




Samþykkt á fundi bygginga-
nefndar þ. 4. 10. 1968
BYGGINGAFULLTRÚINN
Í HAFNARFIRÐI
F. Sigurðsson

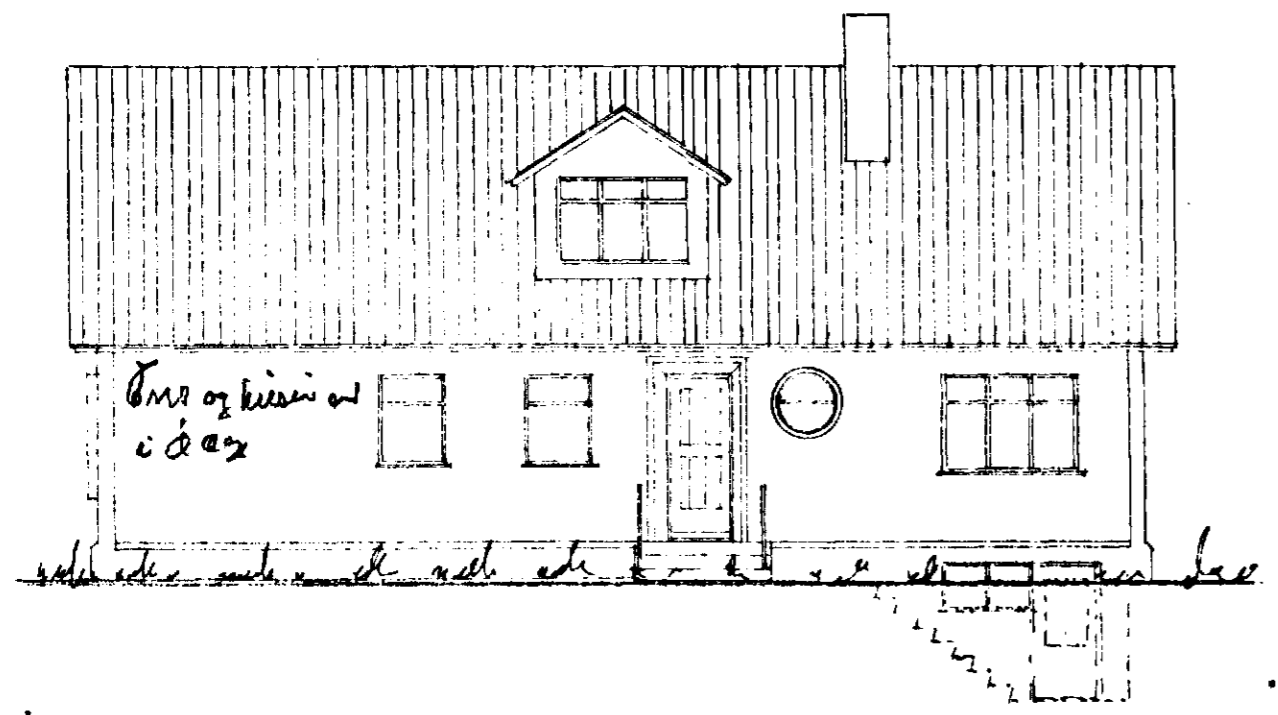


FYRIR BREYTINGU
EFTIR BREYTINGU

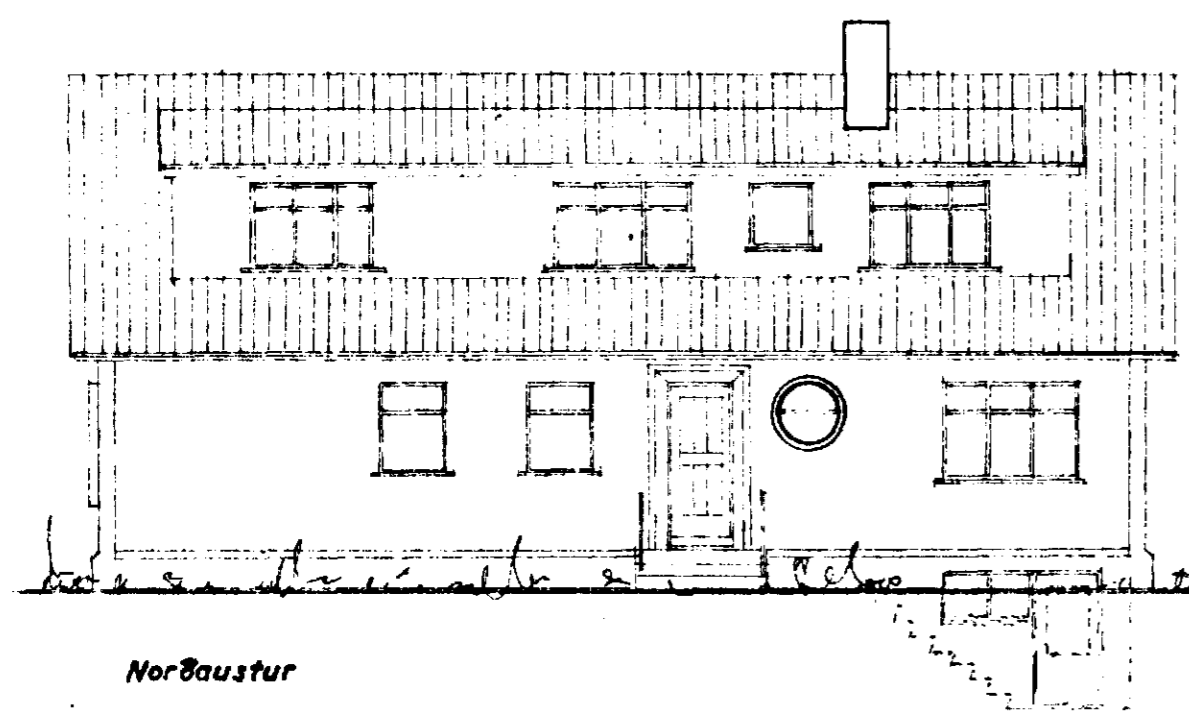


Norðaustur

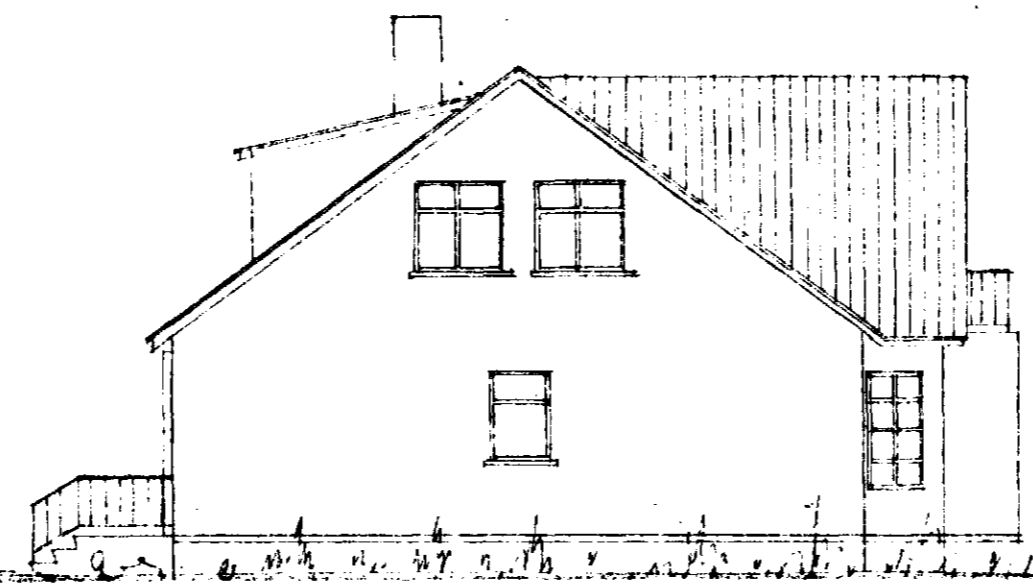

Norðvestur

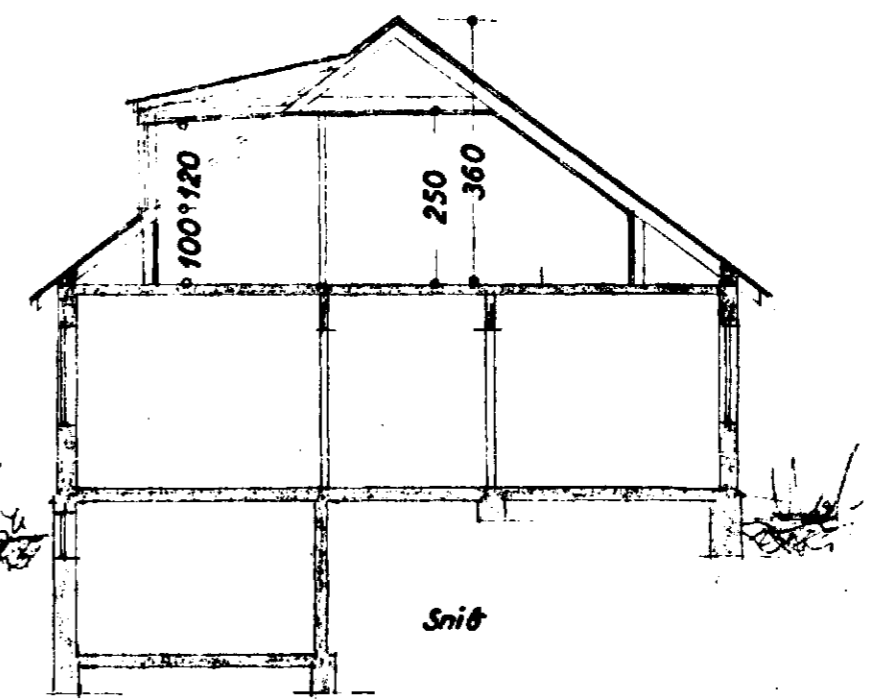


Snið

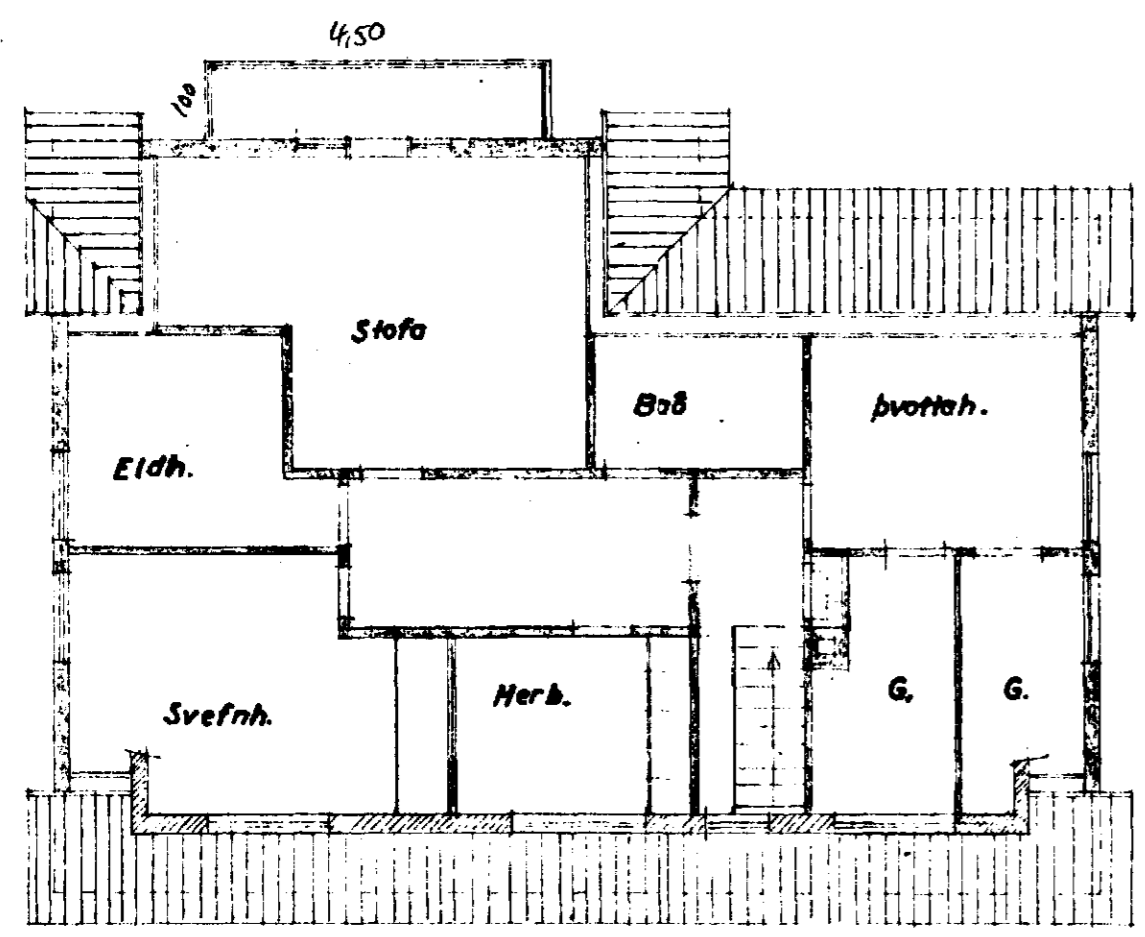

100 100 160 243 180 83 80 82 160 100 100
Grunnmynd rishæðar

N
Afstöðumynd
1:1000

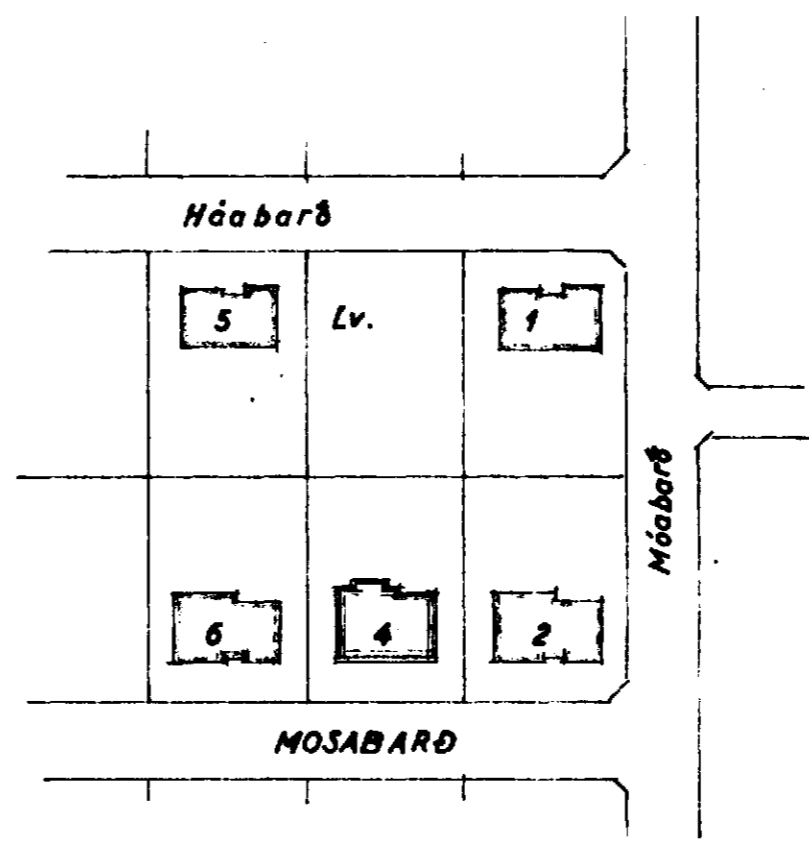

Rúmmálsaukning 170 m²

MOSABARÐ NR. 4
BREYTING A KVÍSTI NORDAUSTURNLÍÐAR

Útlit } 1:100
Grunnmynd }
Snið }
Afstöðumynd 1:1000

Hafnarfirði 1 ágúst 1968
F. Sigurðsson