



Norðvestur

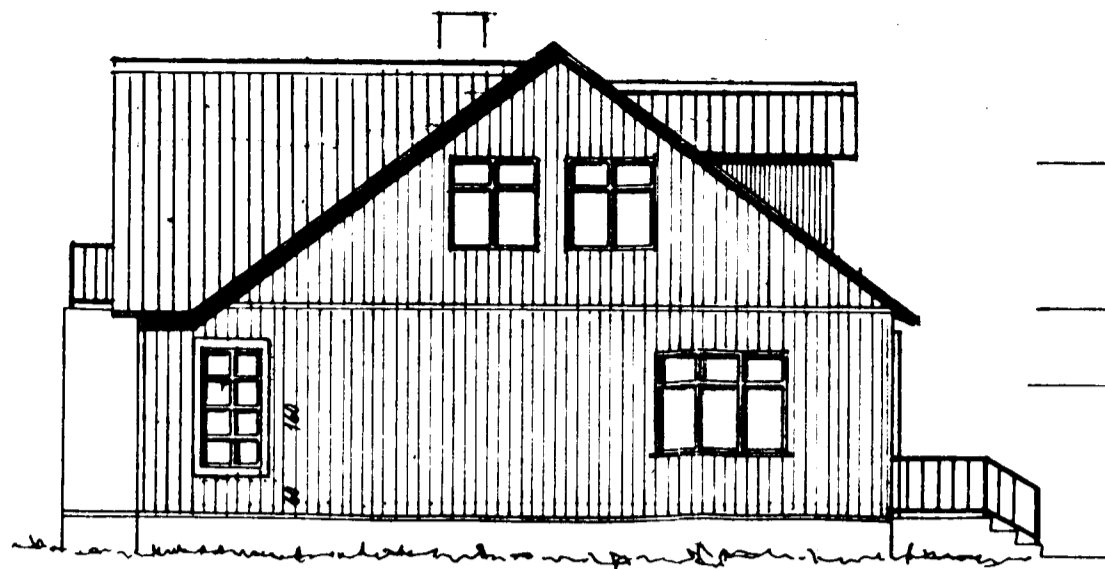

Suðaustur

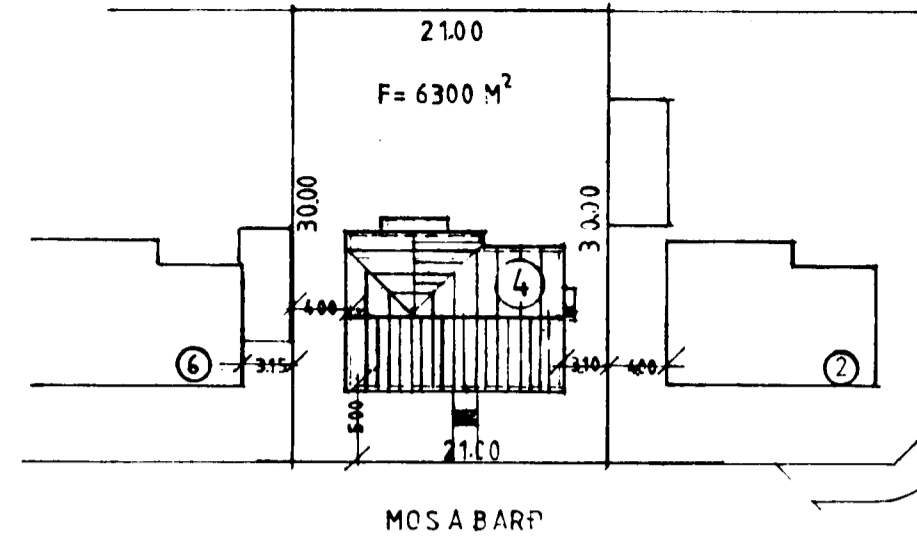

MOSABARÐ

Byggingarfulltrúi
samþykkir erindið.
03 JUNI 2002
Bent skal á að samþykkt þessi verður ekki virk, fyrr en eftir skráningu eignaskipta-
yfirlýsingarinnar hjá Fasteignamat-
ráðsins og þinglýsingu hennar.




LNR. 121988
STGR. 6380-0040




Norðaustur




SUÐVESTURHLÍÐ, EKKI KLÆDD

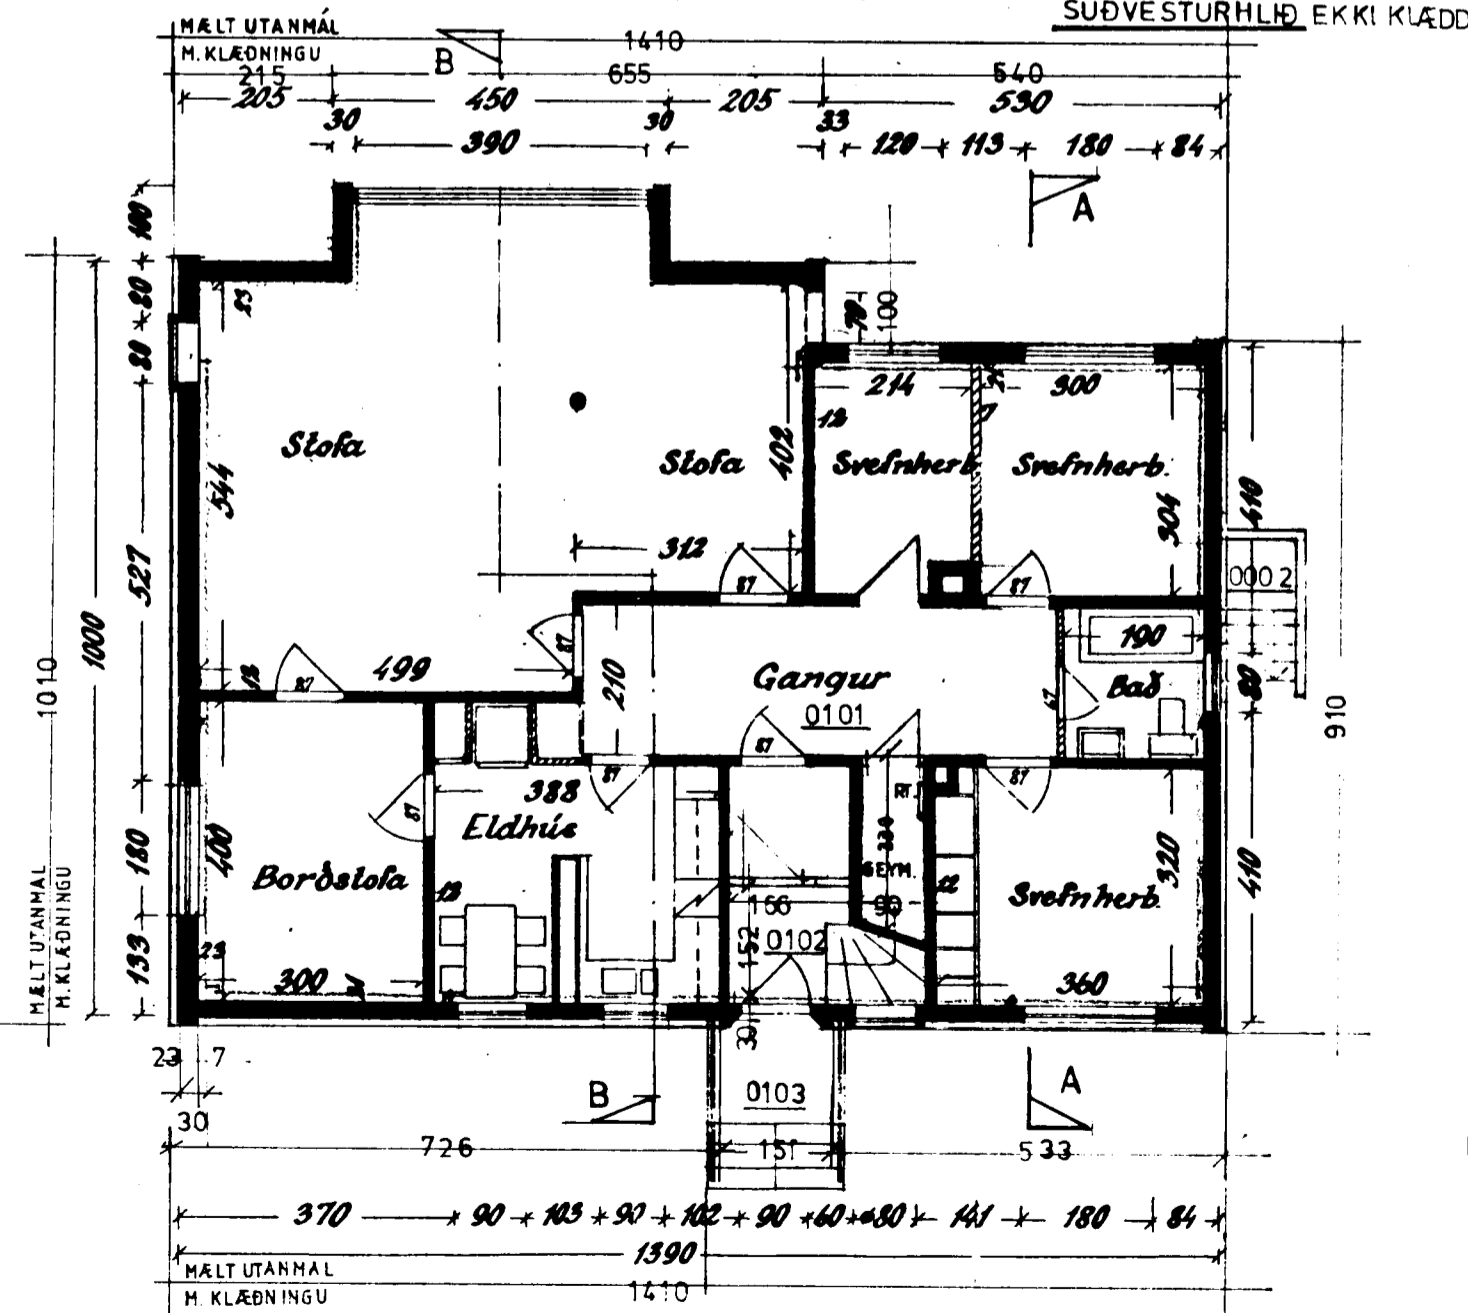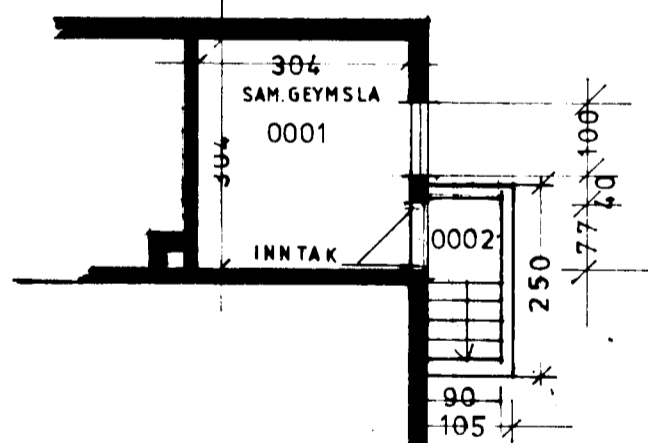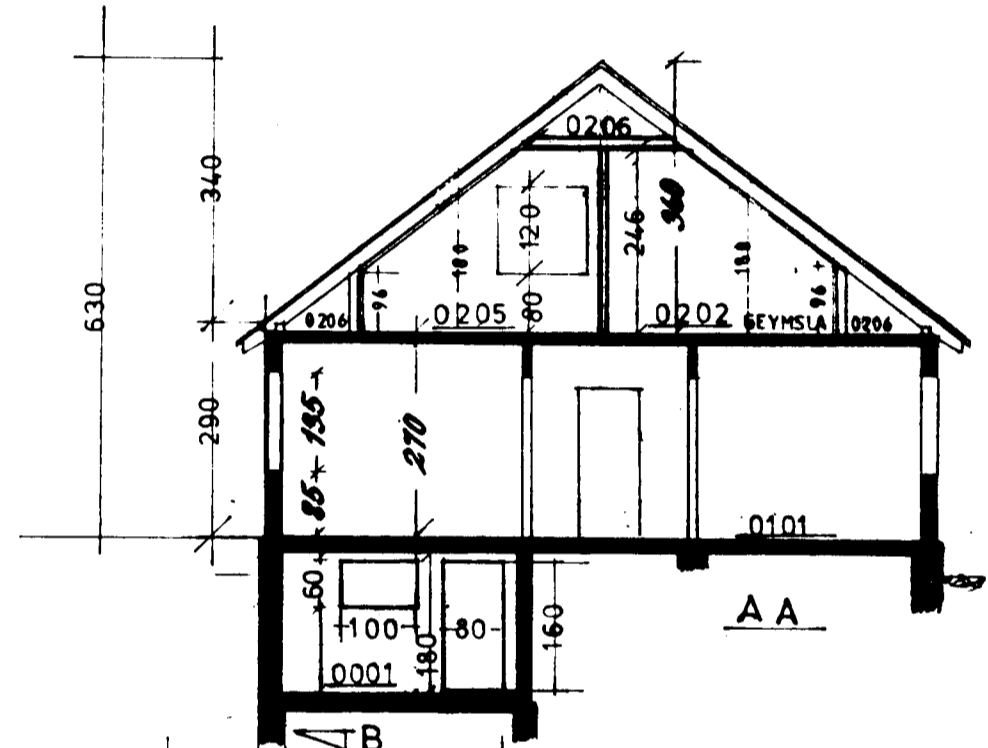

1. hæð

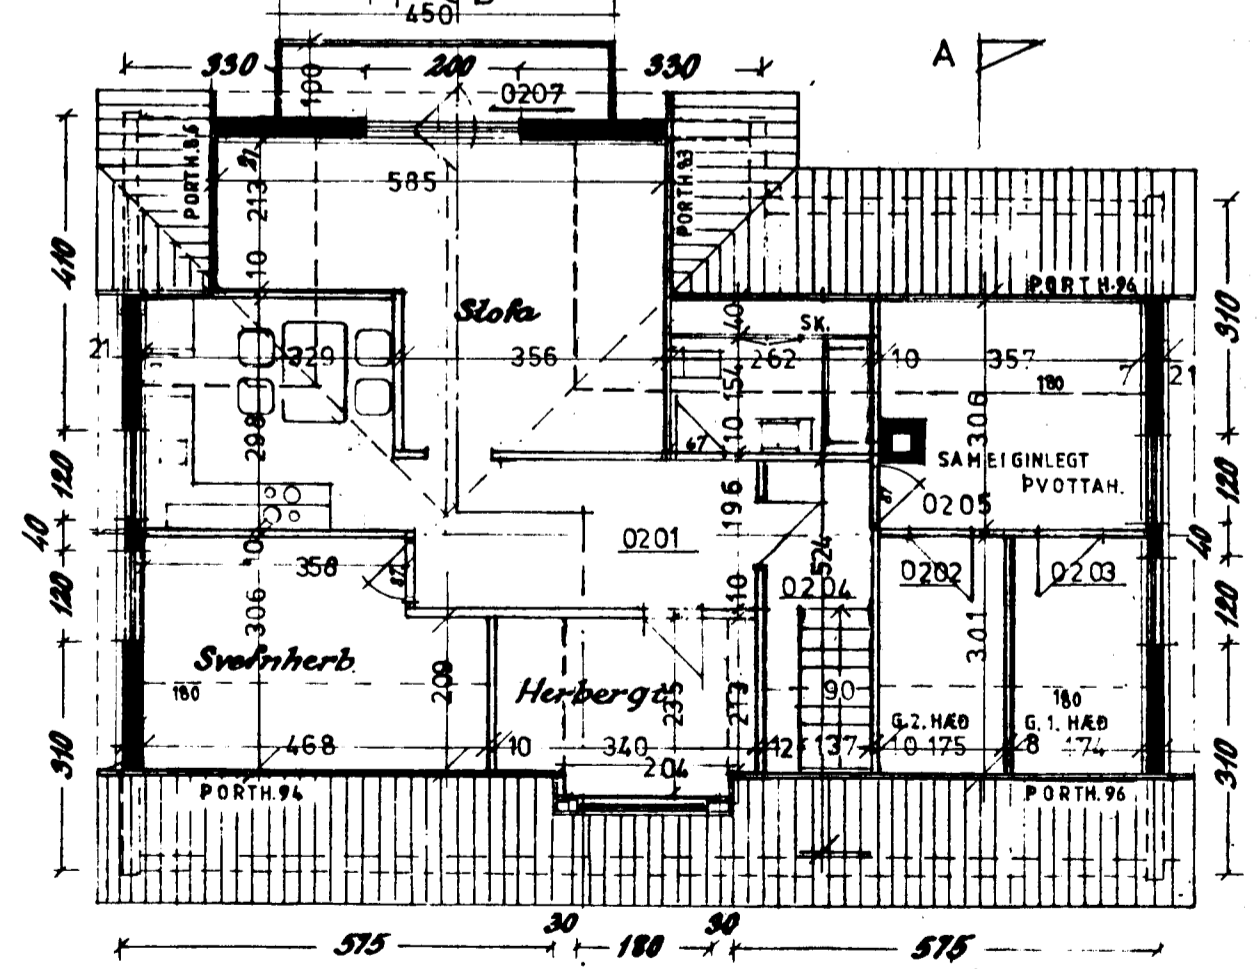

MOSABARÐ 4.
UPPRUNATEIKNING EFTIR SIGURD. OLÁFSSON VERKFR. Í JÚLÍ 1955
TEIKNINGAR STAÐFERÐAR Í MAÍ 2002. GRUNNM. ÚTLIT OG SNIÐ M 1:100 AFSTAÐA 1:500

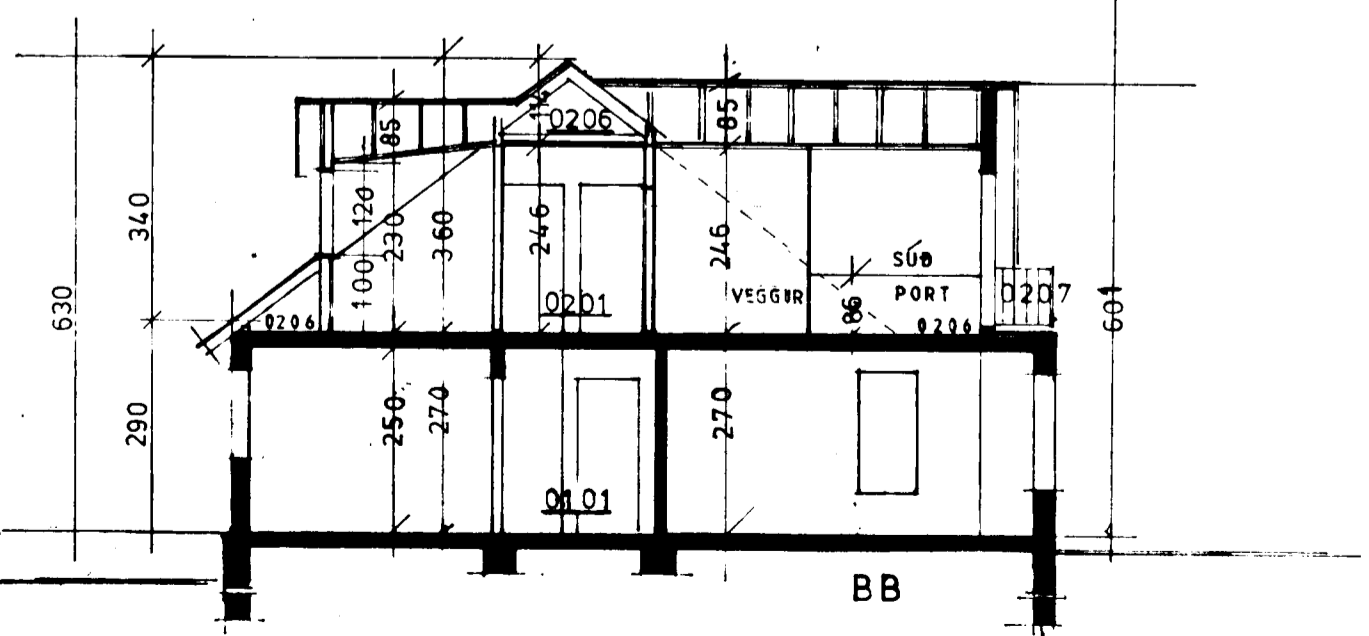

BB

ALLAR HLÍÐAR NEMA SUÐVESTURHLÍÐ
ERU KLÆDDAR OG EINANRÁÐAR AÐ UTAN

28 maí 2002

ÚTLA
TEKNISTOFAN
Kirkjuvegi 15 • 220 Hafnarfirði
Kt. 210636-7069 • Sími 555 3770

Útl. Sigurðs Ólafssonar