
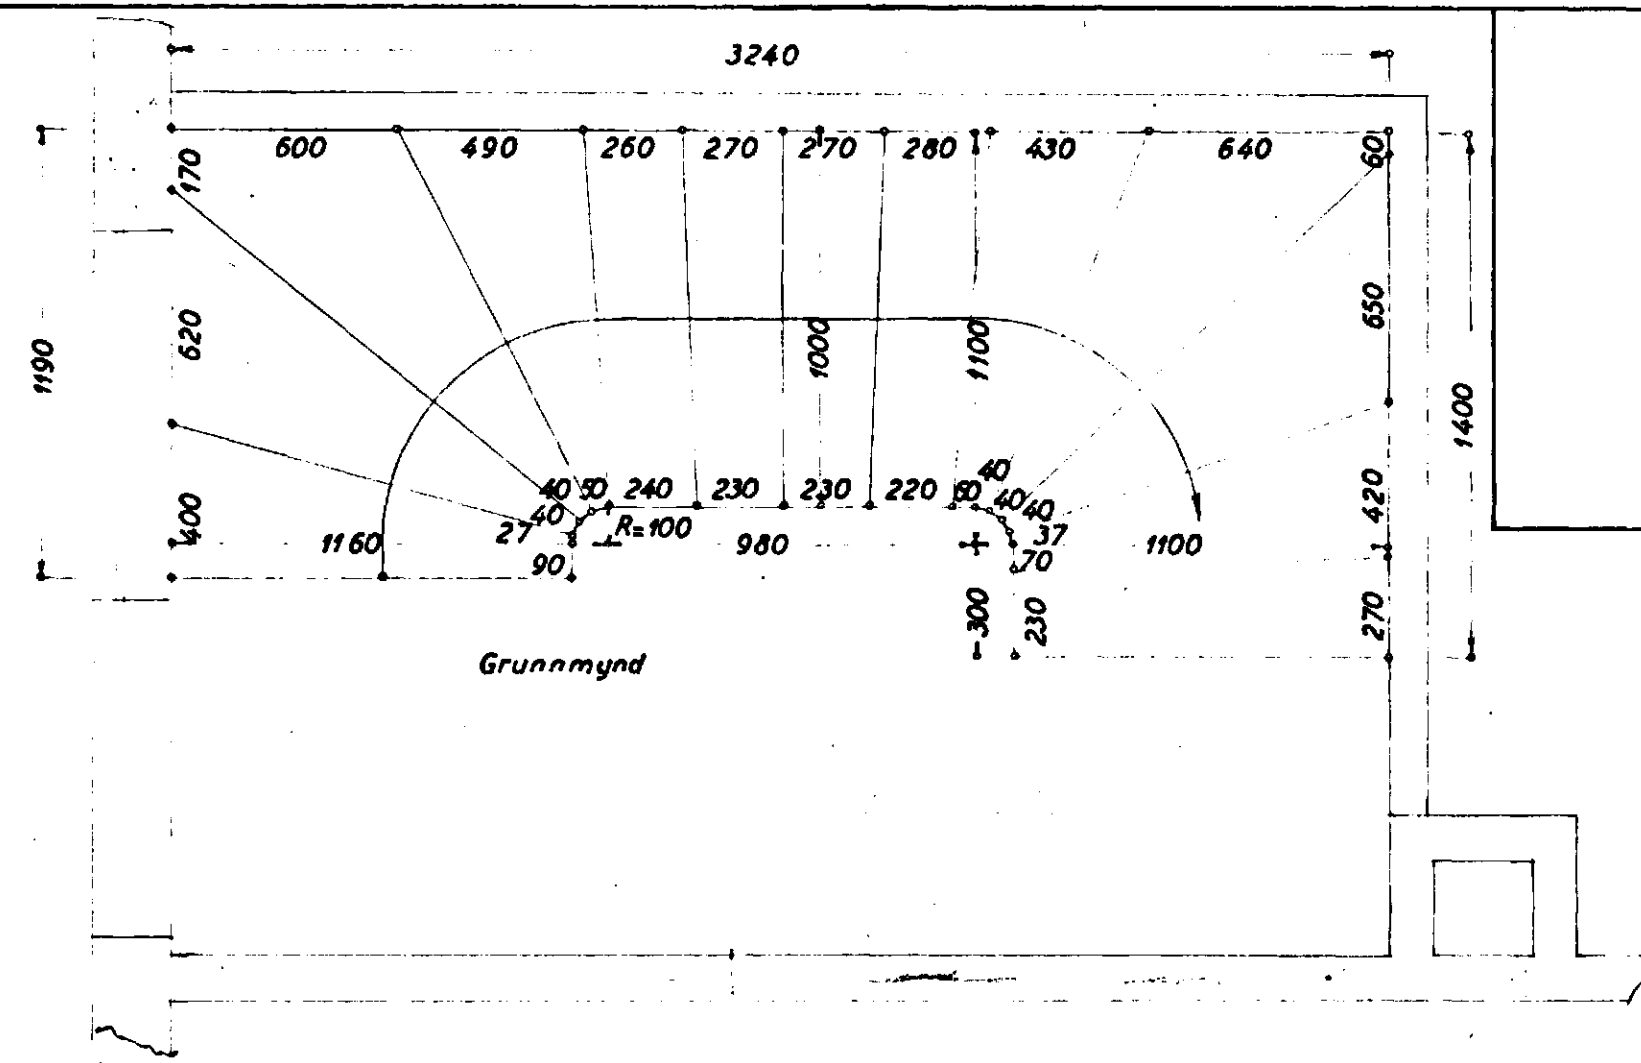


Eig:
Valgeir Guðlaugsson
(Mosabaráð nr. 6)


Breyting á þaki

1:100


STIGI
1:20

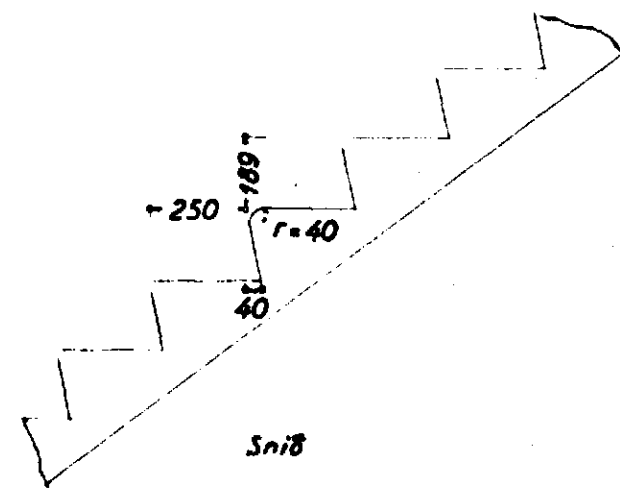

df. 24/12 '55

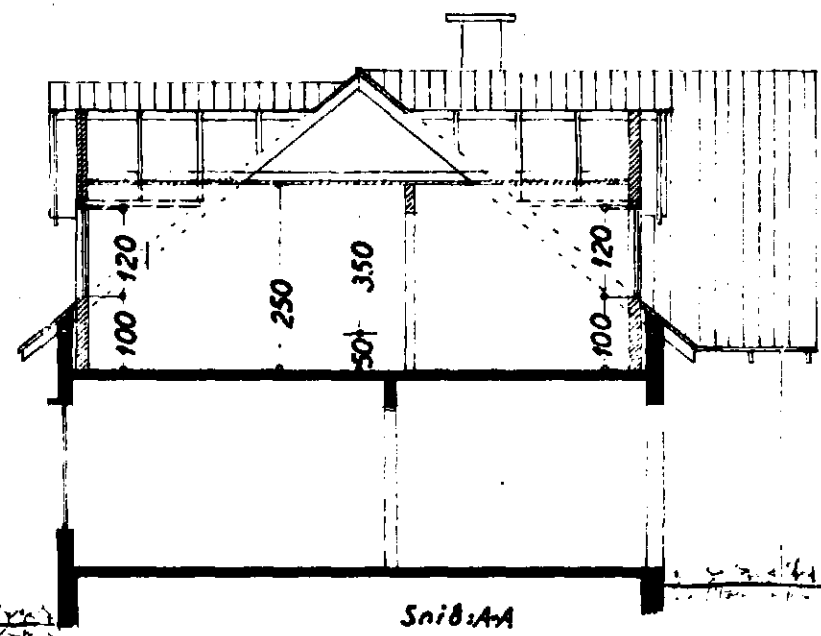


Snið AA

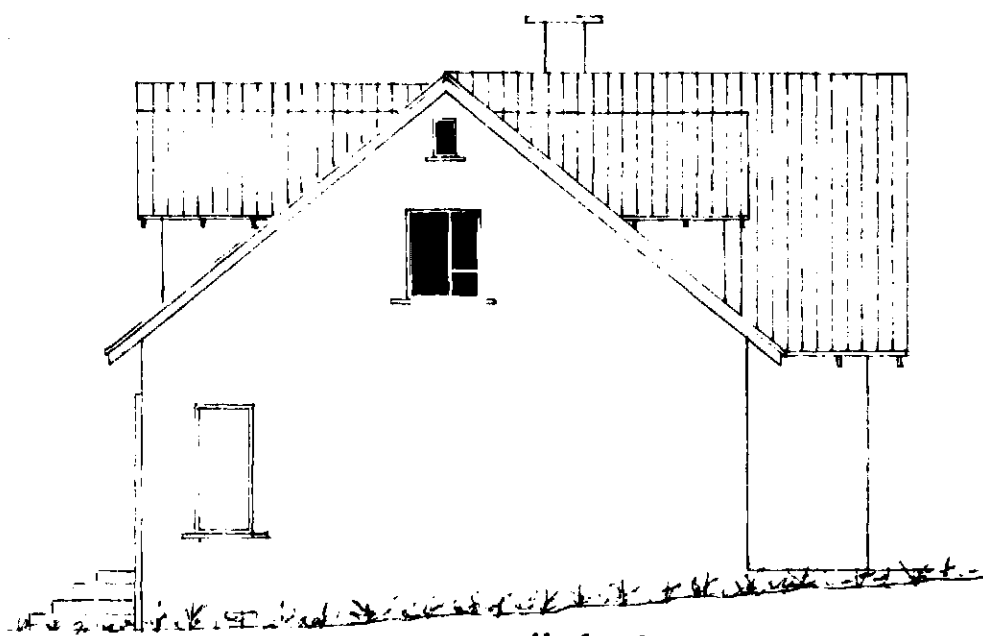


Norðvestur



Suðvestur

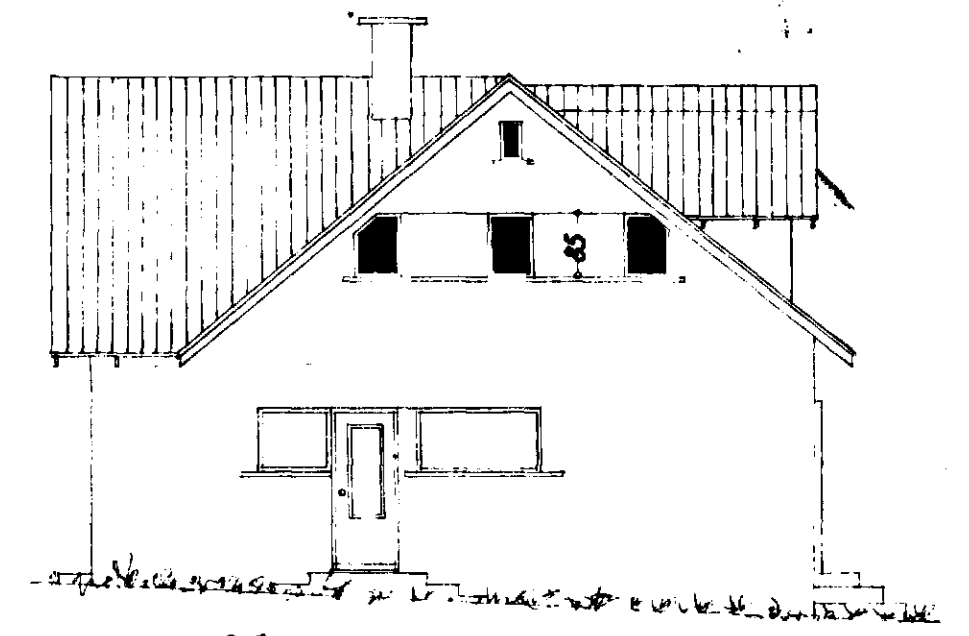

Suðaustur

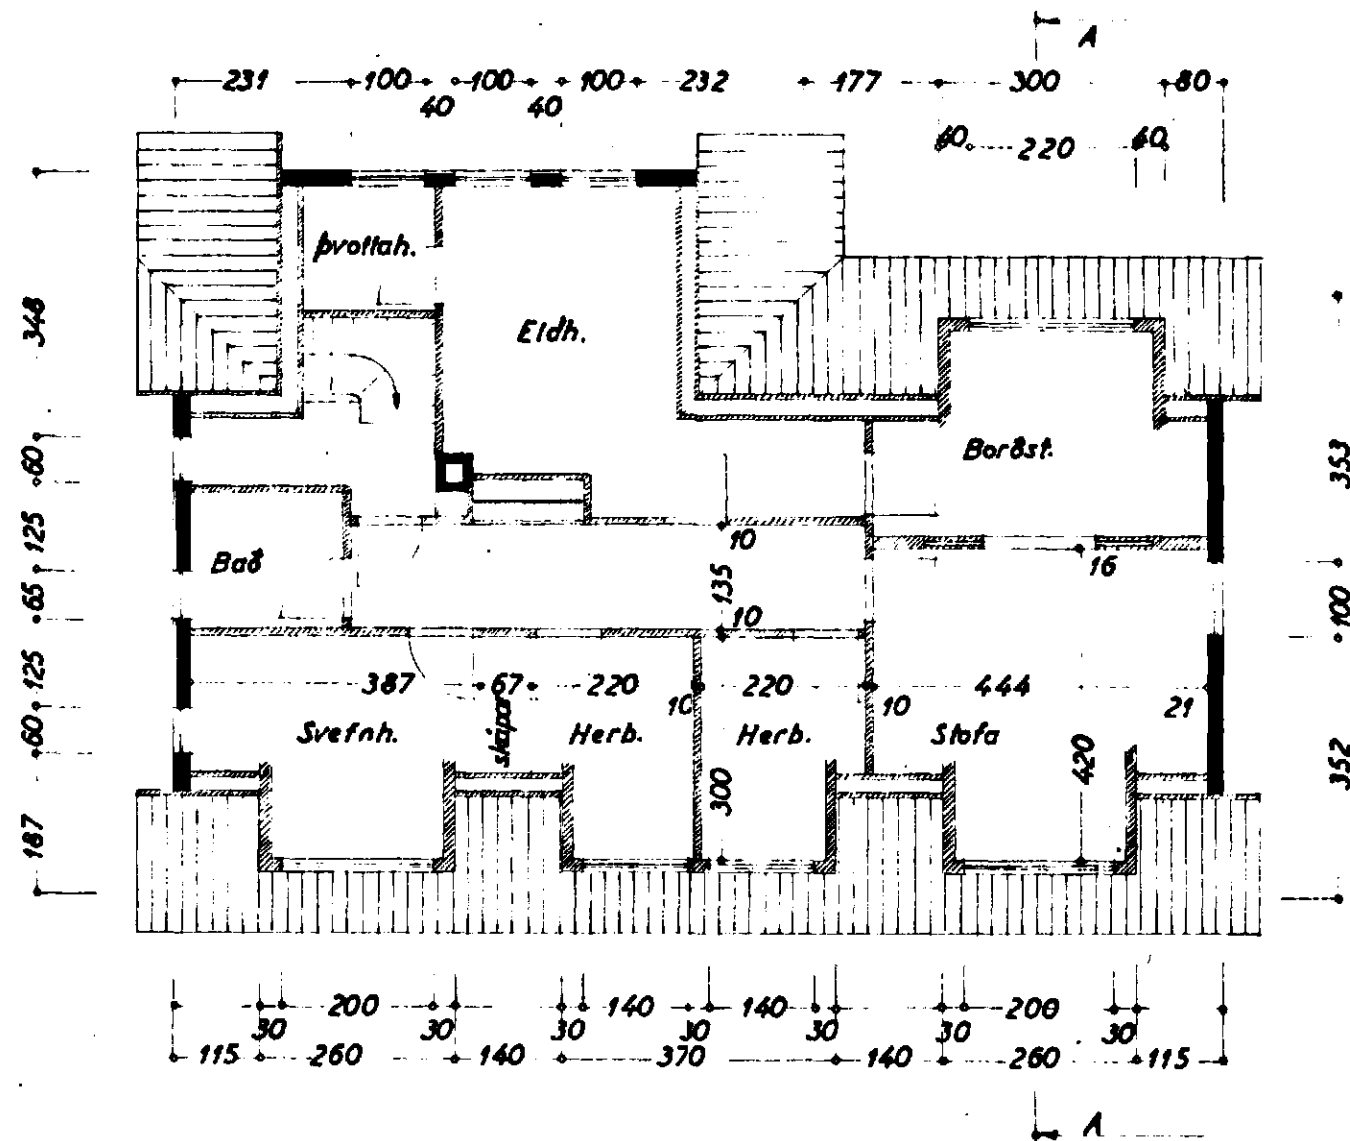

Norðaustur

Halvarðsfiðs 2. nóv. '55
F. Sigurðsson