



Samþykkt á fundi bygginga-  
nefndar þ. 2.7 1987  
BYGGINGAFULLTRÚINN  
Í HAFNARFIRÐI  
*E. L. J.*

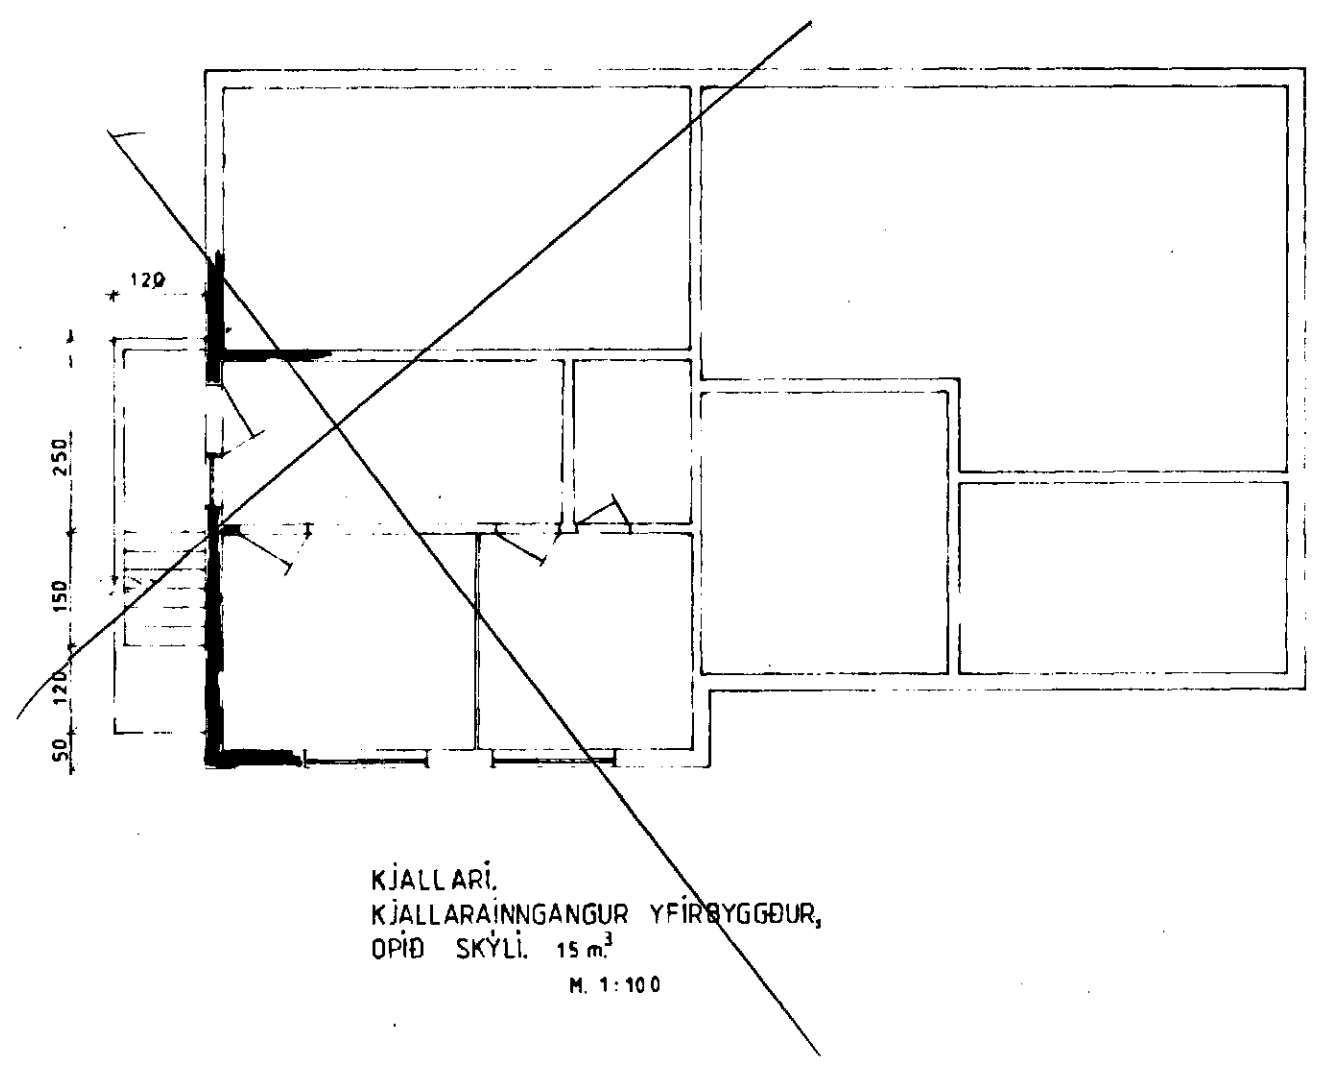

KJALLARI,  
KJALLARAINNGANGUR YFIRBYGGÐUR,  
ÓPIÐ SKÝLI. 15 m<sup>2</sup>  
M. 1:100

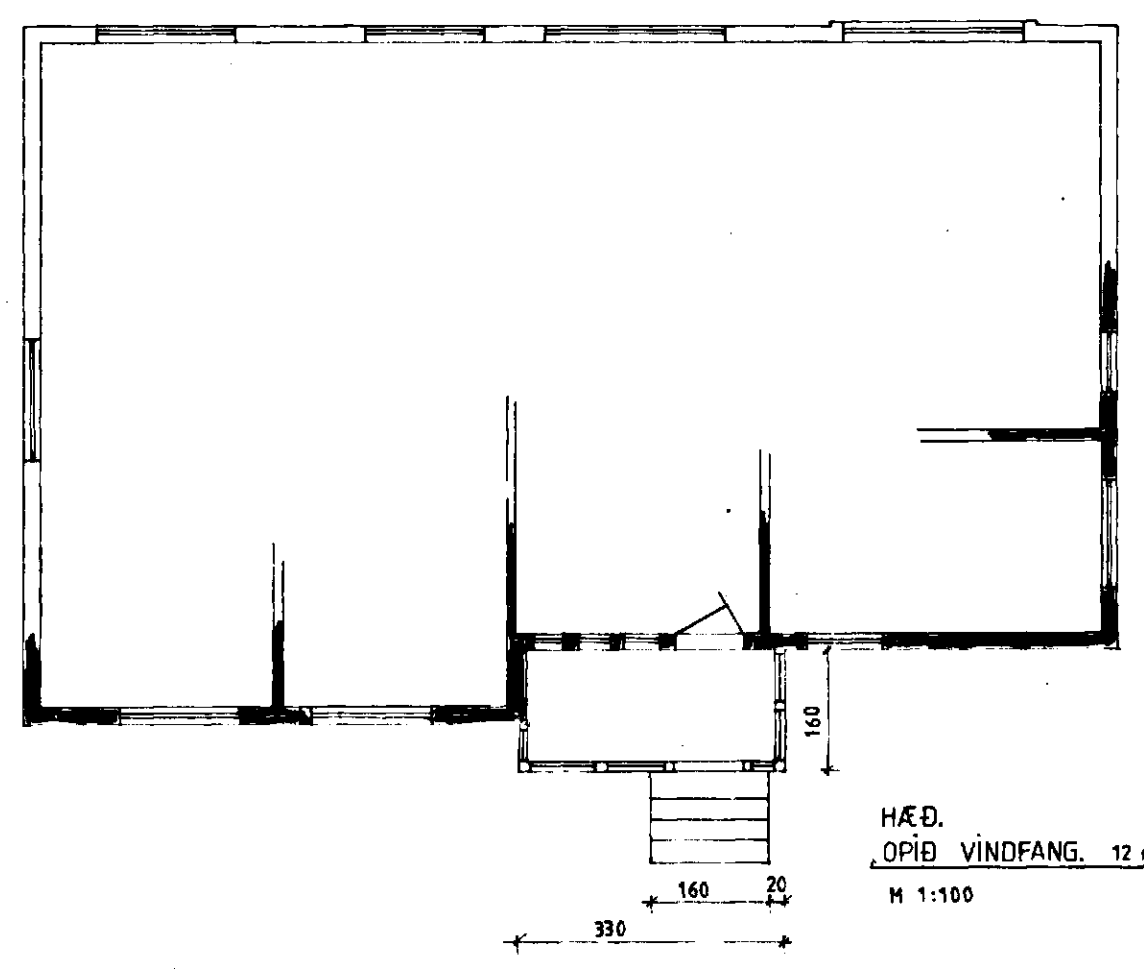

HÆÐ,  
ÓPIÐ VINDFANG. 12 m<sup>2</sup> 5 m<sup>2</sup>  
M. 1:100

MOSABARÐ B. HAFNARFIRÐI  
BREYTING VIÐ ADALINNGANG  
LOG KJALLARA. M. 1:100  
GRUNNMYNDIR. JUN '87.  
*Sveinur Sveinsson*  
SVANLAUGUR SVEINSSON  
BREIÐVANG 56. B. 54032.