
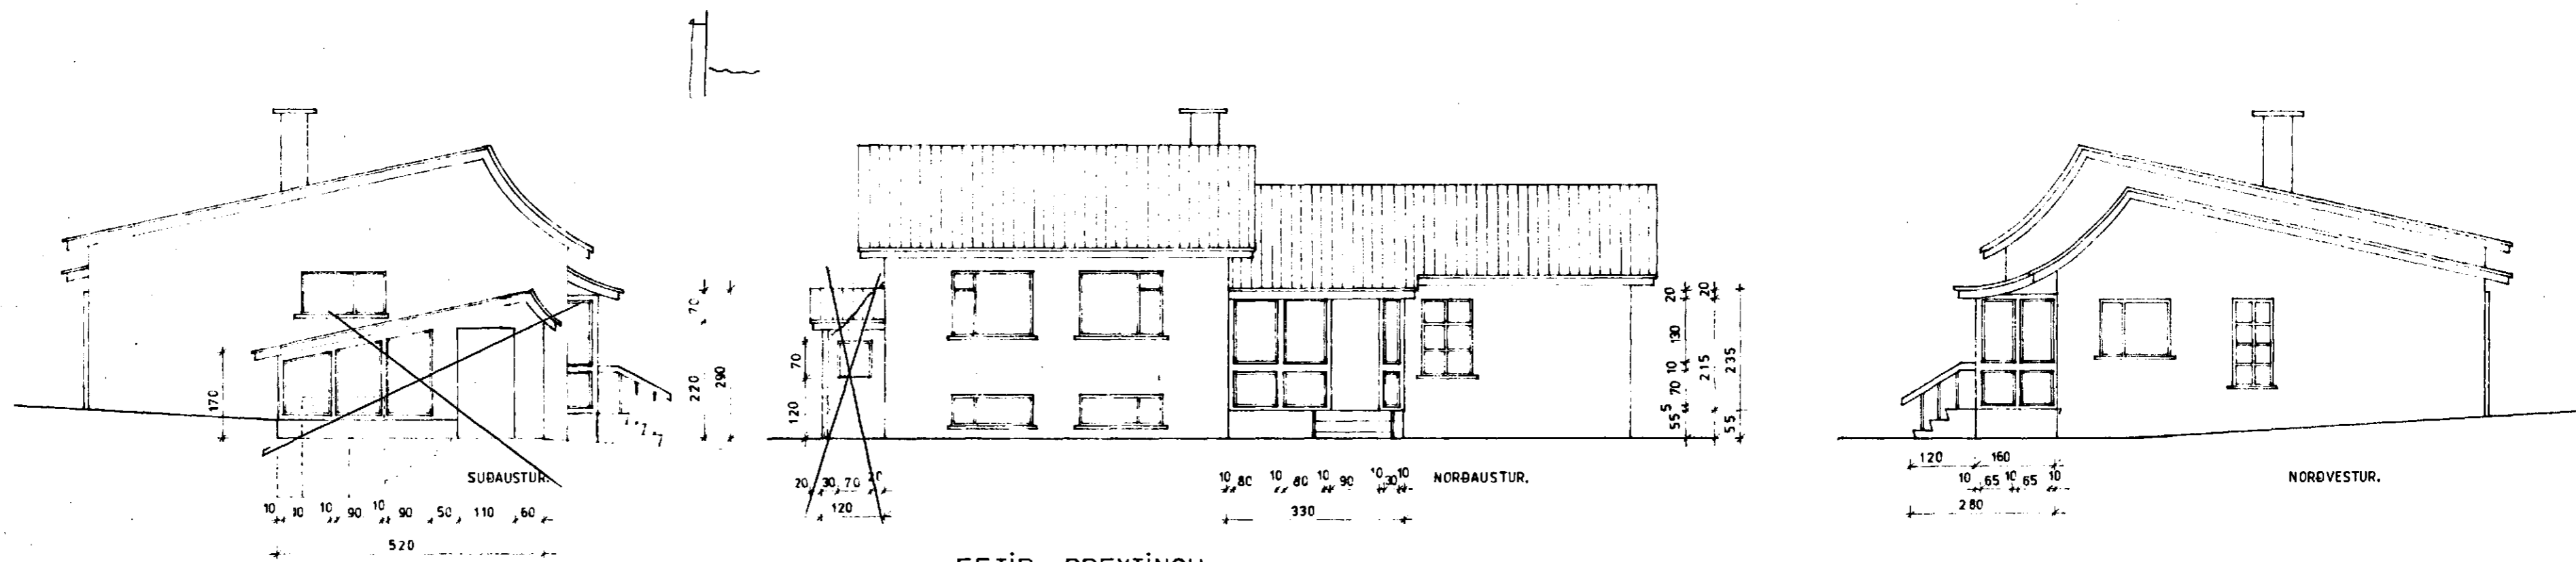


Samþykkt á fundi bygginga-
nefndar þ. 2.17.1987

BYGGINGAFULLTRÚINN
Í HAFNARFIRÐI

E. E. E. E.

FYRIR BREYTINGU.

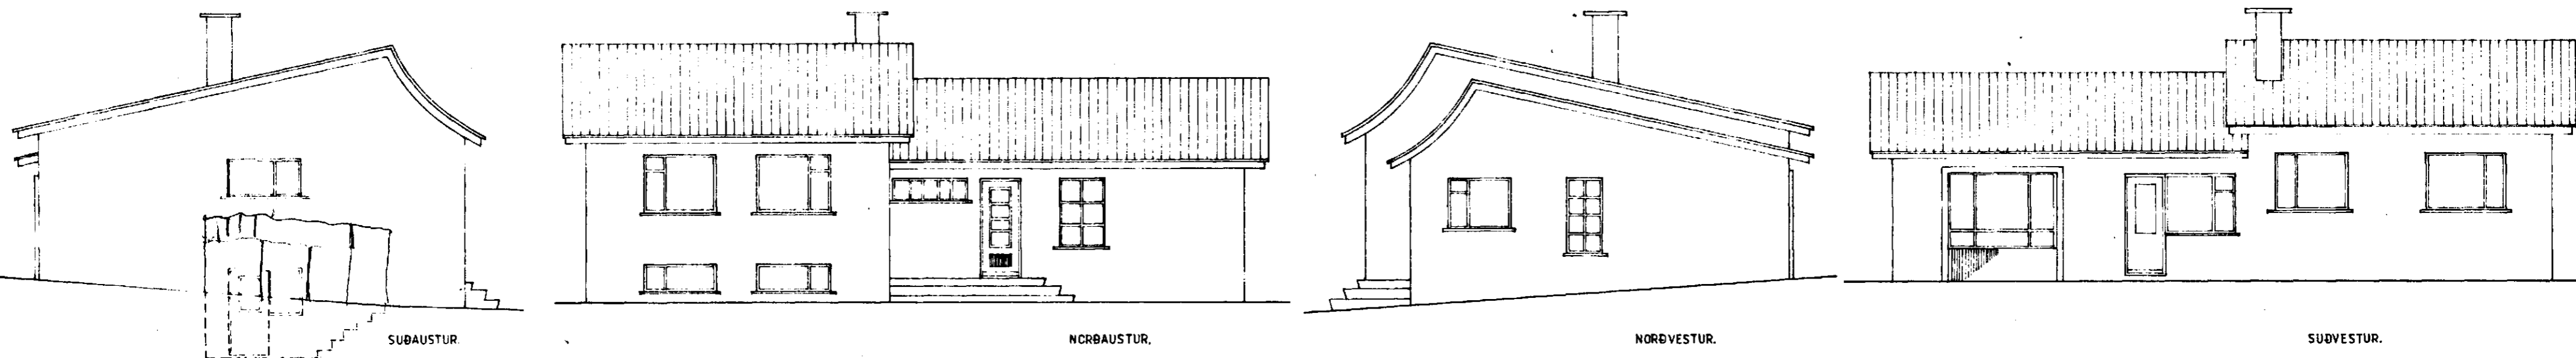

EFTIR BREYTINGU.

MOSABARD 8, HAFNARFIRÐI

BREYTING VIÐ AÐALINGANG OG
KJALLARAINGANG, ÚTLIT. M 1:100

JAN 1987.

Stað. Sveinsson

SVANLAUGUR SVEINSSON BREIÐVANG 56 SÍMI 54032