
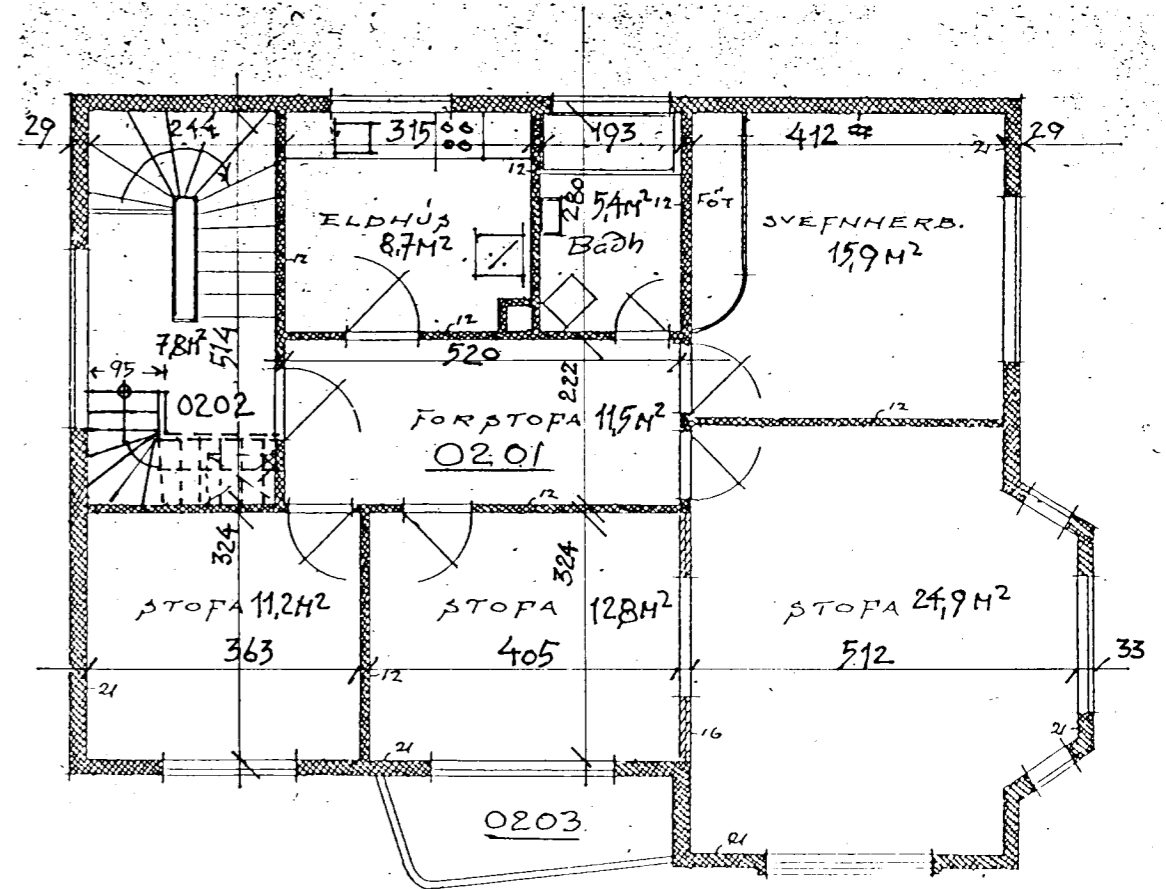
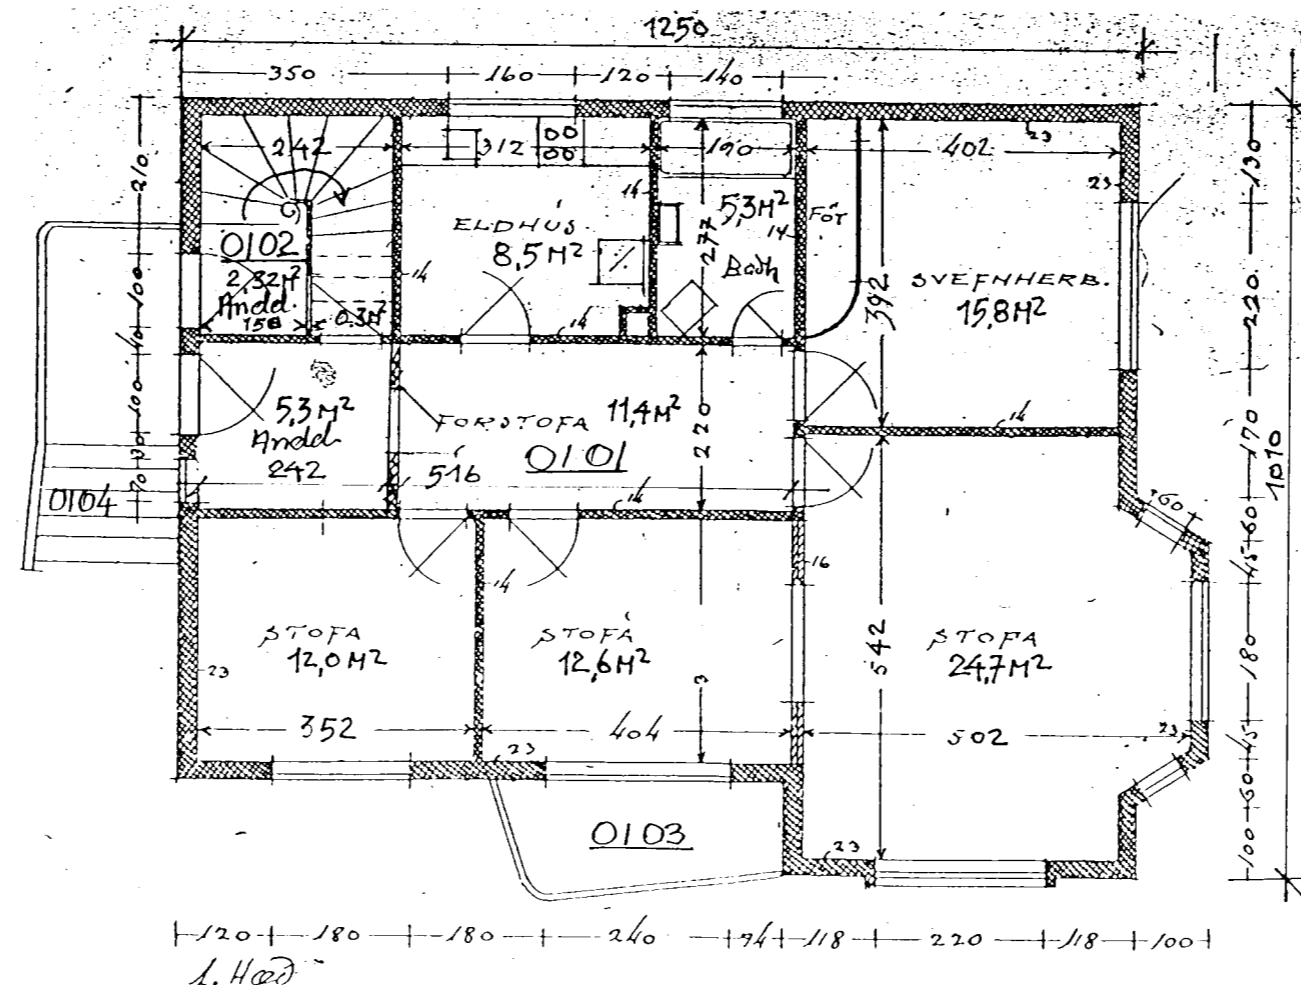
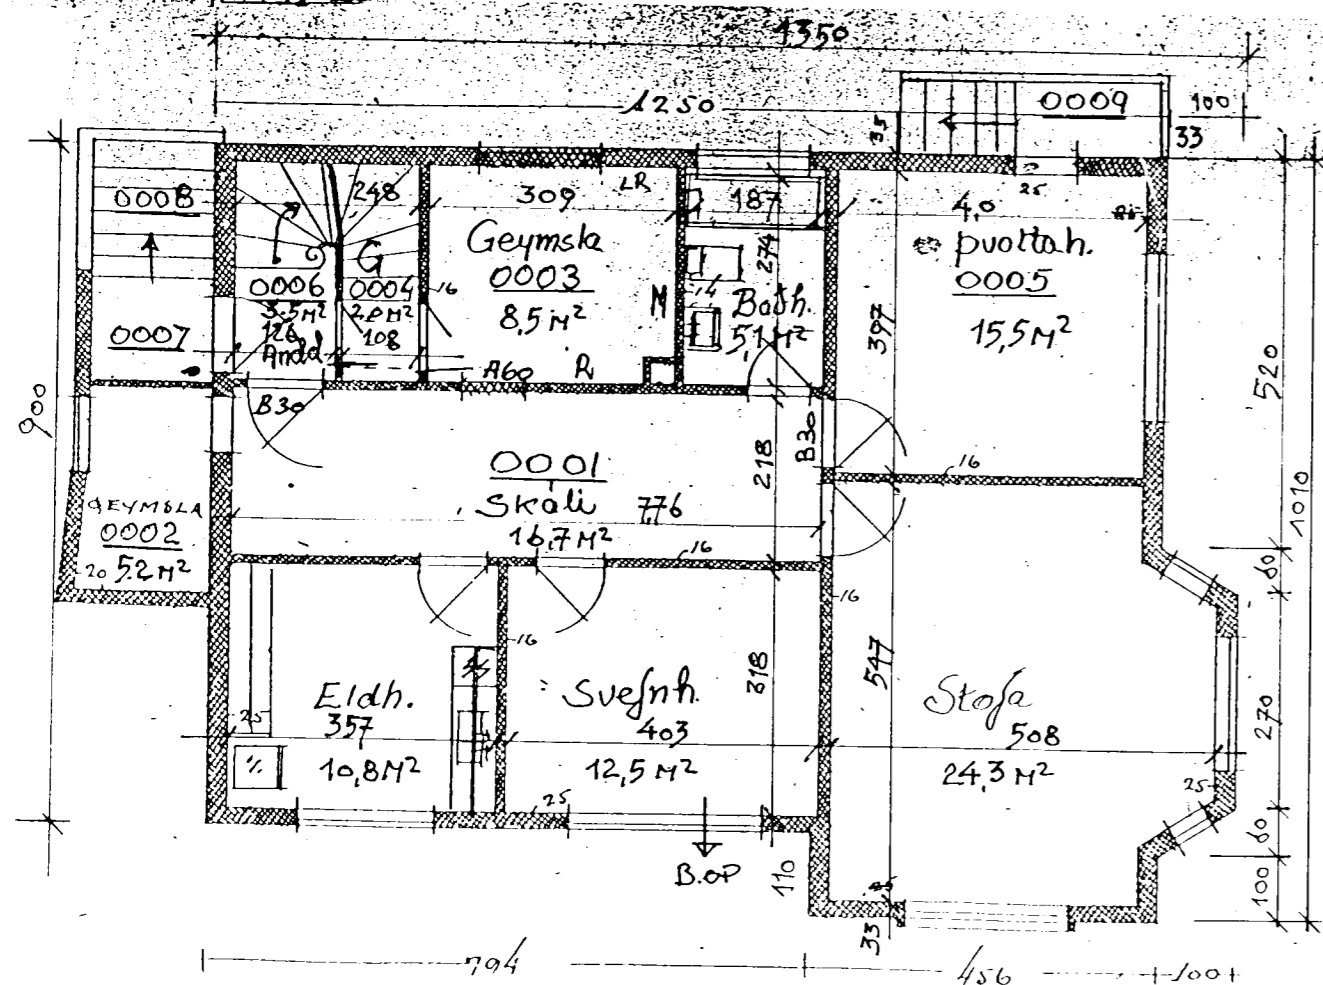
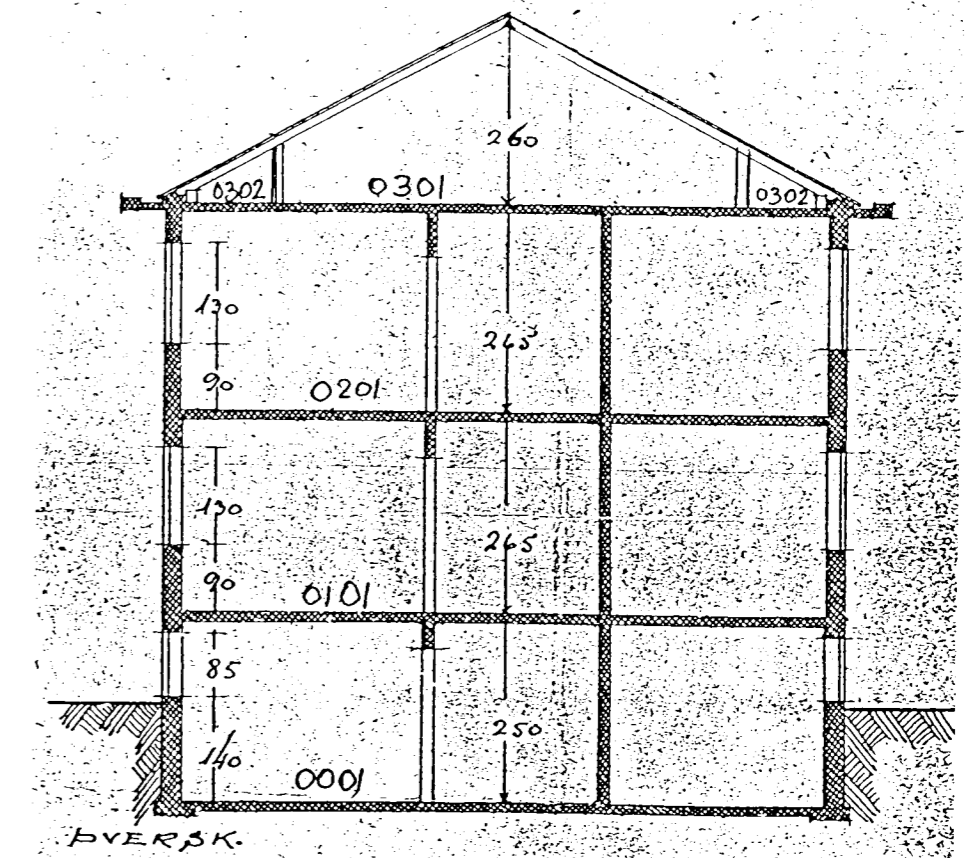
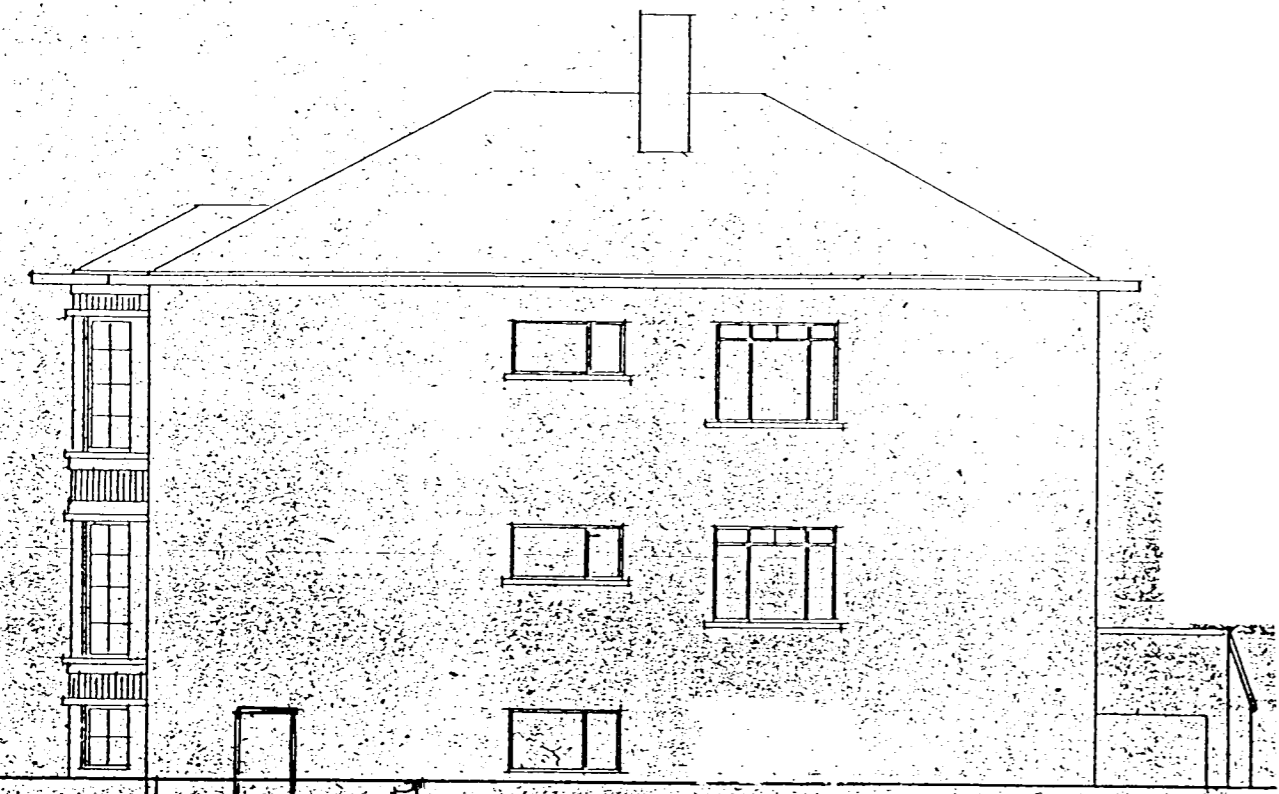


08 DES. 2004

Bent skal á að samþykkt þessi verður ekki virk fyrr en eftir þinglýsingu eignaskiptafrýsingar innar og skráningu hennar hjá Eignamatstofnun. Byggingarfulltrúinn í Hafnarfirði Fh. Kristján Þorarinnsson

KJP

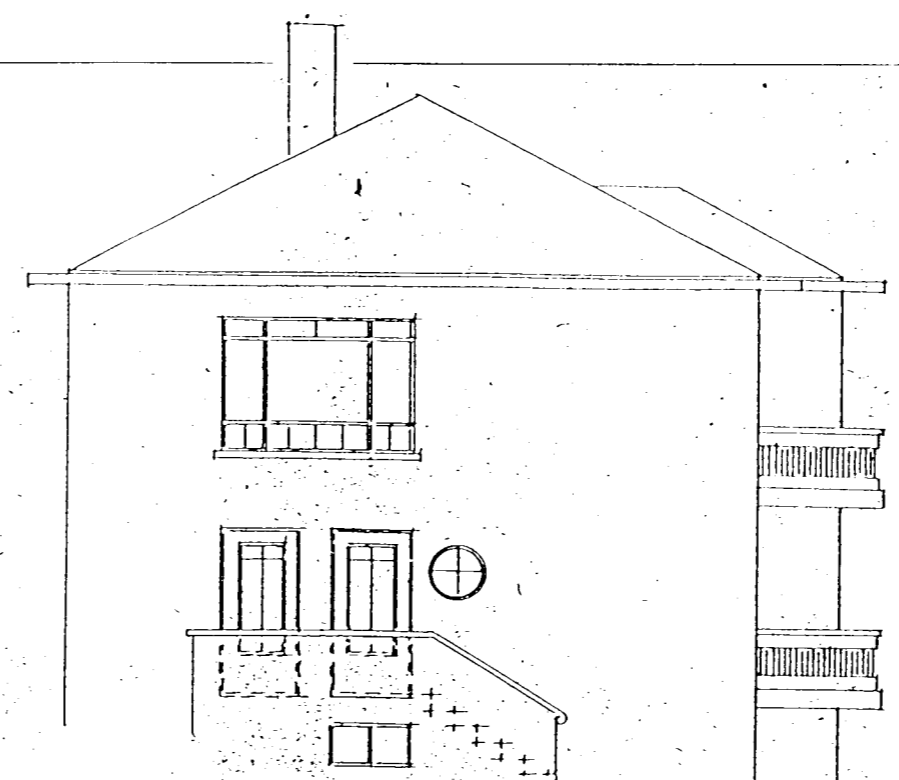

Br.: 03.11.2004, grunnmyndir hæða, bætt við málum
Br.: 21.09.2004, rennstigi, skráningarstafla
MÝRARGATA 2 HAFNARFIRÐI BLO1

Upphaflega uppdrætti teiknaði Guðm.H. Þorláksson í apríl 1948, sam. í byggingarnefnd 14.09.46. Íbúð í kjallara teiknaði F. Sigurðsson inn á uppdráttinn 21.8.1996, samþ. af byggingarfulltrúanum í Hafnarfirði 22 ág. 1996 sbr. samþ. byggingarnefndar 17.3.1971.

Uppdrætti á þessu blaði vann Sigurbör Aðalsteinsson á þann hátt að teikna breytingar inn á ljósrit af upphaflegu uppdráttunum og bæta við málum og rýmisnúmerum (BL01). Auk þess teiknaði hann nýja grunnmynd af risi og nýja afstöðumynd (BL02).



ÞRÍÐJA HÆÐIN, ARKITEKTAR – SIGURBÖR AÐALSTEINSSON FAI
REYNDARTEIKNING
GRUNNMYNDIR, SNID, ÚTLIT

HANNAÐ: TEIKNAD: SA DAGS: 10.06.2004 MKV: 1:100
STRANDGÖTU 28 220 HAFNARFIRÐI
SÍMI: 555 40 10 FAX: 565 48 31
KT 250144 3939
NETFANG: sí@slandia.is
VERKNR: