


Samþykkt þann
 22 AUG. 1996
 Byggingafulltrúinn í Hafnarfirði
 Erlendur Hjálmarsson
 SBR. SRMÞ BREGINGAN.
 17/3 1971

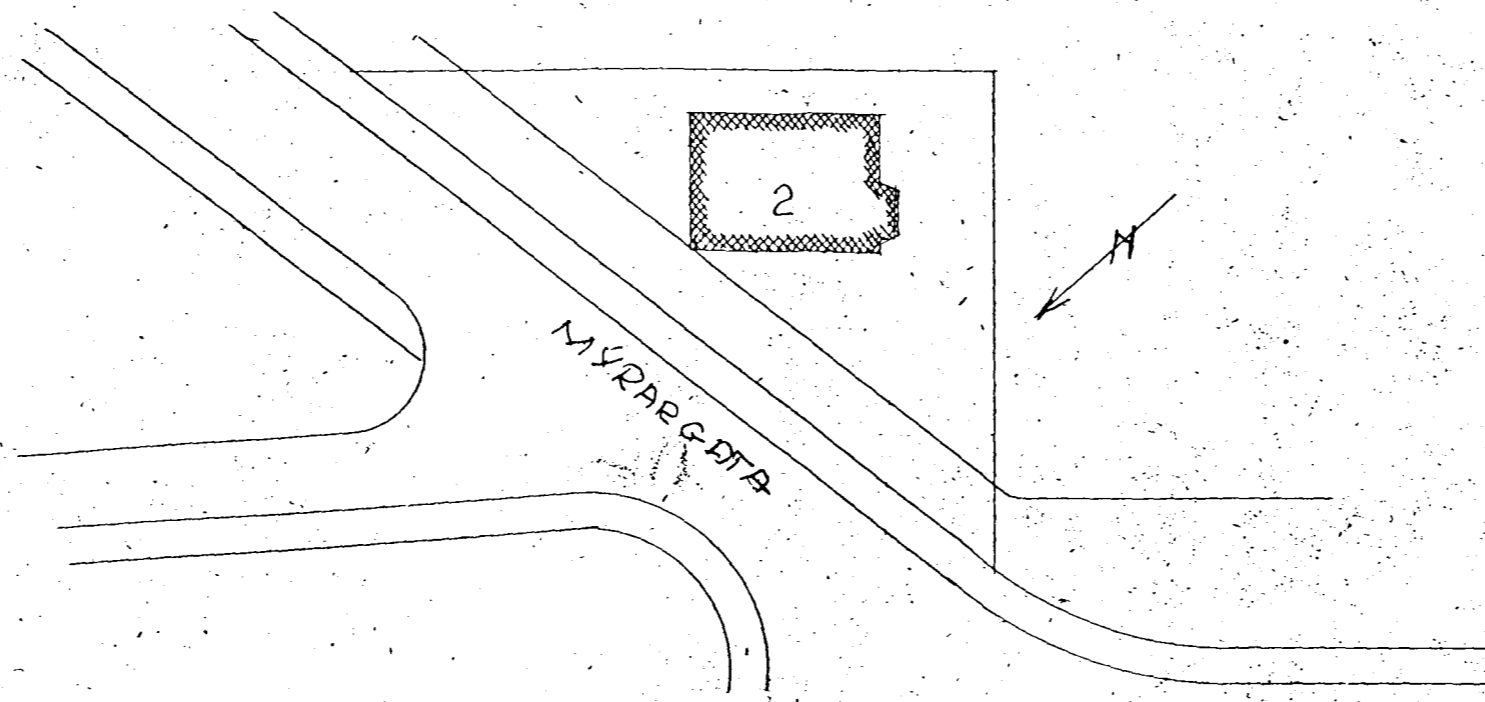


NORÐ-AUÐTUR



ÞUD-VEÐTUR




FRAMHLÍÐ

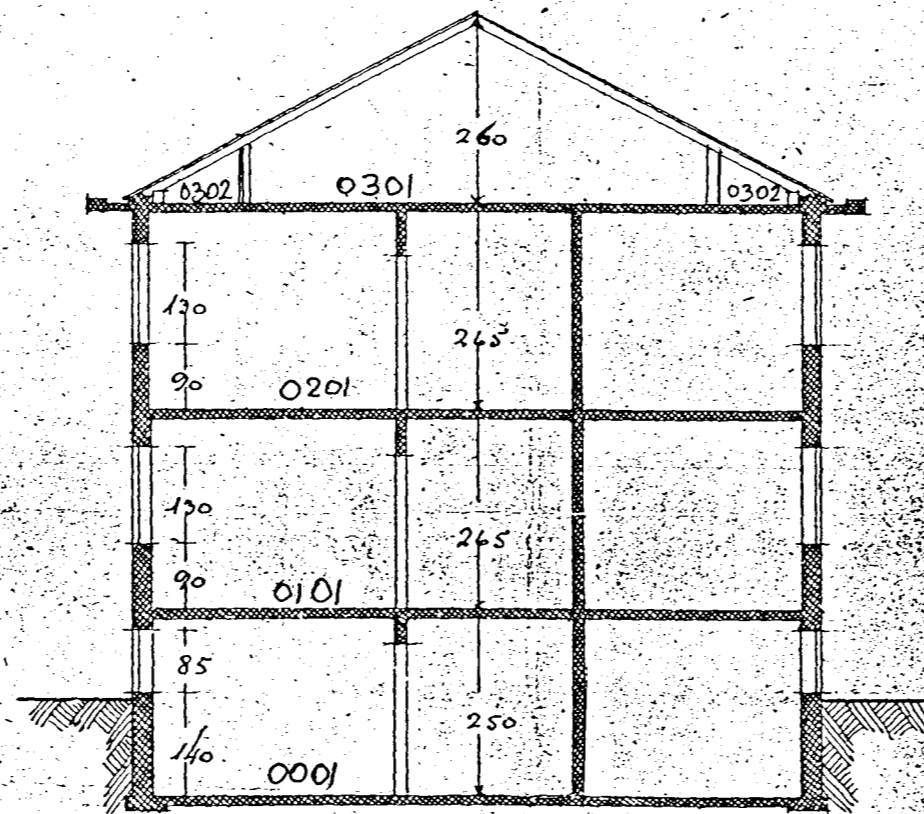


ÞVERSK.




BAKHÍÐ

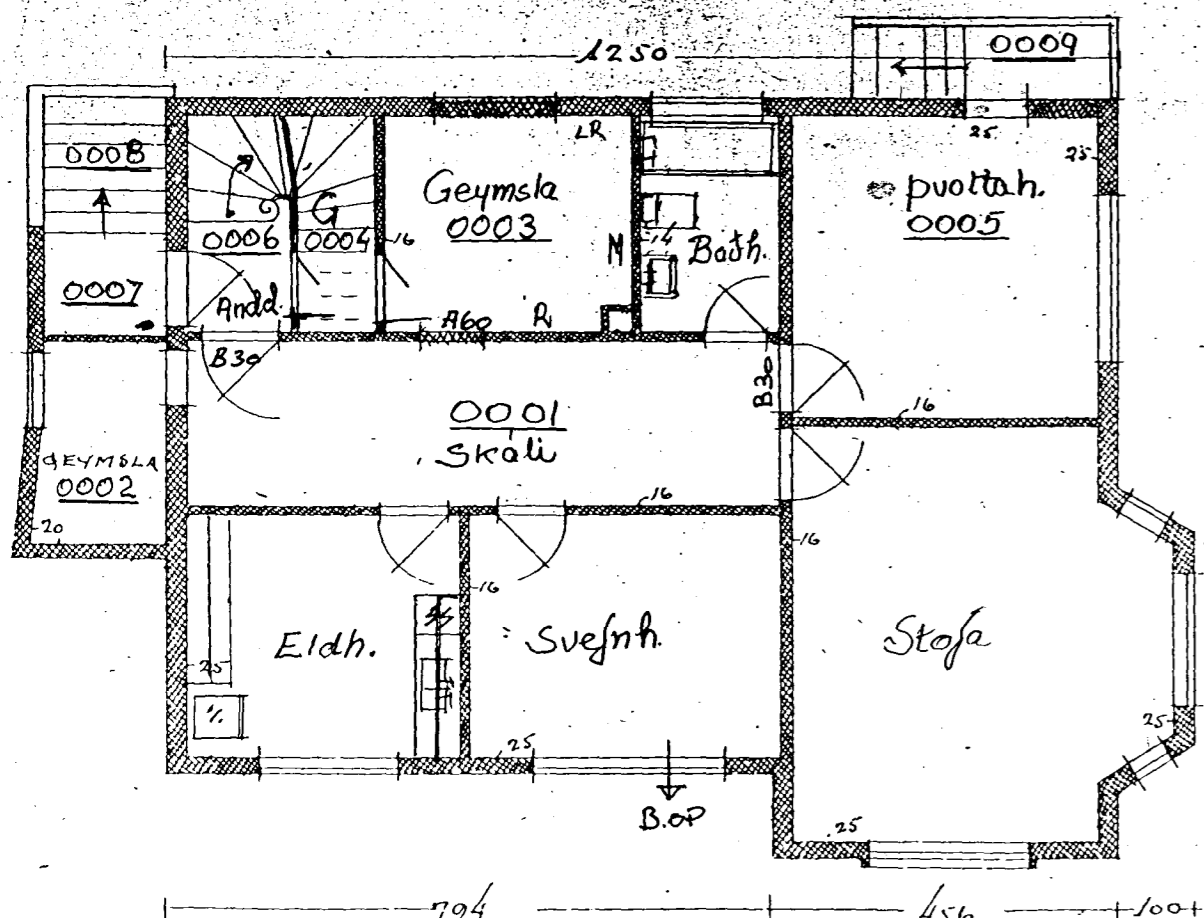

KJALLARI

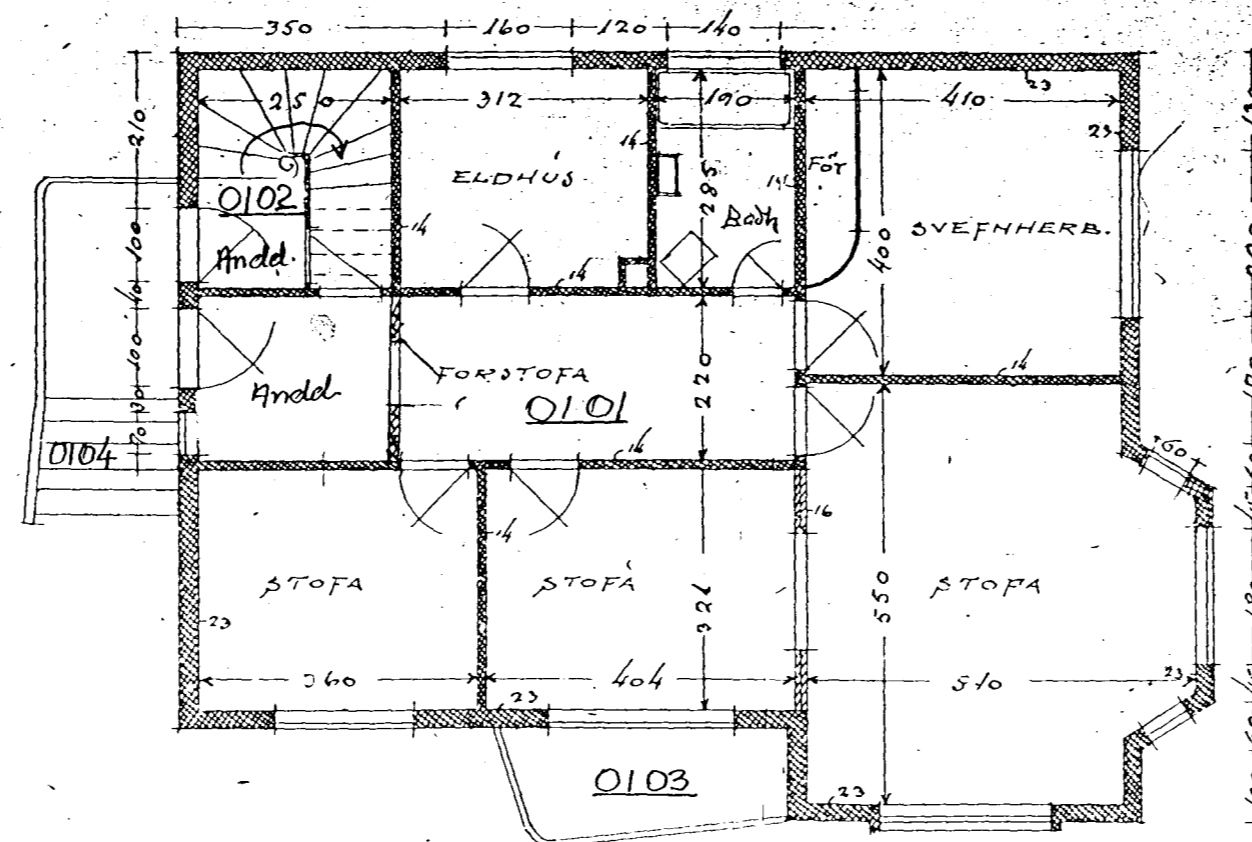

1. Hæð

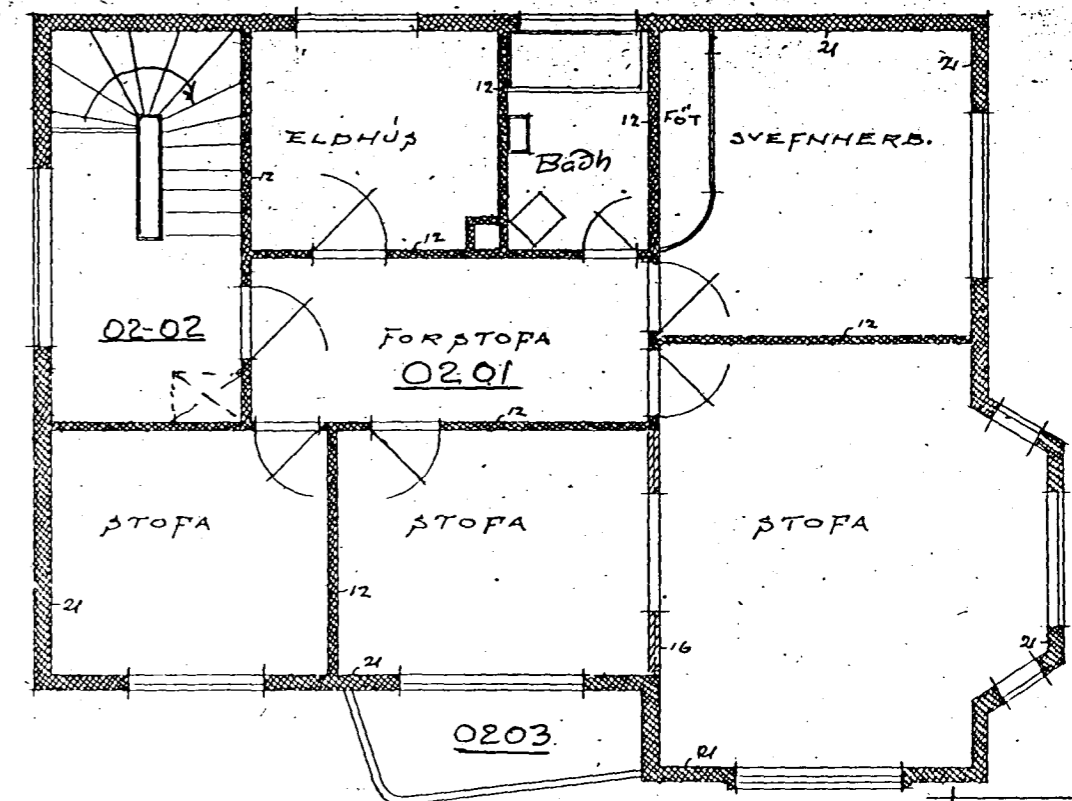

2. Hæð

Uppdr. Guðm. Þ. Þorlákssonar
 apríl 1948
 upphæll. samþ. 19/9 46

Þessiin í Kjallara teikning inn á
 uppdættinn um og hvern var
 samþ. 17/3 1971
 21/8 1996
 E. Hjálmarsson