NÆFURHOLT NR. 2 HAFNARFIRÐI M 1:100

LEKKUN Á ÞAKI OG HÆKKUN Á ÞRÚÐARHÚSI

KÓLNUNARTÖLUR

ÚTVEGGIR 0,40 W / M² C°
ÞAK 0,20 -- -- --
GÓLF 0,30 -- -- --

NÝTINGARTALA LÓÐAR 0,19

FRÁ ÖLLU GLUGGALAUSU RÝMI KOMI LÝSING SKV. BYGGINGARSAMÞYKKT.
ANNARS SKV. SÉRTEIKNINGUM.

BLAÐ NR. 1

Samþykkt á fundi byggingarnefndar þ. 3/6 1991
BYGGINGAFULLTRÚINN Í HAFNARFIRÐI

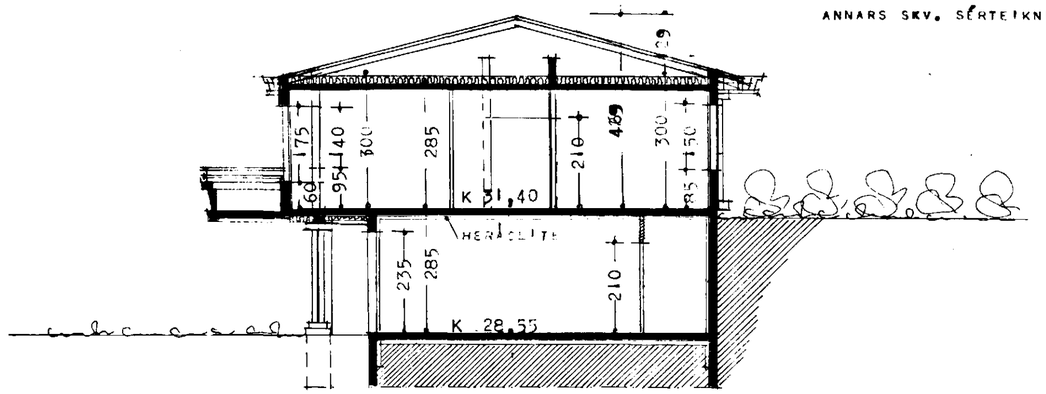


SKURÐUR A – A

FLATARMÁL ÞRÚÐAR Á JARÐHÆÐ 45,94 M²
-- - BÍLGEYMSLU + GEYMSLU 37,06 M²
-- -- ÞRÚÐAR Á 1. HÆÐ 168,99 M²
ALLS 251,99 M²

RÚMM Á HÚSS ALLS 846 M³

ÞAKHALLI ER 27,7% EÐA 15° CM Á METER SEM ER RÚMAR

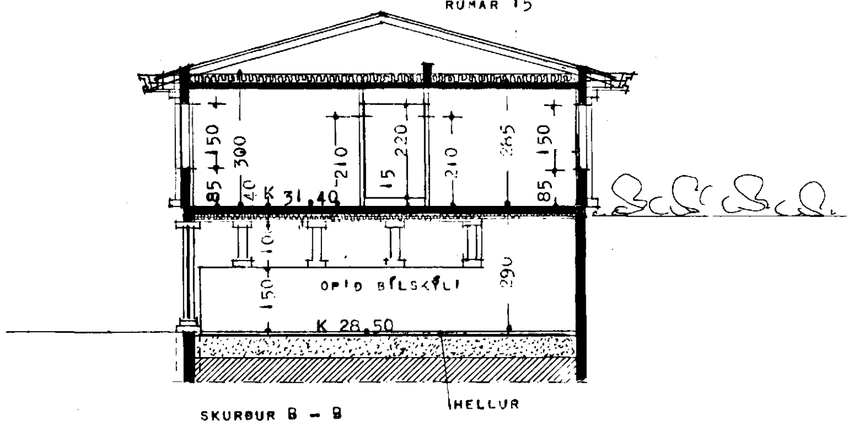


SKURÐUR B – B

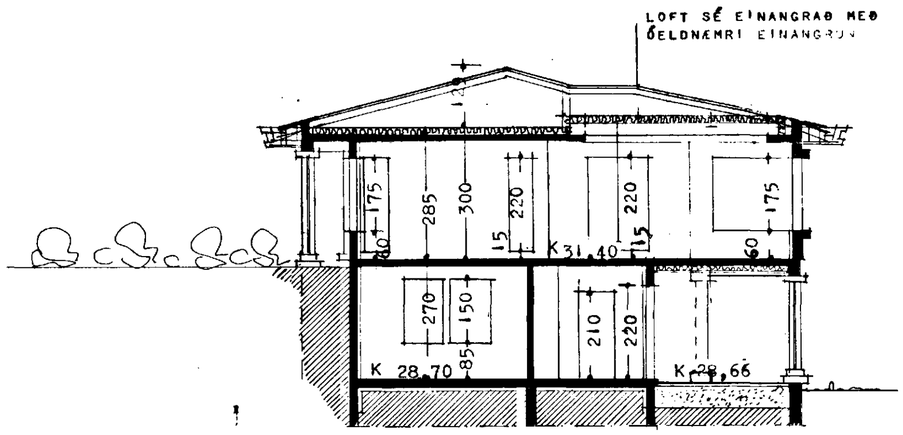


SKURÐUR C – C

AFSTÖÐUMYND M 1 : 500

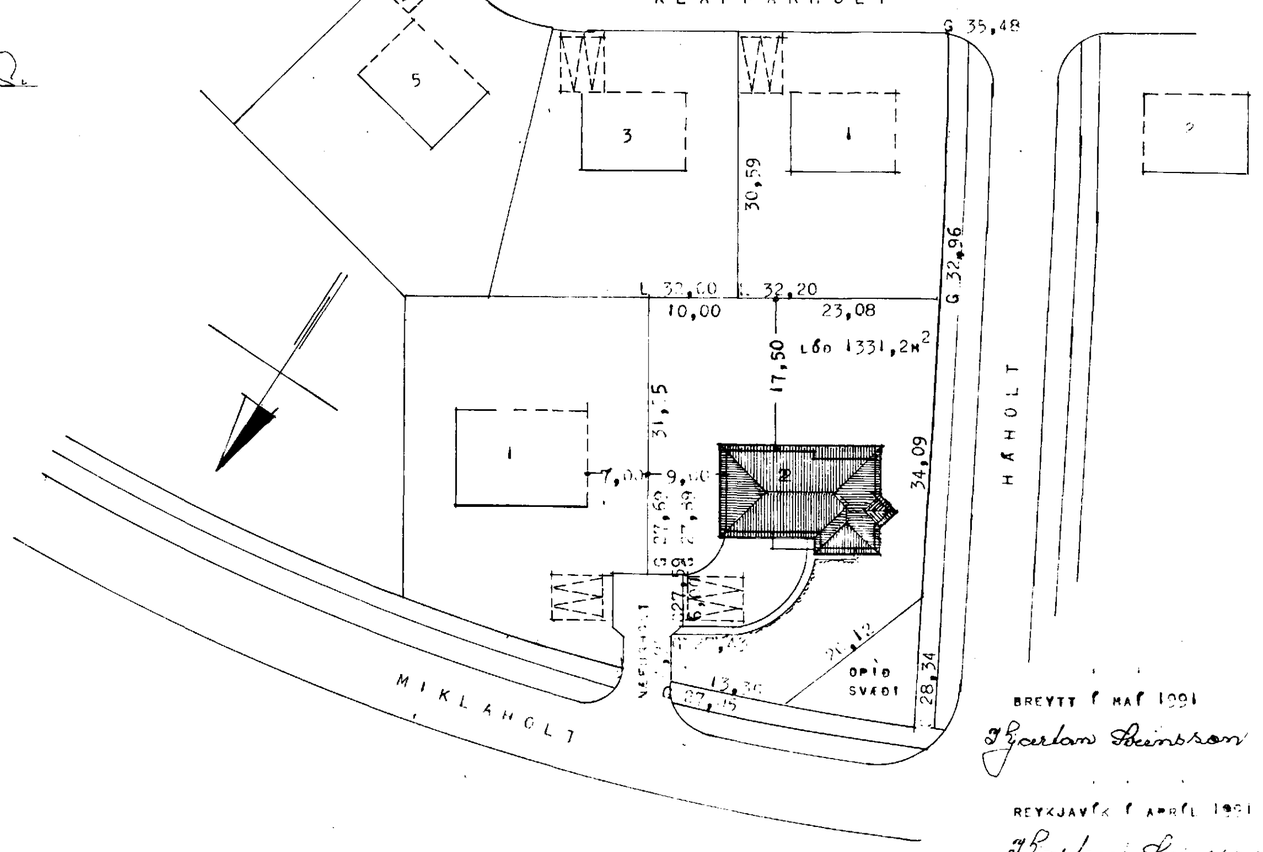


BREYTT Í MAÍ 1991
Þorlákur Sveinsson

REYKJAVÍK Í APRÍL 1991
Þorlákur Sveinsson