

Samþykkt á fundi byggingarnefndar þann
16 SEPT. 1998

Byggingafulltrúinn í Hafnarfirði
F.h. Kristján Þórarinnsson


VIÐ TEIKNINGU OG MÁLSETNINGU HÚSSINS ER STUÐST VIÐ SAMÞYKKTÁ TEIKNINGU GÍSLA ÞÓRDARSONAR FRÁ APRÍL 1945, SVO OG MÆLINGU Á STAÐNUM.

BREYTINGAR Á NÖNNUSTÍG 13:

- NÚVERANDI INNGANGUR Á VESTURGAFLI FJARLÆGÐUR.
- HÚS LENGT TIL AUSTURS MEÐ NÝJAN INNGANG.
- SÓLSTOFA BYGGÐ TIL SUÐURS.
- BYGGÐUR STAKSTÆÐUR BÍLSKÚR.
- GÓLFPLATA Í KJALLARA LÆKKUÐ.
- NÚV. SKORSEINN UPP ÚR ÞAKI FJARL.
- NÝIR ÞAKGLUGGAR SUÐURHLIÐ.

BYGGINGARLÝSING

STÆKKUN HÚSS OG NÝR STAKSTÆÐUR BÍLSKÚR ERU REIST ÚR EINANGRUNARKUBBUM EINANGRUNARMÓTUM. KJALLARI ÞÚSSAST, EN EFRI HÆÐ HÚSS OG BÍLSKÚR ERU KLÆDD BÁRUJÁRNI NÚVERAND HÚS EINANGRAD AÐ UTAN OG KJALLARI ÞÚSSAÐUR OG EFRI HÆÐ KLÆDD BÁRUJÁRNI.

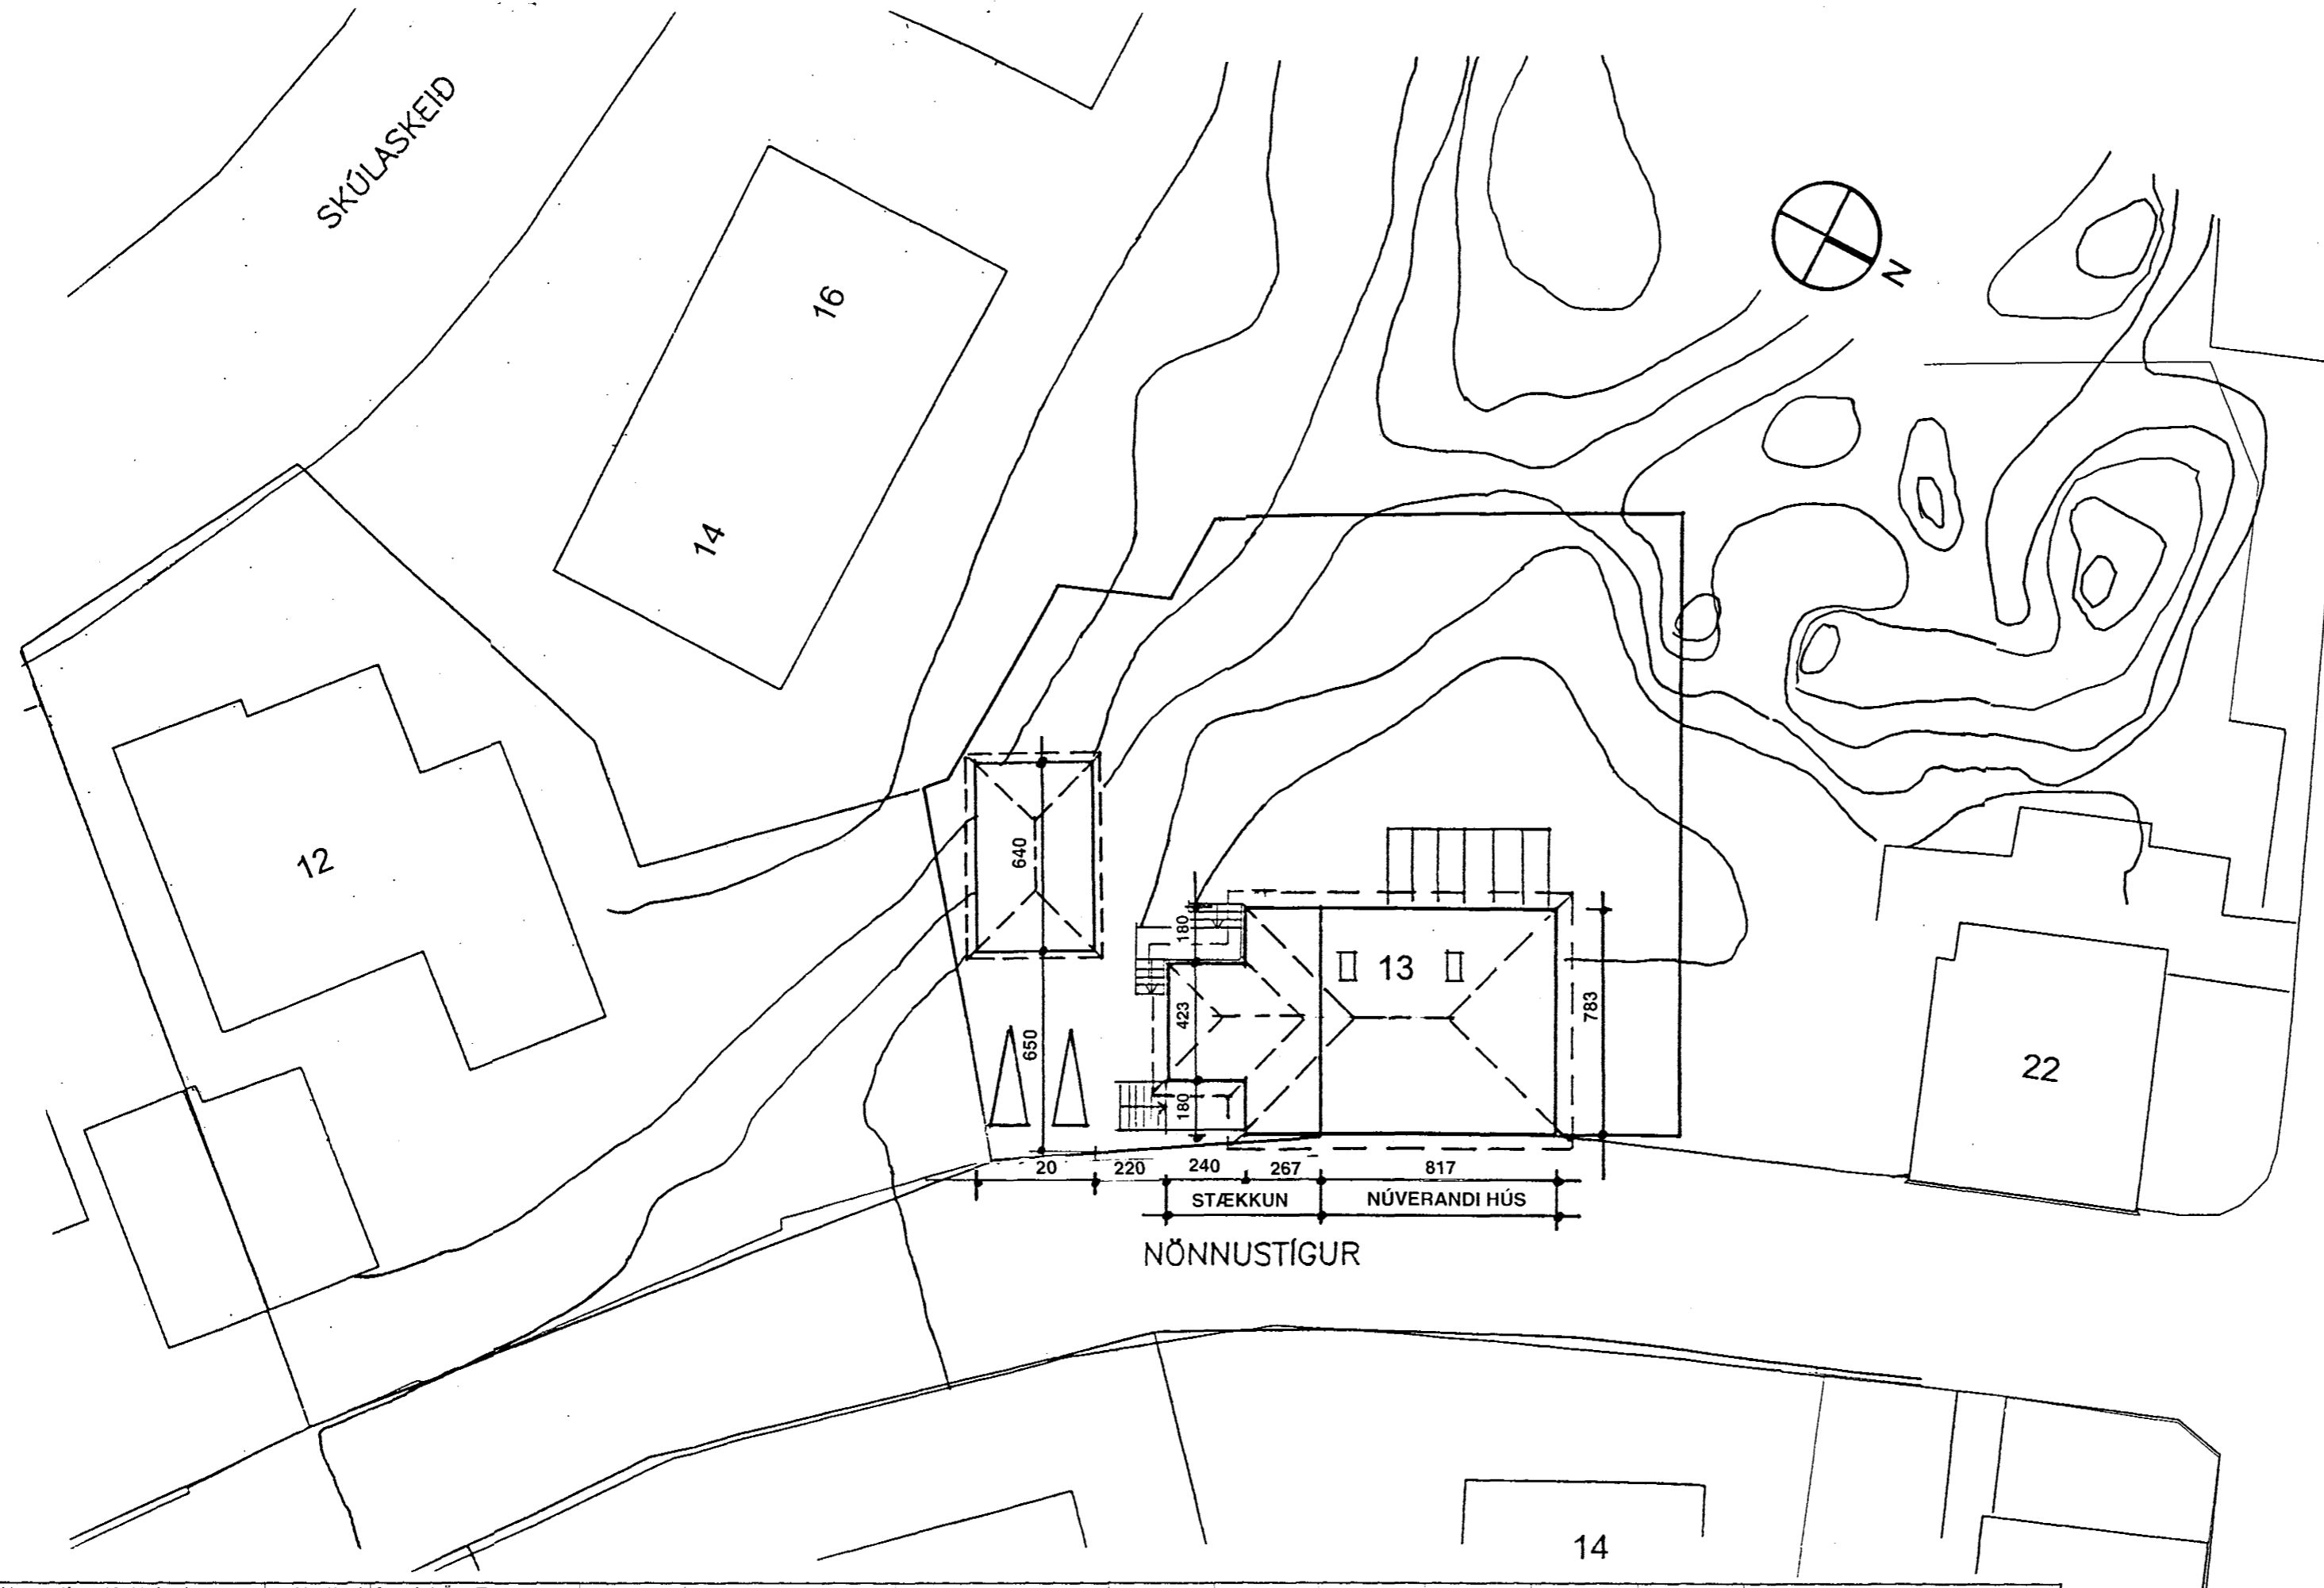

AFSTÖÐUMYND 1:200

Skráningartafli fyrir:		Nönnustígur 13, Hafnarfjörður		Unnið af: Samúel Örn Eriugsson	
Landnúmer:		122074		Kennitala: 200848-3739	
Matshlutanúmer:		01		Dags: 23.12.1998	
Uppskipting og lýsing		D2 Notkun texti		D4 Eignarhald	
D0 Lokun	D1 Rými hæð-roð	D3 Höfuð-flokkun	D5 Botnflötur m²	D5M Milliflötur m²	D6 Stigar m²
A	00	Mannvirkjalina Botnplata	109,4	109,4	4,9
		Kjallari íbúð	109,4	109,4	4,9
A	01	1. hæð íbúð	95,1	95,1	5,1
		Þakflötur			

Skráningartafli fyrir:		Nönnustígur 13, Hafnarfjörður		Unnið af: Samúel Örn Eriugsson	
Landnúmer:		122074		Kennitala: 200848-3739	
Matshlutanúmer:		02		Dags: 23.12.1998	
Uppskipting og lýsing		D2 Notkun texti		D4 Eignarhald	
D0 Lokun	D1 Rými hæð-roð	D3 Höfuð-flokkun	D5 Botnflötur m²	D5M Milliflötur m²	D6 Stigar m²
A	02	Mannvirkjalina Botnplata	26,9	26,9	0,20
A	02.01	Bílskúr	26,9	26,9	3,40
		Þakflötur			

FLATARMÁLSSTÆKKUN		
STÆKKUN KJALLARA BRÚTTÓ		47,1 m²
STÆKKUN 1.HÆÐAR BRÚTTÓ		31,0 m²
NÝR STAKSTÆÐUR BÍLSKÚR BR.		26,9 m²
SAMTALS BR.		105,0 m²
RÚMMÁLSSTÆKKUN		
STÆKKUN KJALLARA BRÚTTÓ		140,4 m³
STÆKKUN 1. HÆÐAR BRÚTTÓ		111,9 m³
NÝR STAKSTÆÐUR BÍLSKÚR BR.		80,7 m³
SAMTALS BR.		332,6 m³

NÖNNUSTÍGUR 13 220 HAFNARFJÖRÐUR
AFSTÖÐUMYND MKV. 1:200
SKRÁNINGARTAFLA SAMÚEL ÖRN ERLINGSSON FAI JÚLÍ 1998
BREYTT DES. 1998 BREYTT SEPT. 1998
TEIKN. NR. 1