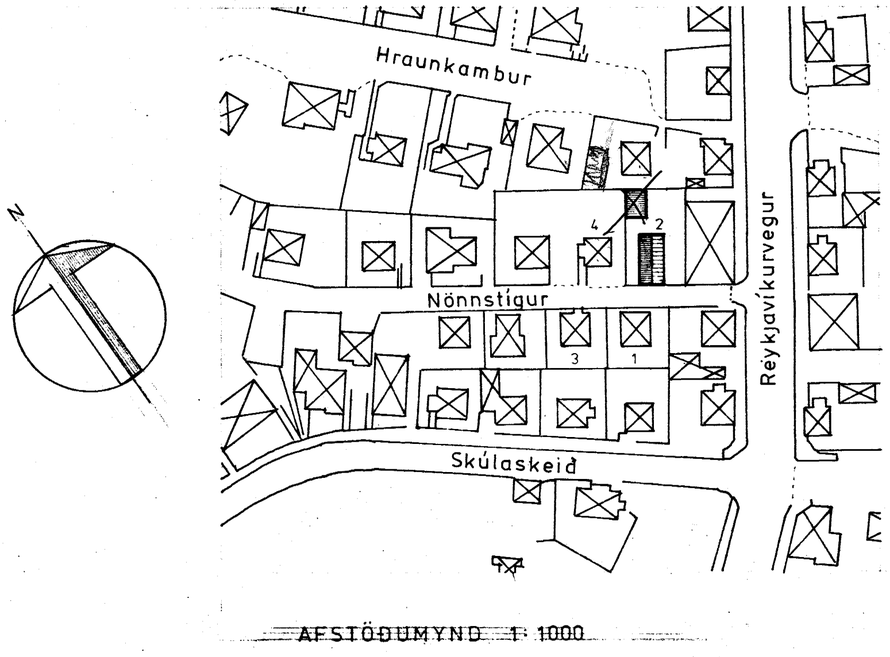


AFSTÖÐUMYND 1:1000

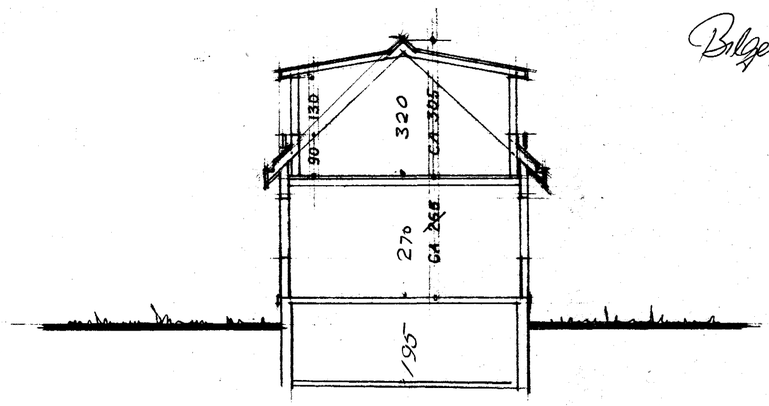


SNEIÐING

Vegna byggingarleyfisumsóknar

Samþykkt á fundi byggingarnefndar þ. 15/6 1983
16/1 '84 EINDAGI
BYGGINGAFULLTRÚINN
Í HAFNARFIRÐI

Ysta klæðning má ekki vera timburklæðning - F.Sig.

Bílageymsla ekki samþ.
F.Sig

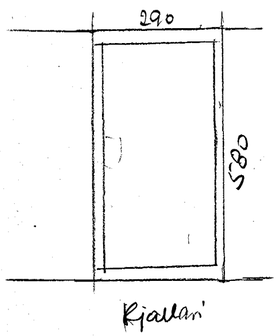


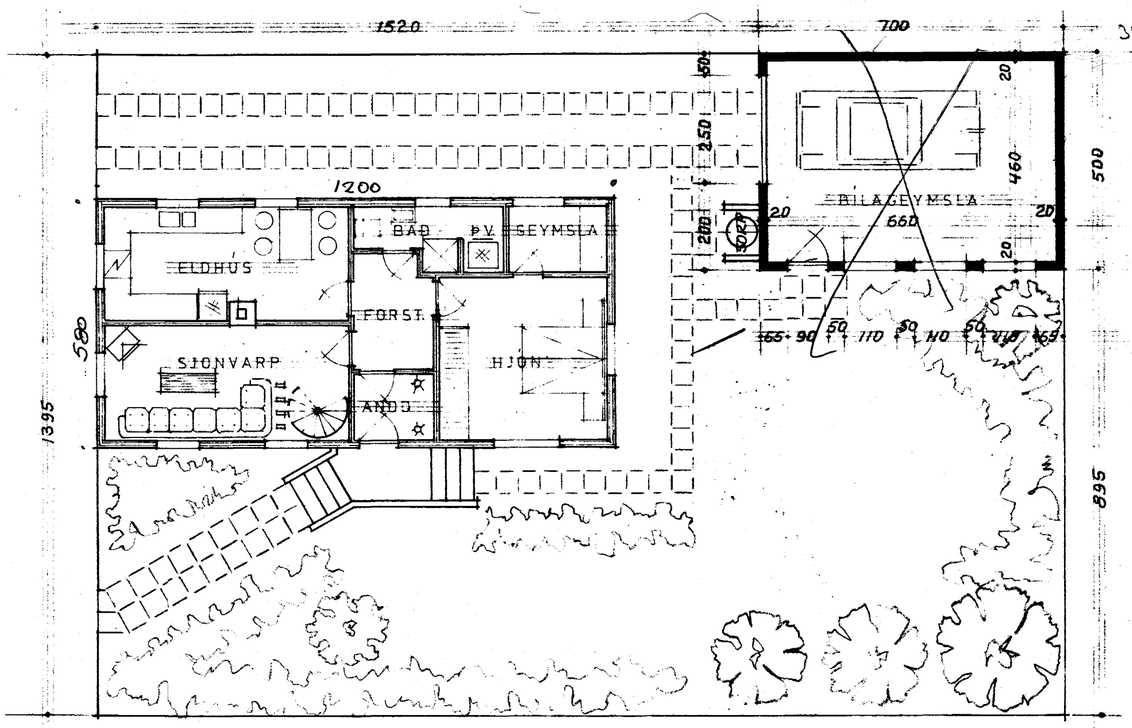


GRUNNMYND 1. HÆÐAR

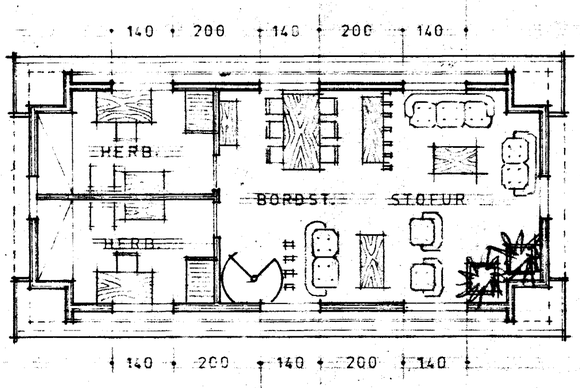


GRUNNMYND RISHÆÐAR

6700-0020 - 01

NÖNNUSTÍGUR 2 BREYTING OG STÆKKUN

AFSTÖÐUMYND, SNEIÐING OG GRUNNMYNDIR

1:100 1:1000 2.4.'83 SIG.ÁM.