



Samþykkt á fundi bygginga-  
nefndar þ. 7/5 19 80  
BYGGINGAFULLTRÚINN  
Í HAFNARFIRÐI

FYRIR BREYTINGU


NORÐUR

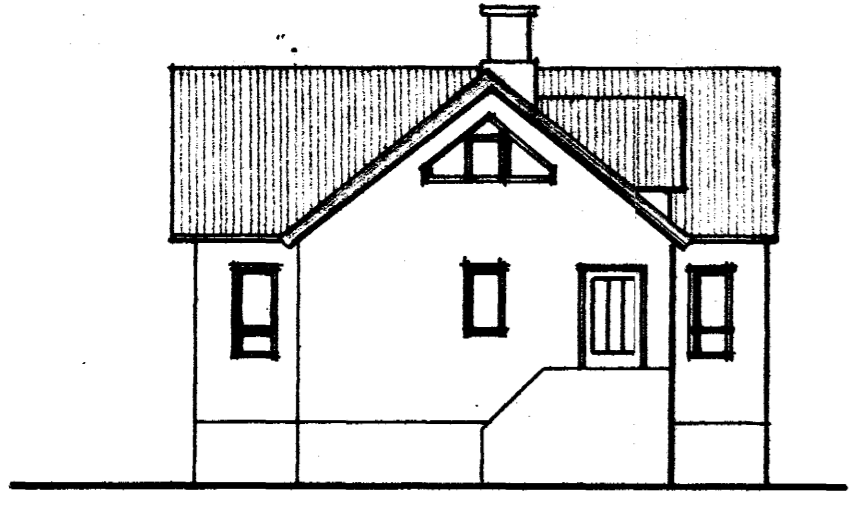


AUSTUR

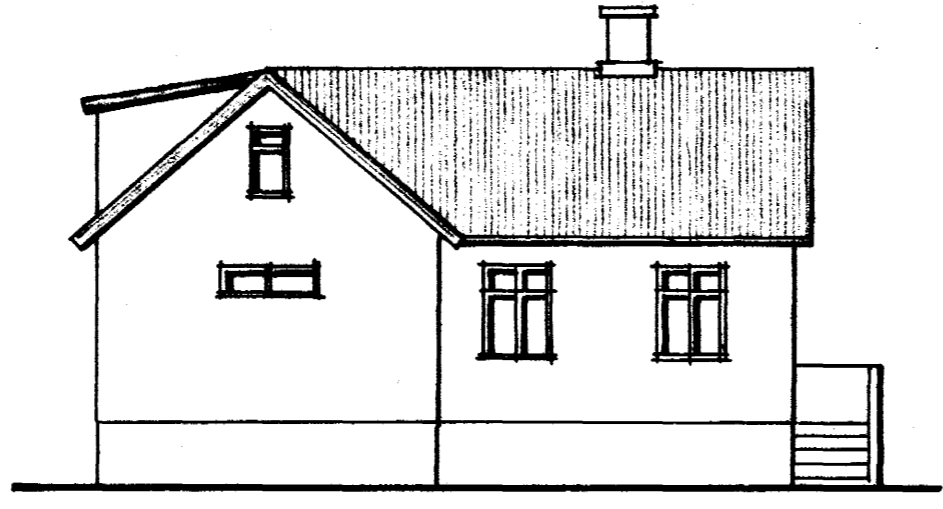

SUÐUR

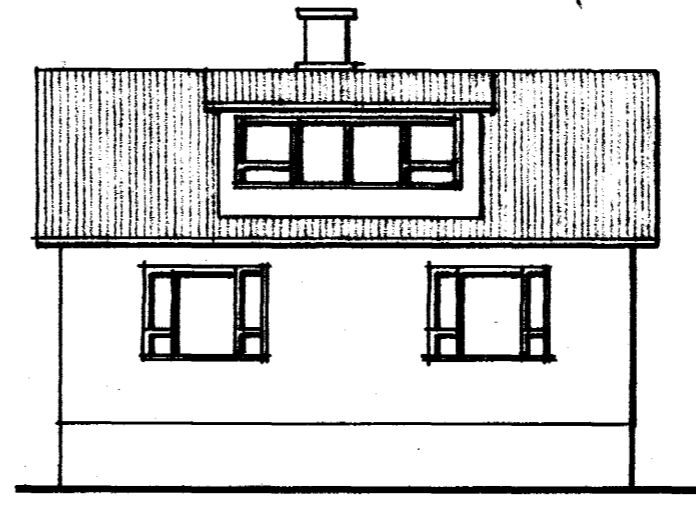


VESTUR

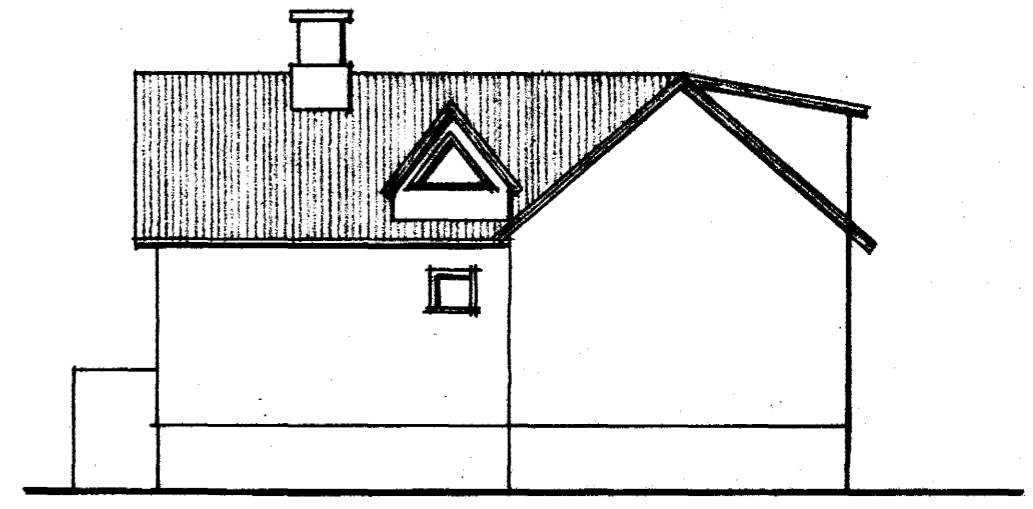


EFTIR BREYTINGU


NORÐUR

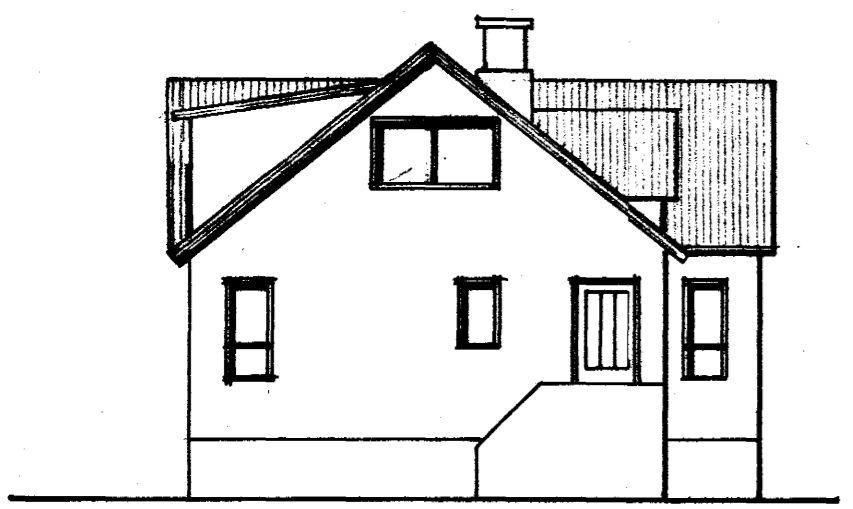



AUSTUR

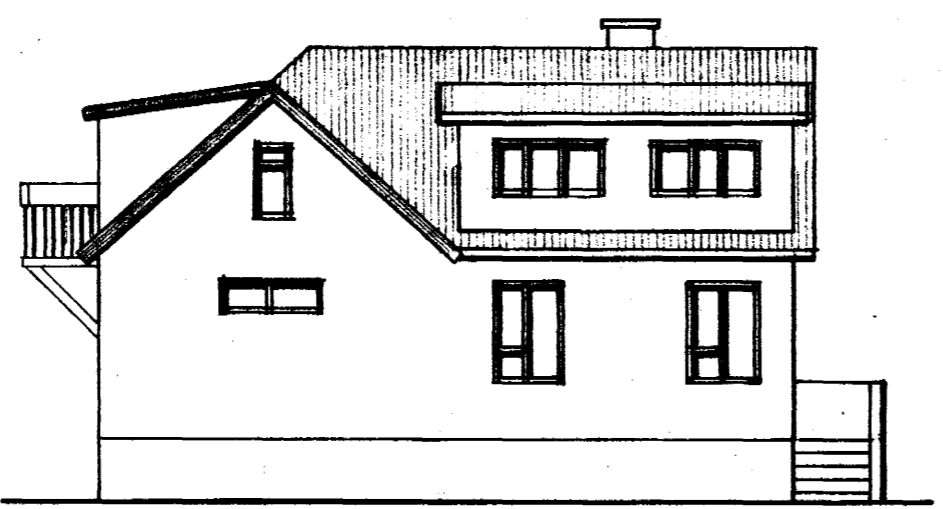

SUÐUR

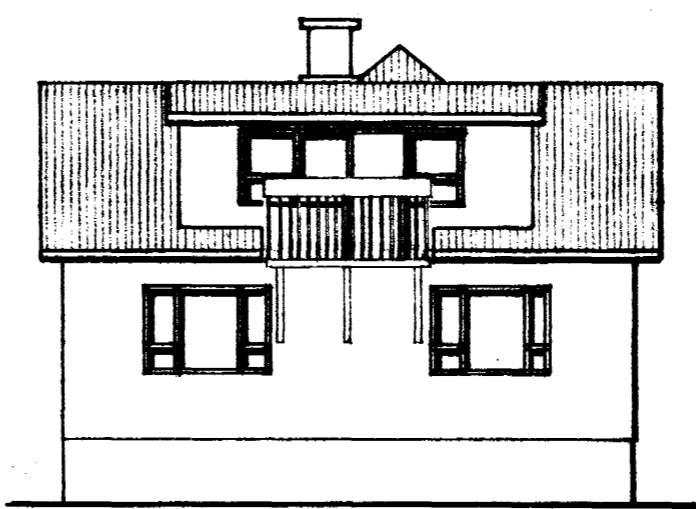

VESTUR

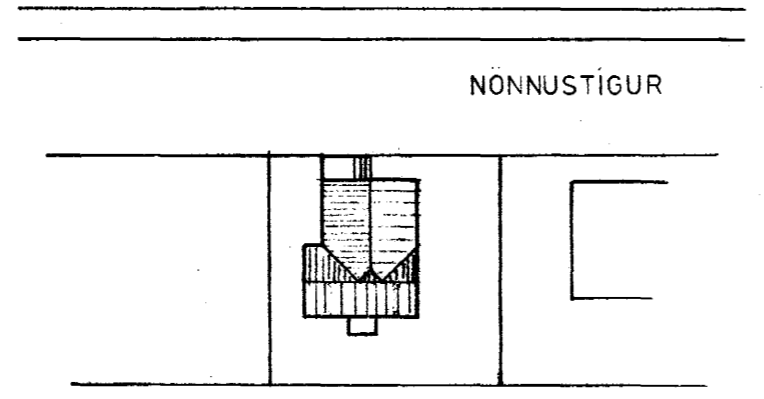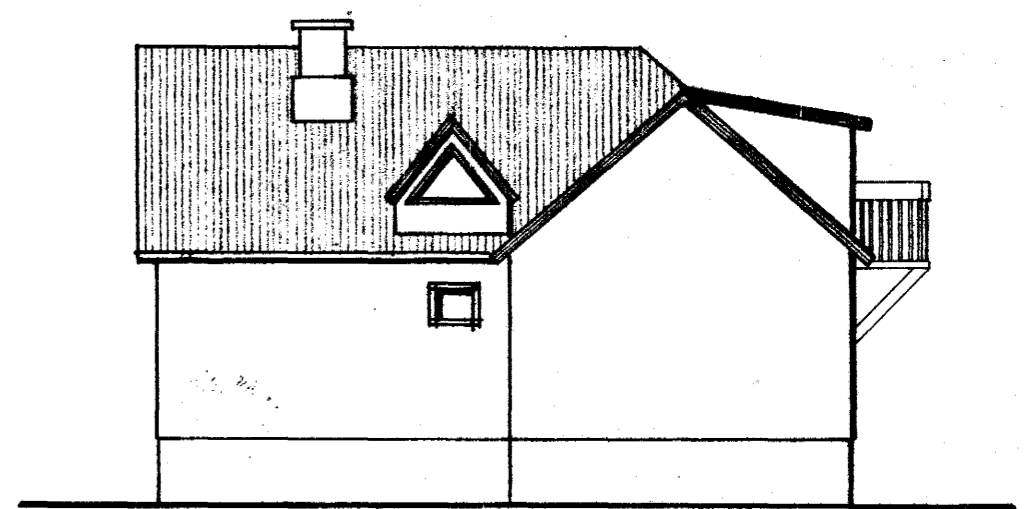

AFSTÖÐUMYND 1:500

Reynir Eliesersson Byggingateknifráeðingur m.fl. Vegamótum II Seltj. S. 27831	NÖNNUSTÍGUR 5, HAFNARFIRÐI	
Reiknað	STÆKKUN HÚSS ÚTLIT OG AFSTADA	E
Hannað		D
Teiknað RE.		C
Mkv 1:100 1:500		B
Dags 27.04.80	Samþ. Reynir Eliesersson	A