



Breyting A Húsi Ólafs. Þorleifssonar. Vid Nönnugötu. no: 8. Hafnarfirði.

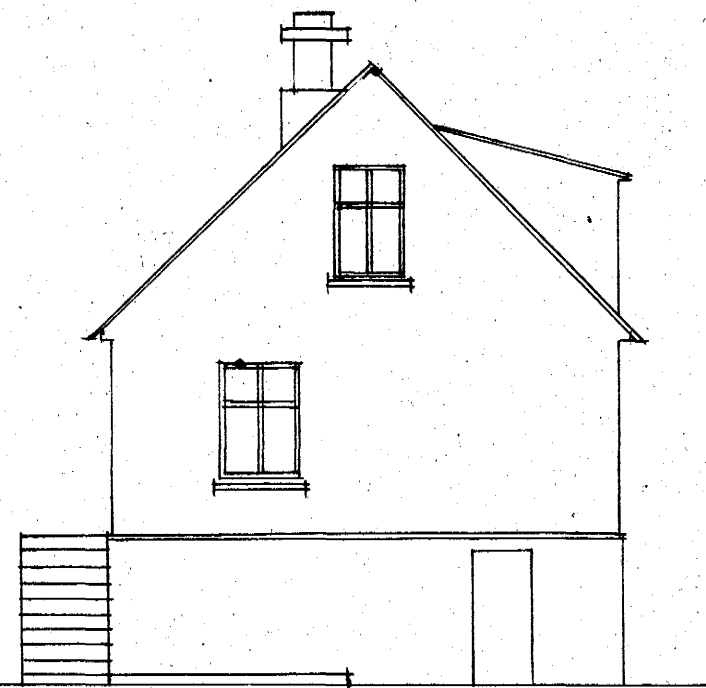


Sudur



Vestur.

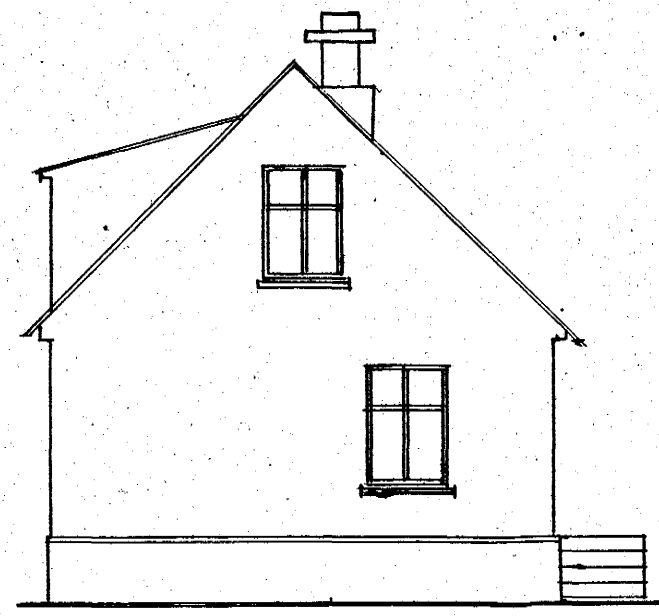


Austur.

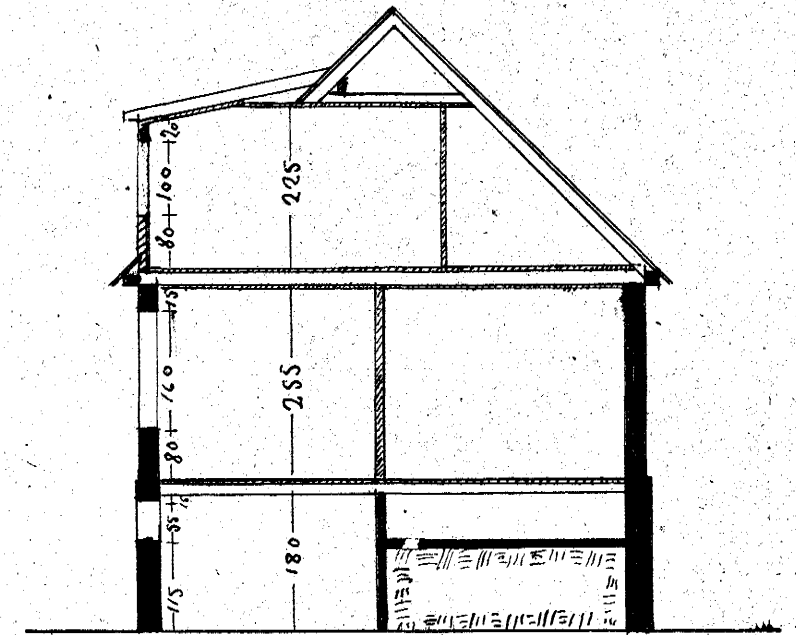

Þverskurður a-a.


Eftir Breytingu.

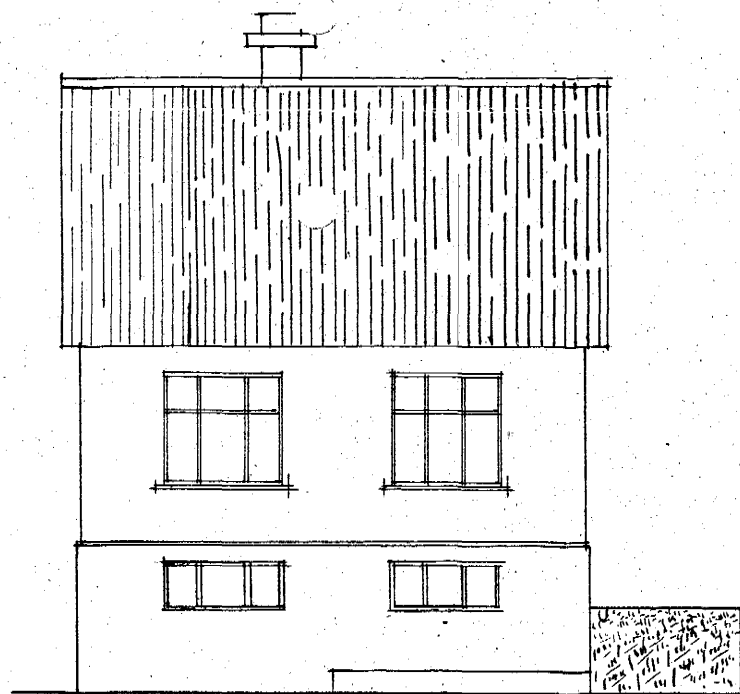


Sudur.



Vestur.

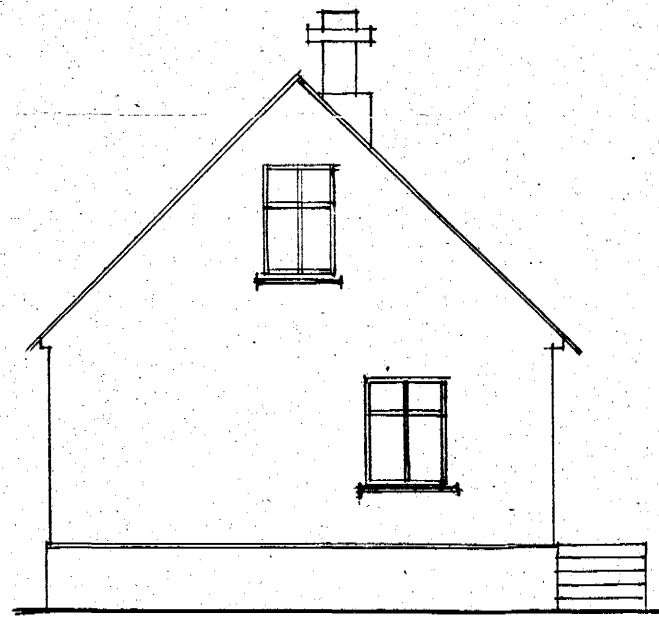


Austur

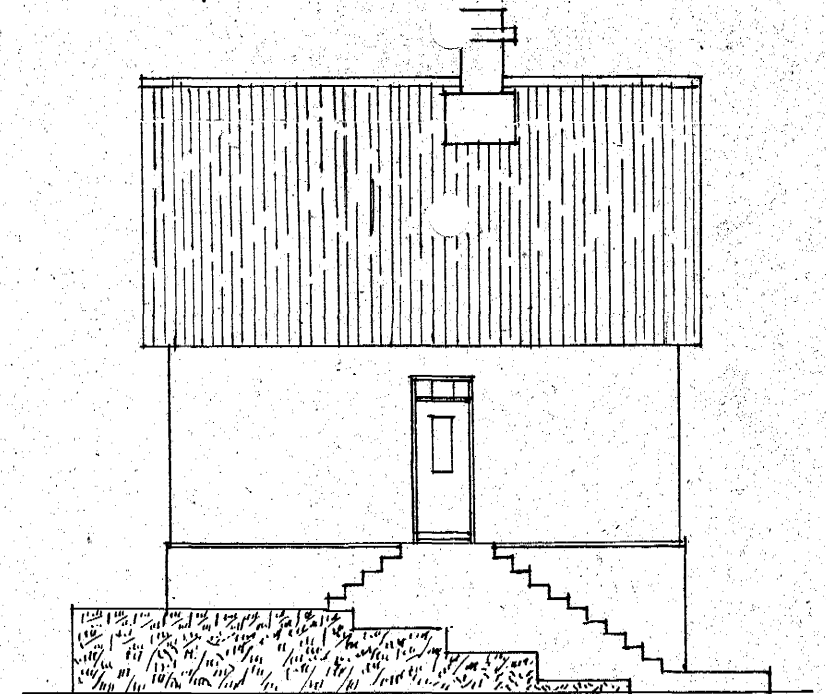


Nordur.


Fyrir Breytingu.

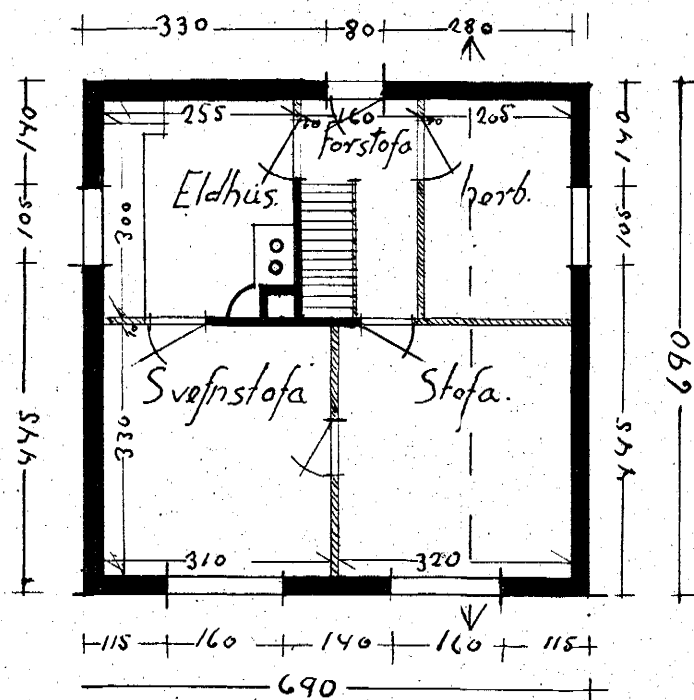

I hæð

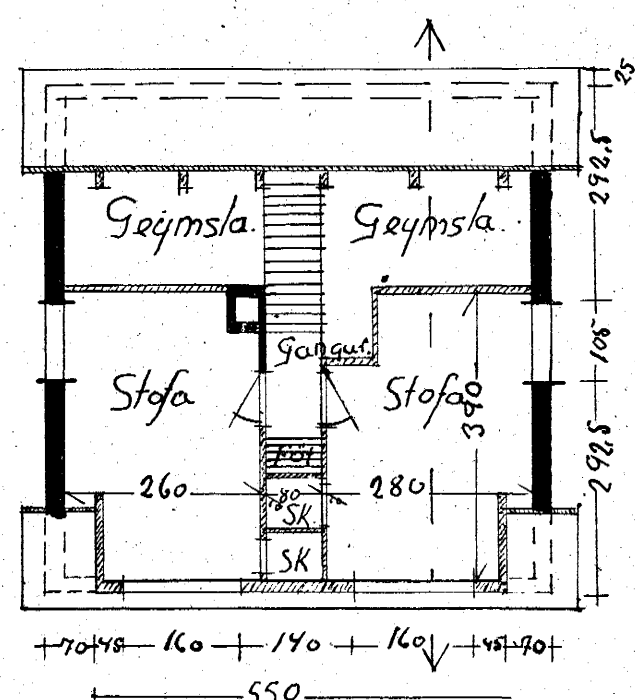

II hæð

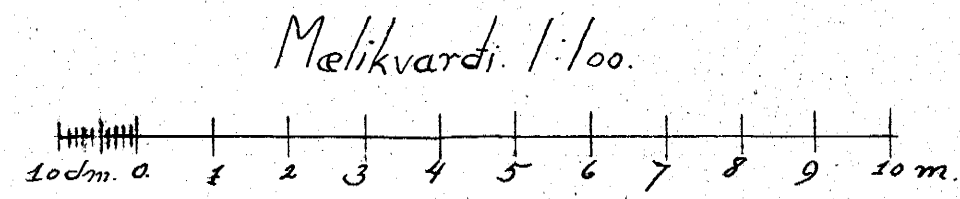

Ídnskólanum Hafnarfirði 17 des. 1942. Þorbergur B. Ólafsson.