

VERKHÖNNUN
VERKFRÆÐIRÁÐGGJÖF
ANKALING 6, 203 KÓPAVOGI
Sími: 570-5800, Kí: 650107-1280
WWW.VERKHÖNNUN.IS, VERKHÖNNUN@VERKHÖNNUN.IS

B2	28.10.2015	Útstöð blett við	GÖJ
B1	20.01.2014	Uppfært	GÖJ
Br.	Daga.	Breyting	Br. St.

Magnús B. Þórðarson Kt:030879-4149

Samþykkt f.h. Verkhönnunar ehf.:

Undirritun samráðingarmannar:

Verkskipti:

NORÐURBAKKI 7-9

RAFLAGNIR

BRUNAKERFI 1.H 1/4



Skrá: x:\2007\061\teikn\raf\NB-3101-3104.dwg

Verkhönnun: bjarnthor@verkhonnun.is MBÞ SEJ 14.01.2014 1:50 A1


Hannað Yfirlitá Teknað Daga Meikvað Bættistíð

2007-061 NB-3101 B2

Verksúmmar Teikningarnúmer

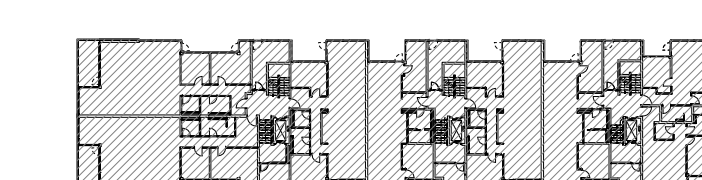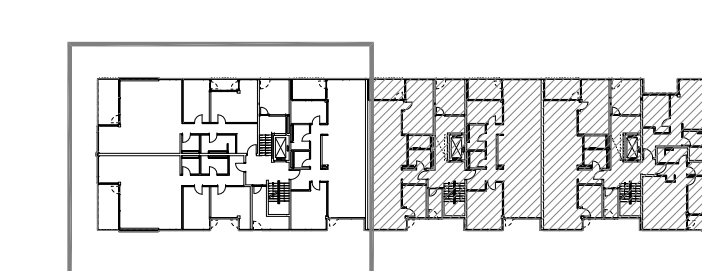



• Öll afnot og afritun tekiþinga að hluta eða heild er hlut skriflegu leyfi hönnuðs

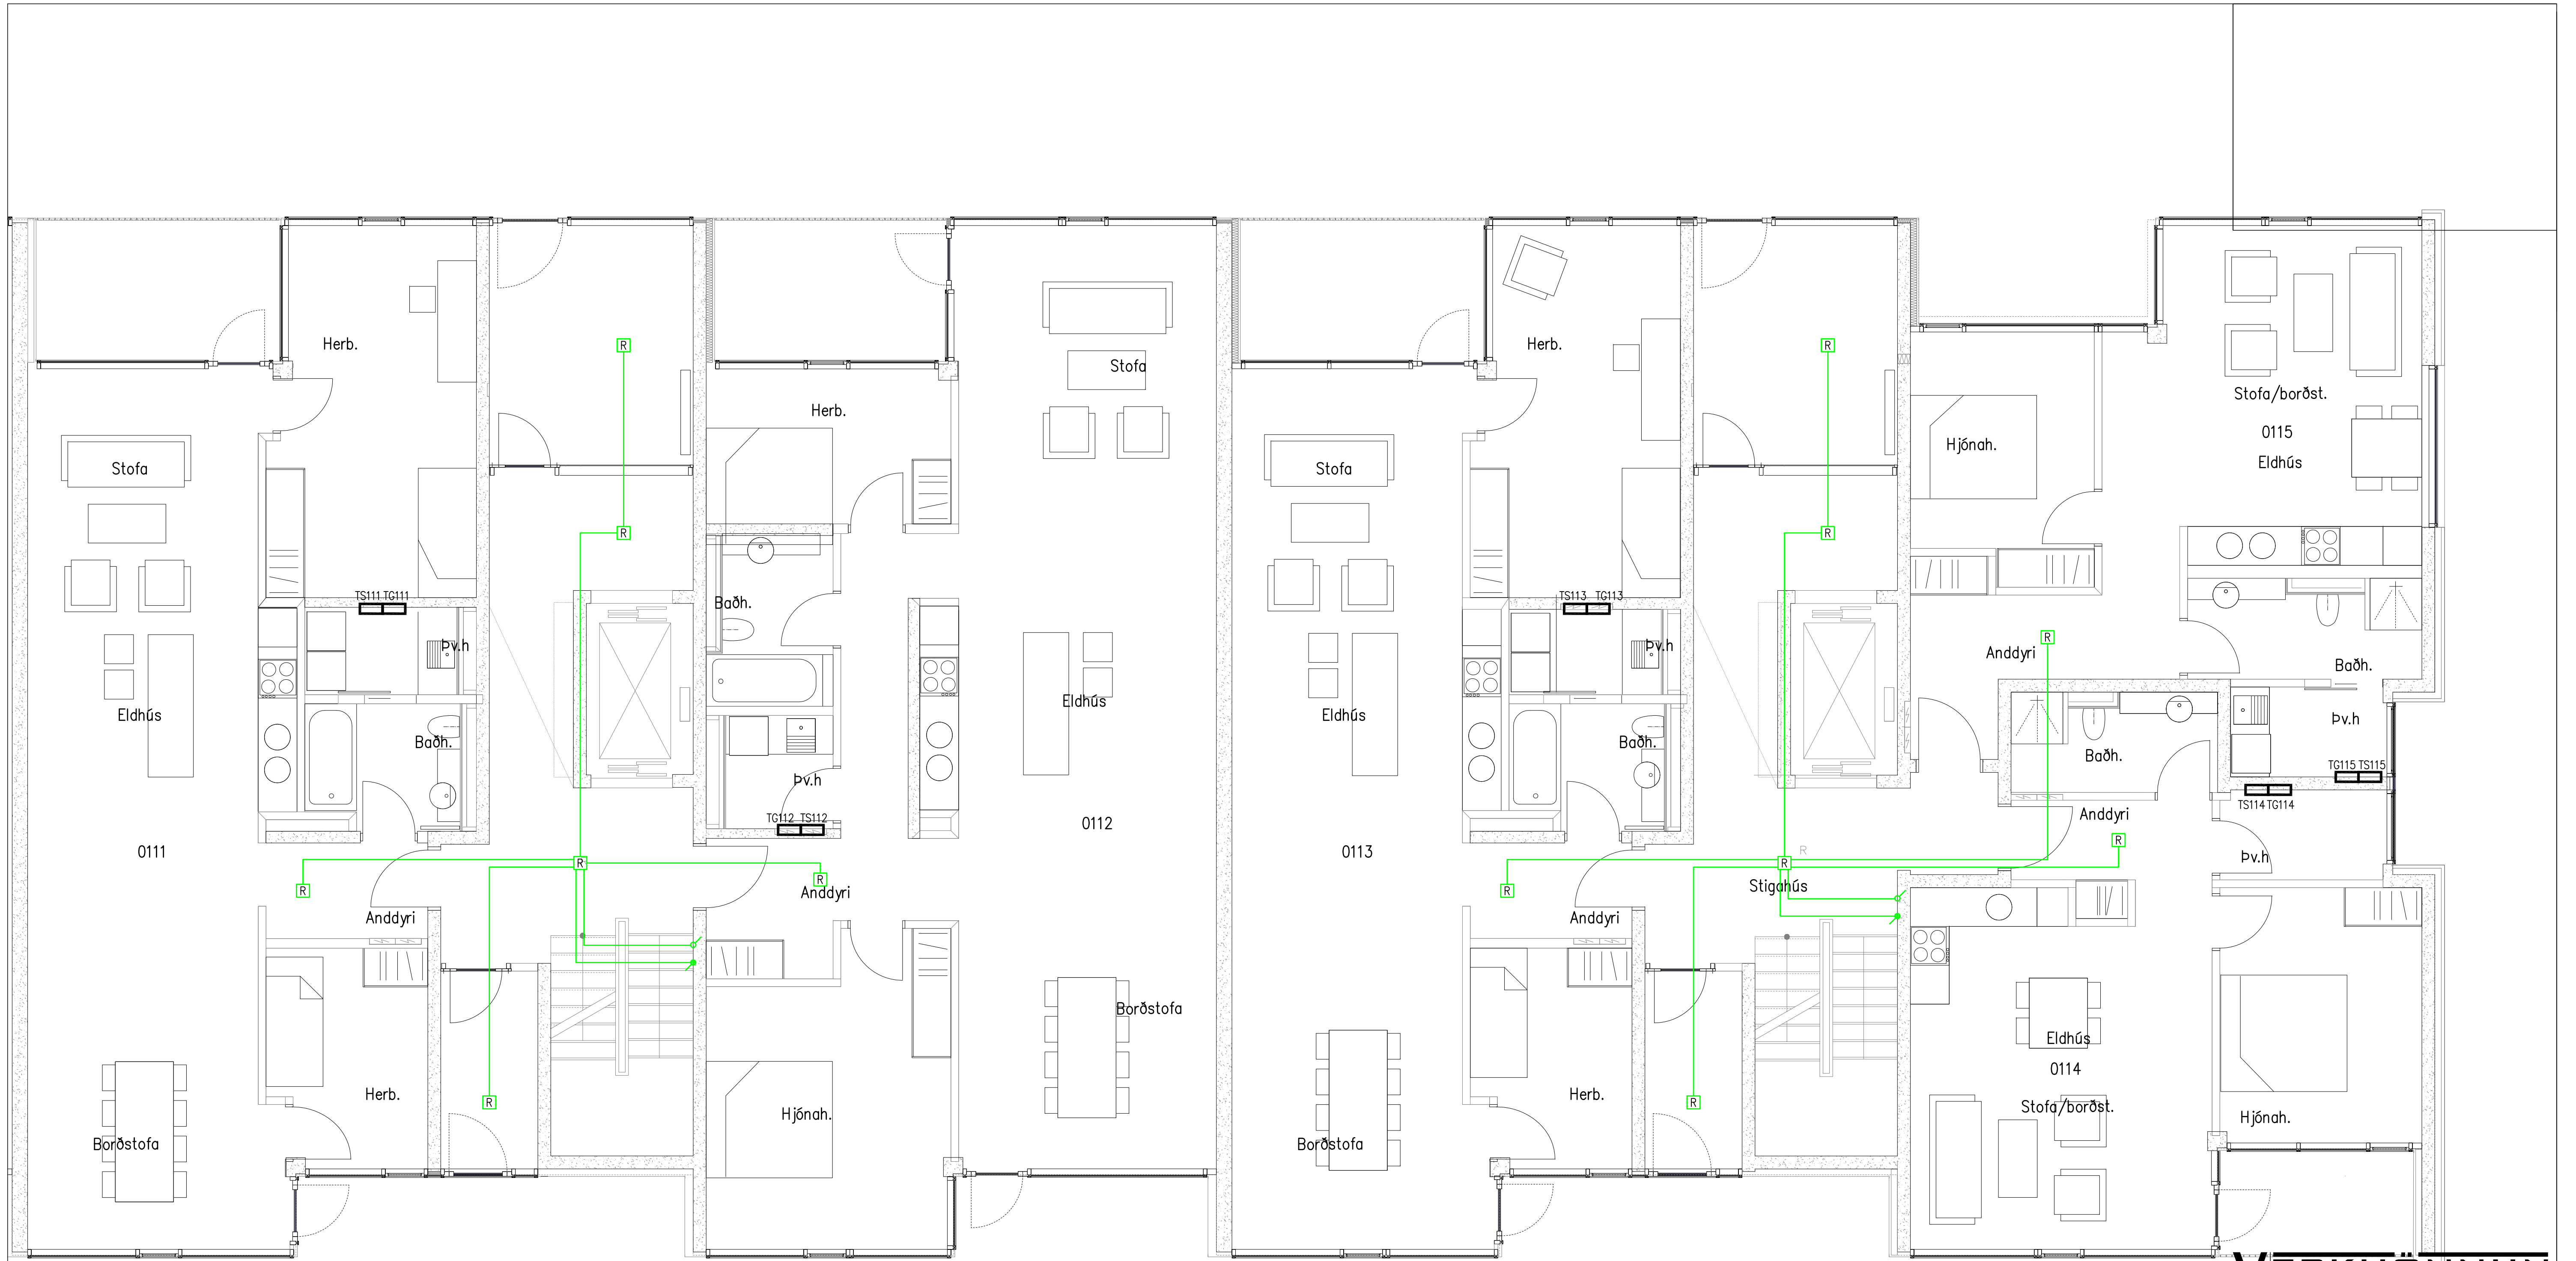

VERKHÖNNUN
 VERKFRÆÐIRÁÐGJÖF
 ANKALIND 6, 203 KÓPAVOGI
 Sími: 570-5800, Kí: 650107-1280
 WWW.VERKHÖNNUN.IS, VERKHÖNNUN@VERKHÖNNUN.IS

Br.	Daga	Breyting	Br.	St.
B1	20.01.2014	Uppfært		GÖJ
Magnús B. Þórðarson Kt:030879-4149				
Samþykkt fh. Verkhönnun ehf.:				
Undirritun samráðgjafarinnar:				
Verkskipti:				
NORÐURBAKKI 7-9				
RAFLAGNIR				
BRUNAKERFI 1.H 2/4				
Síti: X:\2007\061\teikn\raf\NB-3101-3104.dwg				
Hönnað	Yfirleitt	Teknað	Dag.	Meikvað
				A1
2007-061		NB-3102		B1
Verkskipti		Tölkingsnúmer		

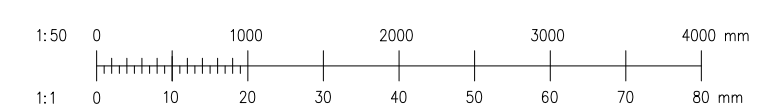

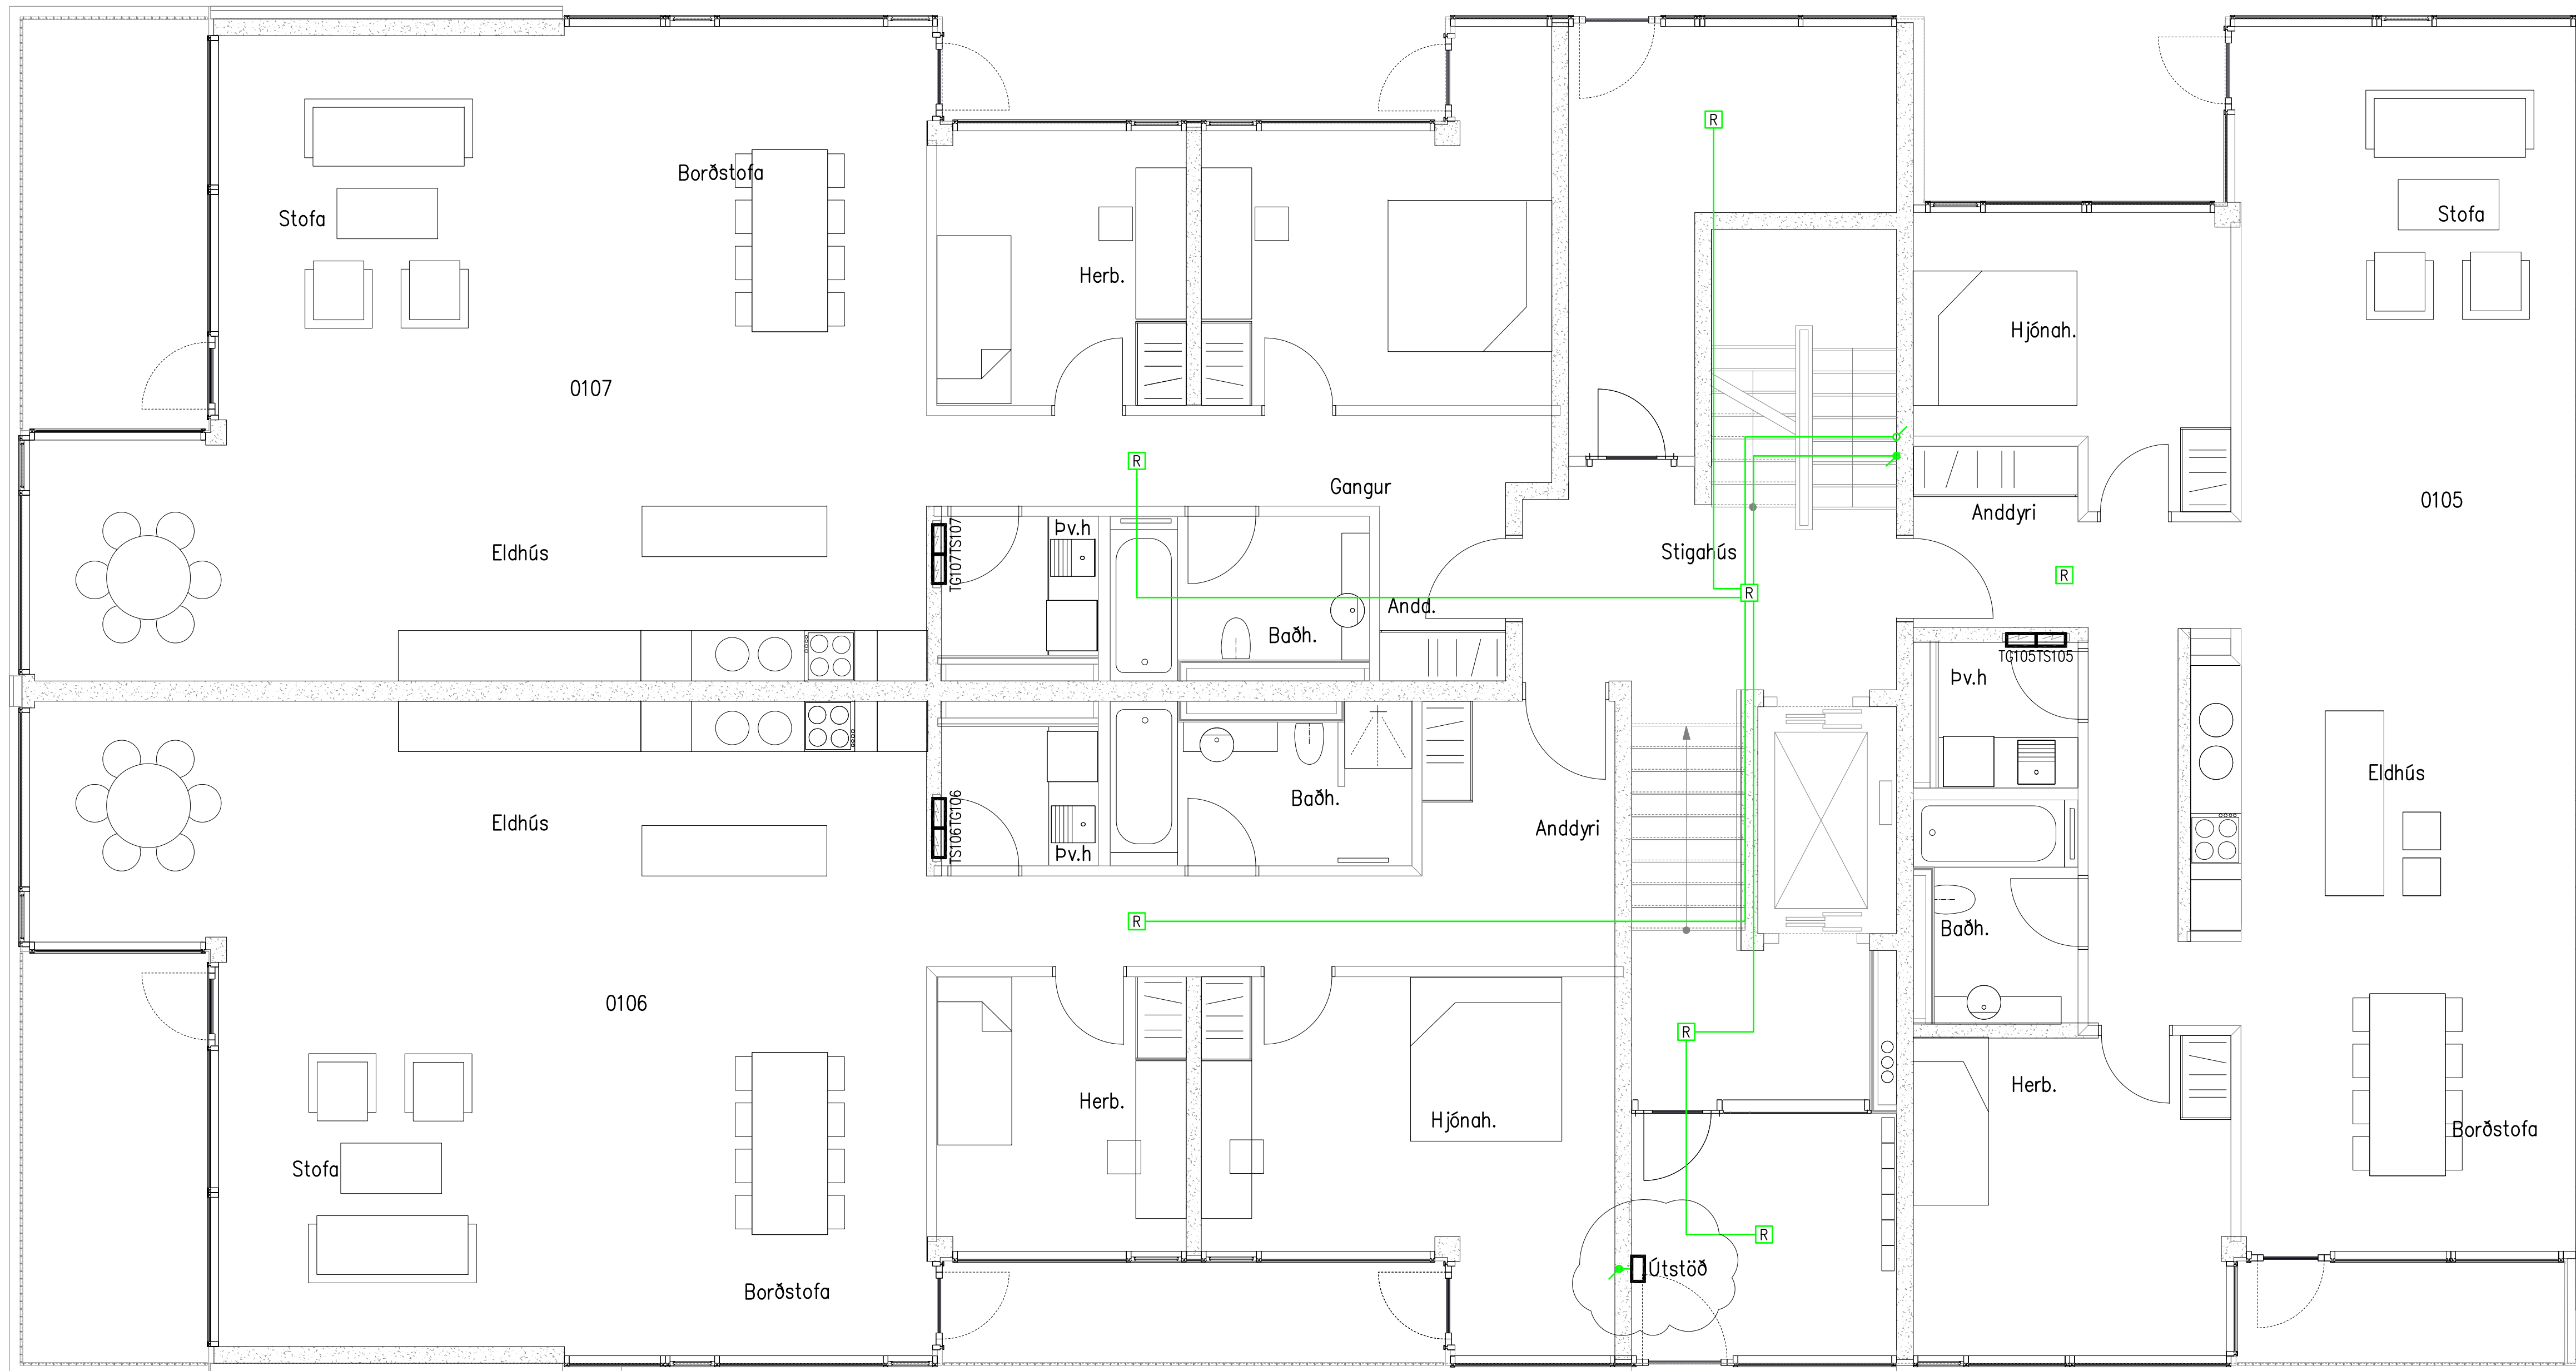




VERKHÖNNUN
 VERKFRÆÐIRÁÐGJÖF
 ANKALIND 6, 203 KÓPAVOGI
 Sími: 570-5800, Kí: 650107-1280
 WWW.VERKHÖNNUN.IS, VERKHÖNNUN@VERKHÖNNUN.IS


B2	28.10.2015	Útstöð blett við	GÖJ
B1	20.01.2014	Uppfært	GÖJ
Br.	Daga	Breyting	Br. St.

Magnús B. Þórðarson Kr:030879-4149

Samþykkt E.h. Verkhönnun ehf.
 Undirritun samráðgjafarmannar

Verkskipti					
NORÐURBAKKI 7-9					
RAFLAGNIR					
BRUNAKERFI 1.H 3/4					
Síti: x:\2007\061\teikn\raf\NB-3101-3104.dwg					
Maðnað	Yfirleitt	Teknað	Dag.	Meikvað	Blöðstærð
2007-061		NB-3103			B2
Verkskipti			Tölkingsnúmer		

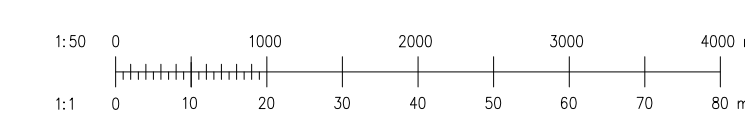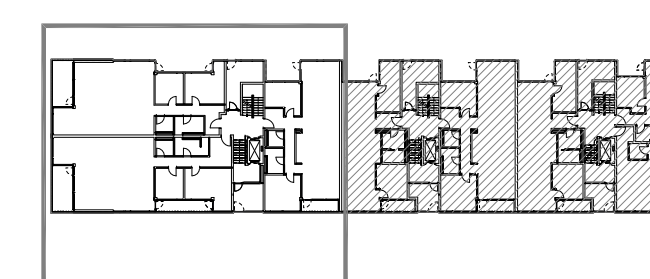
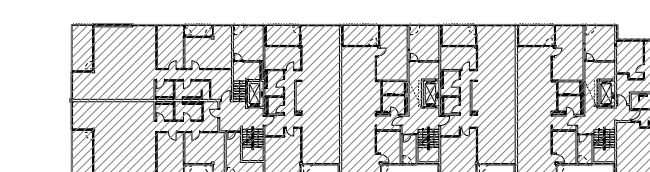


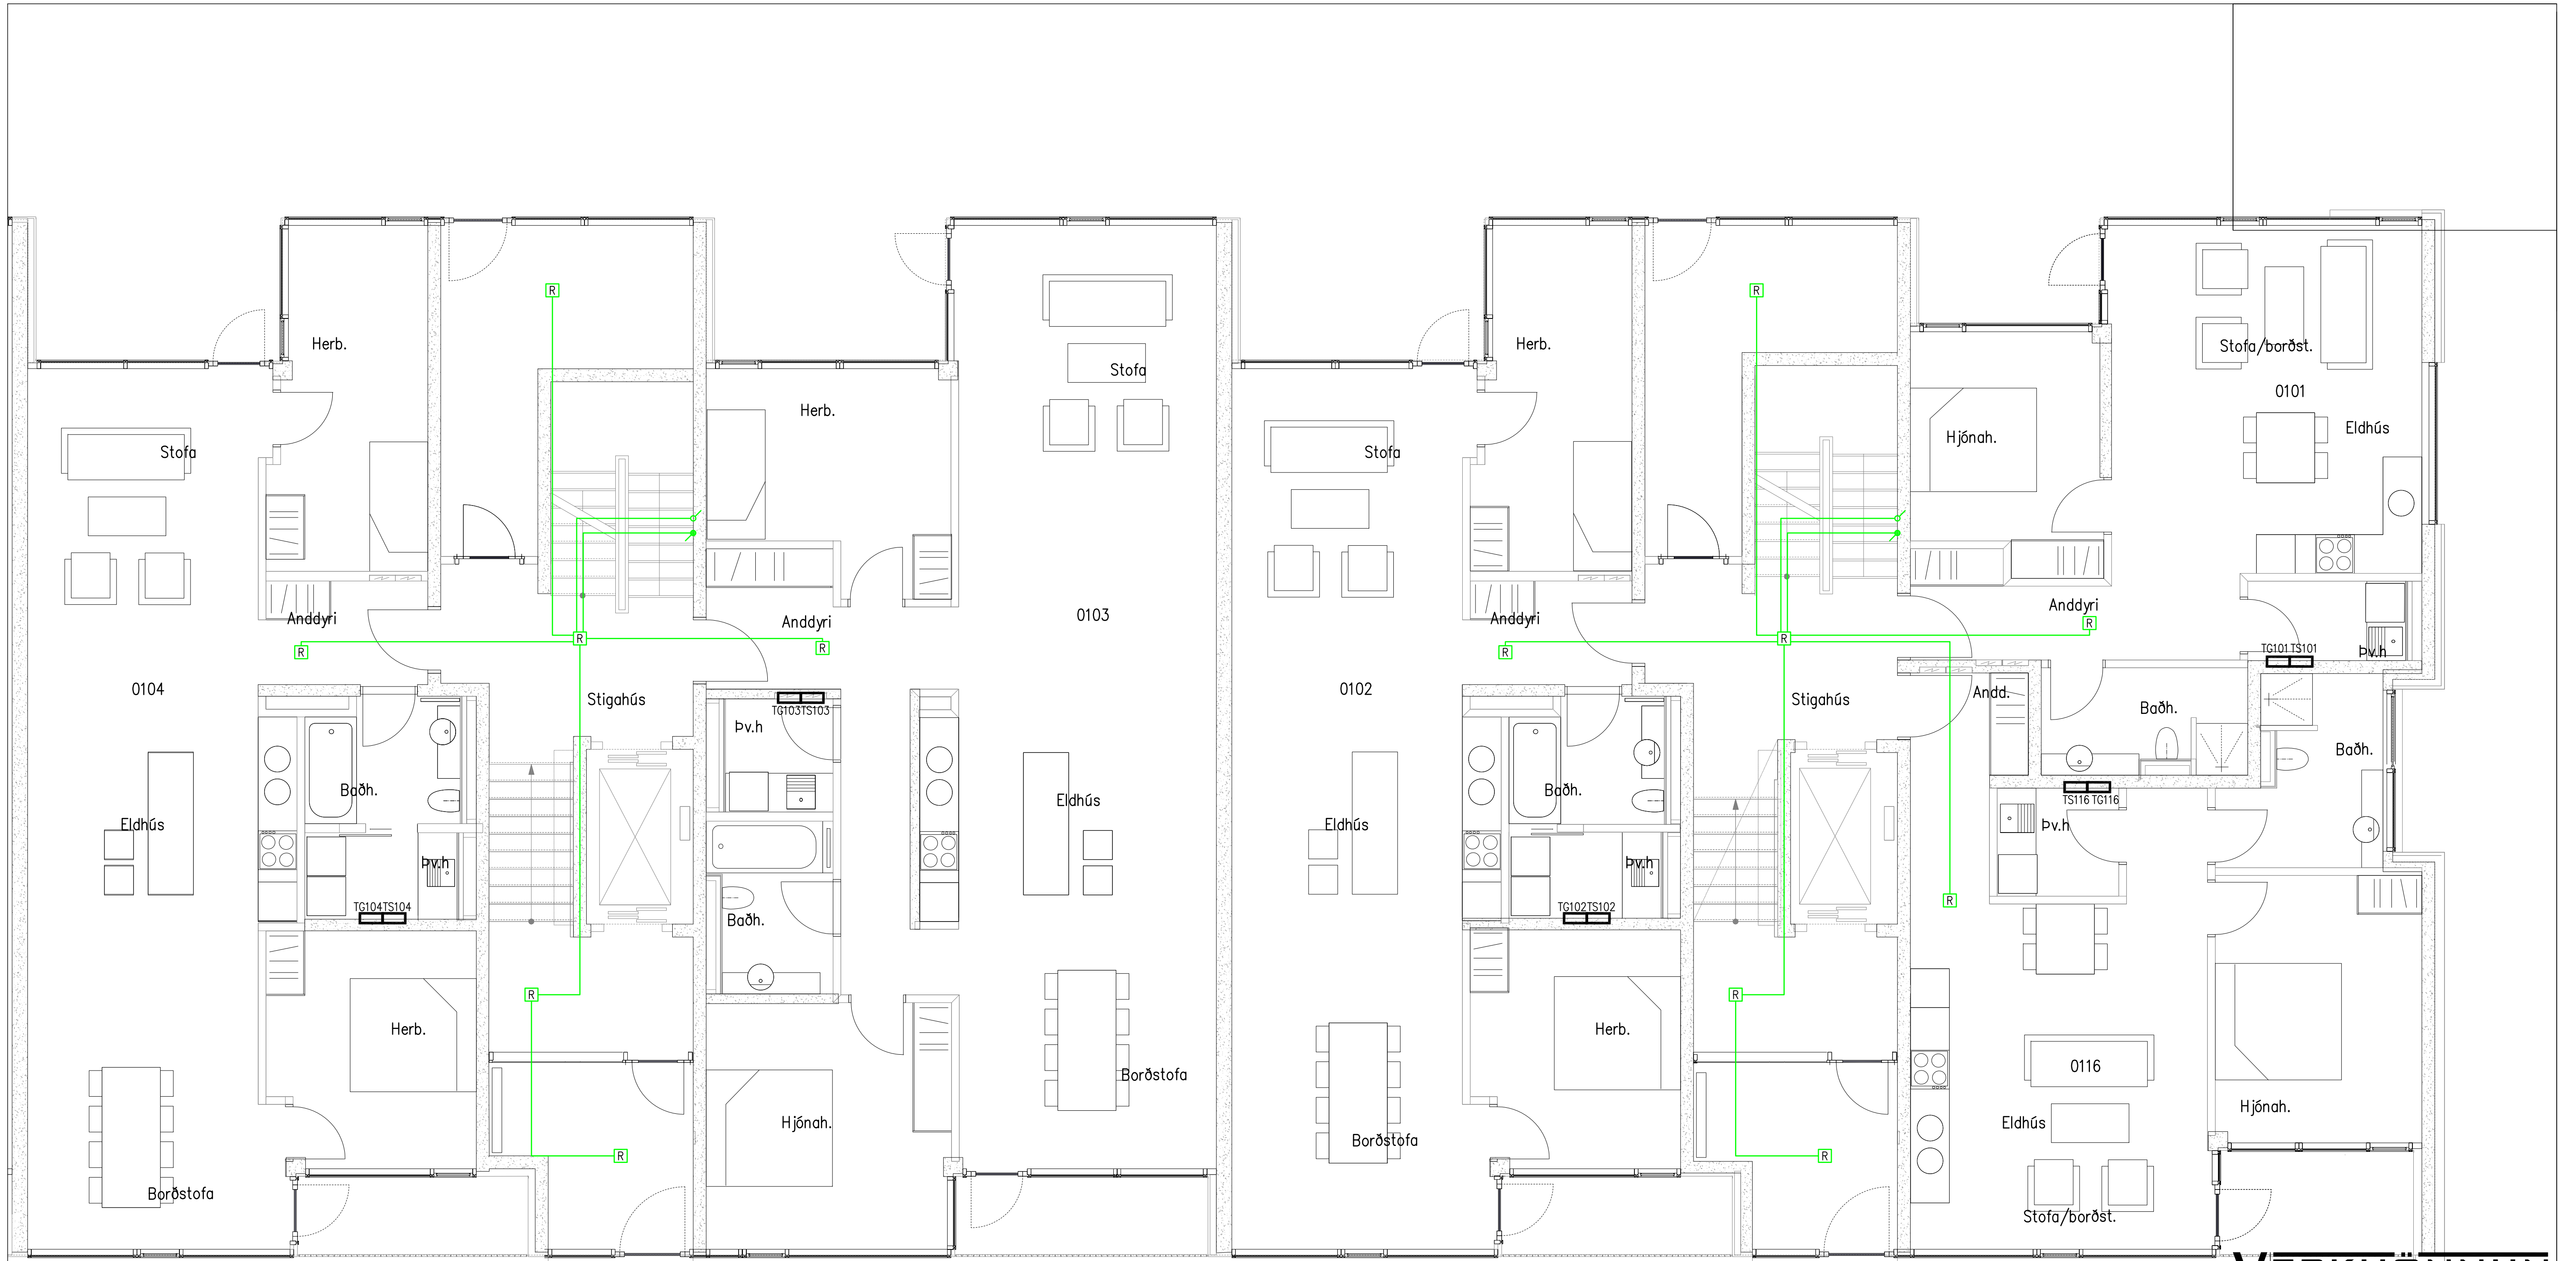

• Öll ómót og afritun tekiþingna að hluta eða heild er hluti skriflegu leyfi hönnuðs

VERKHÖNNUN
 VERKFRÆÐIRÁÐGJÖF
 ANHALIND 6, 203 KÓPAVOGI
 Sími: 570-5800, KT: 650 107-1280
 WWW.VERKHÖNNUN.IS, VERKHÖNNUN@VERKHÖNNUN.IS

B1	20.01.2014	Uppfært	GÖJ
Br.	Dags.	Breyting	Br. St.
Magnús B. Þórðarson KT:030879-4149			
Samþykkt E.h. Verkhönnun ehf.:			
Undirritun samráðgjafarmannar:			

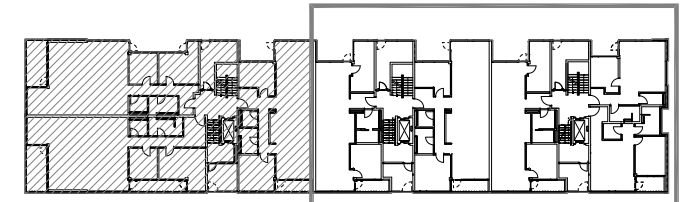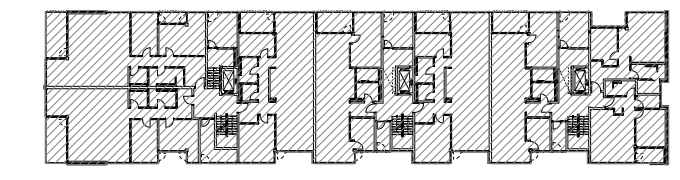

Verkskipti
NORÐURBAKKI 7-9
RAFLAGNIR
BRUNAKERFI 1.H 4/4
 Skrá: X:\2007\061\teikn\raf\NB-3101-3104.dwg
 bjarnthor@verkhonnun.is MBP SEJ 14.01.2014 1:50 A1

Hannað	Yfirleitt	Teknað	Dags.	Meikvað	Blöðstærð
2007-061		NB-3104			B1
Verkskipti	Tölkingsnúmer				

