


til varðveislu
11.09.2024

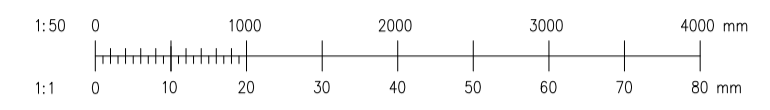

VERKHÖNNUN
VERKFRÆÐIRÁÐGGJÖF
AKRALLIND 6, 2033 KÓPAVOGI
Sími: 570-5800, KT: 650 107-1 280
WWW.VERKHÖNNUN.IS, VERKHÖNNUN@VERKHÖNNUN.IS

B2	28.10.2015	Handb. sett við og lög fyrir útsöð	GÖJ
B1	20.01.2014	Uppfært	GÖJ
Br.	Dags.	Breyting	Br. SÞ.



Magnús B. Þórðarson KT:030879-4149

Samþykkt fh. Verkhönnun ehf.
Undirritun samráðgjafarinnar

Verkskipti:
NORÐURBAKKI 7-9
RAFLAGNIR
BRUNAKERFI KJ. 1/6


Skið:	x:\2007\061\teikn\raf\NB-3001-3006.dwg
höfundur	bjarnthor@verkhonnun.is
MBÞ	SEJ
14.01.2014	1:50
A1	

2007-061	NB-3001	B2
Verknúmer	Tekningunúmer	

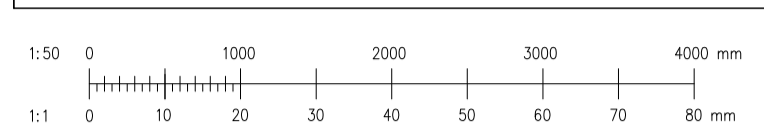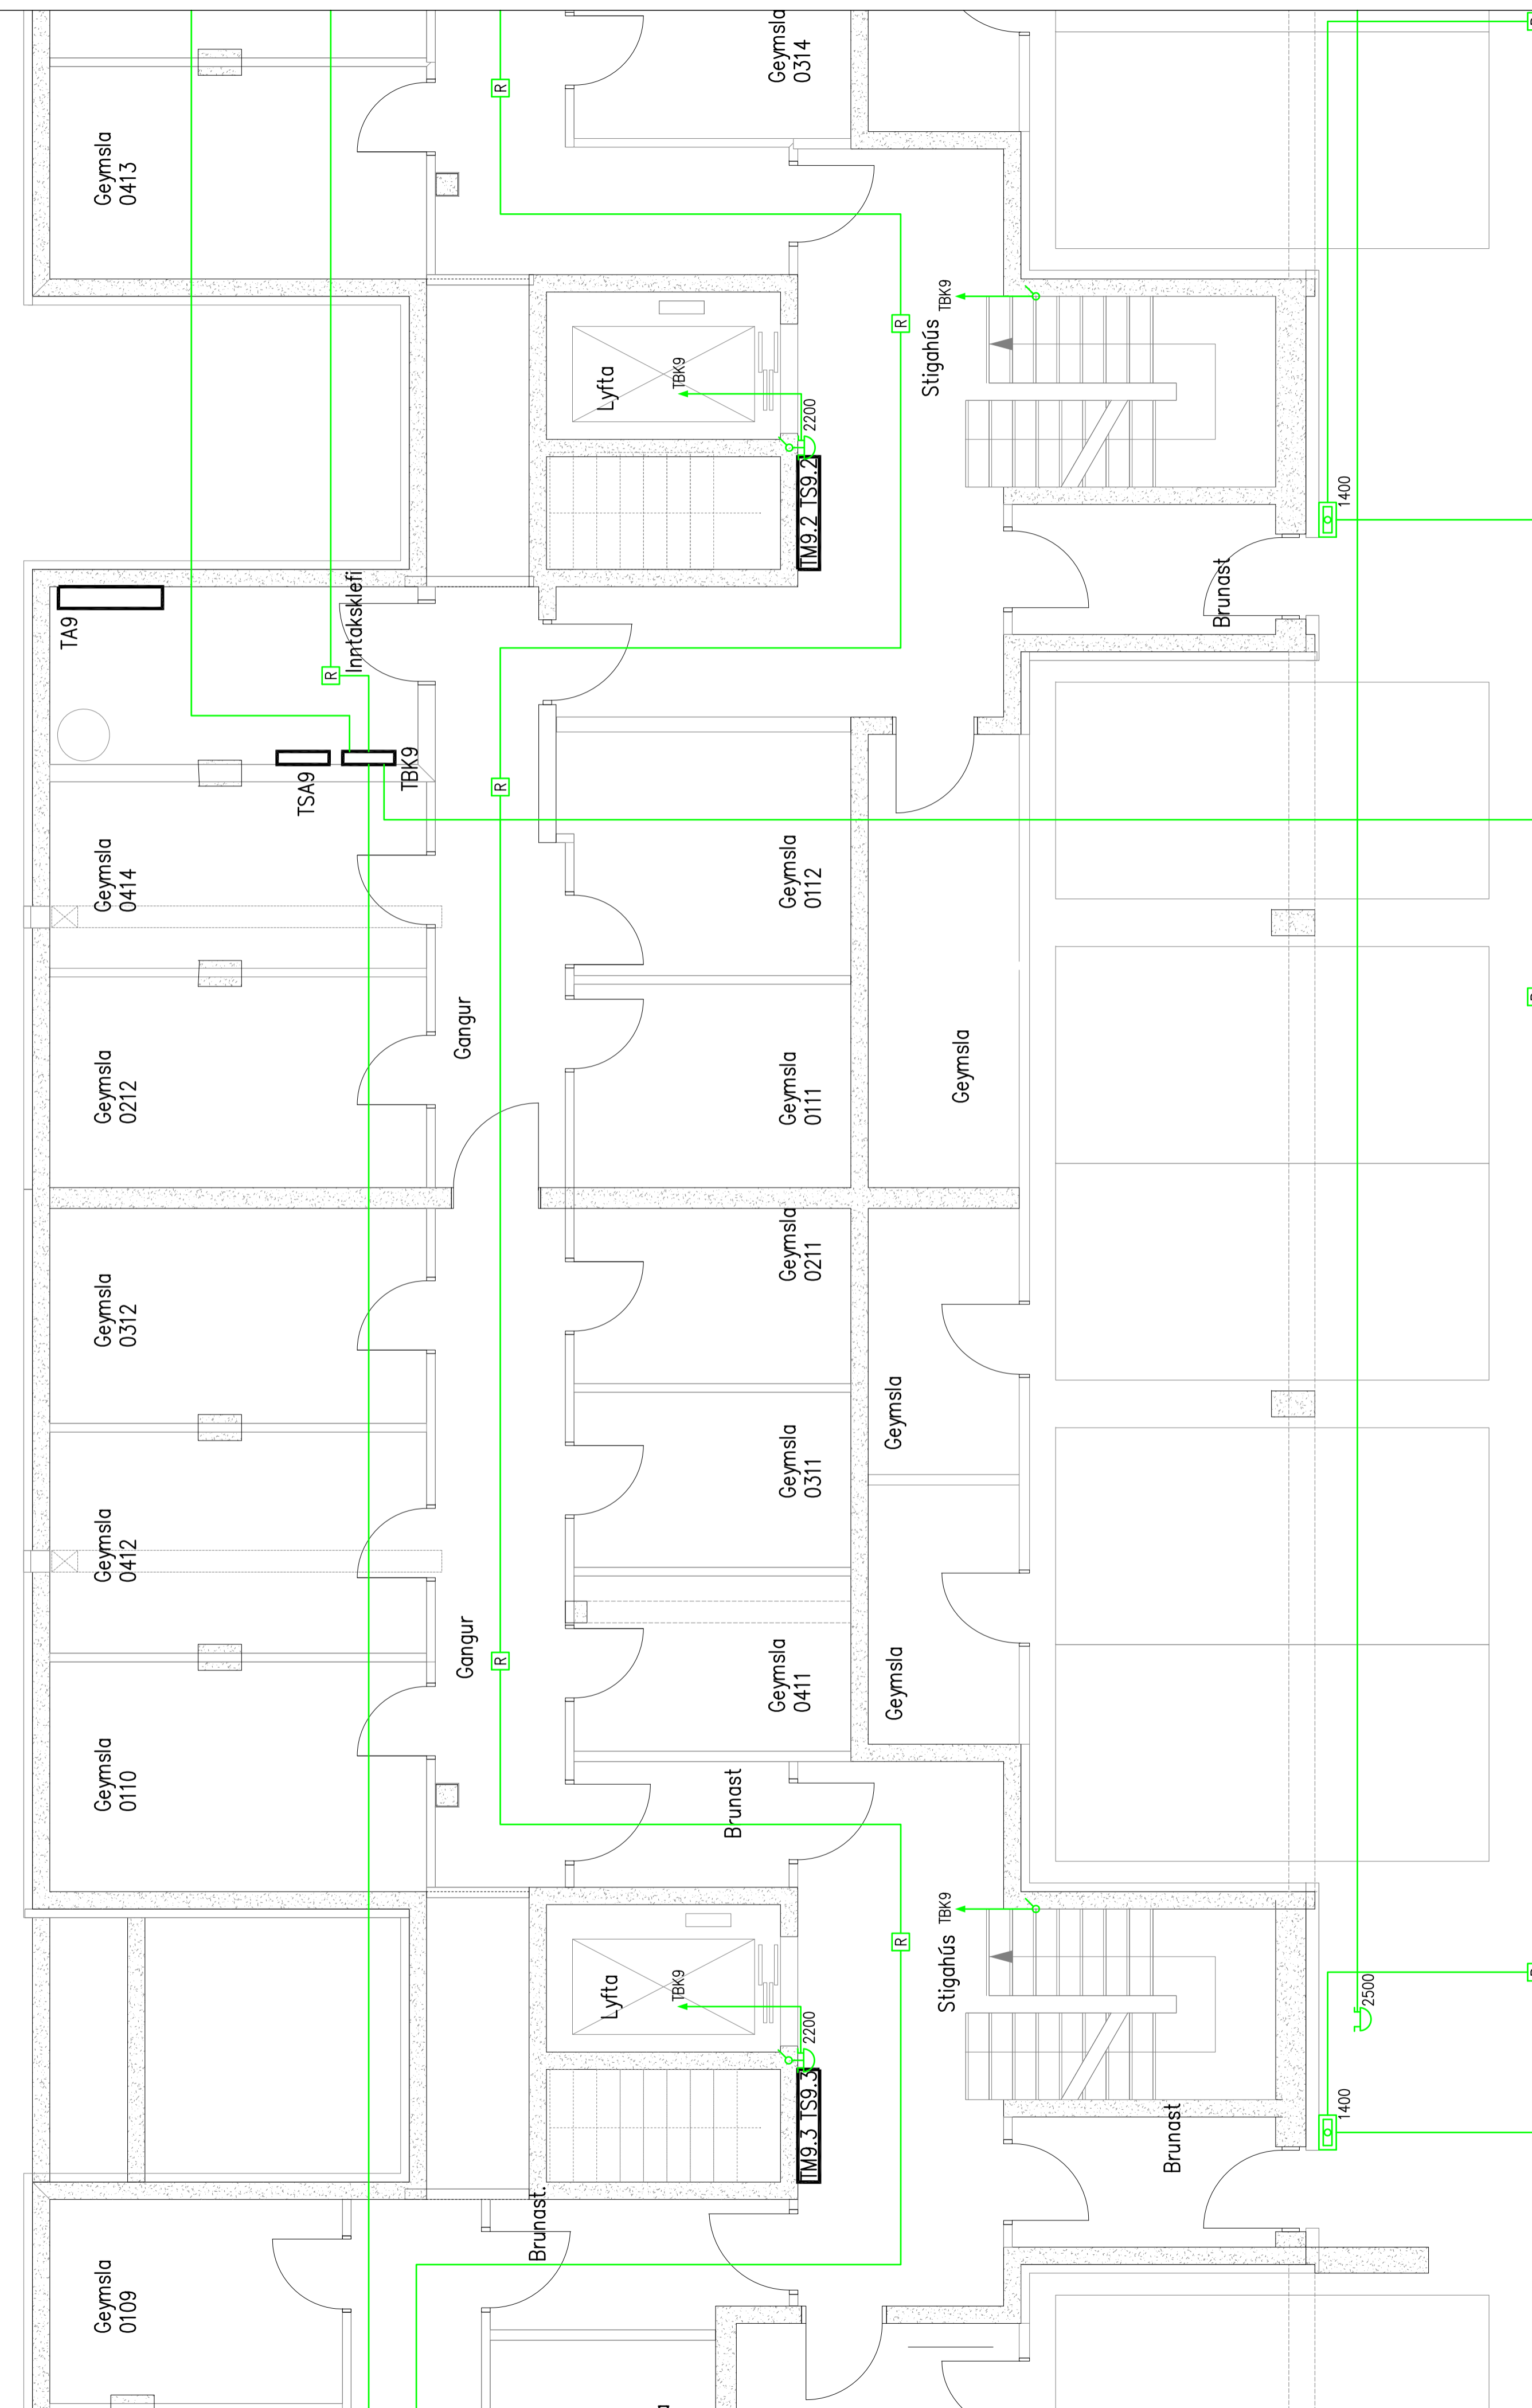




VERKHÖNNUN
VERKFRÆÐIRÁÐGGJÖF
ANKALIND 6, 203 KÓPAVOGI
SMÍÐ 570-5800, KT: 650107-1280
WWW.VERKHÖNNUN.IS, VERKHÖNNUN@VERKHÖNNUN.IS

B1	20.01.2014	Uppfært	GÖJ
Br.	Dags.	Breyting	Br. St.
Magnús B. Þórðarson KT:030879-4149			
Samþykkt fh. Verkhönnun ehf.:			
Undirritun samráðingstjómenns:			
Verkskipti:			
NORÐURBAKKI 7-9			
RAFLAGNIR			
BRUNAKERFI KJ. 2/6			
Skrá: X:\2007\061\teikn\raf\NB-3001-3006.dwg			
Handað	Yfirráð	Teknað	Dags.
bjarnthor@verkhonnun.is	MBÞ	SEJ	14.01.2014
1:50	A1		
2007-061		NB-3002	
Verkskipti		Tölkingsnúmer	
		B1	

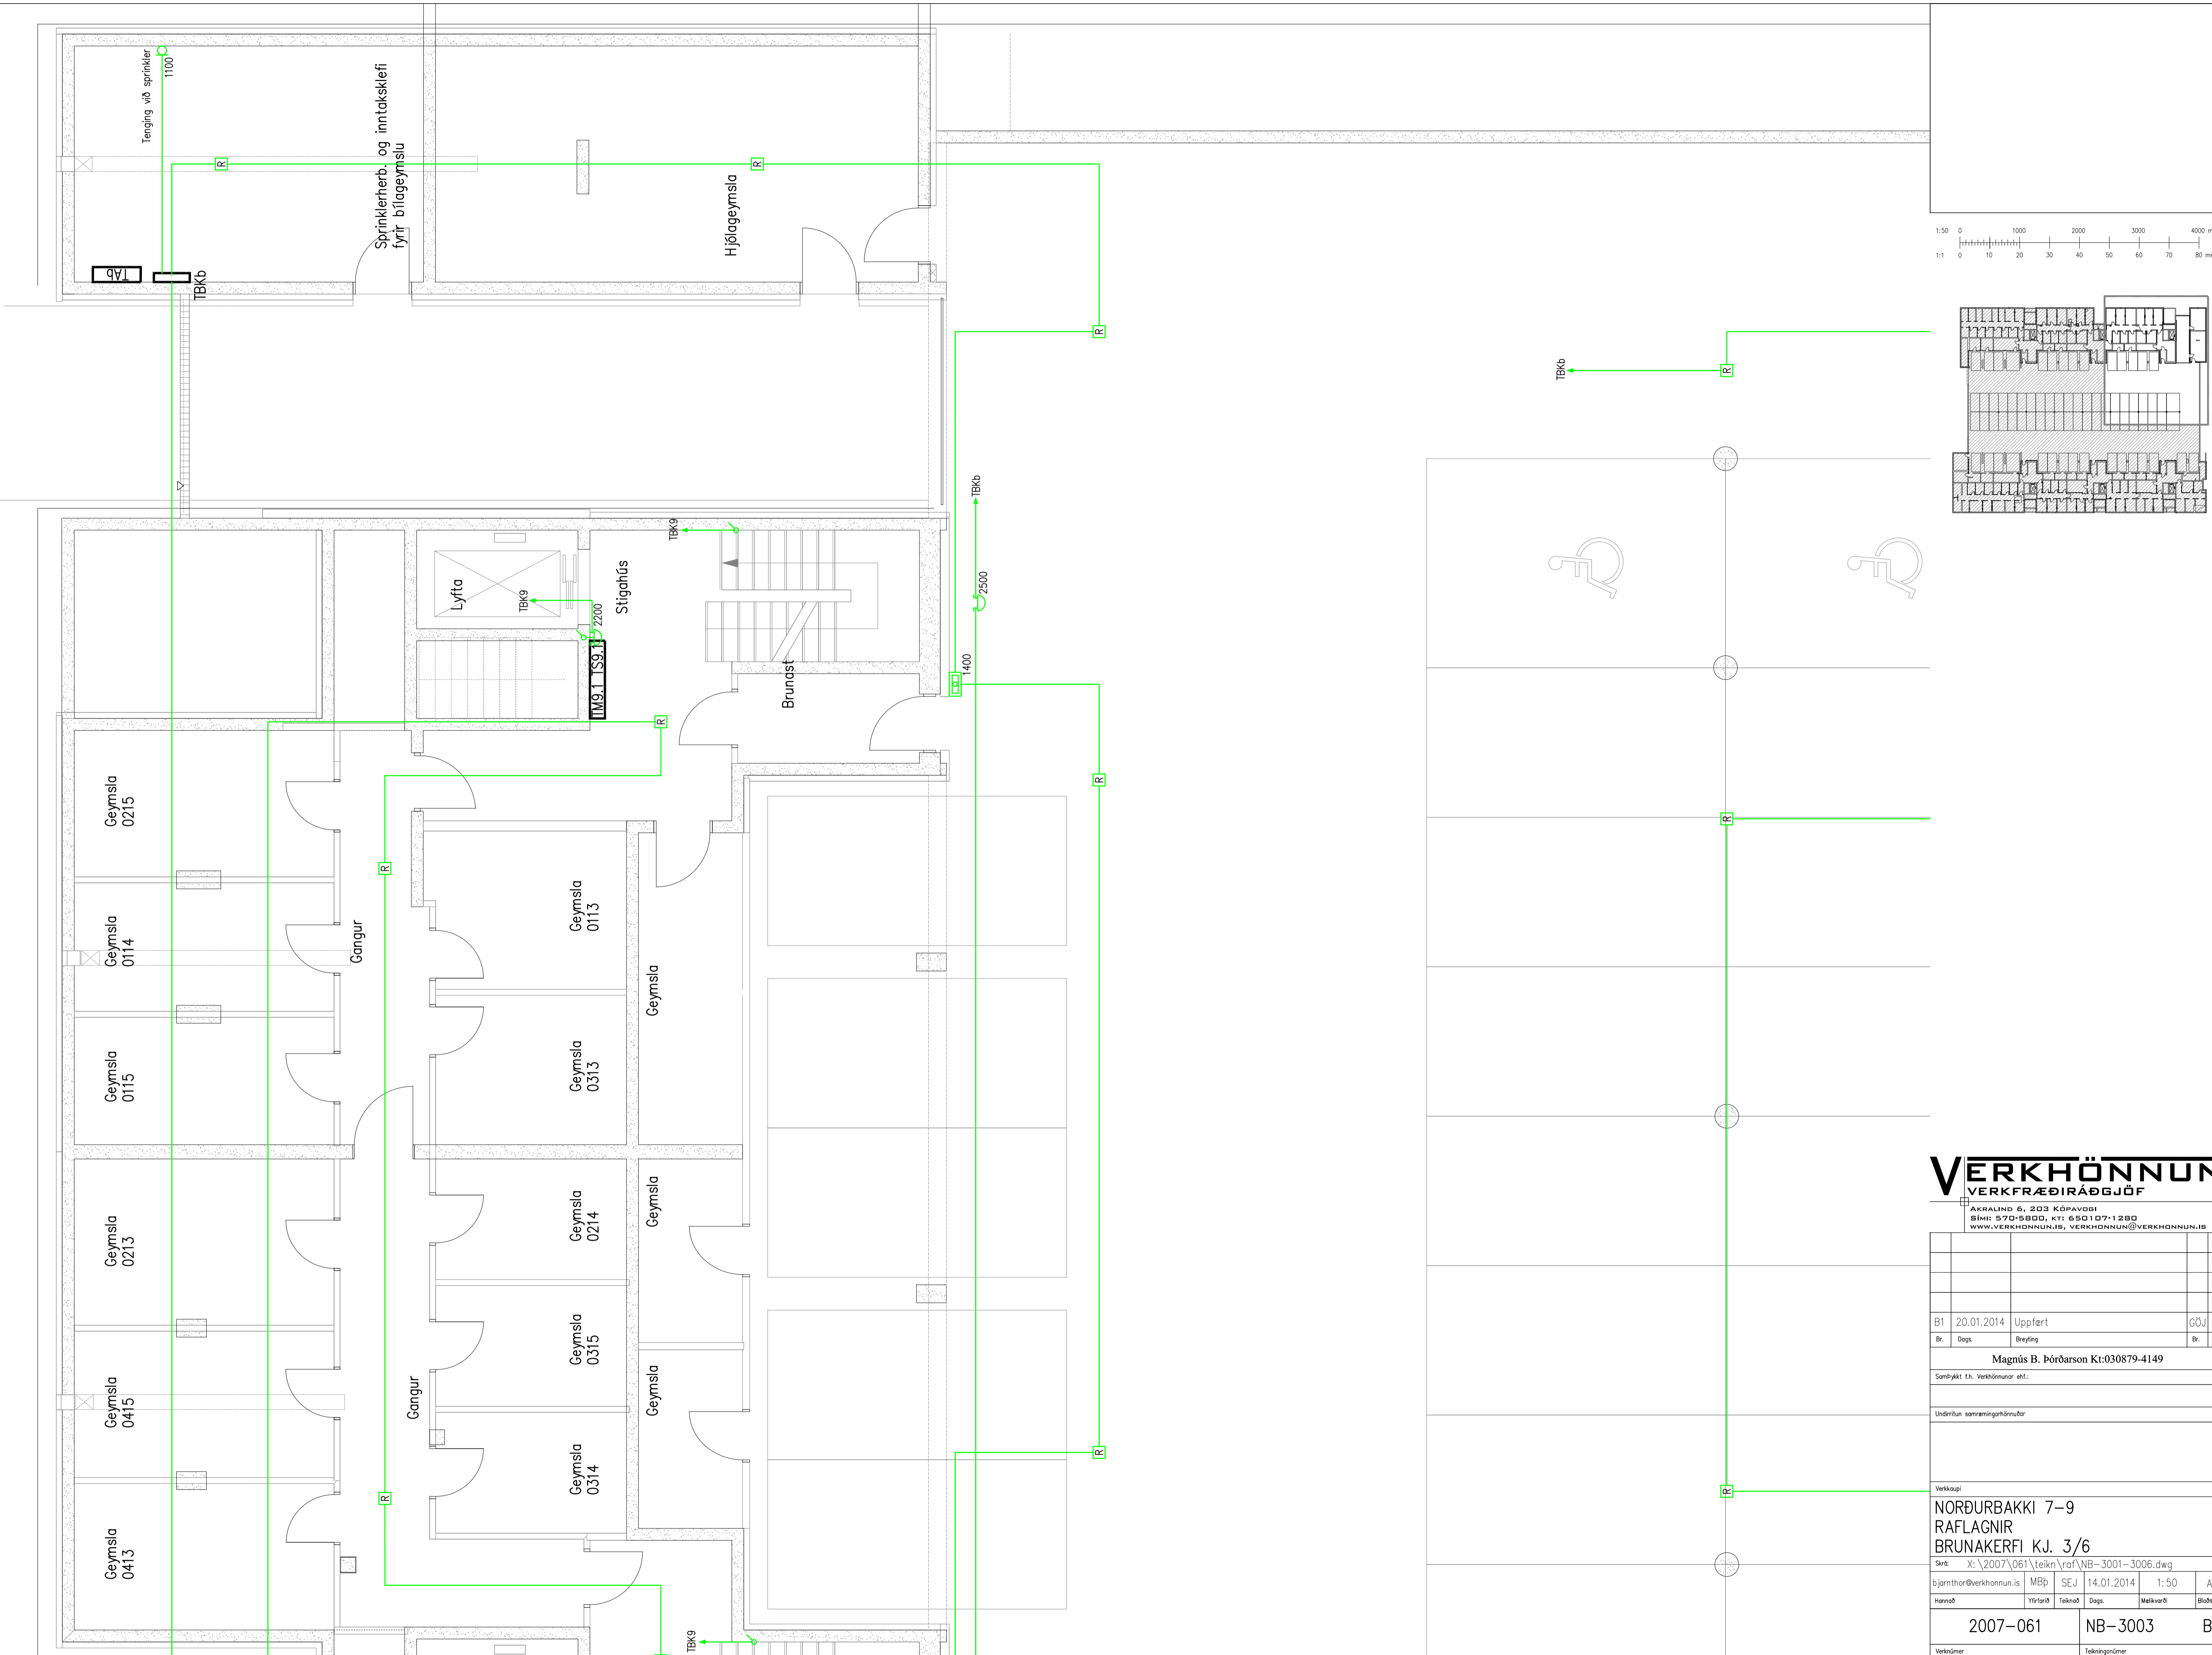

VERKHÖNNUN
 VERKFRÆÐIRÁÐGJÖF
 ANKALING 6, 203 KÓPAVOGI
 Sími: 570-5800, KT: 650107-1280
 WWW.VERKHÖNNUN.IS, VERKHÖNNUN@VERKHÖNNUN.IS

B1	20.01.2014	Uppfært	GÖJ
Br.	Daga	Breyting	Br. St.
Magnús B. Þórðarson KT:030879-4149			
Samþykkt fh. Verkhönnunar ehf.:			
Undirritun samráðgjafarinnar:			
Verkskipti:			
NORÐURBAKKI 7-9 RAFLAGNIR BRUNAKERFI KJ. 3/6			
Síti: X:\2007\061\teikn\raf\NB-3001-3006.dwg			
Hönnuð	Yfirráð	Teknað	Dag.
14.01.2014	MBÞ	SEJ	1:50
2007-061		NB-3003	
Verkskipti		Tölkingsnúmer	
B1		B1	

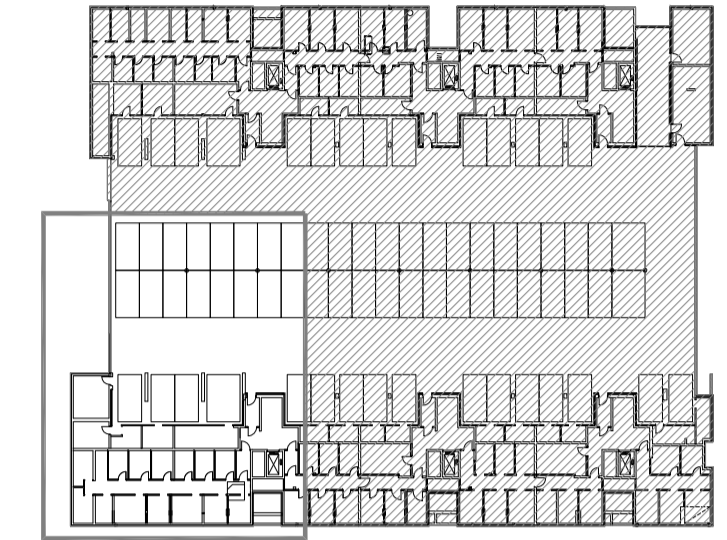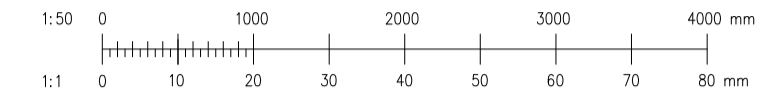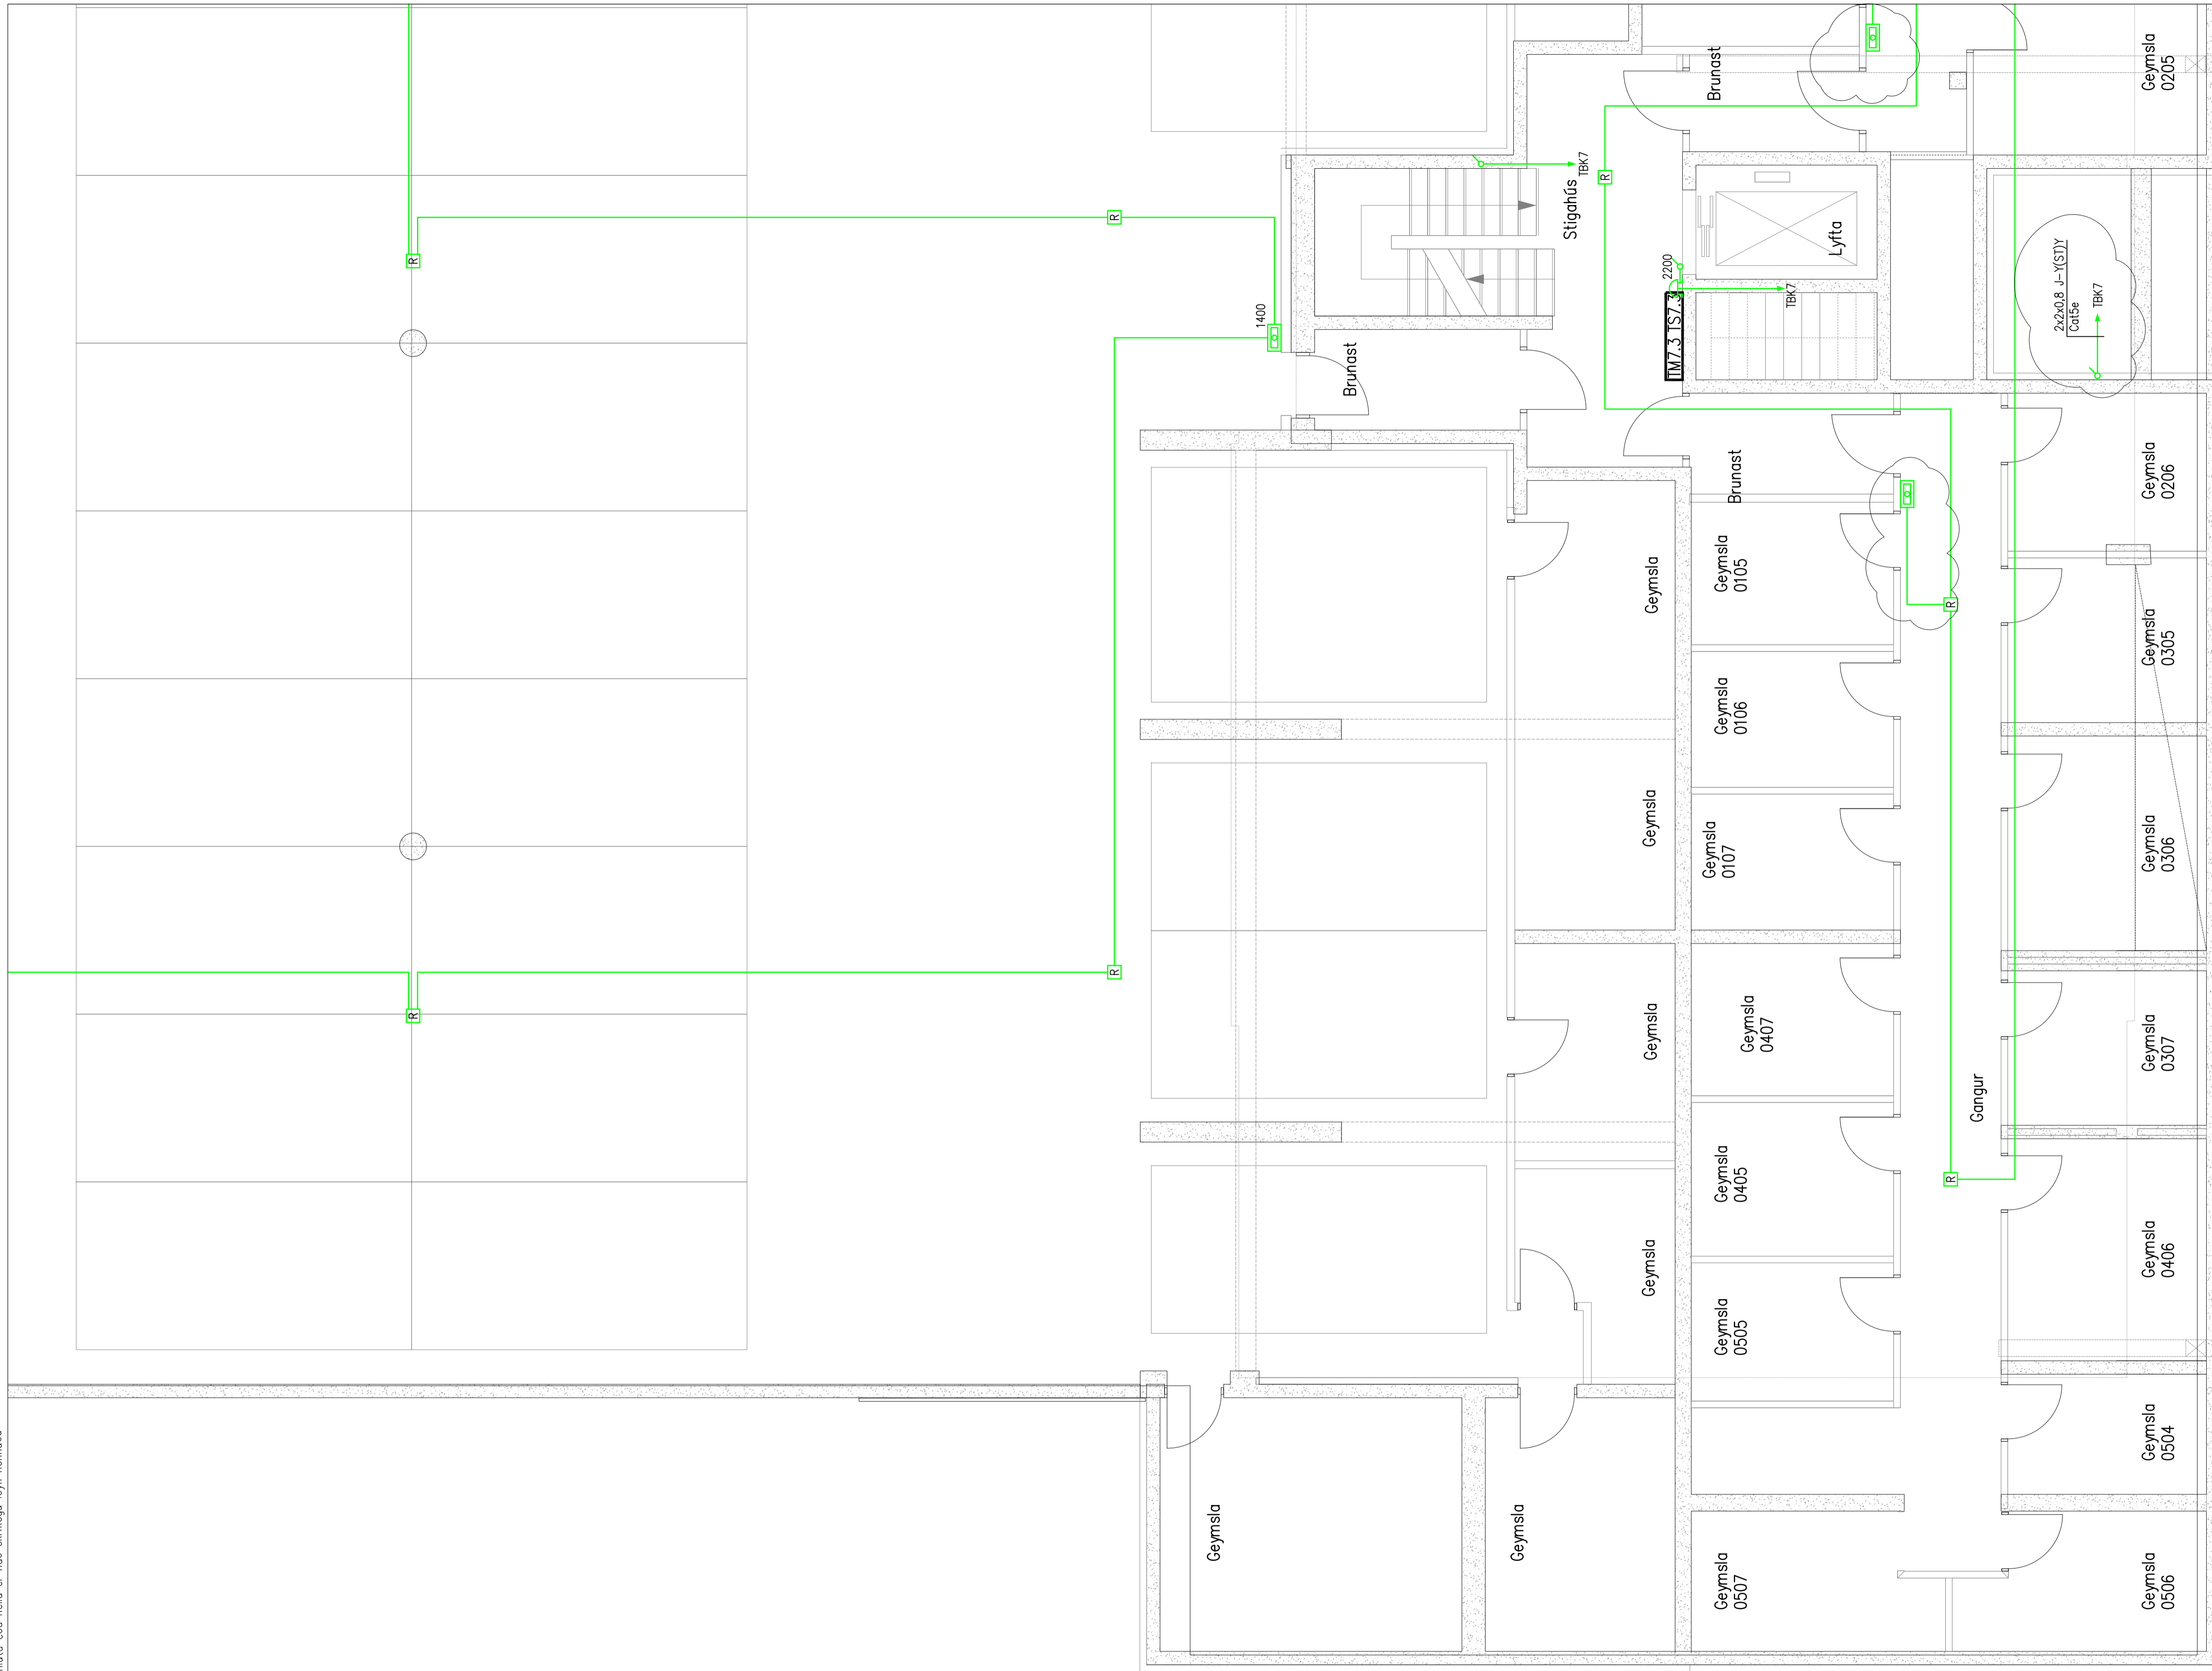

VERKHÖNNUN
 VERKFRÆÐIRÁÐGJÖF
 ANKALIND 6, 203 KÓPÁVOGI
 Sími 570-5800, Kí: 650107-1280
 WWW.VERKHÖNNUN.IS, VERKHÖNNUN@VERKHÖNNUN.IS




B2	28.10.2015	Handb. blett við og lög fyrir útskið	GÖJ
B1	20.01.2014	Uppfært	GÖJ
Br.	Daga	Breyting	Br. St.

Magnús B. Þórðarson Kí:030879-4149

Samþykkt fh. Verkhönnun ehf.:




Undirritun samráðgjafarinnar:

Verkskipti					
NORÐURBAKKI 7-9					
RAFLAGNIR					
BRUNAKERFI KJ. 4/6					
Skrá: x:\2007\061\teikn\raf\NB-3001-3006.dwg					
bjarnrthor@verkhonnun.is	MBÞ	SEJ	14.01.2014	1:50	A1
Hannað	Yfirráð	Teknað	Daga	Málsvað	Bókstafur
2007-061			NB-3004		B2
Verkskipti			Teikningarnúmer		

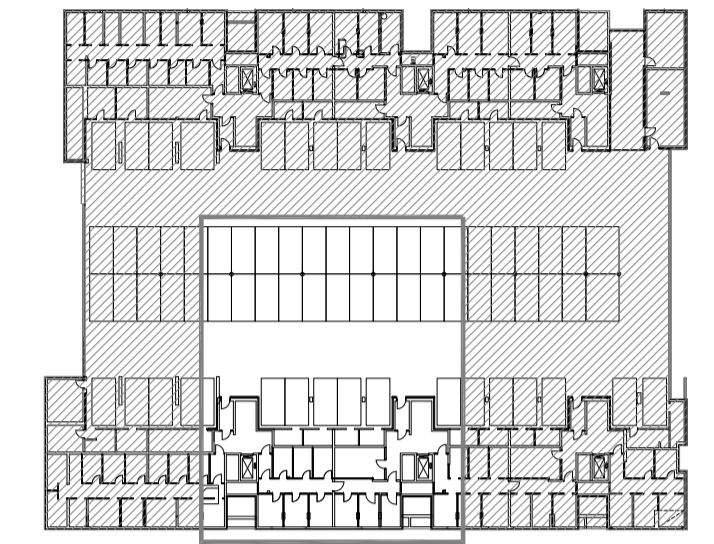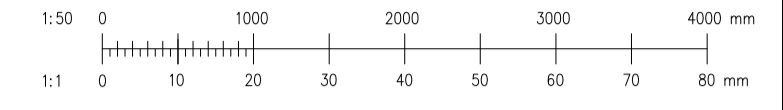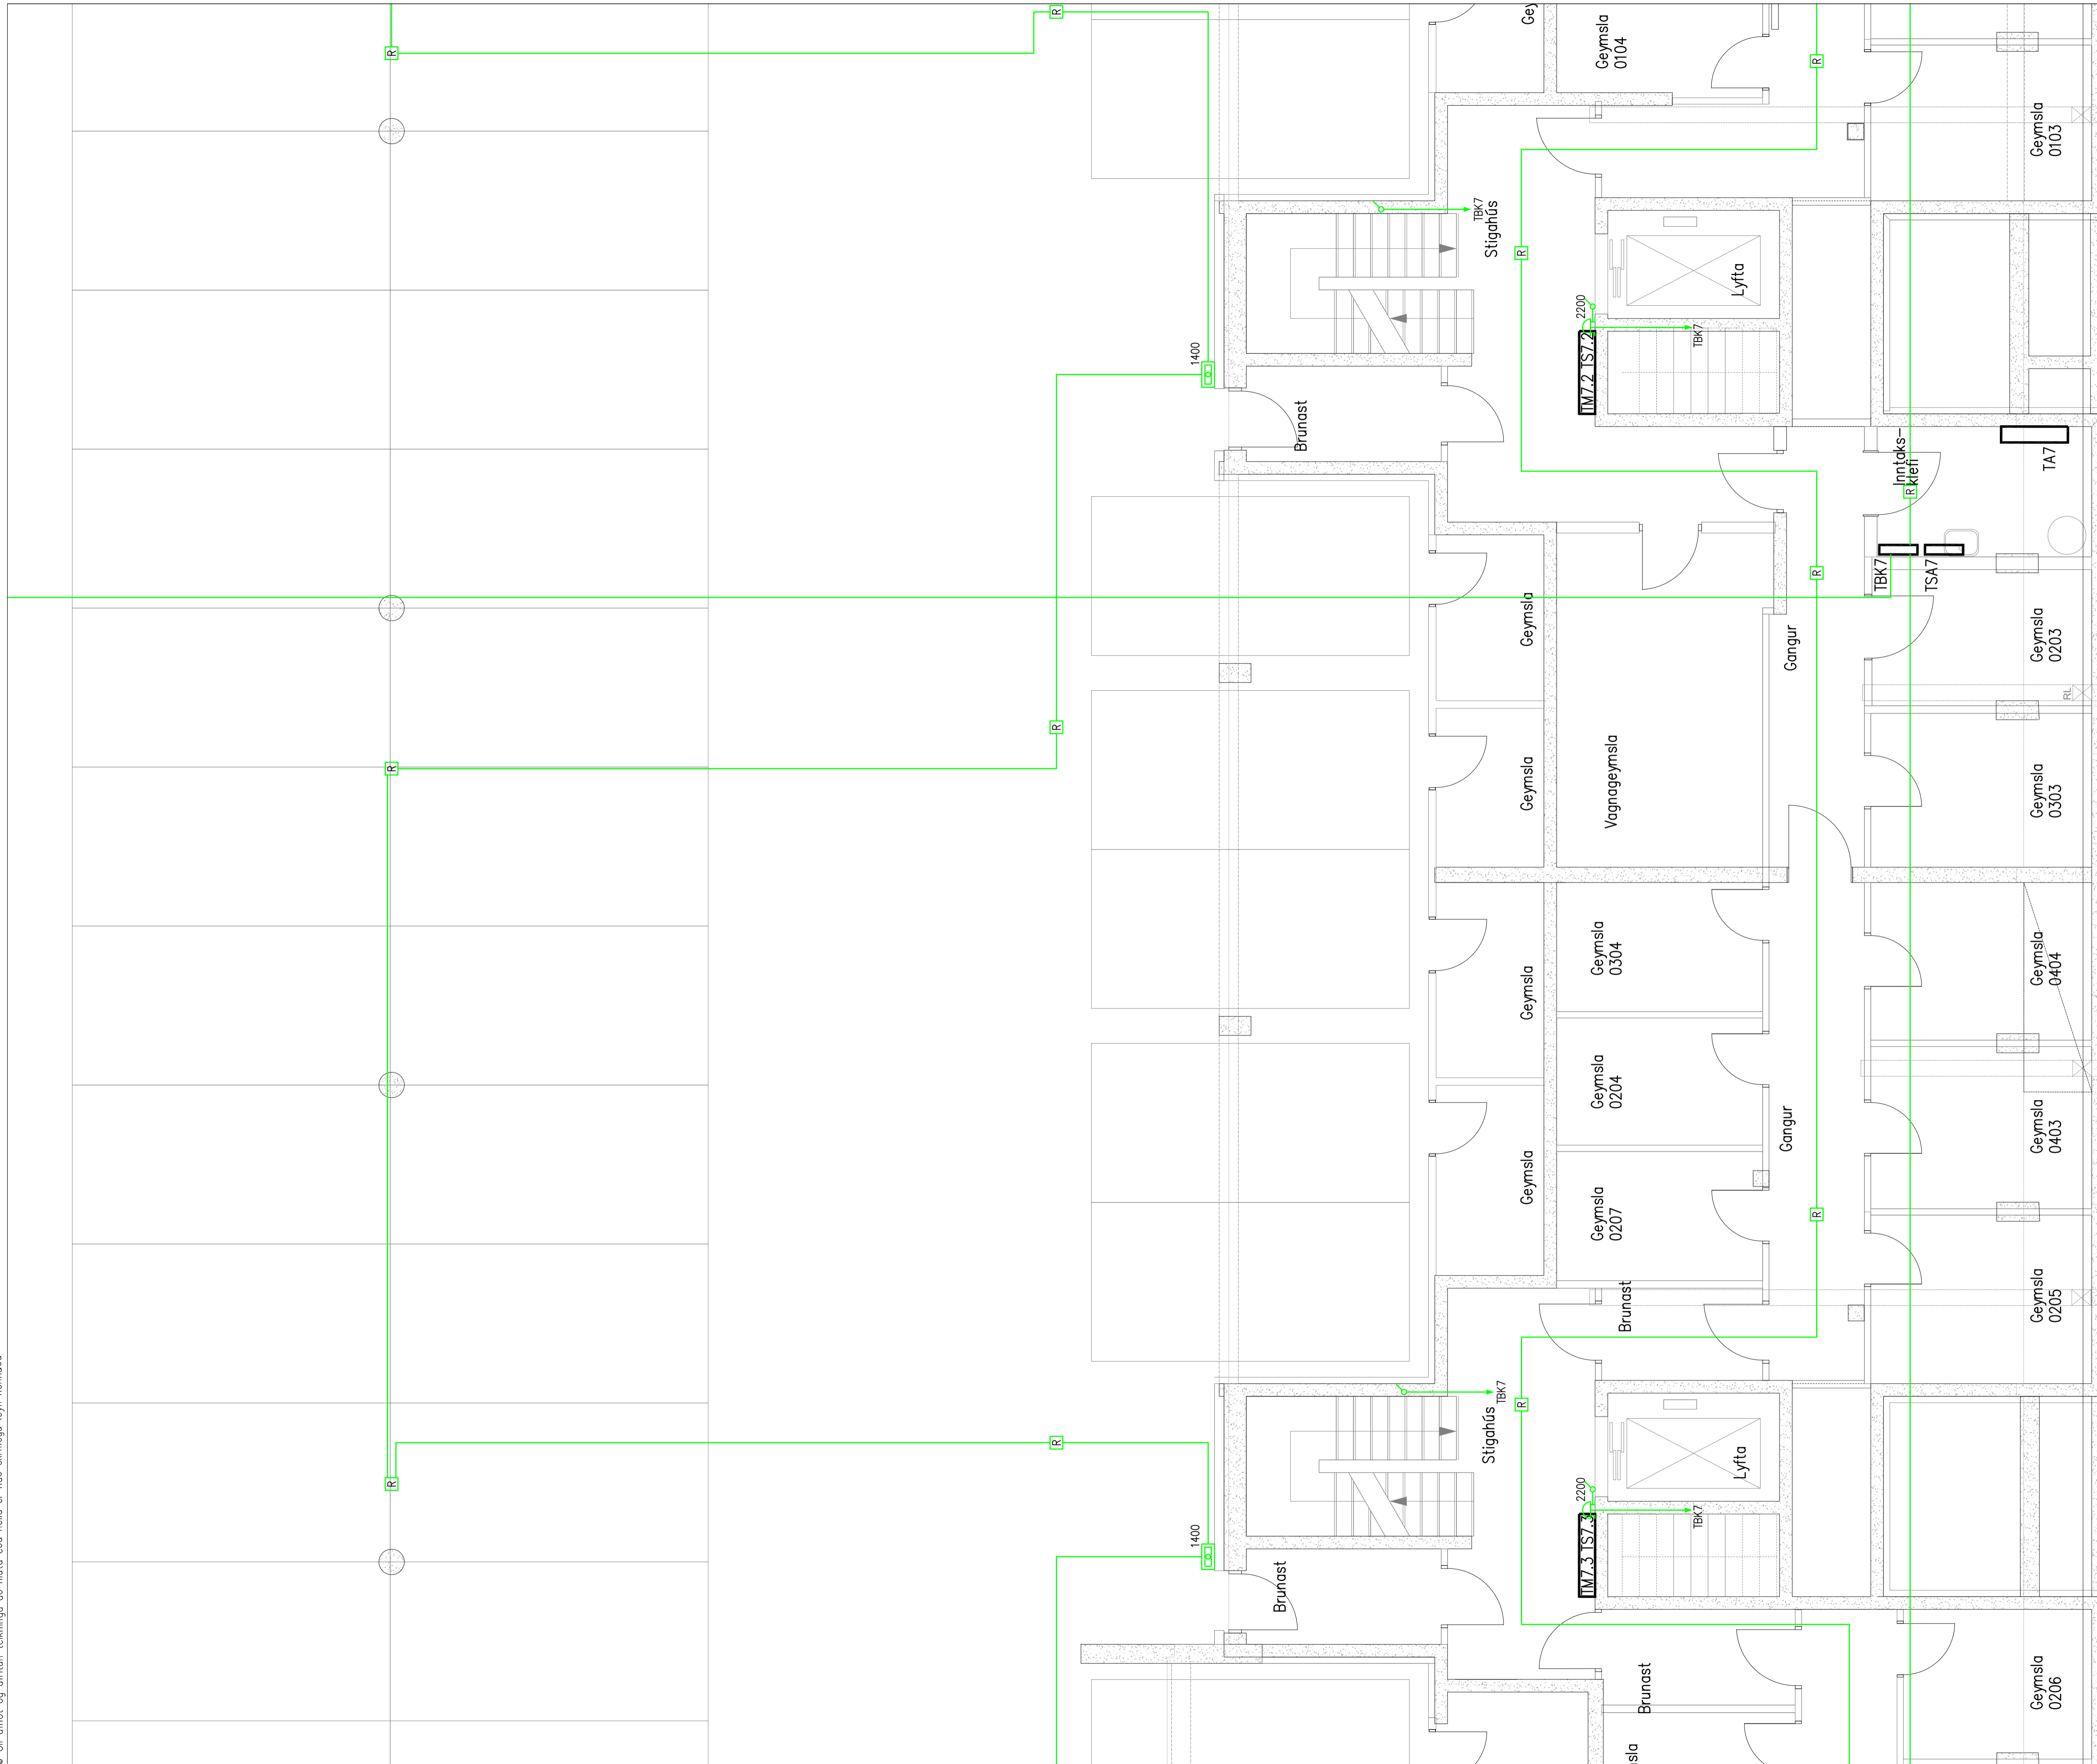

VERKHÖNNUN
 VERKFRÆÐIRÁÐGGJÖF
 ANKALIND 6, 203 KÓPAVOGI
 Sími: 570-5800, Kí: 650107-1280
 WWW.VERKHÖNNUN.IS, VERKHÖNNUN@VERKHÖNNUN.IS

B1	20.01.2014	Uppfært	GÖJ
Br.	Dags.	Breyting	Br. St.
Magnús B. Þórðarson Kr:030879-4149			
Samþykkt fh. Verkhönnun ehf.:			
Undirritun samræmingarhönnuðs			
Verkskipti			
NORÐURBAKKI 7-9			
RAFLAGNIR			
BRUNAKERFI KJ. 5/6			
Skrá: X:\2007\061\teikn\raf\NB-3001-3006.dwg			
bjarnrthor@verkhonnun.is	MBÞ	SEJ	14.01.2014
Hönnuð	Yfirráð	Teknað	Dags.
2007-061		NB-3005	
Verkskipti		Tölkingsnúmer	
		B1	

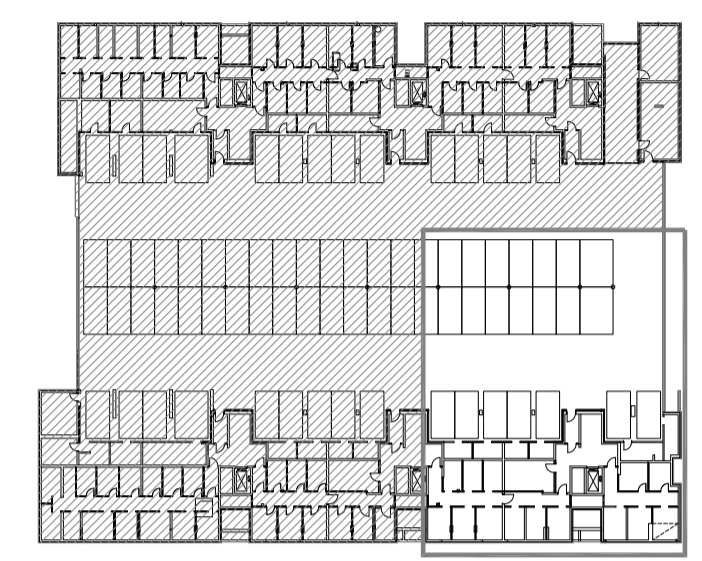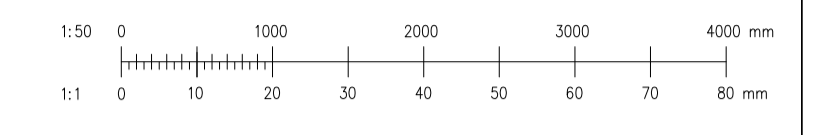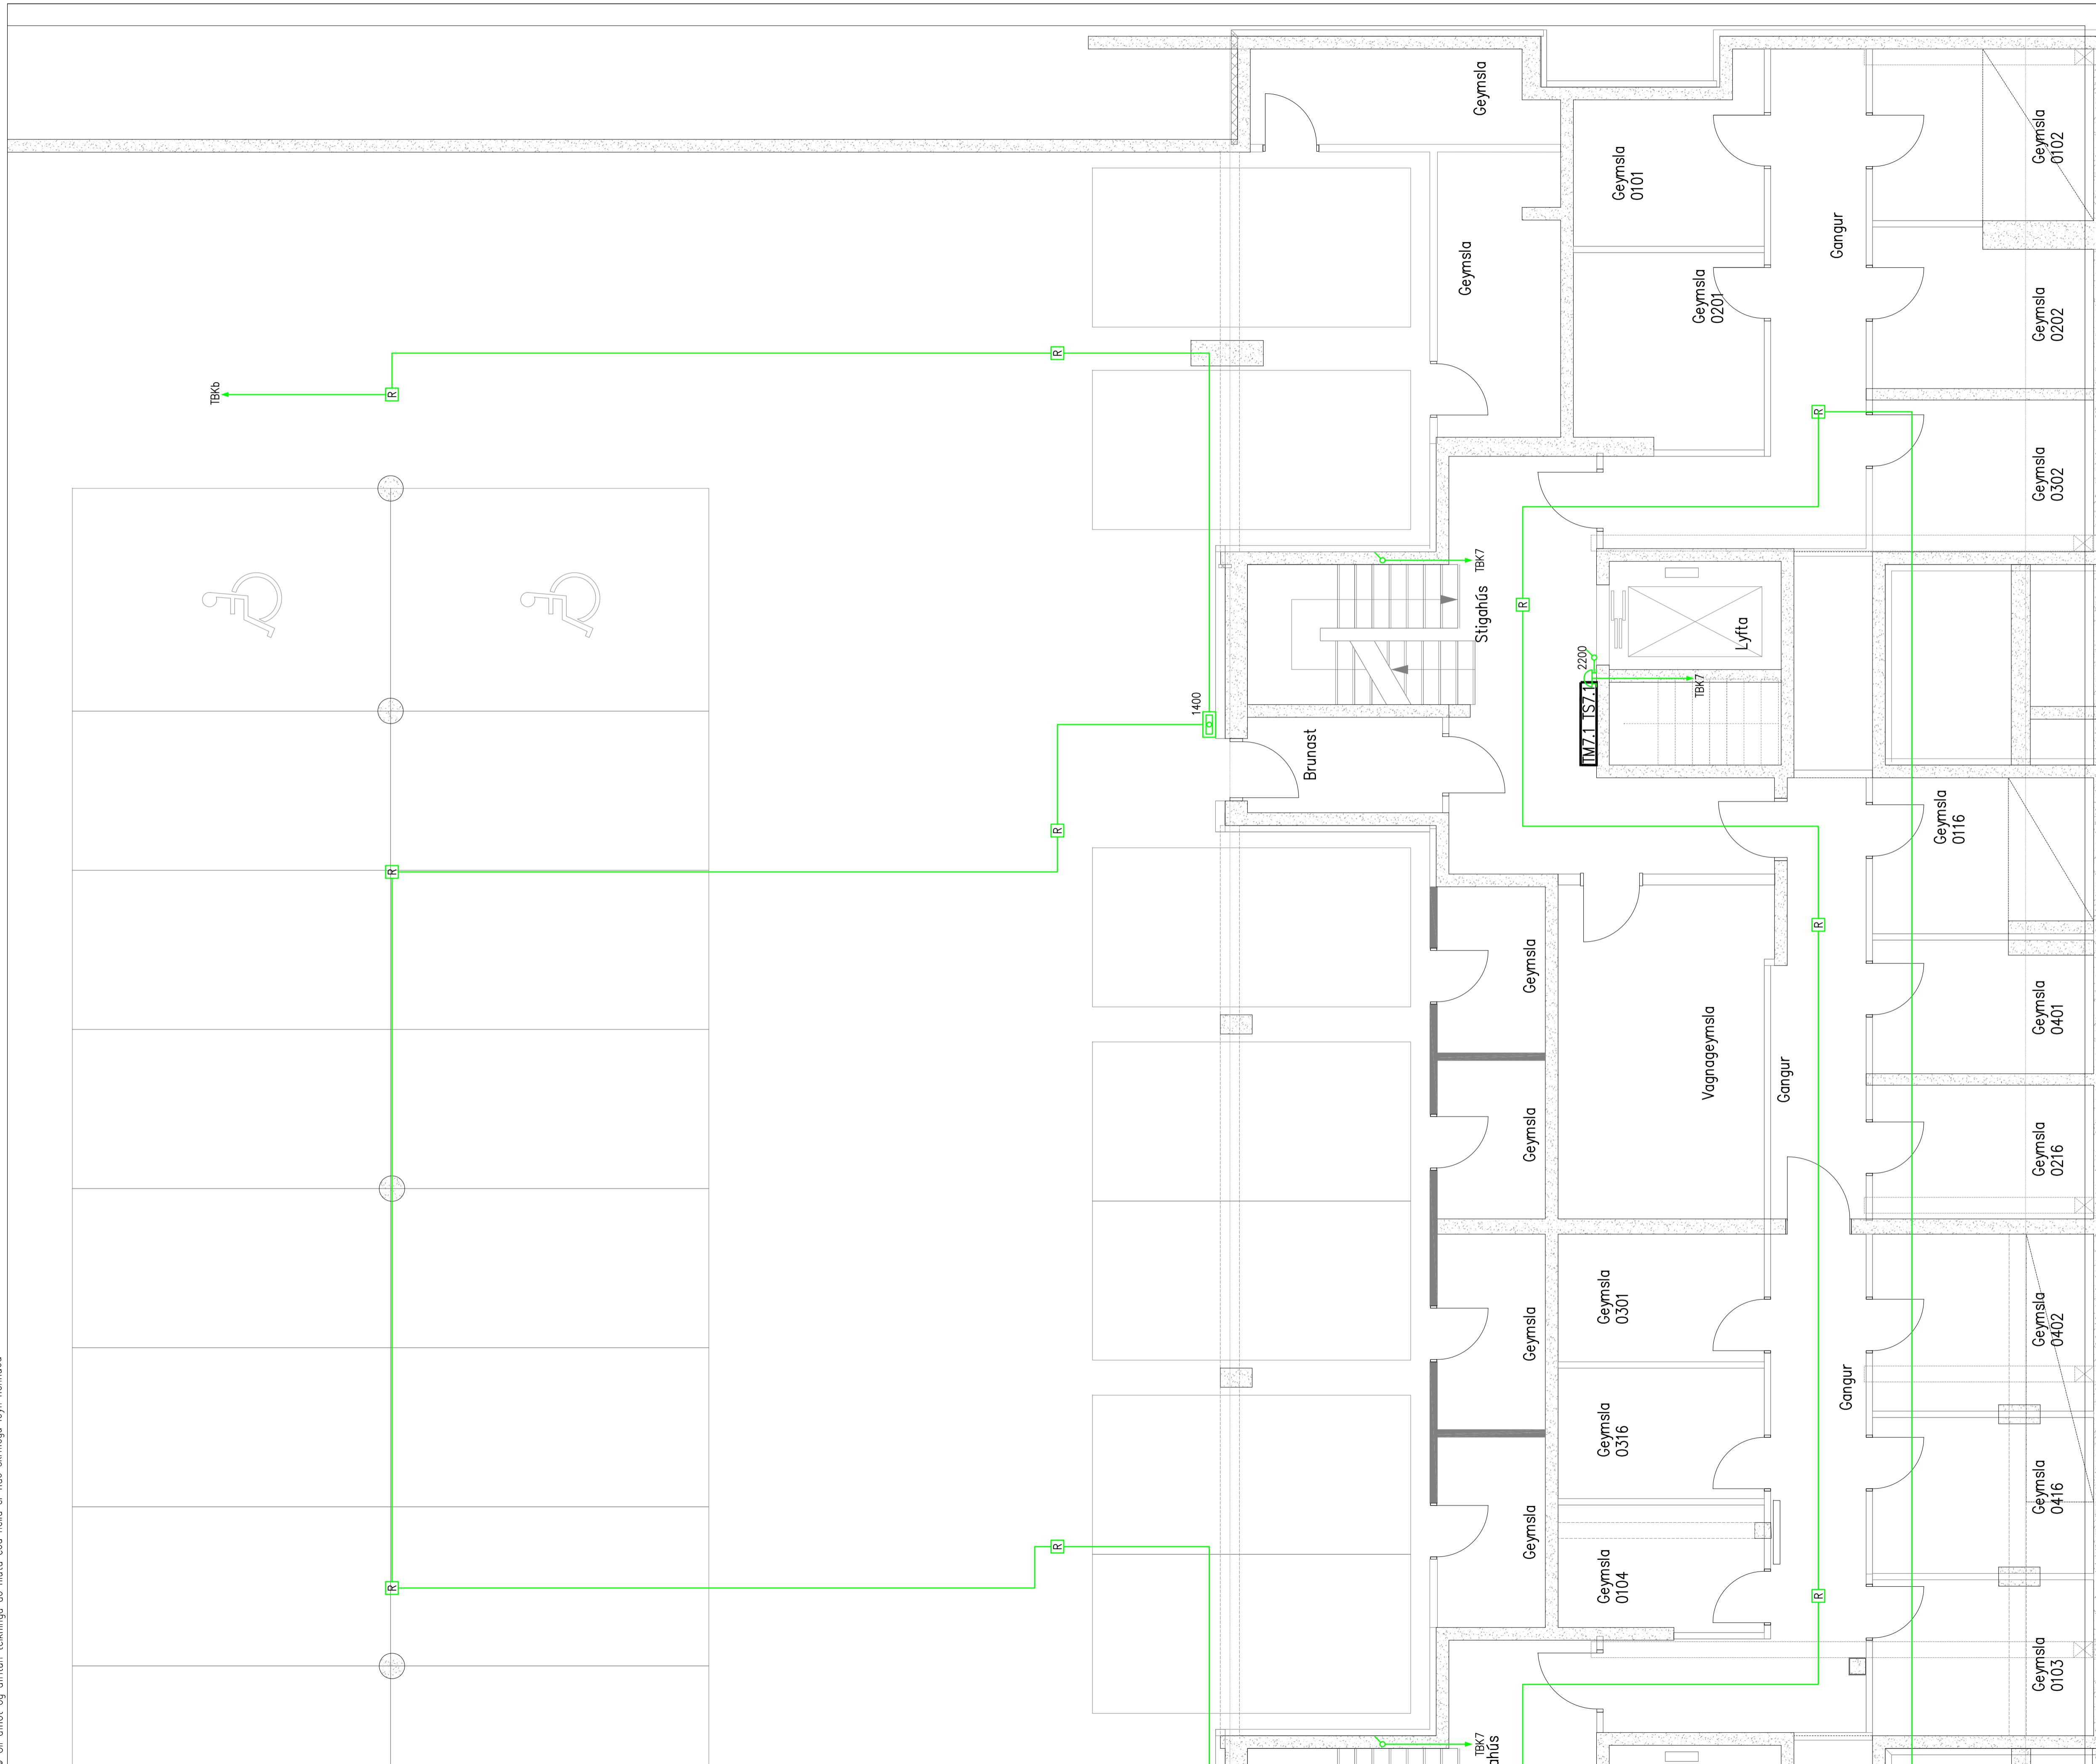

VERKHÖNNUN
 VERKFRÆÐIRÁÐGGJÖF
 ANKALIND 6, 203 KÓPAVOGI
 Sími: 570-5800, KT: 650107-1280
 WWW.VERKHÖNNUN.IS, VERKHÖNNUN@VERKHÖNNUN.IS

B1	20.01.2014	Uppfært	GÖJ
Br.	Dags.	Breyting	Br. St.
Magnús B. Þórðarson KT:030879-4149			
Samþykkt E.h. Verkhönnun ehf.:			
Undirritun samráðgjafarmannar			
Verkskipti			
NORÐURBAKKI 7-9			
RAFLAGNIR			
BRUNAKERFI KJ. 6/6			
Skýti: X:\2007\061\teikn\raf\NB-3001-3006.dwg			
bjarnthor@verkhonnun.is	MBÞ	SEJ	14.01.2014
Hannað	Yfirráð	Teknað	Dags.
2007-061		NB-3006	
Verkskipti		Tölkingsnúmer	
		B1	