


VERKHÖNNUN
VERKFRÆÐIRÁÐGGJÖF
ANKRALIND 6, 203 KÓPAVOGI
SÍMI 570-5800, KT: 650107-1280
WWW.VERKHÖNNUN.IS, VERKHÖNNUN@VERKHÖNNUN.IS

B2	23.01.2014	Stigagangar uppfærðir	GÖU
B1	20.01.2014	Uppfært	GÖU
Br.	Daga	Breyting	Br. St.

Magnús B. Þórðarson Kr:030879-4149
Samþykkt í h. Verkhönnun ehf.
Undirritun samráðgjafarinnar

Verkskipti					
NORÐURBAKKI 7-9					
RAFLAGNIR					
LÁGSPENNA OG SMÁSPENNA 1.H 1/4					
Sítið X:\2007\061\teikn\raf\NB-2101-2104.dwg					
Handað	Yfirleitt	Teknað	Dag.	Málkað	A1
2007-061		NB-2101		B2	
Verkskipti			Tölkunarmál		

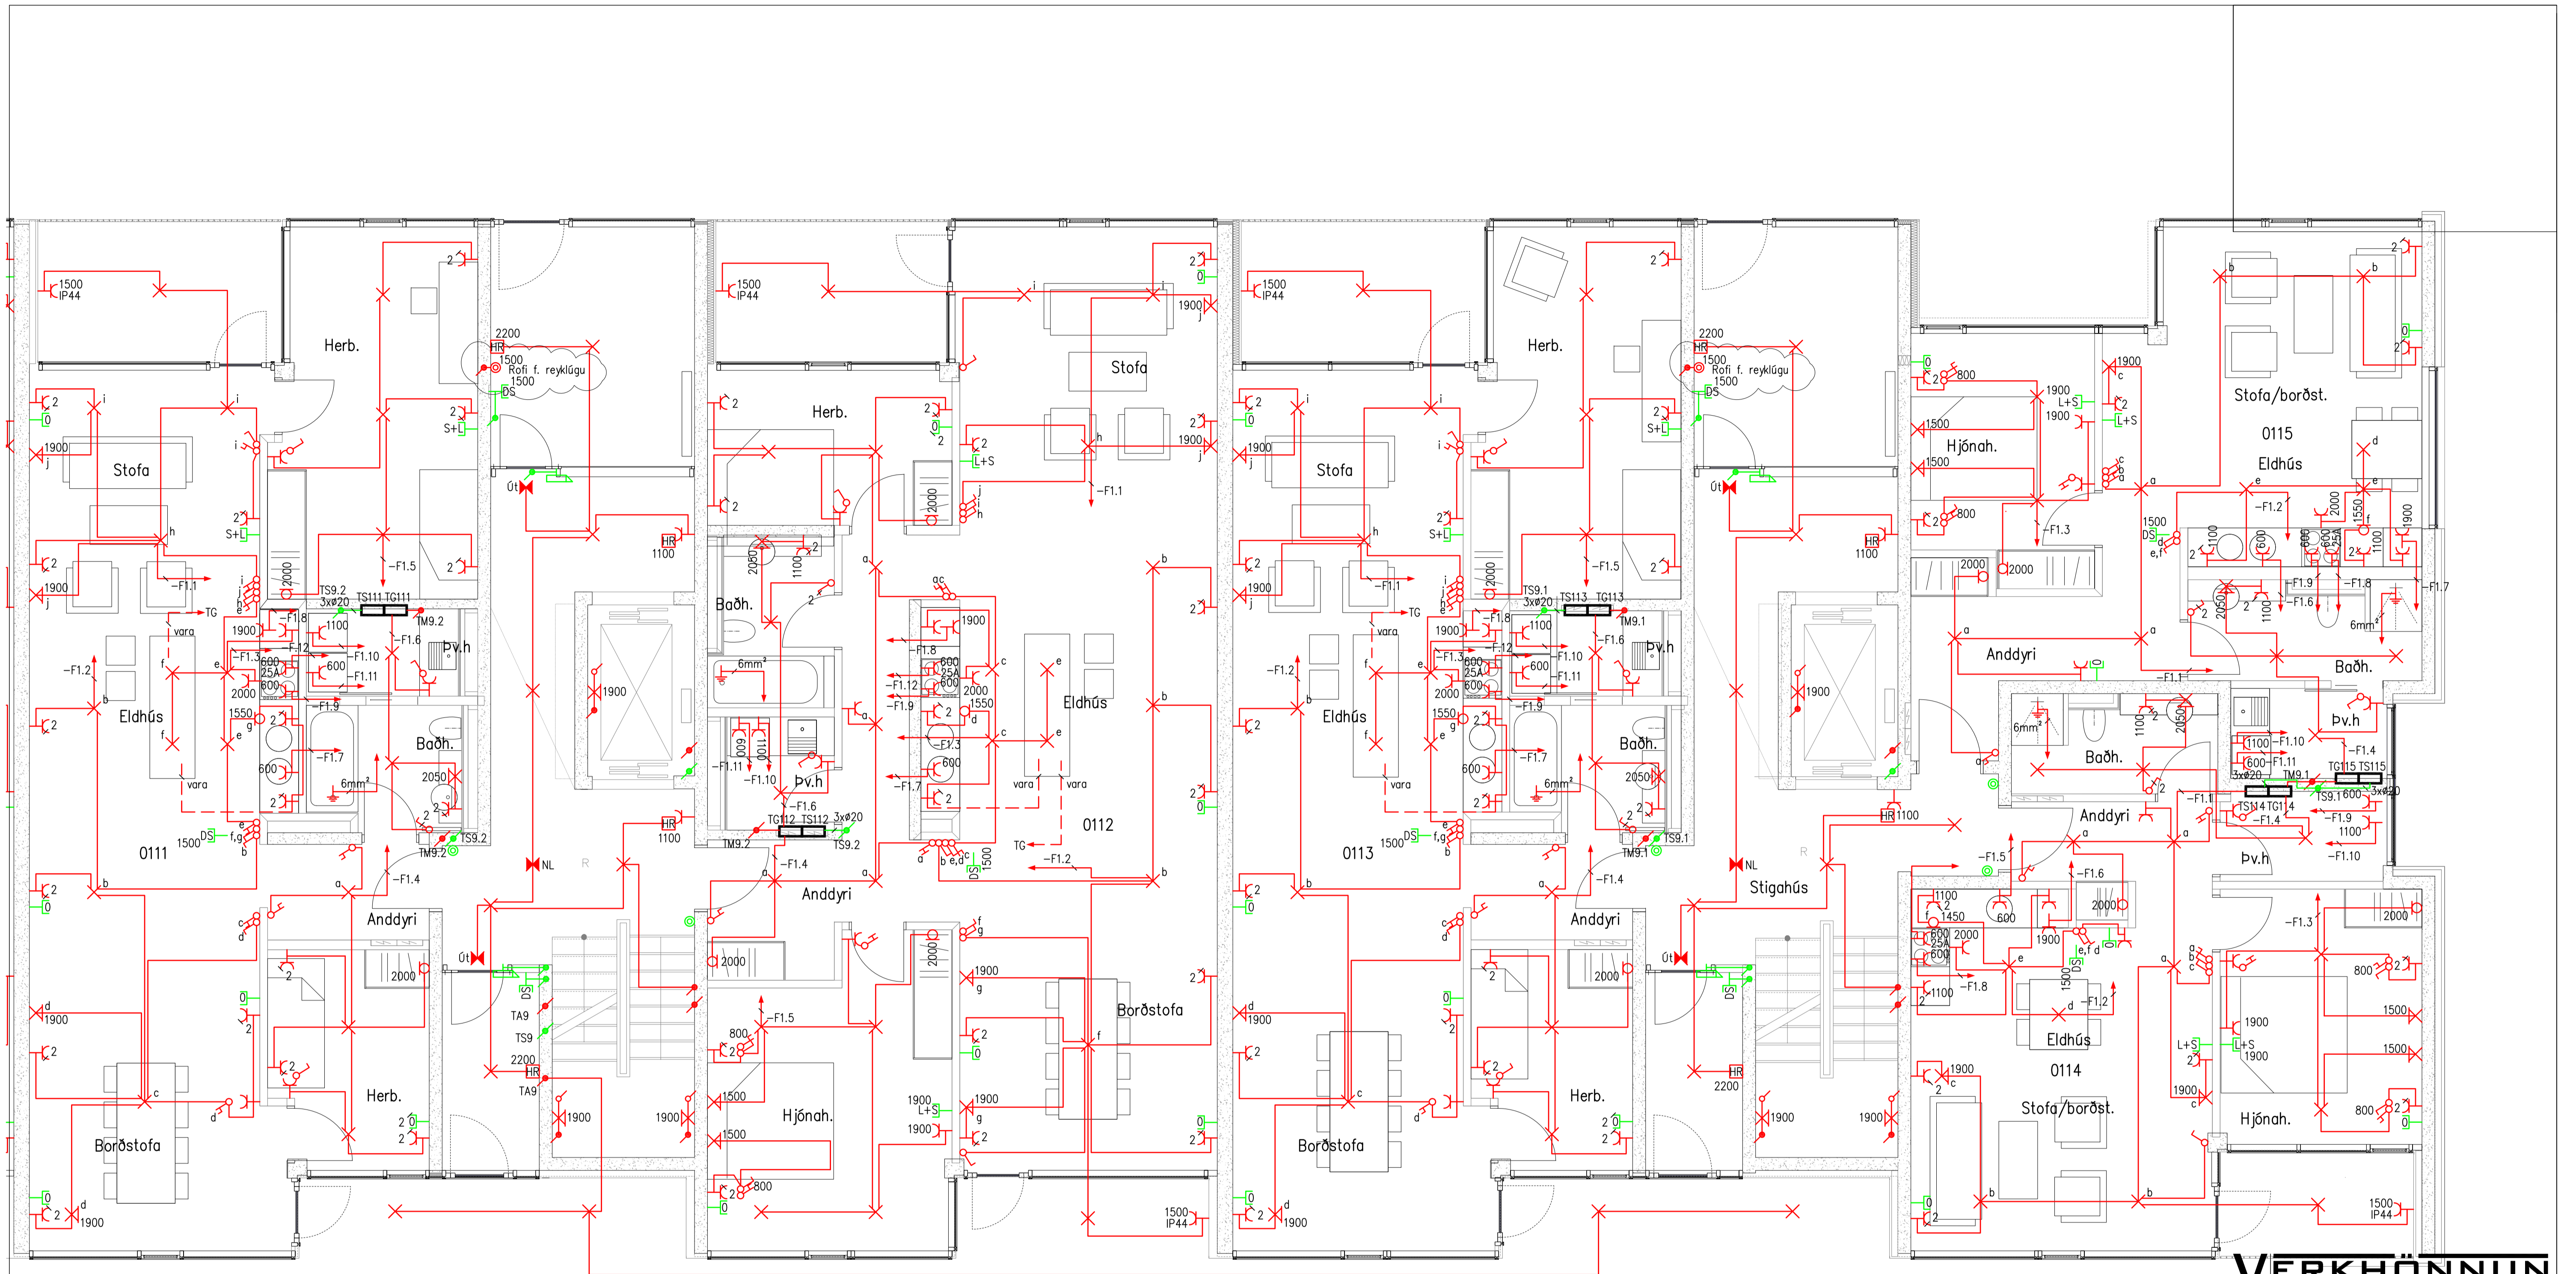

e Öll afnot og ofritun teikninga að hluta eða heild er höð skriflegu leyfi hönnuða

VERKHÖNNUN
 VERKFRÆÐIRÁÐGJÖF
AKRALIND 6, 203 KÓPAVOGI
 Sími: 570-5800, KT: 650107-1280
 WWW.VERKHÖNNUN.IS, VERKHÖNNUN@VERKHÖNNUN.IS

B3	28.10.2015	Reyklúga	GÖJ
B2	23.01.2014	Stigagangar upplifir	GÖJ
B1	20.01.2014	Uppfært	GÖJ
Br.	Dags.	Breyting	Br. Sp.

Magnús B. Þórðarson KT:030879-4149

Sambúiðt eh. Verkhönnun ehf.




Undirritun samningaáhráða


Verkskipti

NORÐURBAKKI 7-9
 RAFLAGNIR
 LÁGSPENNA OG SMÁSPENNA 1.H 2/4
Skr: x:\2007\061\teikn\raf\NB-2101-2104.dwg




bjornthor@verkhonnun.is	MBB	SEJ	14.01.2014	1:50	A1
Hönnað	Yfirfært	Teiknað	Dags.	Málverkð	Bolstarað

2007-061	NB-2102	B3
Verkskipti	Talningarnúmer	

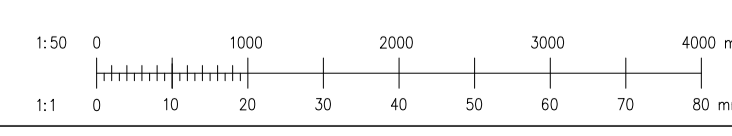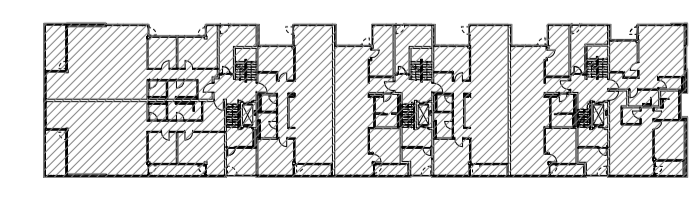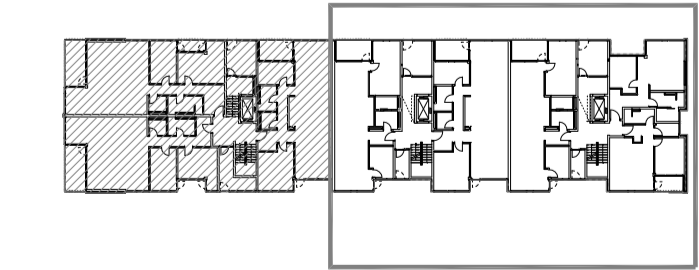

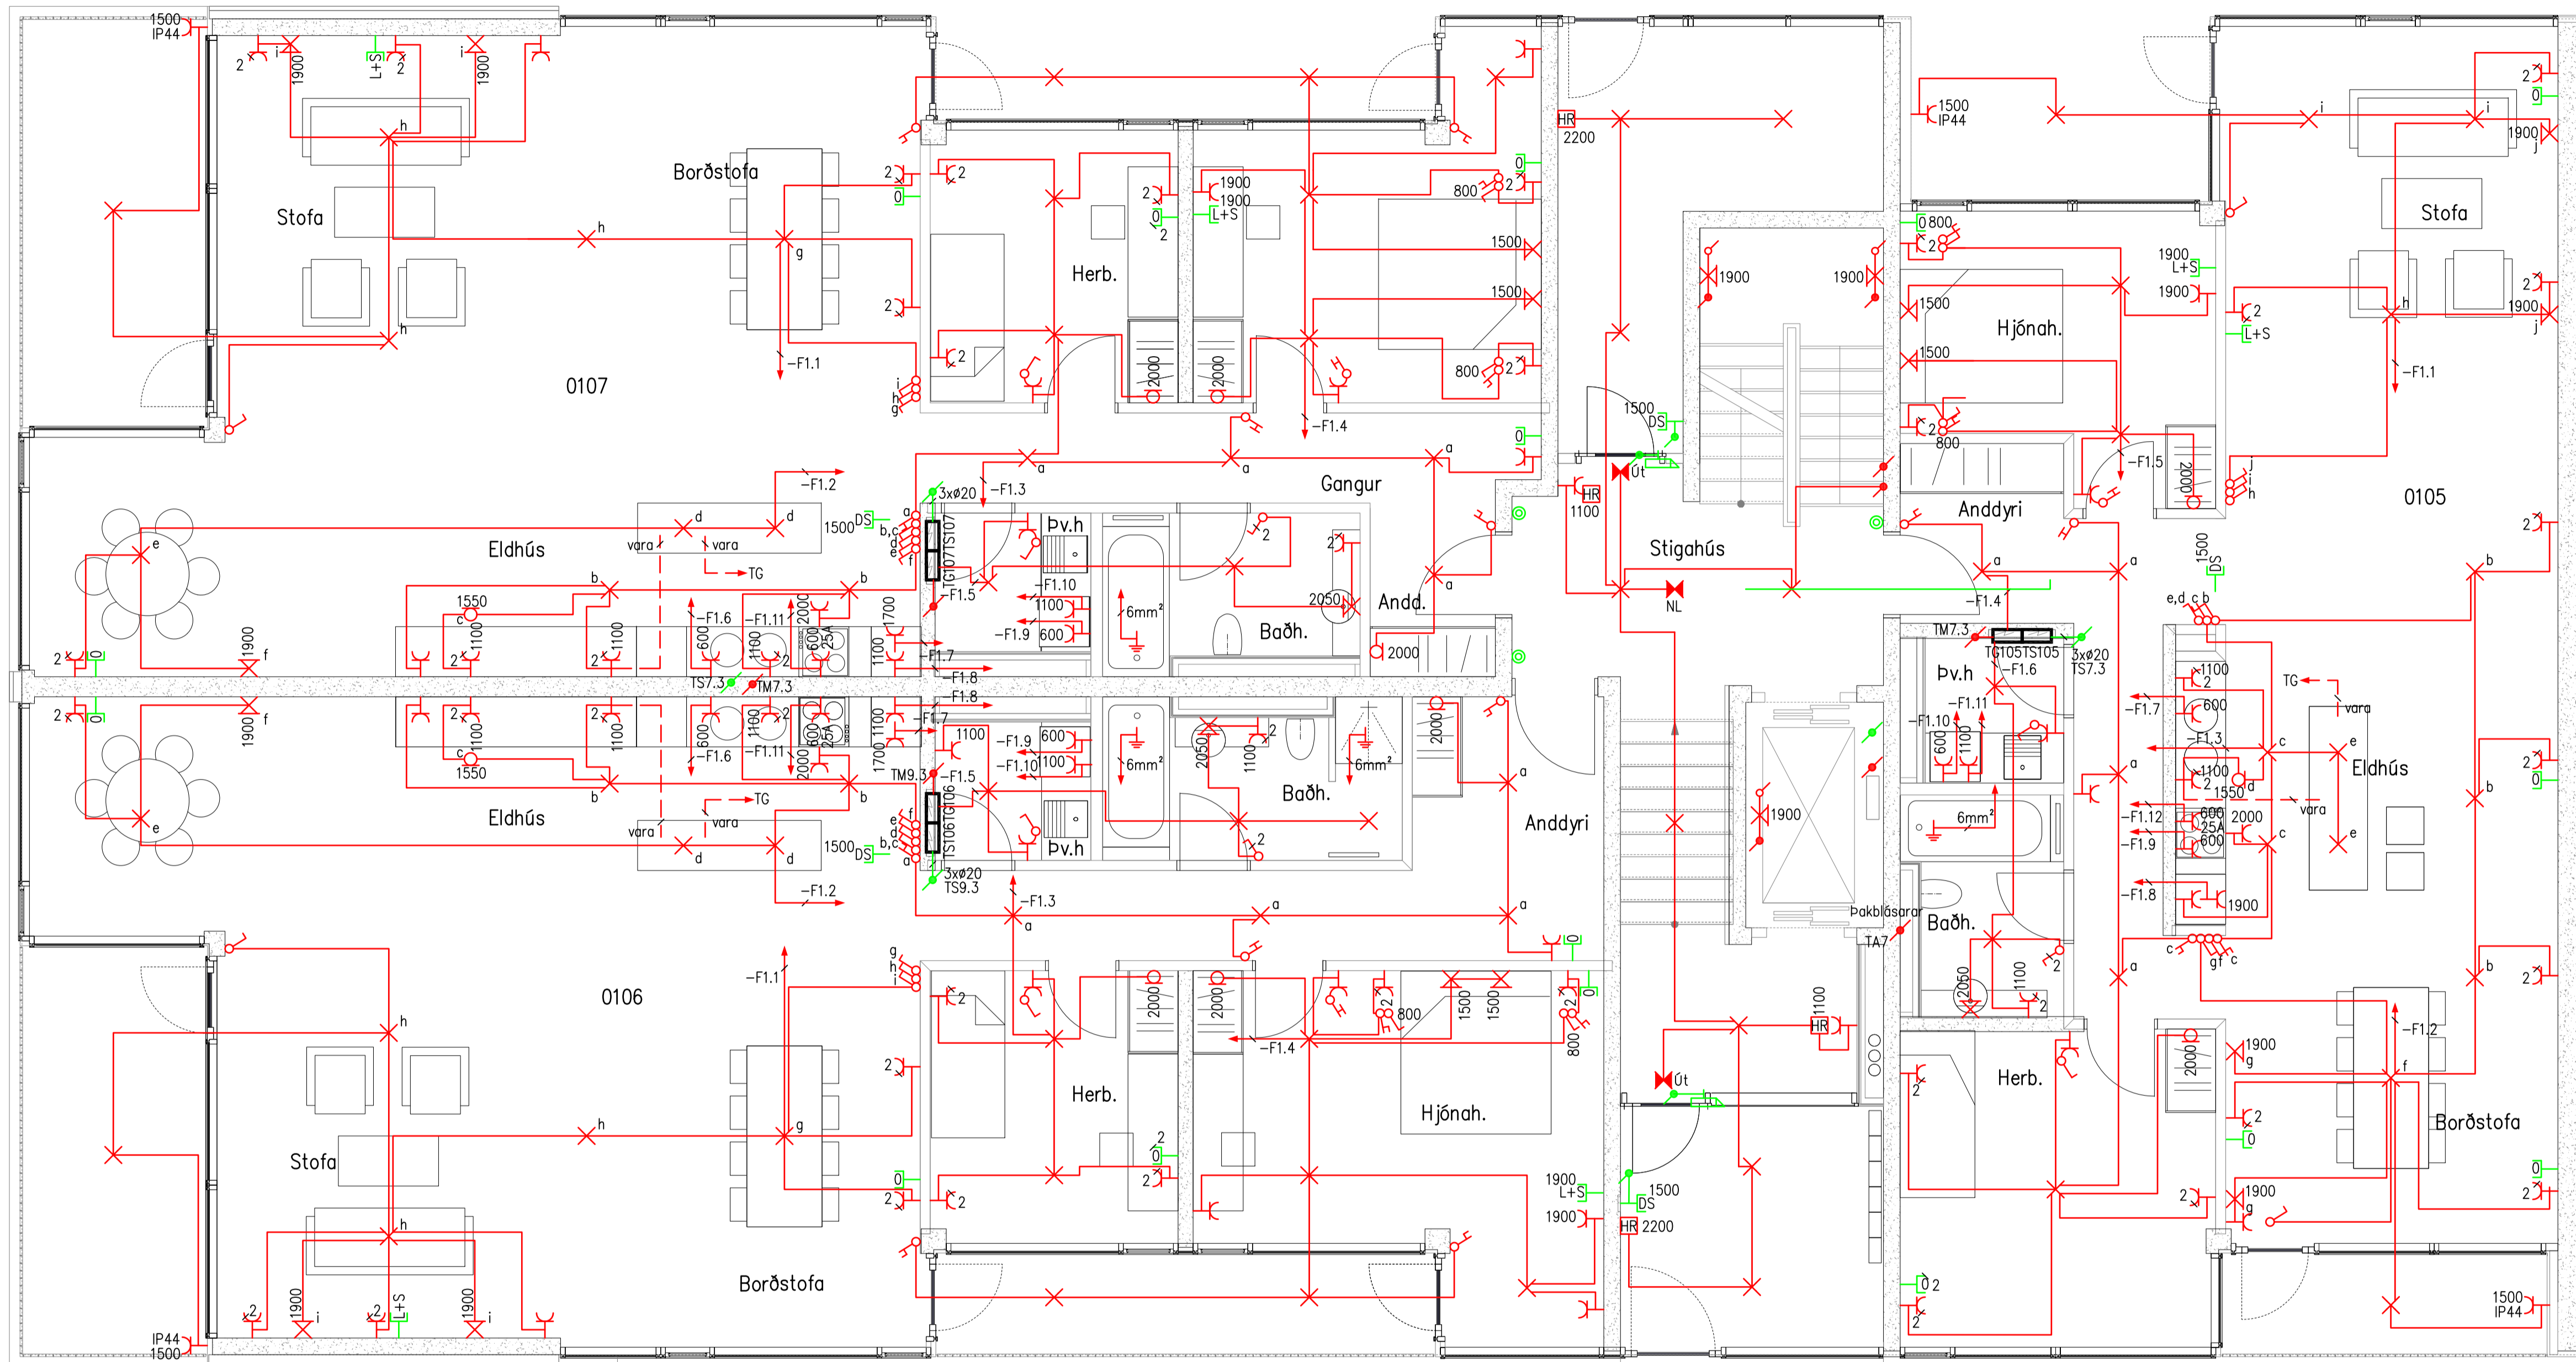

• Öll ófnot og afritun tekiþinga að hluta eða heild er höfð skriflegu leyfi hönnuðs

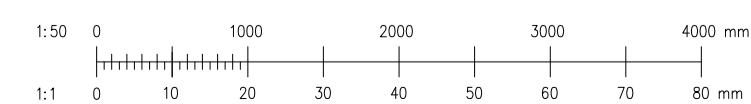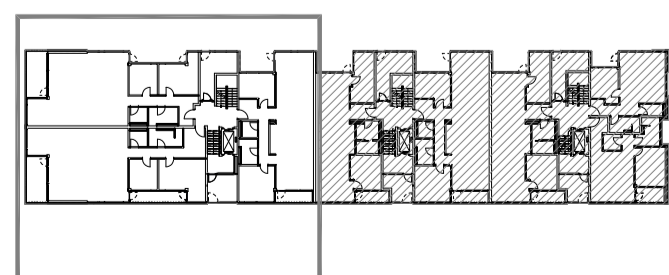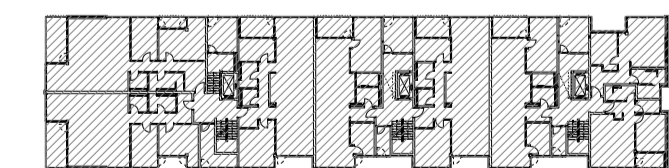

VERKHÖNNUN
 VERKFRÆÐIRÁÐGGJÖF
 ANKRALIND 6, 203 KÓPAVOGI
 Sími: 570-5800, Kí: 650107-1280
 WWW.VERKHÖNNUN.IS, VERKHÖNNUN@VERKHÖNNUN.IS


B2	23.01.2014	Stigagangar uppferðir	GÖU
B1	20.01.2014	Uppfært	GÖU
Br.	Daga	Breyting	Br. St.

Magnús B. Þórðarson Kt:030879-4149

Samþykkt E.h. Verkhönnun ehf.

Undirritun samræmingarmannar

Verkskipti					
NORÐURBAKKI 7-9					
RAFLAGNIR					
LÁGSPENNA OG SMÁSPENNA 1.H 3/4					
Síti: X:\2007\061\teikn\raf\NB-2101-2104.dwg					
Handað	Yfirlit	Teknað	Dögg.	Meikvað	Boðstjóri
2007-061		NB-2103			B2
Verkskipti			Tölkingsnúmer		

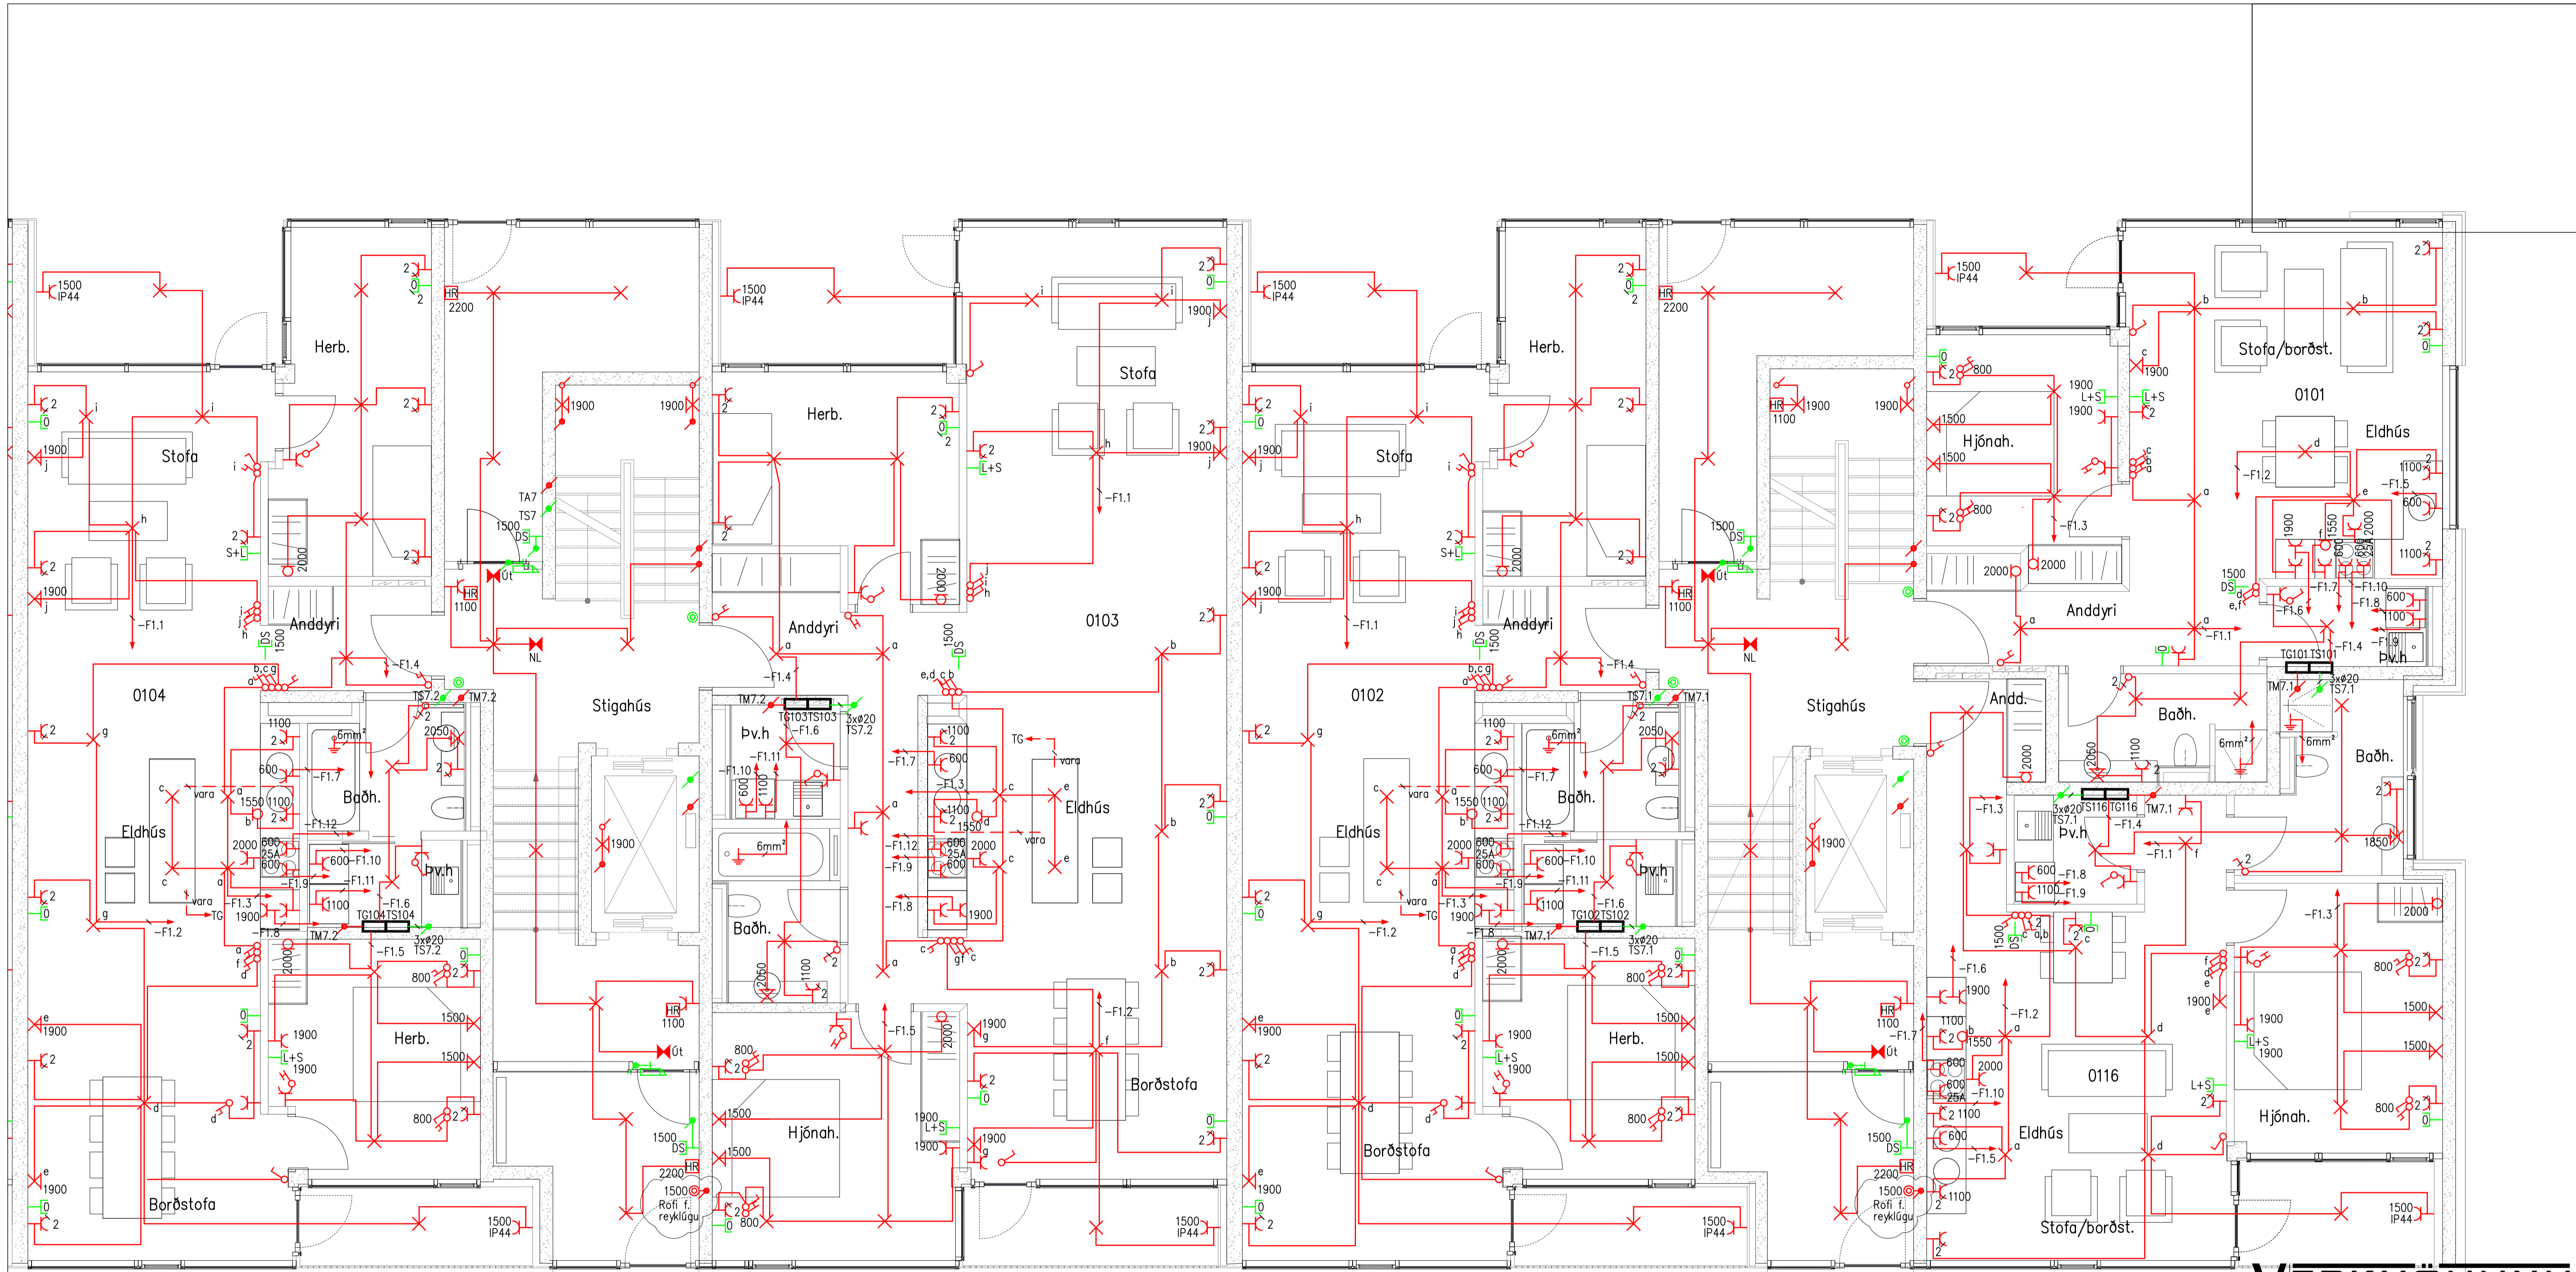

© Öll óinot og afritun teikninga að hluta eða heild er háð skriflegu leyfi hönnuðs

VERKHÖNNUN
 VERKFRÆÐIRÁÐGJÖF
 ANRALLING 6, 203 KÓPAVOGI
 Sími: 570-5800, KÍ: 650107-1280
 WWW.VERKHÖNNUN.IS, VERKHÖNNUN@VERKHÖNNUN.IS

Br.	Daga	Breyting	Br.	St.
B3	28.10.2015	Reyklúga		GÖJ
B2	23.01.2014	Stigagangar uppferðir		GÖJ
B1	20.01.2014	Uppfært		GÖJ

Magnús B. Þórðarson Kt:030879-4149
 Samþykkt íh. Verkhönnun ehf.
 Undirritun samráðgjafarmannar

Verkskipti	Yfirrit	Teknað	Dags.	Meikvað	Bótstærð
NORÐURBAKKI 7-9 RAFLAGNIR LÁGSPENNA OG SMÁSPENNA 1.H 4/4					
Skrá: x:\2007\061\teikn\raf\NB-2101-2104.dwg					
bjarnthor@verkhonnun.is	MBÞ	SEJ	14.01.2014	1:50	A1
2007-061	NB-2104	B3			

