




Öll ómót og afritun tekið á hluta eða heild er hluti skriflegs leyfi hönnuðs


**VERKHÖNNUN**  
VERKFRÆÐIRÁÐGJÖF

ANKALIND 6, 203 KÓPAVOGI  
Sími: 570-5800, KT: 650107-1280  
WWW.VERKHÖNNUN.IS, VERKHÖNNUN@VERKHÖNNUN.IS

B1	28.10.2015	Lögn að reykilúgu	
Br.	Dags.	Breyting	Br. St.
Magnús B. Þórðarson KT:030879-4149			
Samþykkt íh. Verkhönnun ehf.:			
Undirritun samræmingarhóttunar:			

Verkskipti			
NORÐURBAKKI 7-9			
RAFLAGNIR			
LÁGSPENNA OG SMÁSPENNA 5.H 1/4			
Síti: x:\2007\061\teikn\raf\NB-2501-2504.dwg			
bjarnthor@verkhonnun.is MBÞ SEJ 23.01.2014 1:50 A1			
Hönnað	Yfirlit	Teknað	Dögg.
2007-061	NB-2501	B1	
Verksúmmir	Teikningúmmir		

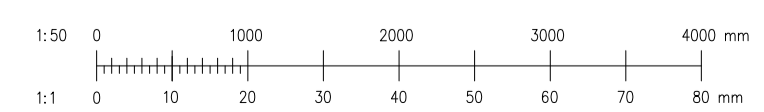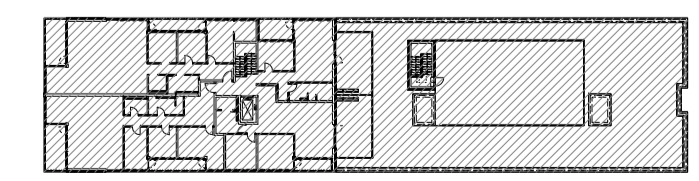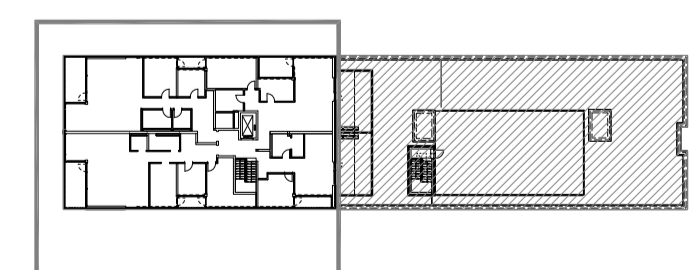


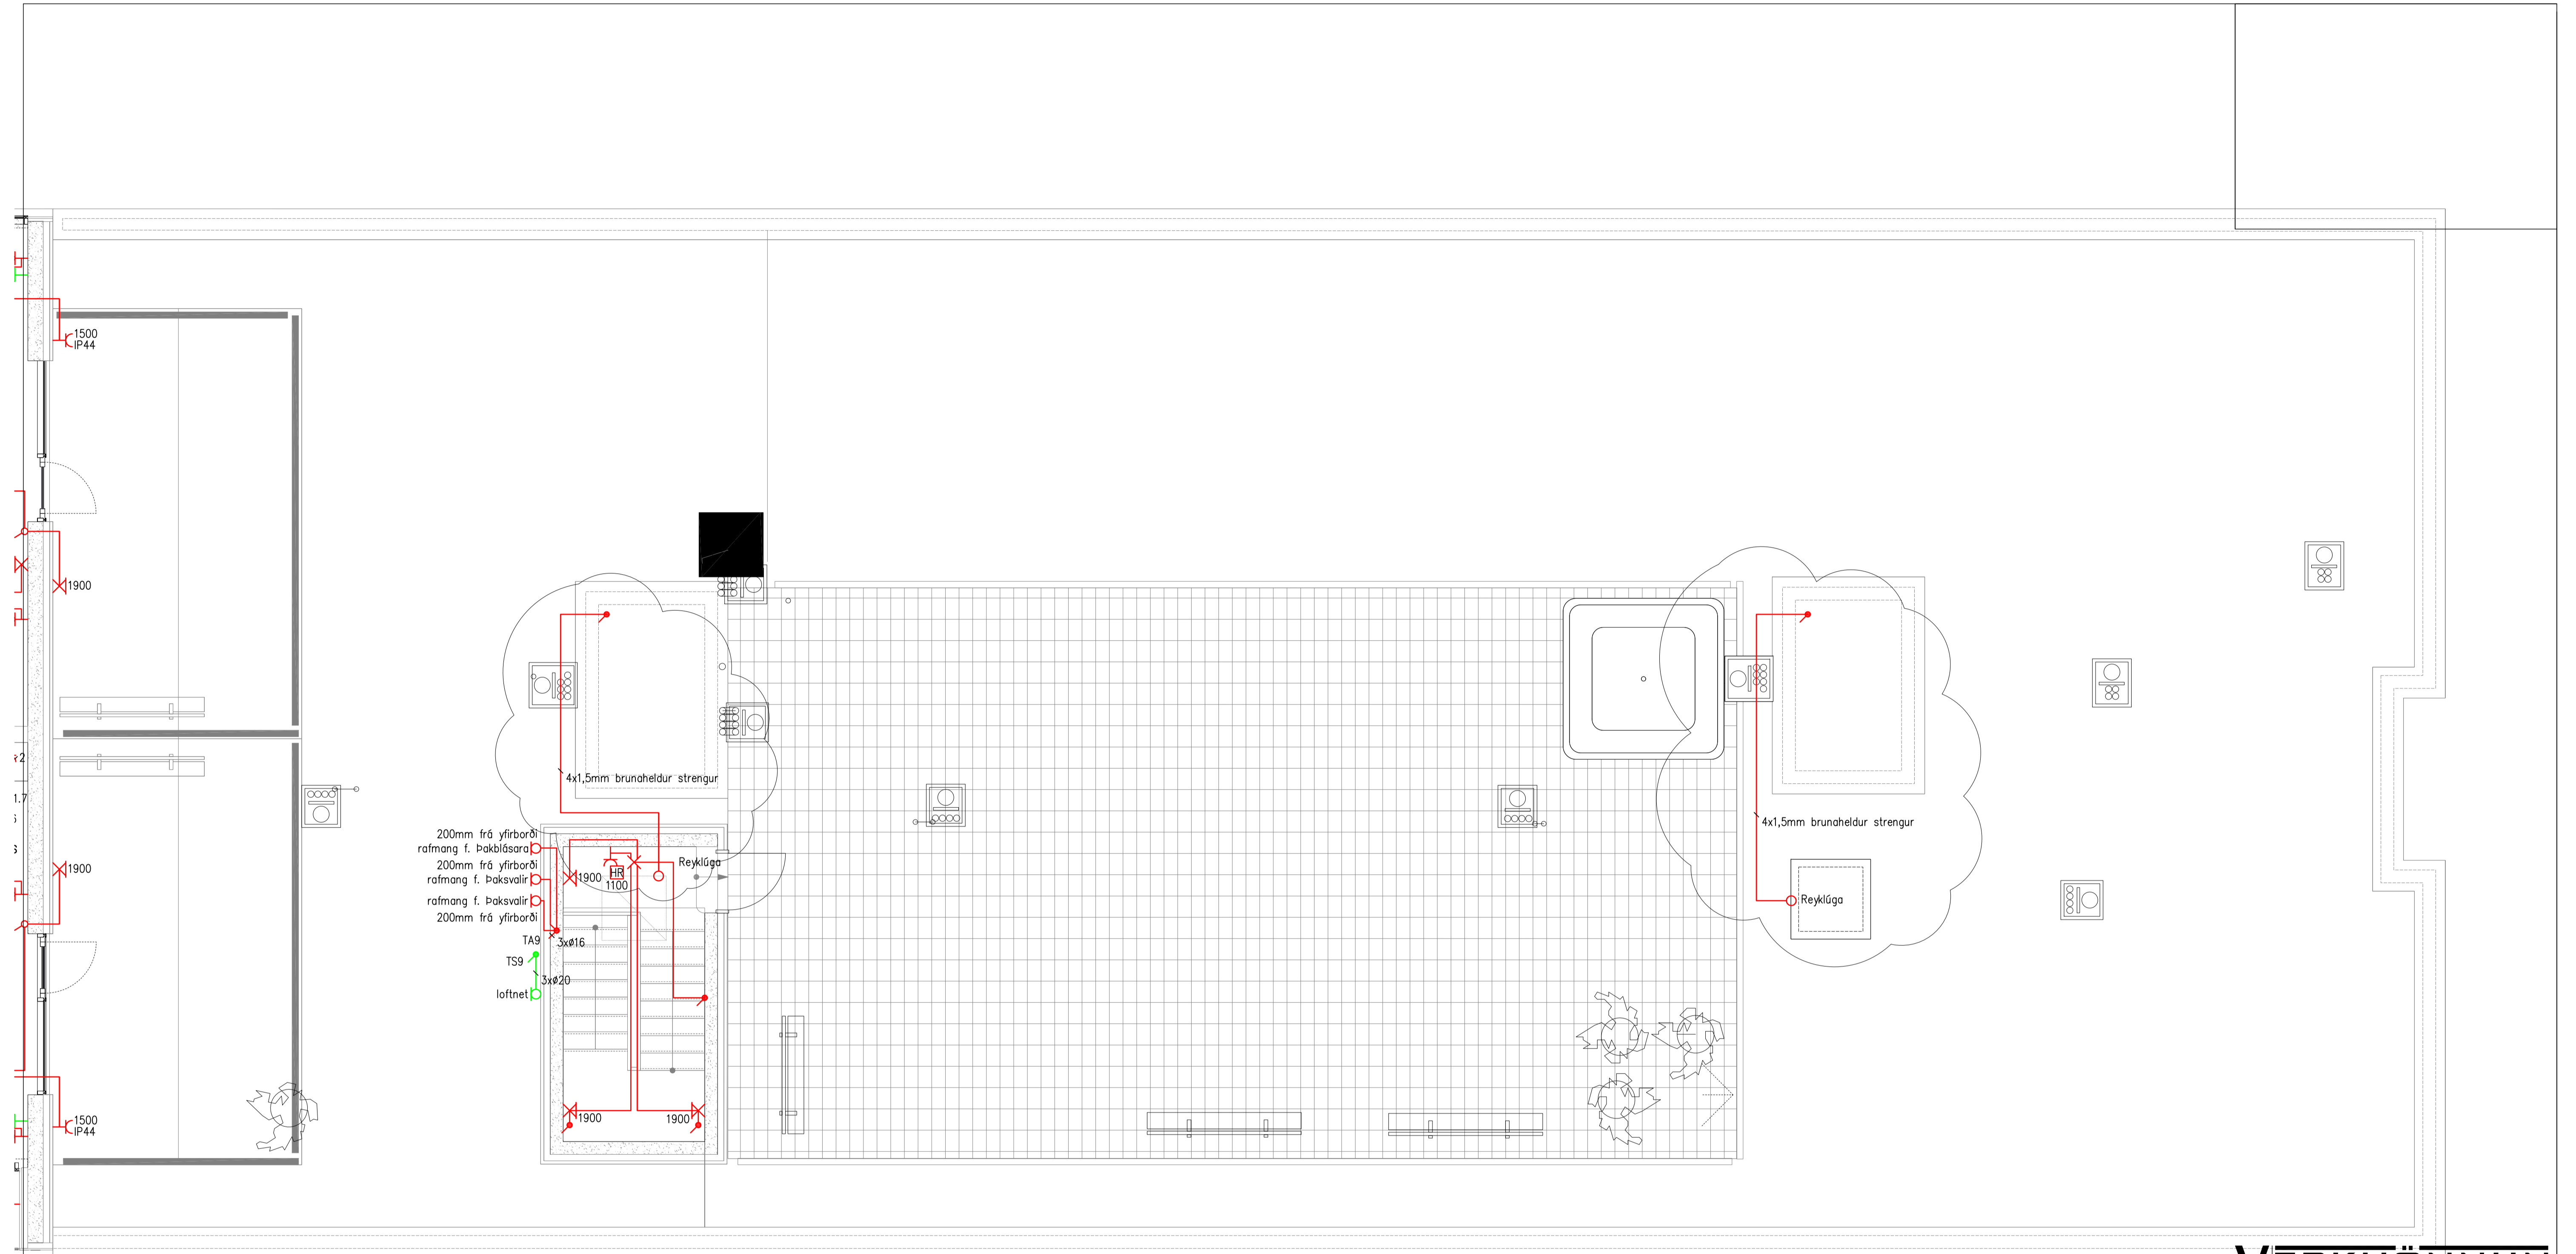



200mm frá yfirborði  
 rafmang f. þakblásara  
 200mm frá yfirborði  
 rafmang f. þaksvaír  
 200mm frá yfirborði  
 TA9  
 TS9  
 loftnet

Öll öfn og skilningu tekið tillit til áður en haldið er til skriflegru leyfi hönnuða

**VERKHÖNNUN**  
 VERKFRÆÐIRÁÐGJÖF  
 ANKALING 6, 203 KÓPAVOGI  
 Sími: 570-5800, KT: 650107-1280  
 WWW.VERKHÖNNUN.IS, VERKHÖNNUN@VERKHÖNNUN.IS

Br.	Dags.	Breyting	Br.	St.
B1	28.10.2015	Lögn fyrir reyklosun		GÖJ
Magnús B. Þórðarson KT:030879-4149				
Samþykkt f.h. Verkhönnunar ehf.:				
Undirritun samráðgjafarinnar:				
Verkskipti:				
NORÐURBAKKI 7-9				
RAFLAGNIR				
LÁGSPENNA OG SMÁSPENNA 5.H 2/4				
Síti: x:\2007\061\teikn\raf\NB-2501-2504.dwg				
Handað	Yfirrit	Teknað	Dags.	Meikvað
bjarnthor@verkhonnun.is	MBÞ	SEJ	23.01.2014	1:50
2007-061		NB-2502		B1
Verkskipti		Tölkingsnúmer		

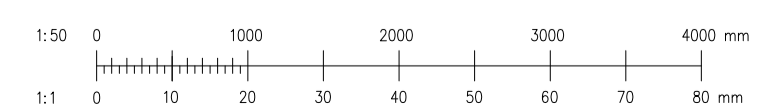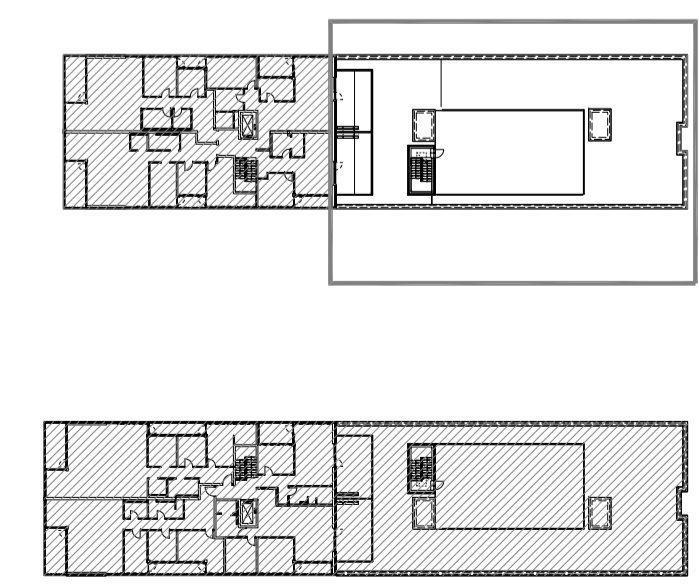

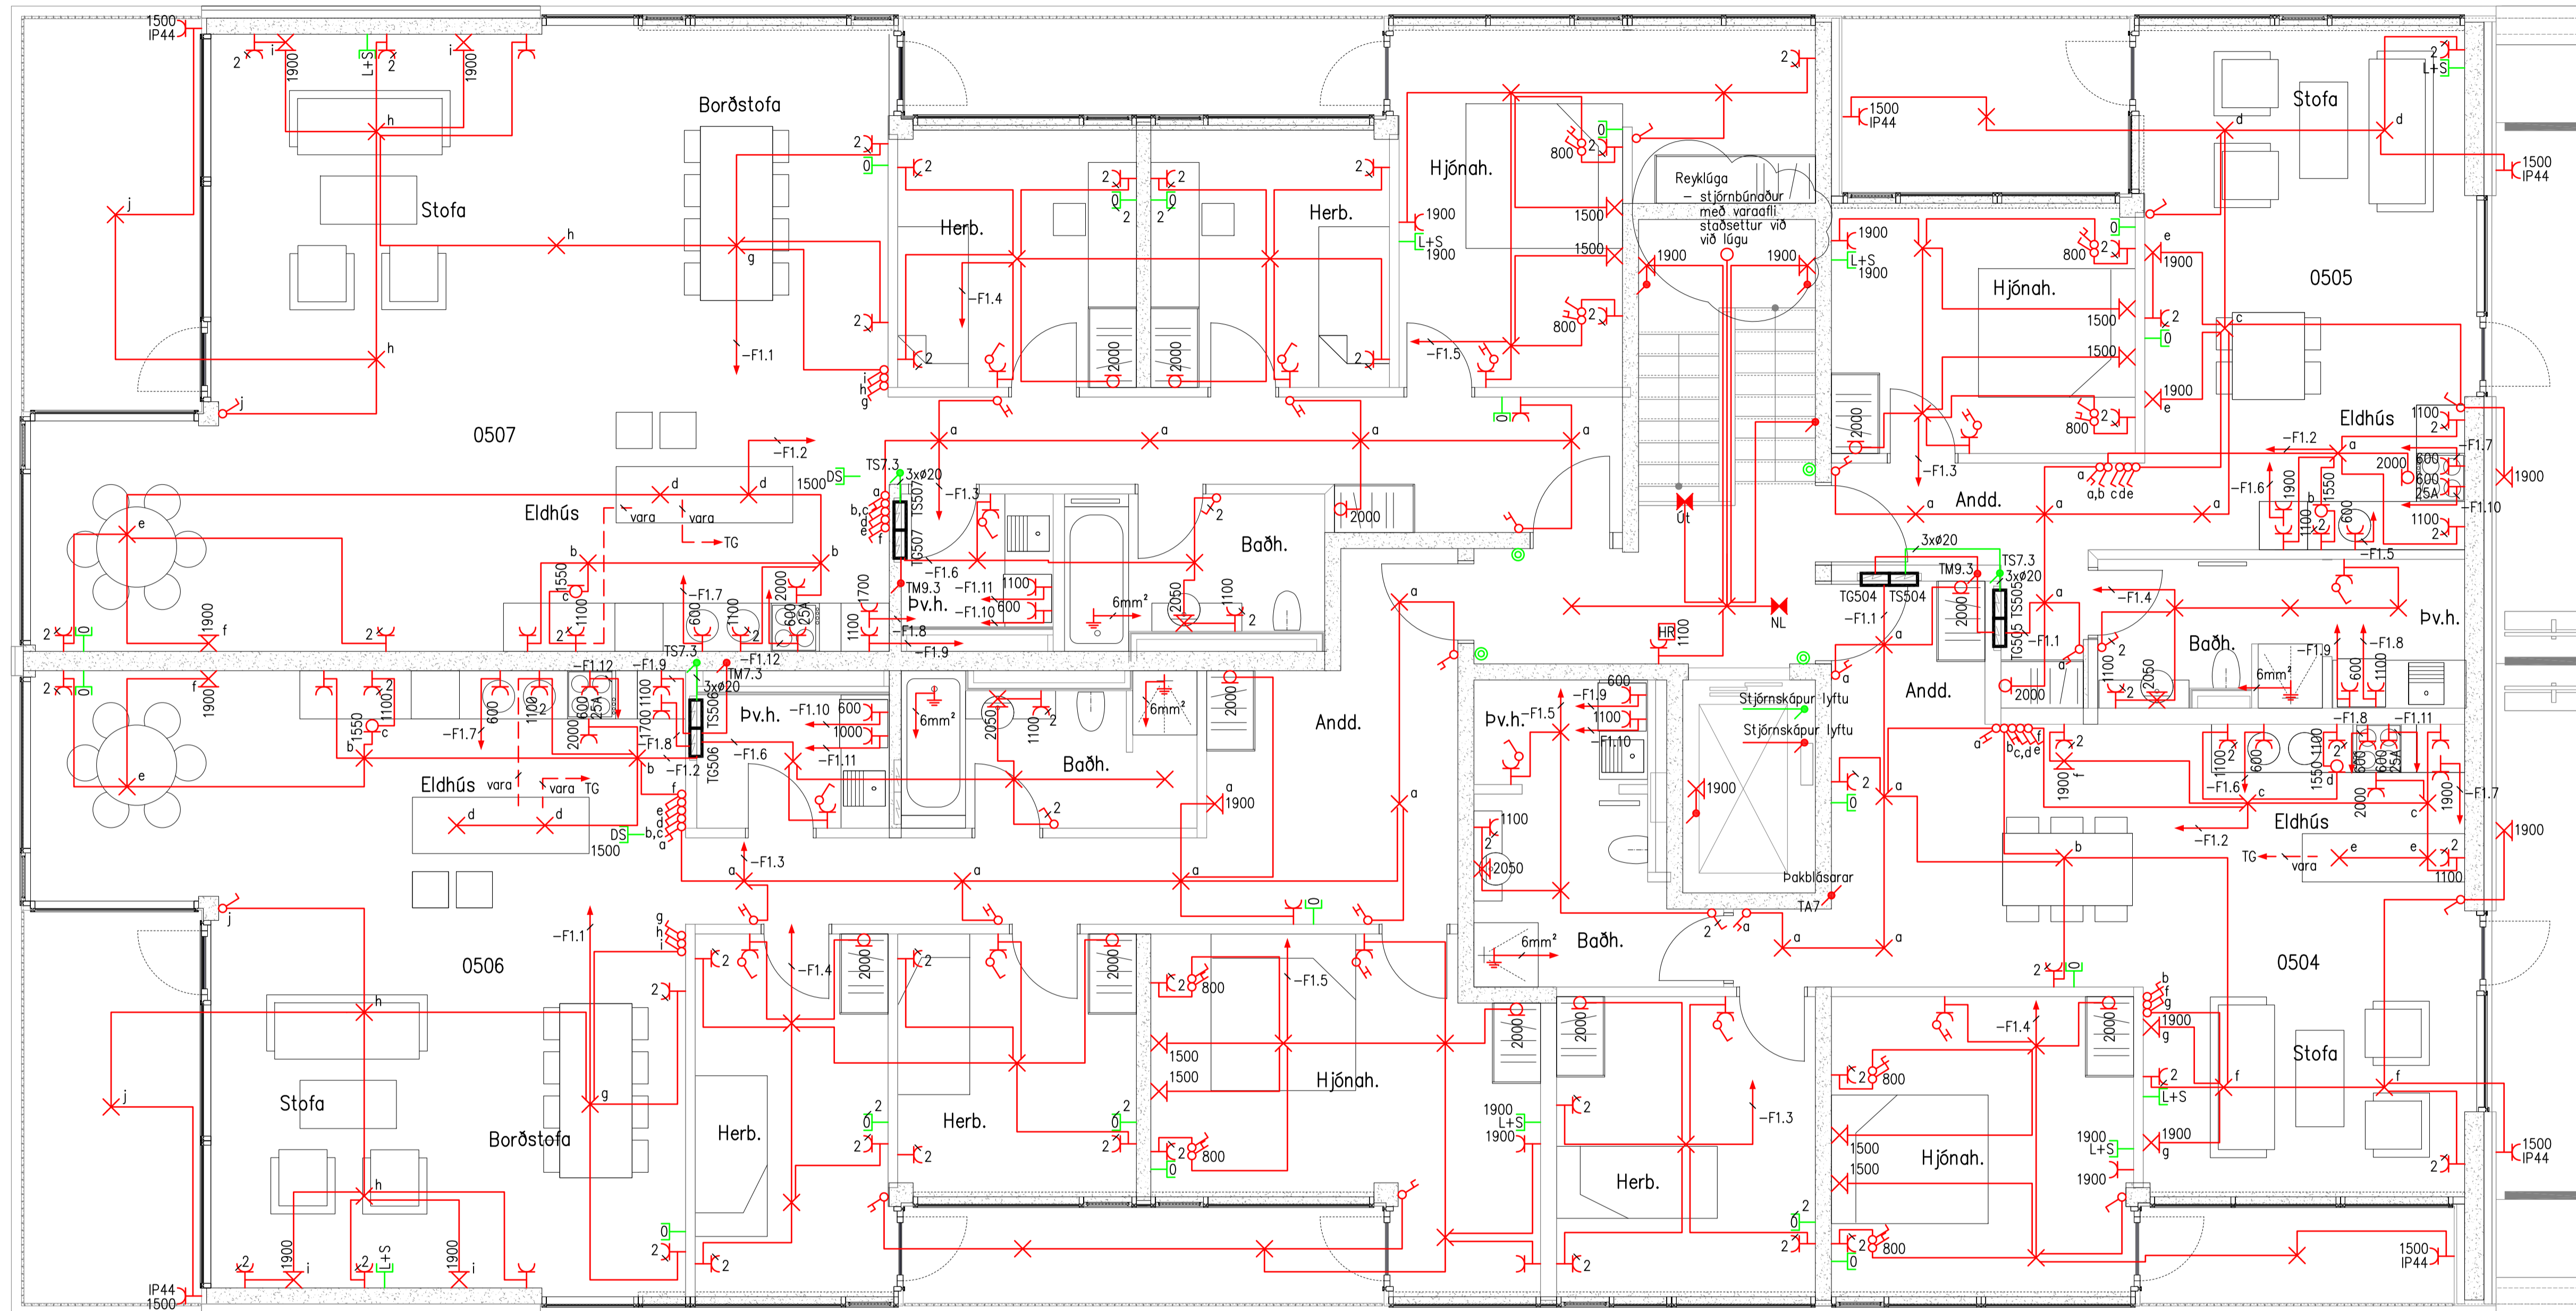

# VERKHÖNNUN

VERKFRÆÐIRÁÐGJÖF  
 ANKRALING 6, 203 KÓPAVOGI  
 Sími: 570-5800, Kí: 650107-1280  
 WWW.VERKHÖNNUN.IS, VERKHÖNNUN@VERKHÖNNUN.IS

B1	28.10.2015	Lögn að reyklúgu	GÖJ
Br.	Daga	Breyting	Br. St.
Magnús B. Þórðarson Kr:030879-4149			

Samþykkt í h. Verkhönnun ehf.  
 Undirritun samráðgjafarmannar



Verkskipti


NORÐURBAKKI 7-9  
 RAFLAGNIR  
 LÁGSPENNA OG SMÁSPENNA 5.H 3/4

Skrá x:\2007\061\teikn\raf\NB-2501-2504.dwg  
 bjarnthor@verkhonnun.is MBP SEJ 23.01.2014 1:50 A1

Hönnað	Yfirrit	Teknað	Dögg.	Meikvað	Boðstjóri
2007-061		NB-2503			B1

Verkskipti Tölkingskipti

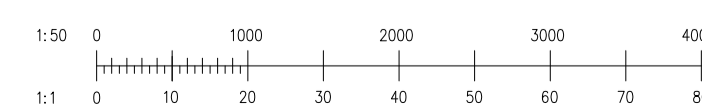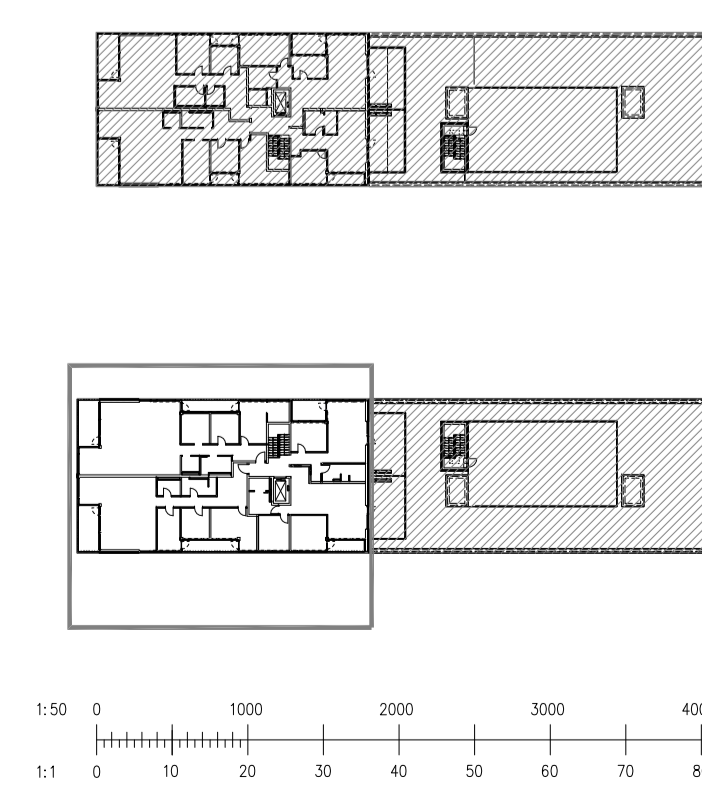

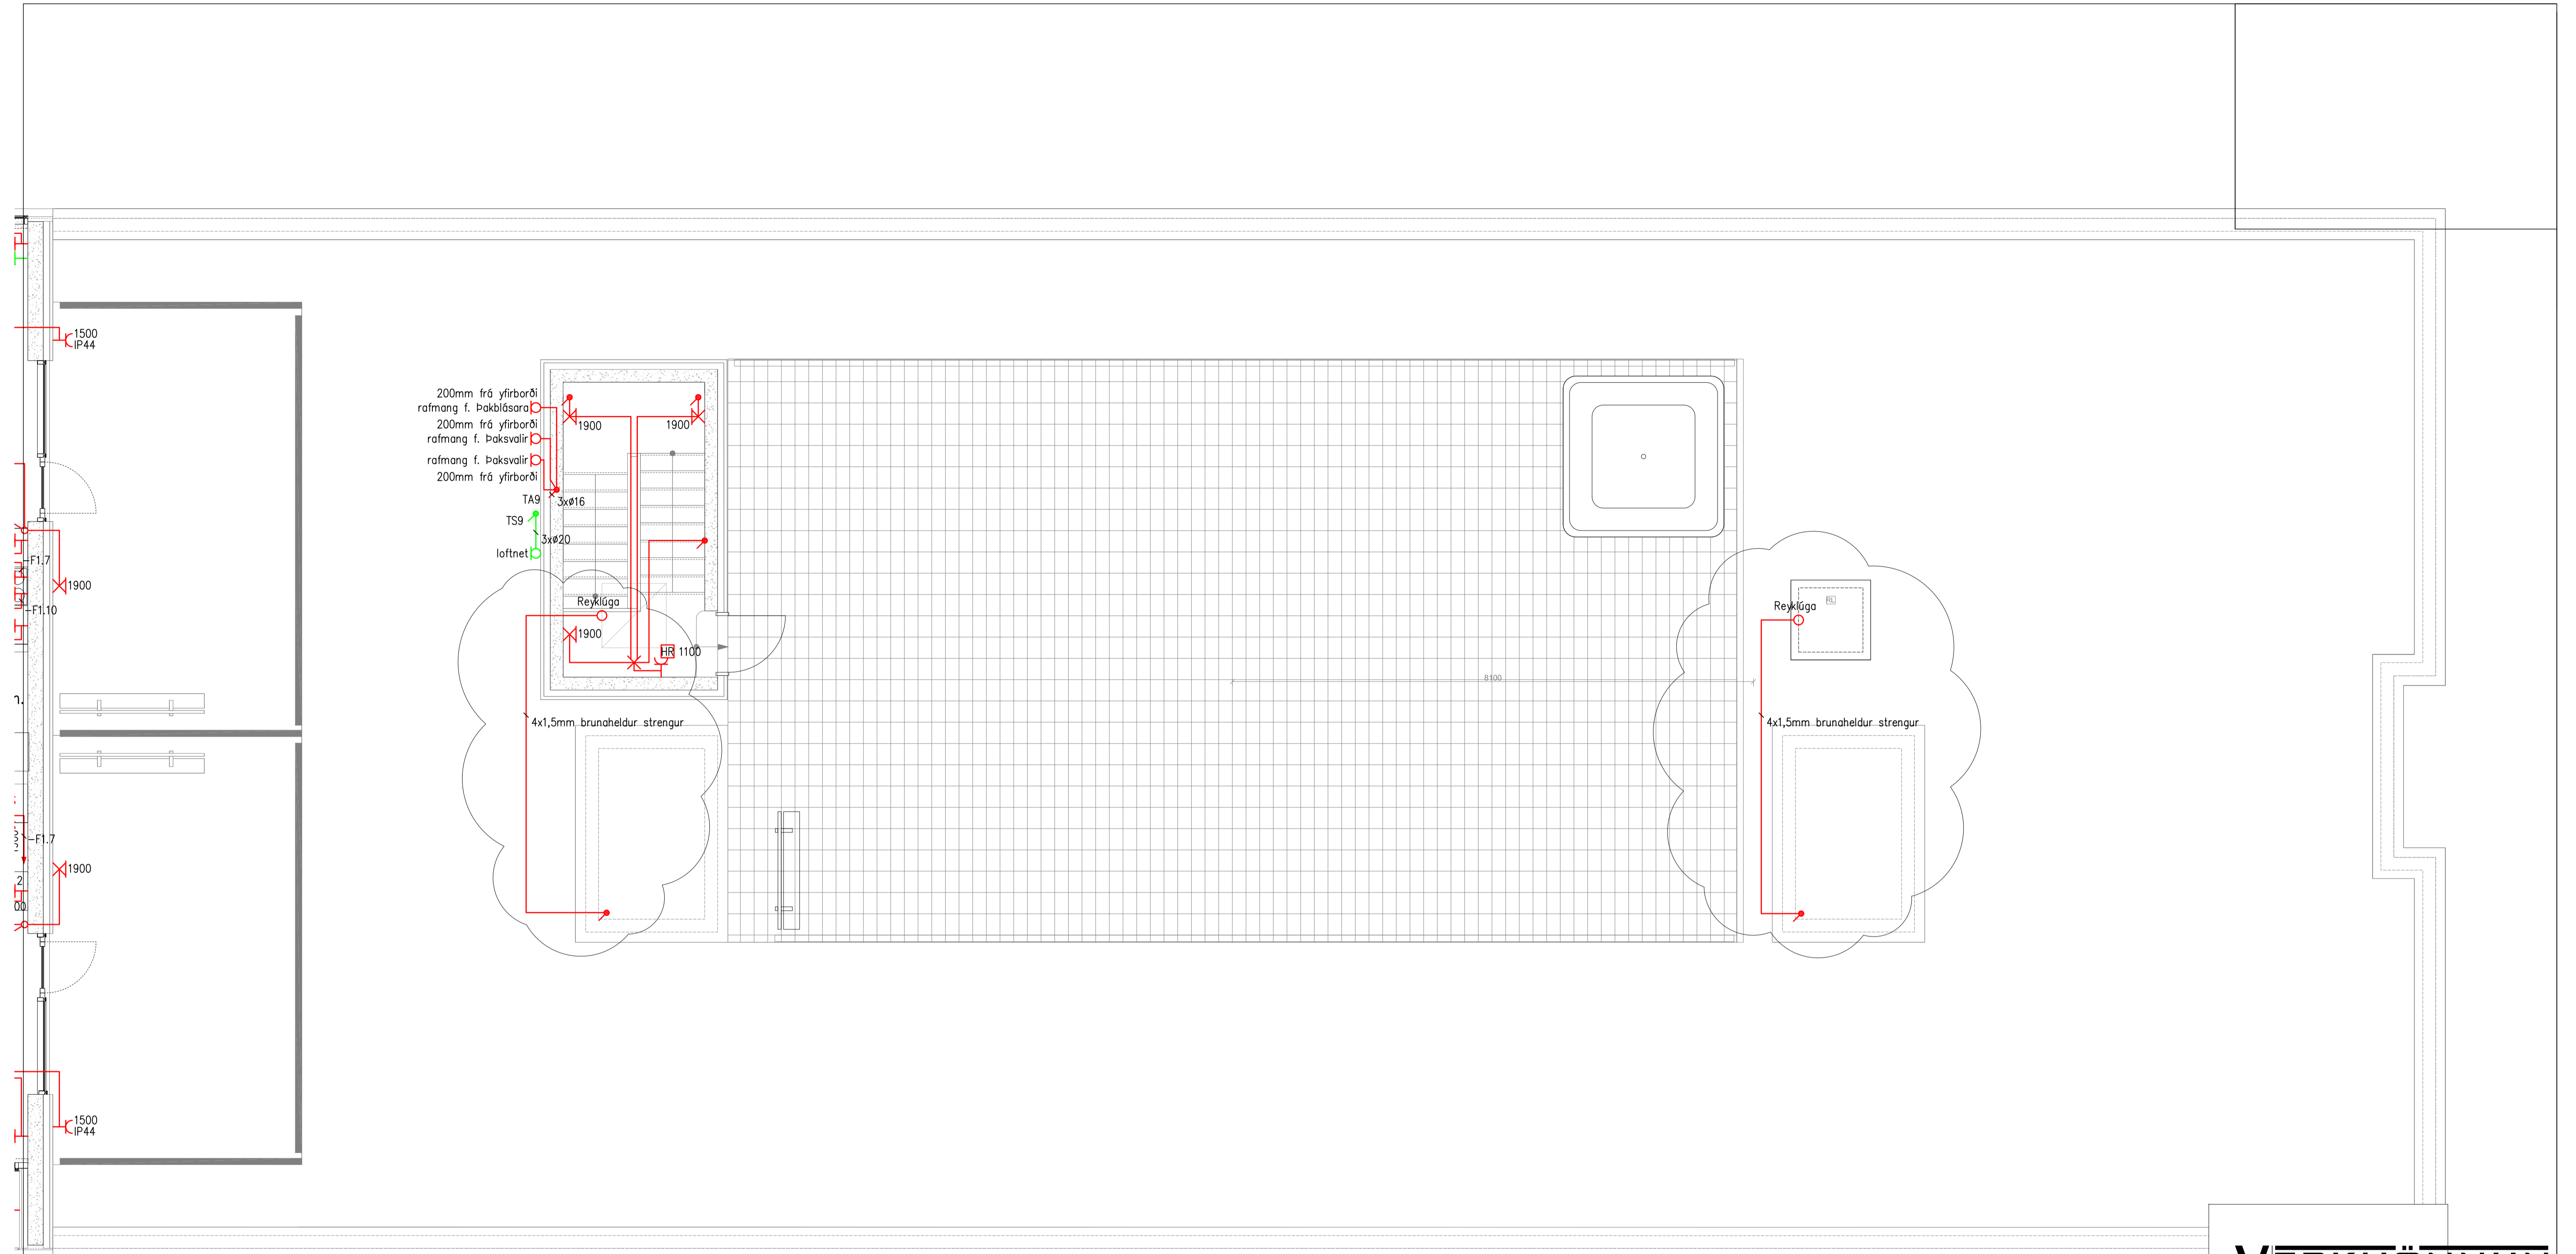

Öll öfn og skrifun tekið er hluta eða heild er tekið skriflegu leyfi hönnuða

**VERKHÖNNUN**  
VERKFRÆÐIRÁÐGJÖF  
ANKALING 6, 203 KÓPAVOGI  
Sími: 570-5800, KT: 650107-1280  
WWW.VERKHÖNNUN.IS, VERKHÖNNUN@VERKHÖNNUN.IS

B1	28.10.2015	Lögn fyrir reyklosun	GÖJ
Br.	Daga	Breyting	Br. St.
<b>Magnús B. Þórðarson KT:030879-4149</b>			
Samþykkt fh. Verkhönnun ehf.:			
Undirritun samræmingarmannar:			
Verkskipti:			
<b>NORÐURBAKKI 7-9</b>			
<b>RAFLAGNIR</b>			
<b>LÁGSPENNA OG SMÁSPENNA 5.H 4/4</b>			
Síti: x:\2007\061\teikn\raf\NB-2501-2504.dwg			
hönnuð	Yfirrit	Teknað	Dögg.
bjarnthor@verkhonnun.is	MBÞ	SEJ	23.01.2014
1:50	A1		
2007-061		NB-2504	
Verkskipti		Tölkingsrit	

