


Samþykkt þann 24. júní 2013  
 Byggingáskilríkja- og Hönnunarskilyrði  
 Fél. Hönnunarskilyrði  
 ÁRITUN SAMRÆMINGSÁRHNUNLAR

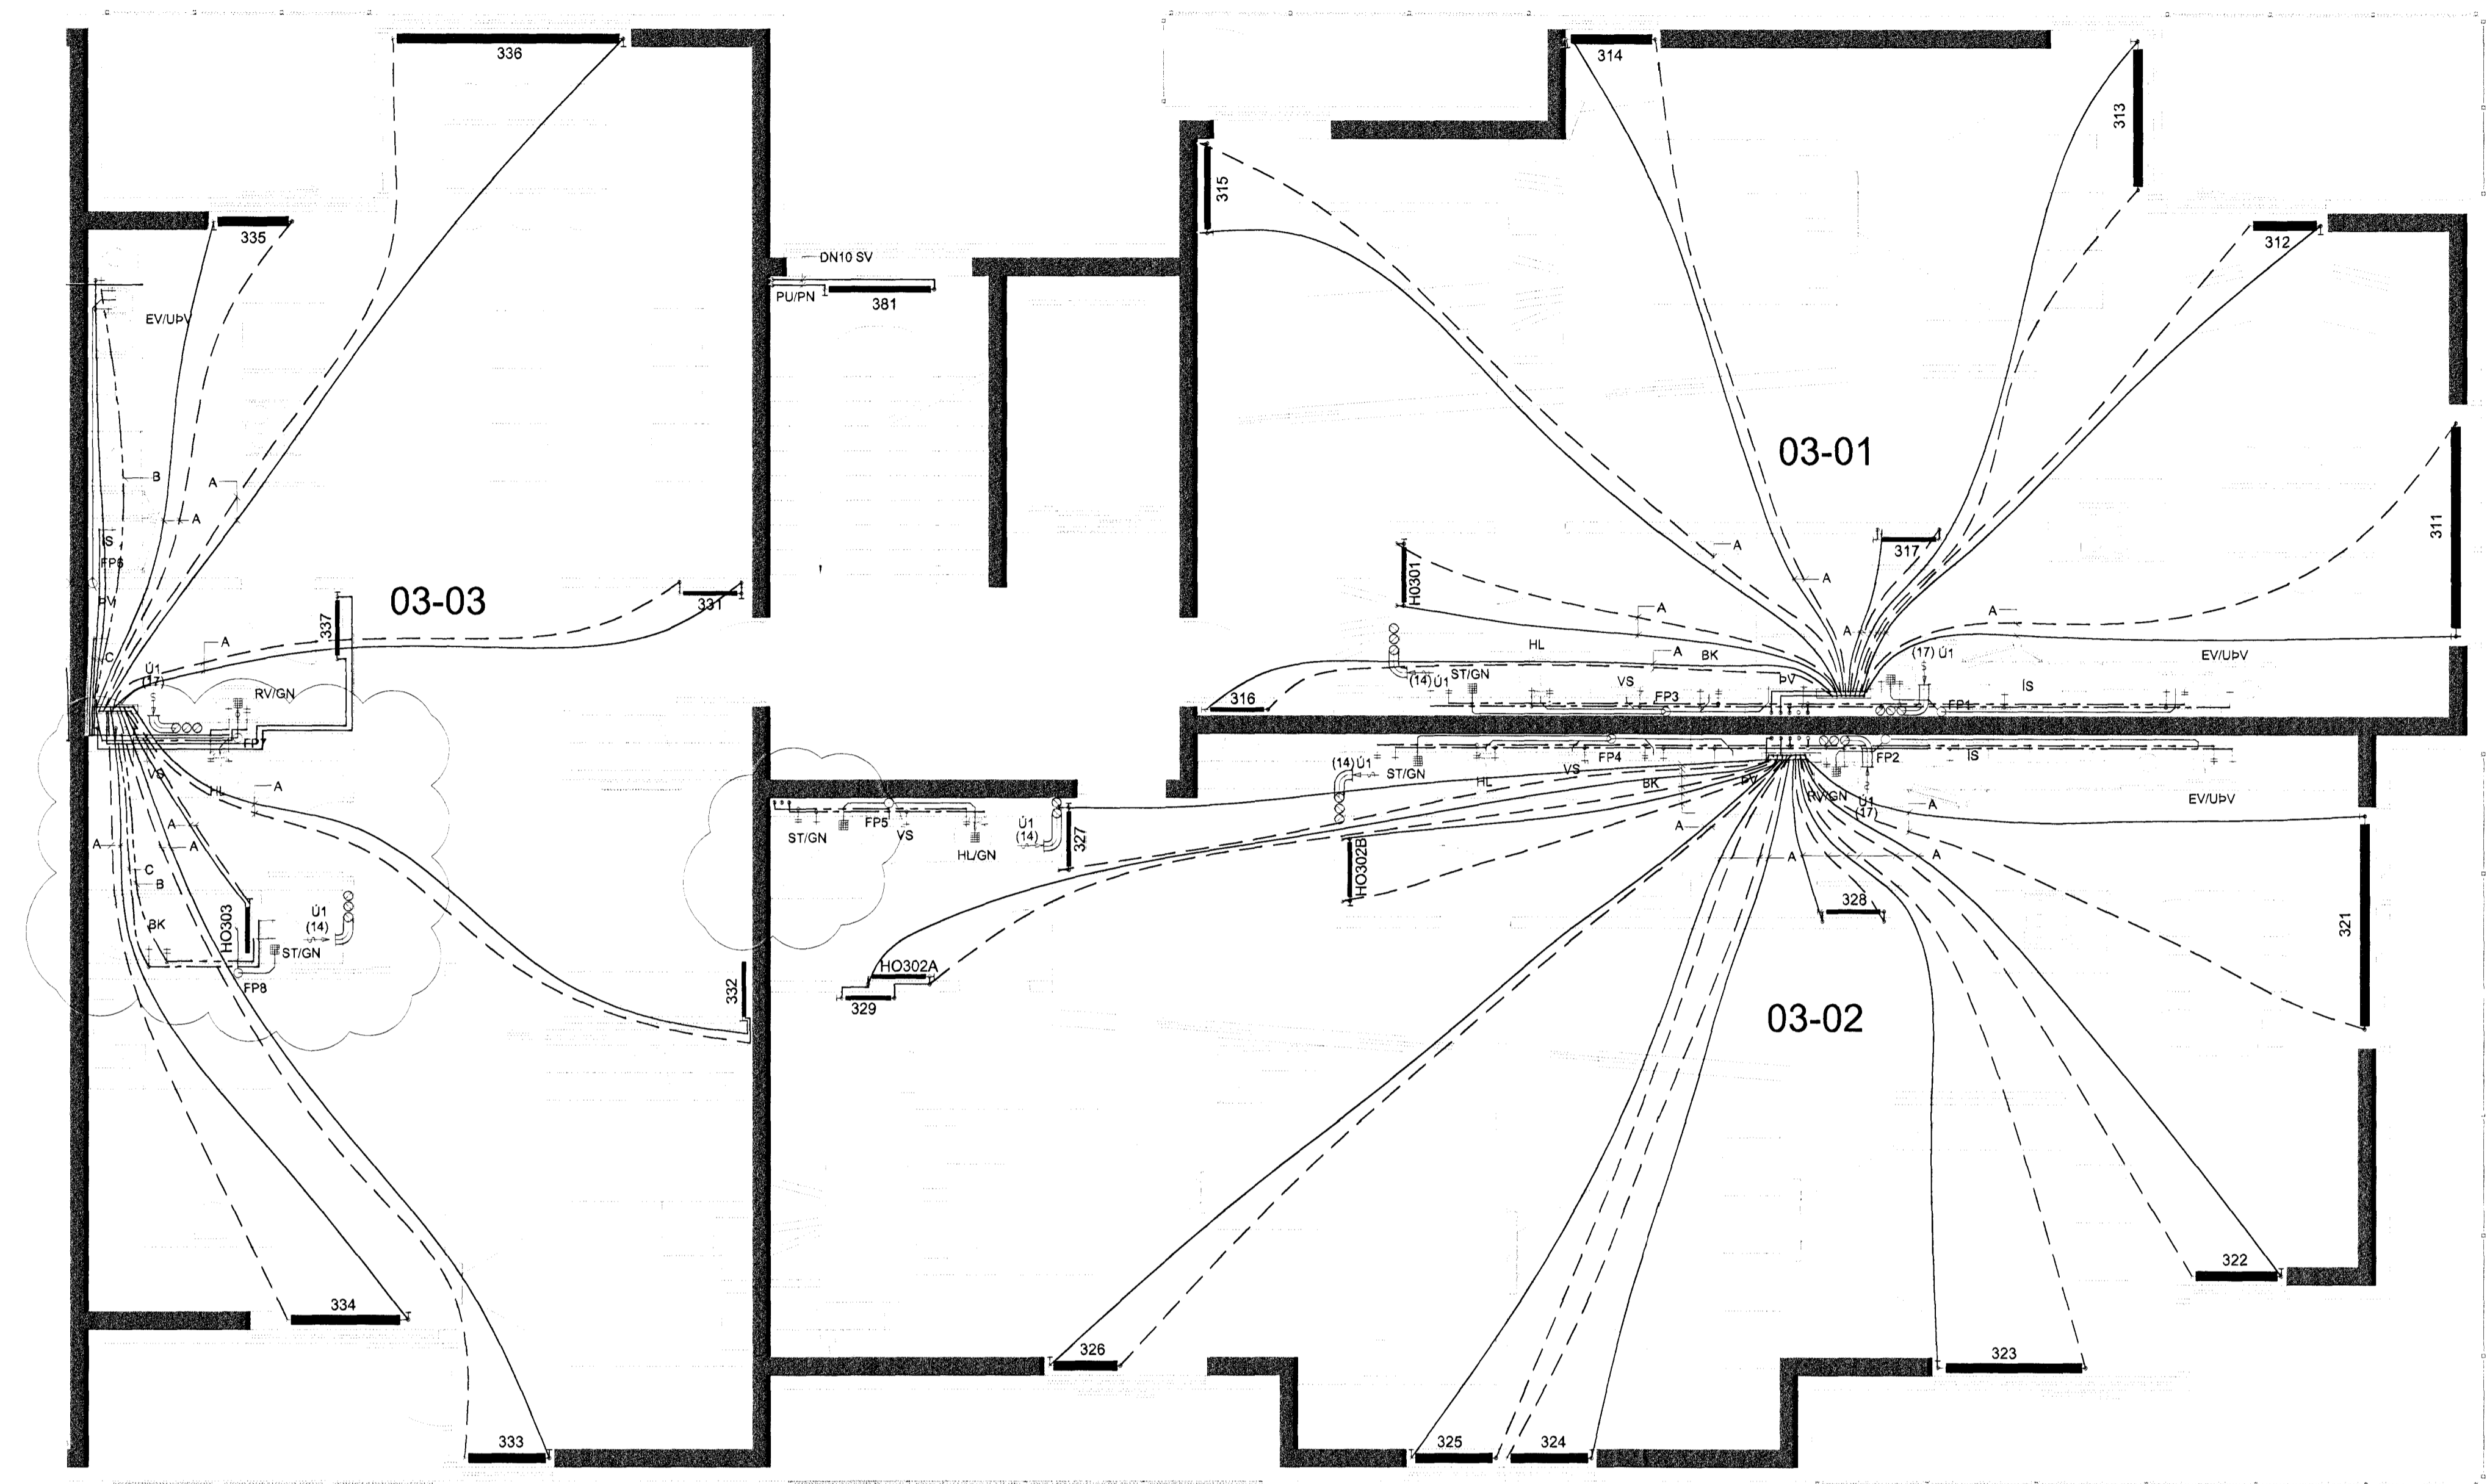

OFNATAFLA HÚS 21a - 3. HÆÐ  
 FRAMRÁS 75°C/BAKRÁS 35°C  
 ΔT=40°C

OFN NR.	GERÐ	ST/ERÐ H*L (mm)	AFKÖST W
<b>ÍBÚÐ 03-01</b>			
311	PANEL	300*2000	2200 W
312	PANEL	300*800	650 W
313	PANEL	300*1400	1600 W
314	PANEL	300*800	910 W
315	PANEL	500*1000	880 W
316	PANEL	500*500	310 W
317	PANEL	500*500	310 W
HO301	HANDKLÆÐAOFN	1000*500	400 W
<b>ÍBÚÐ 03-02</b>			
321	PANEL	300*2000	2200 W
322	PANEL	300*800	900 W
323	PANEL	300*1400	1600 W
324	PANEL	300*800	910 W
325	PANEL	300*800	910 W
326	PANEL	300*600	680 W
327	PANEL	500*500	310 W
328	PANEL	500*500	310 W
329	PANEL	500*500	310 W
HO302A	HANDKLÆÐAOFN	1000*500	400 W
HO302B	HANDKLÆÐAOFN	1000*500	400 W
<b>ÍBÚÐ 03-03</b>			
331	PANEL	500*500	310 W
332	PANEL	600*1000	1020 W
333	PANEL	300*800	910 W
334	PANEL	300*1200	1370 W
335	PANEL	300*600	680 W
336	PANEL	300*2200	2500 W
337	PANEL	500*500	310 W
HO303	HANDKLÆÐAOFN	1000*500	400 W
<b>STIGAHÚS</b>			
381	PANEL	600*1200	1200 W

SKÝRINGAR:


**HITA- OG NEYSLUVATNSKERFI - INNSTEYPTAR RÖR Í RÖR LAGNIR:**  
 A TÁKNAR FRAM- OG BAKRÁSARLAGNIR OFNAKERFIS 018 ALPEX Í 025 HLIÐARRÖRI SEM STAÐSETT ER Í MIÐJU PLÖTUVERSNIDI.  
 B TÁKNAR HITALÖGN NEYSLUVATNS 023 ALPEX Í 025 HLIÐARRÖRI SEM STAÐSETT ER Í MIÐJU PLÖTUVERSNIDI.  
 C TÁKNAR KALDAVATNSLÖGN NEYSLUVATNS 020 ALPEX Í 032 HLIÐARRÖRI SEM STAÐSETT ER Í MIÐJU PLÖTUVERSNIDI.

**FRÁVEITUKERFI - PÍPUSTÆRDIR:**  
 PÍPUSTÆRDIR SKULU VERA SAMKVÆMT EFTIRFARANDI TÓFLU NEMA ANNAD SÉ SÝNT Á UPÐRÁTTUM:

TÆKI	FP	VS	EV	RV	GN	HL	ÞV	SB	BK
DN	100PP	100PP	50PP	50PP	50PP	40PP	50PP	50PP	50PP

UTLOFTUN FALLPÍPNA UPP ÚR ÞAKI ER 075

TENGIGRIND OFNALAGNA OG TENGINGAR OFNA Á 2.- 5. HÆÐ (SKEMATÍSK):

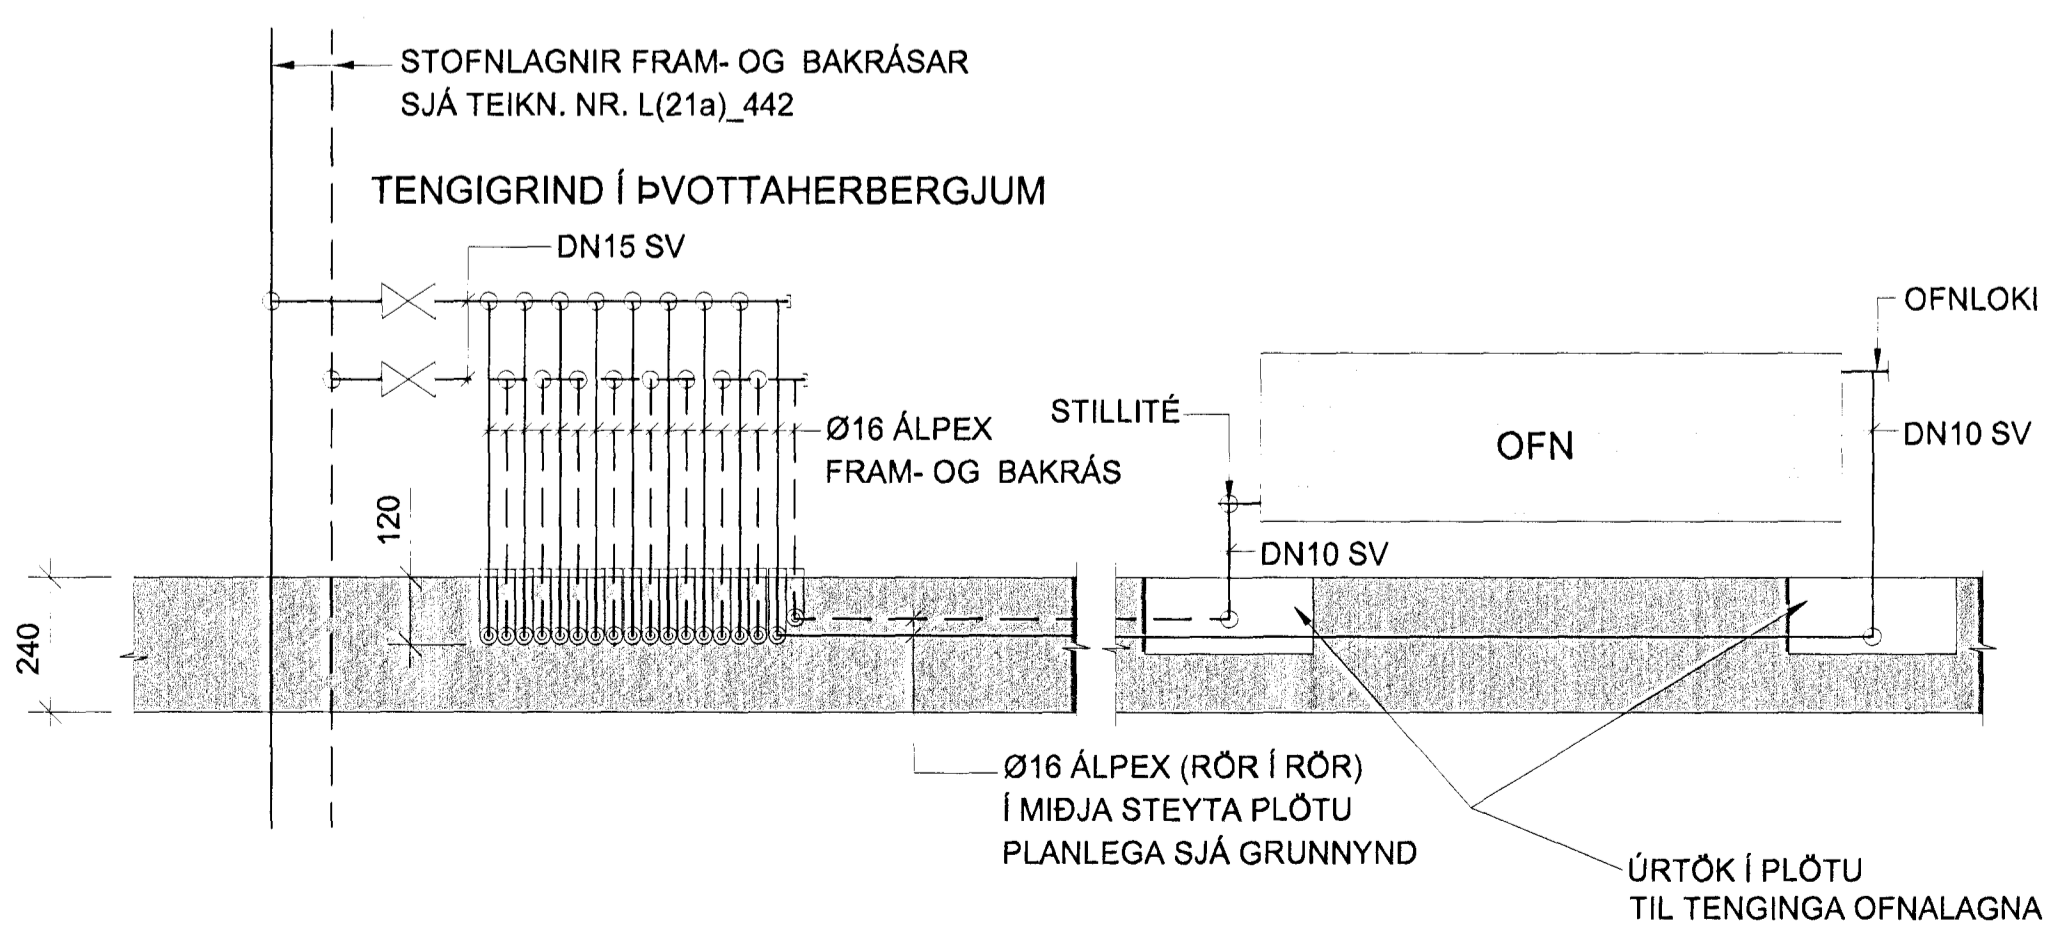


TILVÍSANIR:

ALMENNAR SKÝRINGAR . . . . . SJÁ BL. NR. L(15-21)\_001  
 RÚMMYND FRÁRENNSLISLAGNA . . . . . SJÁ BL. NR. L(21a)\_444  
 RÚMMYND HITA- OG NEYSLUVATNSLAGNA . . . . . SJÁ BL. NR. L(21a)\_442

B 12.01.2013 Breytingar á Badherb. í Íbúðum 03-02 og 03-03 JB  
 A 31.05.2012 Ofnakerfi í Staðgönguakerfi JB  
 BR. DAGS. BREYTING REIKN. TEIKN.

**NORÐURBAKKI 21a**  
 ÞRIFA-, HITA- OG LOFTRÆSISKERFI  
 3. HÆÐ  
 GRUNNMYND  
 MKV.: 1:50  
 DAGS: 14.08.2008  
 HANNAÐ/TEIKN.: JB/GG  
 VERKNR.: 05104

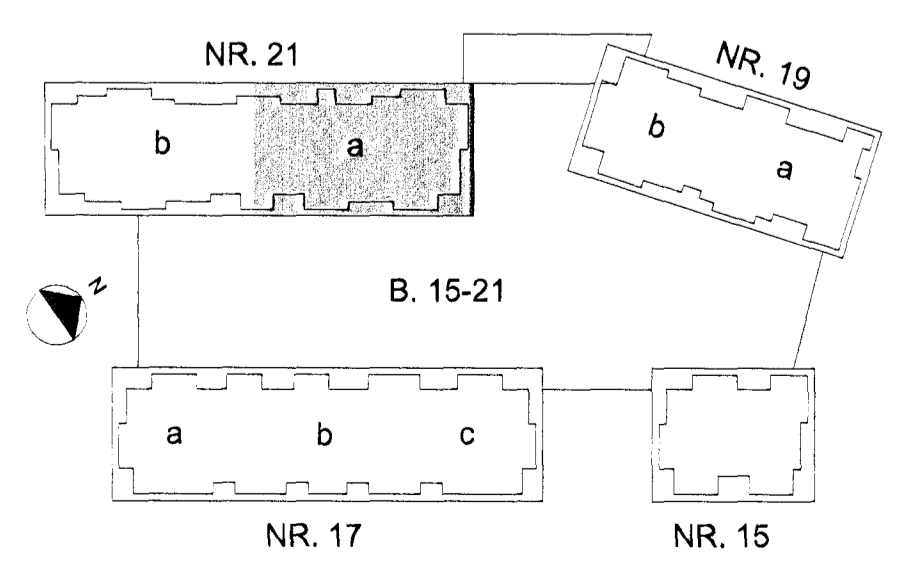

VERFARND: GI  
 SAMÞYKKT: *Julius Björn*  
 KENNTALA: 1300574438  
 TEIKN. NR.: L(21a)\_420 BR: B

