HÚS 21a - GRUNNMYND 5. HÆÐ - 1:50

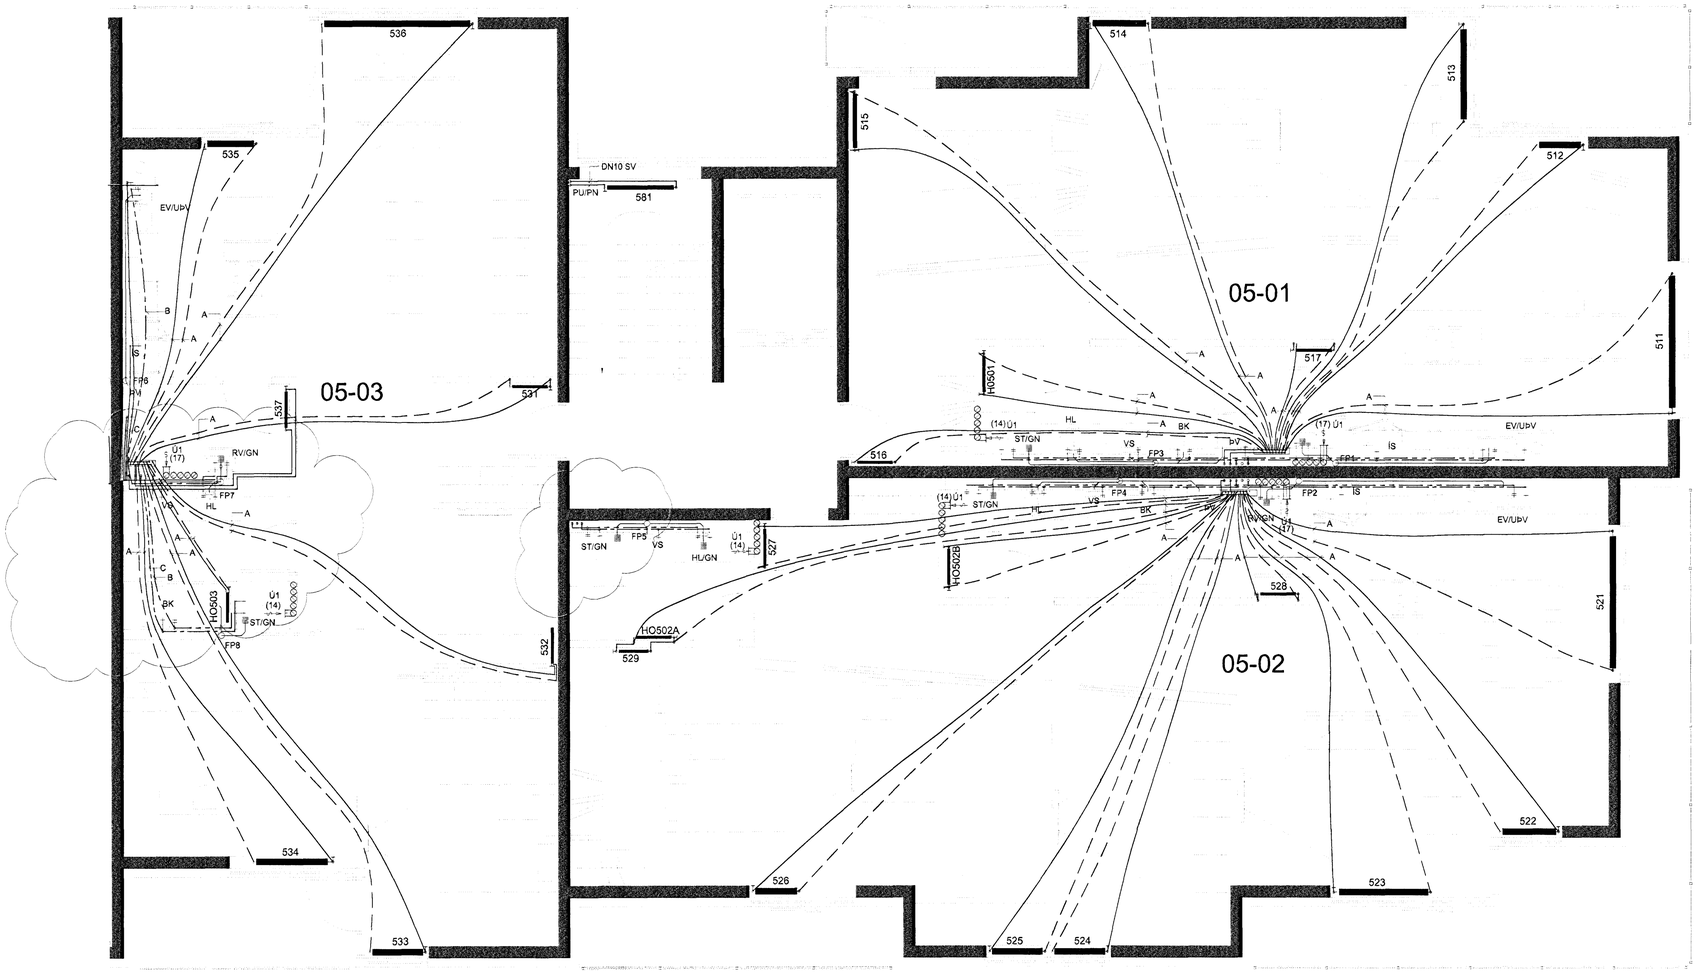

TENGIGRIND OFNALAGNA OG TENGINGAR OFNA Á 2.- 5. HÆÐ (SKEMATÍSK):

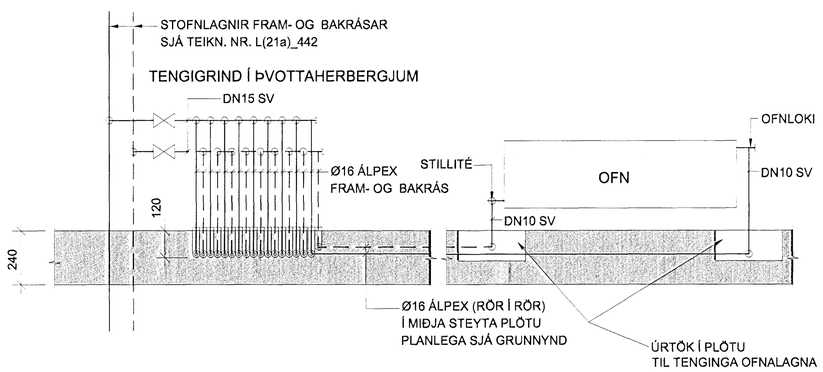

N21_018-5.HÆÐ_L(21a)_430

Samþykkt þann
24. jan. 2013
Byggingafulltrúinn í Hafnarfirði
F.h. Hrólfur S. Gunnlaugsson

ÁRITUN SAMÞÆMINGARHÖNNUÐAR

OFNATAFLA HÚS 21a - 5. HÆÐ

FRAMRÁS 75°C/BAKRÁS 35°C
△T= 40° C

OFN NR.	GERÐ	STÆRÐ H*L (mm)	AFKÖST W
ÍBÚÐ 05-01			
511	PANEL	300*2000	2200 W
512	PANEL	300*600	650 W
513	PANEL	300*1400	1600 W
514	PANEL	300*800	910 W
515	PANEL	500*1000	880 W
516	PANEL	500*500	310 W
517	PANEL	500*500	310 W
HO501	HANDKLÆÐAOFN	1000*500	400 W
ÍBÚÐ 05-02			
521	PANEL	300*2000	2200 W
522	PANEL	300*800	900 W
523	PANEL	300*1400	1600 W
524	PANEL	300*800	910 W
525	PANEL	300*800	910 W
526	PANEL	300*600	680 W
527	PANEL	500*500	310 W
528	PANEL	500*500	310 W
529	PANEL	500*500	310 W
HO502A	HANDKLÆÐAOFN	1000*500	400 W
HO502B	HANDKLÆÐAOFN	1000*500	400 W
ÍBÚÐ 05-03			
531	PANEL	500*500	310 W
532	PANEL	600*1000	1020 W
533	PANEL	300*800	910 W
534	PANEL	300*1200	1370 W
535	PANEL	300*600	680 W
536	PANEL	300*2200	2500 W
537	PANEL	500*500	310 W
HO503	HANDKLÆÐAOFN	1000*500	400 W
STIGAHÚS			
581	PANEL	600*1200	1200 W

SKÝRINGAR:

HITA- OG NEYSLUVATNSKERFI - INNSTEYPTAR RÖR Í RÖR LAGNIR:

A TÁKNAR FRAM- OG BAKRÁSARLAGNIR OFNAKERFIS Ø16 ÁLPEX Í Ø25 HLÍFDARRÖRI SEM STADSETT ER Í MIÐJU PLÖTUÞVERSNIÐI.

B TÁKNAR HITALÖGN NEYSLUVATNS Ø20 ÁLPEX Í Ø25 HLÍFDARRÖRI SEM STADSETT ER Í MIÐJU PLÖTUÞVERSNIÐI.

C TÁKNAR KALDAVATNSLÖGN NEYSLUVATNS Ø20 ÁLPEX Í Ø32 HLÍFDARRÖRI SEM STADSETT ER Í MIÐJU PLÖTUÞVERSNIÐI.

FRÁVEITUKERFI - PÍPUSTÆRÐIR:

PÍPUSTÆRÐIR SKULU VERA SAMKVÆMT EFTIRFARANDI TÖFLU NEMA ANNAÐ SÉ SÝNT Á UPPDRÁTTUM:

TÆKI	FP	VS	EV	RV	GN	HL	ÞV	SB	BK
DN	100PP	100PP	50PP	50PP	50PP	40PP	50PP	50PP	50PP

ÚTLOFTUN FALLPÍPNA UPP ÚR ÞAKI ER Ø75

TILVÍSANIR:

ALMENNAR SKÝRINGAR . . . . . SJÁ BL. NR. L(15-21)_001
RÚMMYND FRÁRENNSLISLAGNA . . . . . SJÁ BL. NR. L(21a)_444
RÚMMYND HITA- OG NEYSLUVATNSLAGNA . SJÁ BL. NR. L(21a)_442

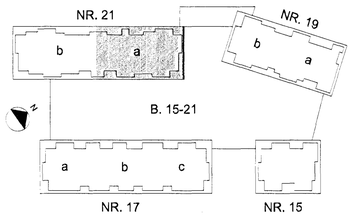

BR.	DAGS.	BREYTING	REIKN.	TEIKN.
B	12.01.2013	BREYTINGAR Á BAÐHERB. ÚBÚÐA 05-04 OG 05-05	JB	JB
A	31.05.2012	OFNAKERFI Í STAÐ GÓLFHITAKERFIS	JB	

NORÐURBAKKI 21a

ÞRIFA-, HITA- OG LOFTRÆSIKERFI
5. HÆÐ
GRUNNMYND

MKV.:	1:50
DAGS.:	14.08.2008
HANNAÐ/TEIKN.:	JB/GG
VERKNR.:	05104
YFIRFARIÐ:	GI
SAMÞYKKT:	
KENNITALA:	130657-4439
TEIKN. NR:	L(21a)_430
BR:	B

Conís
VERKFRÆÐIRÁÐGJÖF
Kennitala: 600105-1400
Hlíðasmára 11, 201 Kópavogur
Sími: 517-3090
Netfang: conis@conis.is
Veffang: www.conis.is