


HÚS 21b - GRUNNMYND 5. HÆÐ - 1:50

Sampykkt bann
24. jan. 2013
Byggingálfurinn Hafnarfjörður
Fh. ítrúfur S. Gunnlaugsson

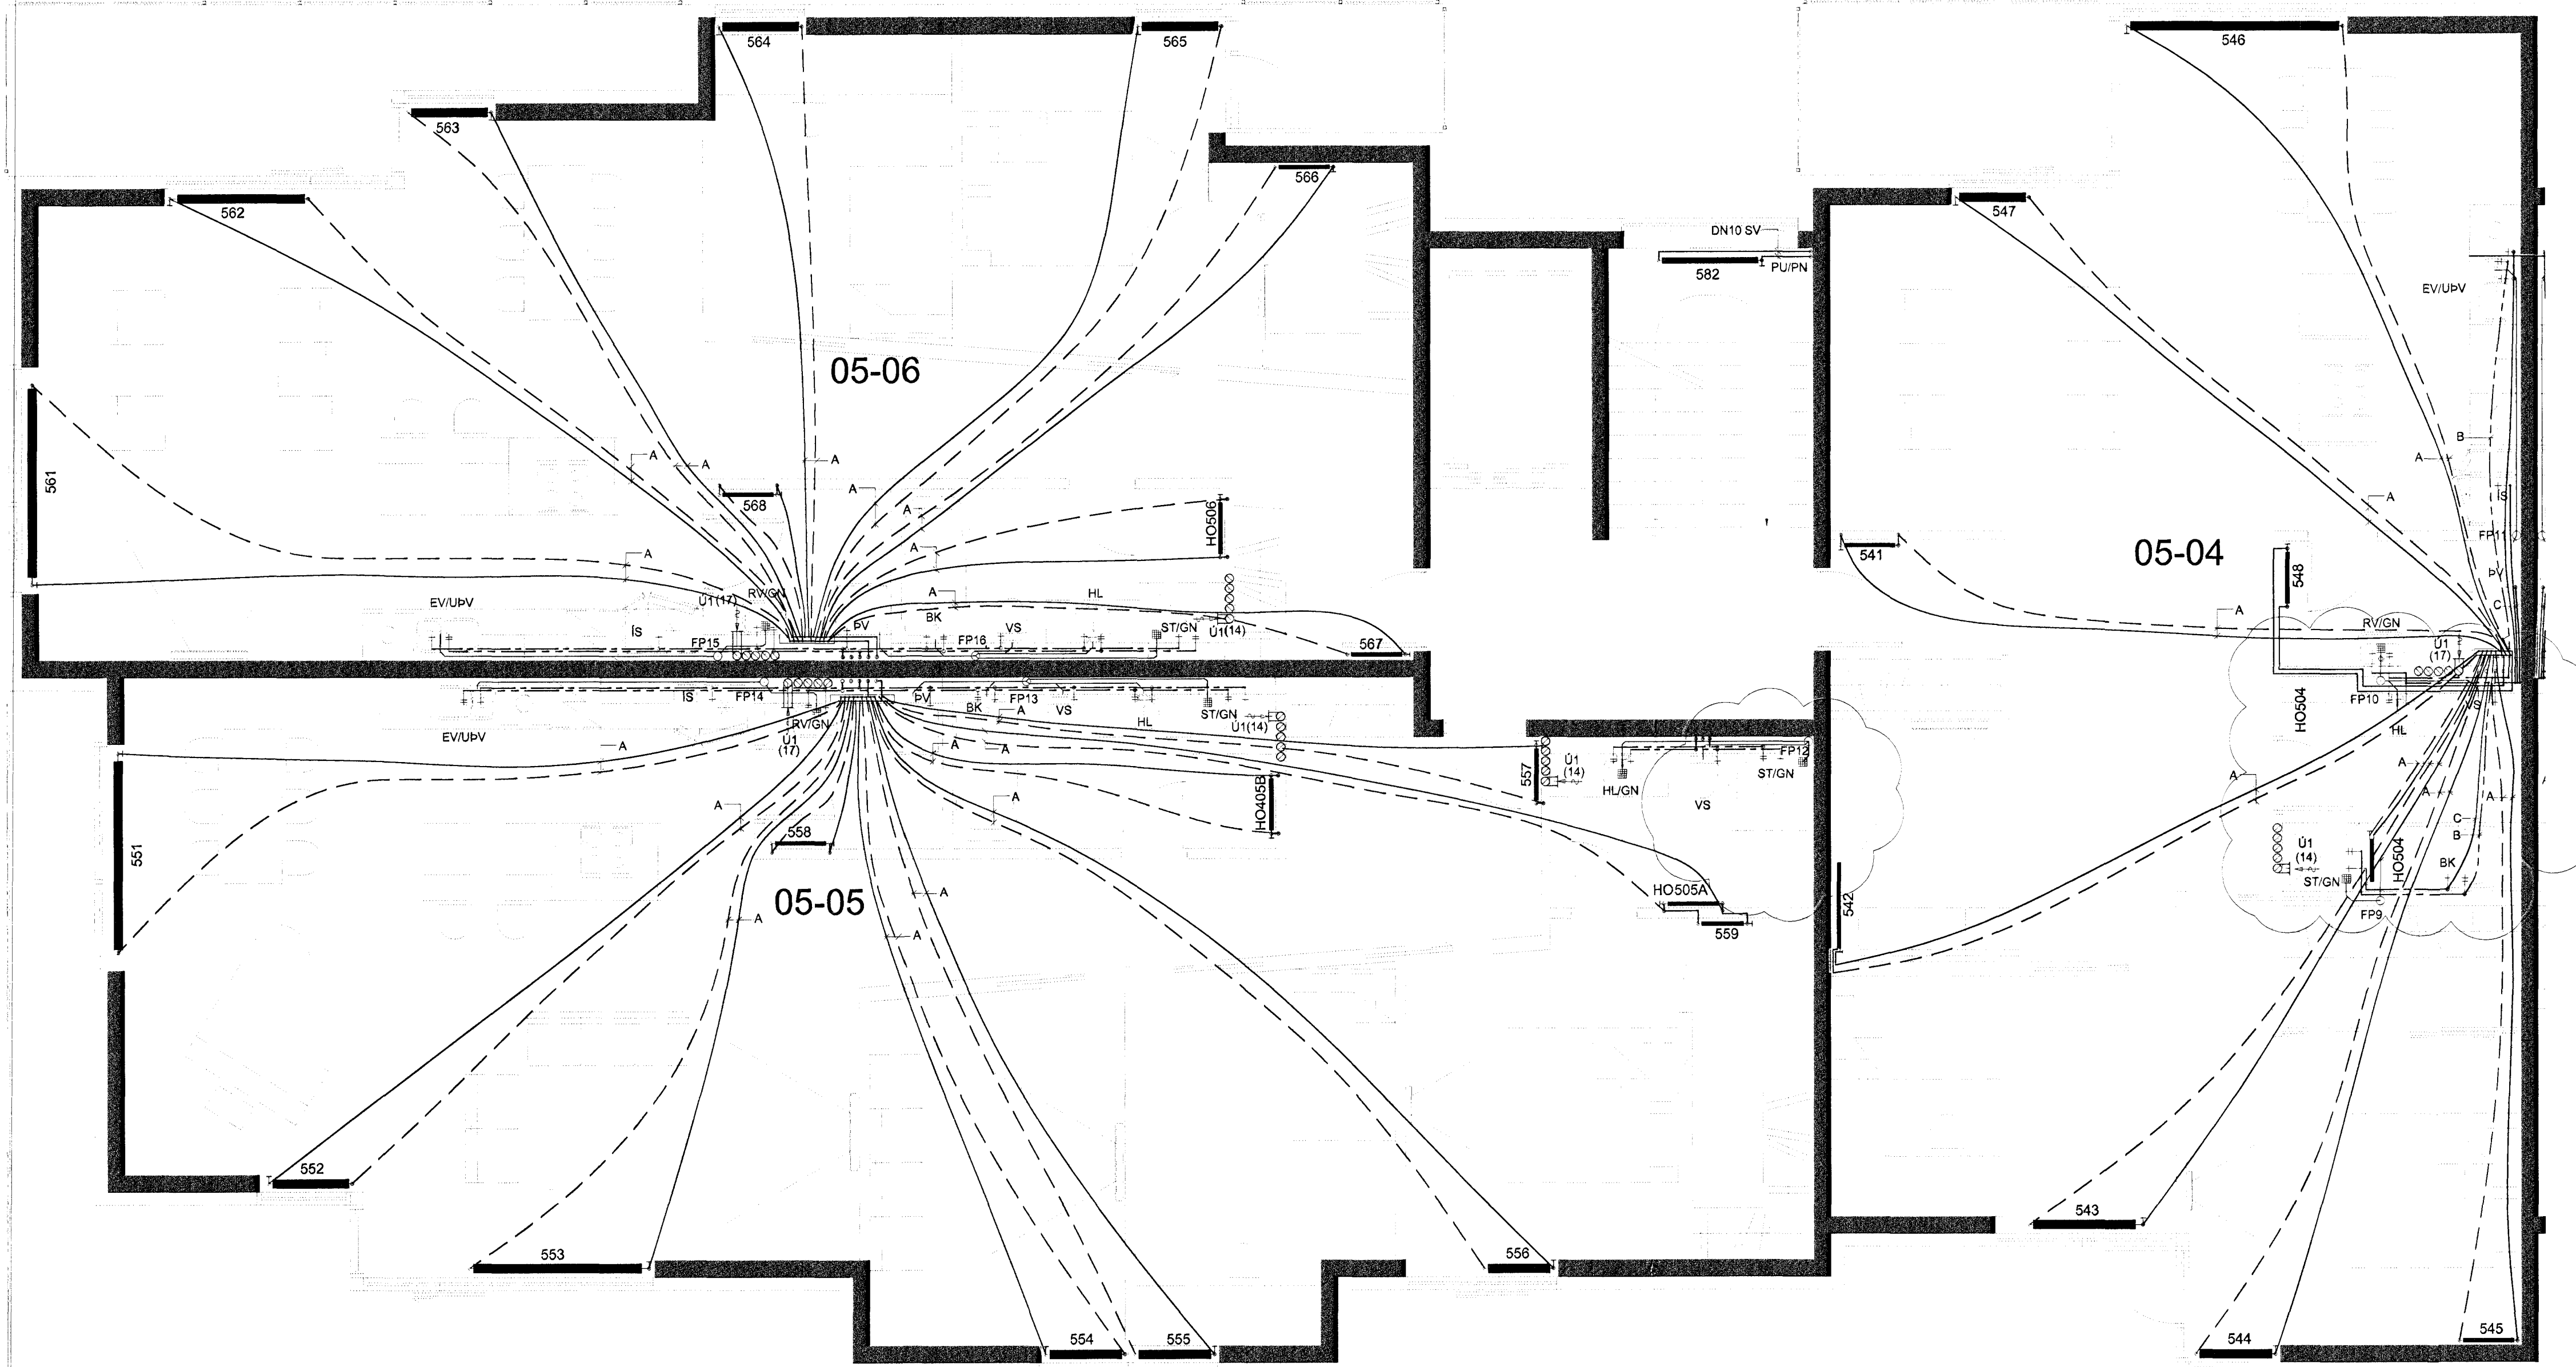

OFNATAFLA HÚS 21b - 5. HÆÐ
FRAMRÁS 75°C/BAKRÁS 35°C
ΔT= 40° C

OFN NR.	GERÐ	STÆRD H*L (mm)	AFKÖST W
IBÚÐ 05-04			
541	PANEL	500*500	310 W
542	PANEL	600*1000	1020 W
543	PANEL	300*1200	1370 W
544	PANEL	300*800	910 W
545	PANEL	600*600	600 W
546	PANEL	300*2200	2500 W
547	PANEL	300x600	680 W
548	PANEL	500*500	310 W
HO504	HANDKLÆDAOFN	1000*500	400 W
IBÚÐ 05-05			
551	PANEL	300*2000	2200 W
552	PANEL	300*800	900 W
553	PANEL	300*2000	2200 W
554	PANEL	300*800	910 W
555	PANEL	300*800	910 W
HO505A	HANDKLÆDAOFN	1000*500	400 W
HO505B	HANDKLÆDAOFN	1000*500	400 W
IBÚÐ 05-06			
561	PANEL	300*2000	2200 W
562	PANEL	300*1400	1600 W
563	PANEL	300*800	910 W
564	PANEL	300*800	910 W
565	PANEL	300*800	910 W
566	PANEL	500*500	310 W
567	PANEL	500*500	310 W
568	PANEL	500*500	310 W
HO506	HANDKLÆDAOFN	1000*500	400 W
STIGA HÚS	PANEL	600*1200	1200 W


SKÝRINGAR:
HITA- OG NEYSLUVATNSKERFI - INNSTEYPTAR RÖR Í RÖR LAGNIR:
A TÁKNAR FRAM- OG BAKRÁSARLAGNIR OFNAKERFIS 016 ALPEX Í 025 HLIÐARRÖRI SEM STAÐSETT ER Í MIÐJU PLÖTUVERSNIÐI.
B TÁKNAR HITALÖGN NEYSLUVATNS 020 ALPEX Í 025 HLIÐARRÖRI SEM STAÐSETT ER Í MIÐJU PLÖTUVERSNIÐI.
C TÁKNAR KALDAVATNSLÖGN NEYSLUVATNS 020 ALPEX Í 032 HLIÐARRÖRI SEM STAÐSETT ER Í MIÐJU PLÖTUVERSNIÐI.

FRÁVEITUKERFI - PÍPUSTÆRDIR:
 PÍPUSTÆRDIR SKULU VERA SAMKVÆMT EFTIRFARANDI TÓFLU NEMA ANNAD SÉ SYNT Á UPPDRÁTTUM.


TÆKI	FP	VS	EV	RV	GN	HL	ÞV	SB	BK
DN	100PP	100PP	50PP	50PP	50PP	40PP	50PP	50PP	50PP

ÚTLOFTUN FALLPÍPNA UPP ÚR ÞAKI ER 075

TENGRIND OFNALAGNA OG TENGINGAR OFNA Á 2.- 5. HÆÐ (SKEMATÍSK):

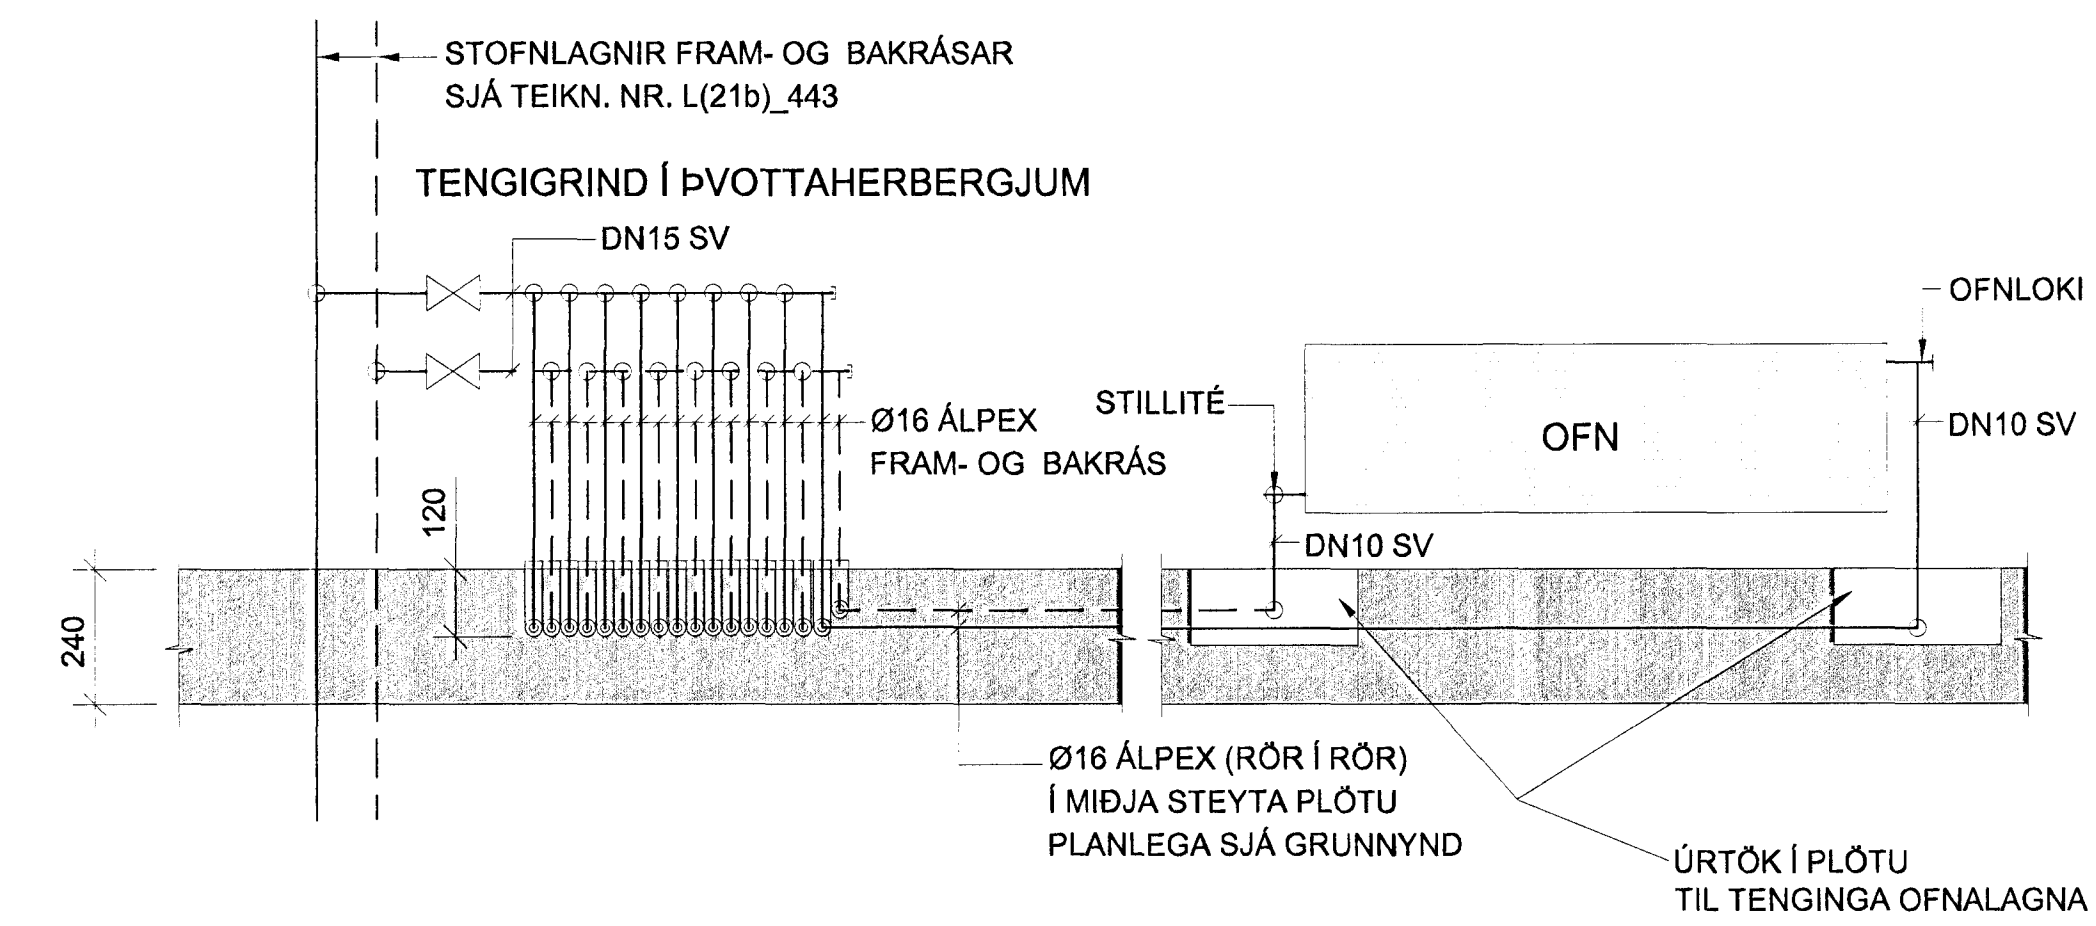

TILVÍSANIR:
 ALMENNAR SKÝRINGAR SJÁ BL. NR. L(15-21)_001
 RÚMMYND FRÆNNISLAGNA SJÁ BL. NR. L(21b)_445
 RÚMMYND HITA- OG NEYSLUVATNSLAGNA . SJÁ BL. NR. L(21b)_443

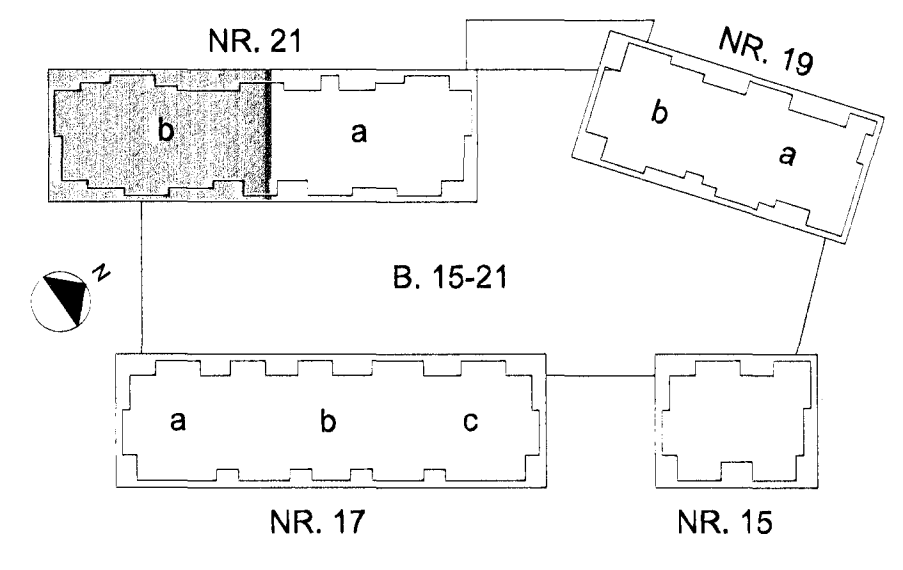

12.01.2013 BREVINGAR Á BAHREB: IBÚÐA 05-02 OG 05-03 JB JB
 31.05.2012 OFNAKERFI Í STAÐ GÖLFHITAKERFIS JB JB
 BR. DAGS. BREVING REKNI. TEKNI.

NORÐURBAKKI 21b
 PRIFA, HITA- OG LOFTRÆSIKERFI
 5. HÆÐ
 GRUNNMYND
 MKV: 1:50
 DAGS: 14.08.2008
 HANNAÐ/TEKNI: JB/GG
 VERK.NR.: 05104

YFERFARID: OI
 SAMBYKTI: *[Signature]*
 KEKNNITALA: 130557-4439
 TEKNI.NR.: L(21b)_431 BR: B

Kenntala: 500105-1400
 Húsnúmer: 11.201 Kópavogur
 Sími: 517-3000
 Netfang: conis@conis.is
 Vefur: www.conis.is