HÚS 21b - GRUNNMYND 3. HÆÐ - 1:50

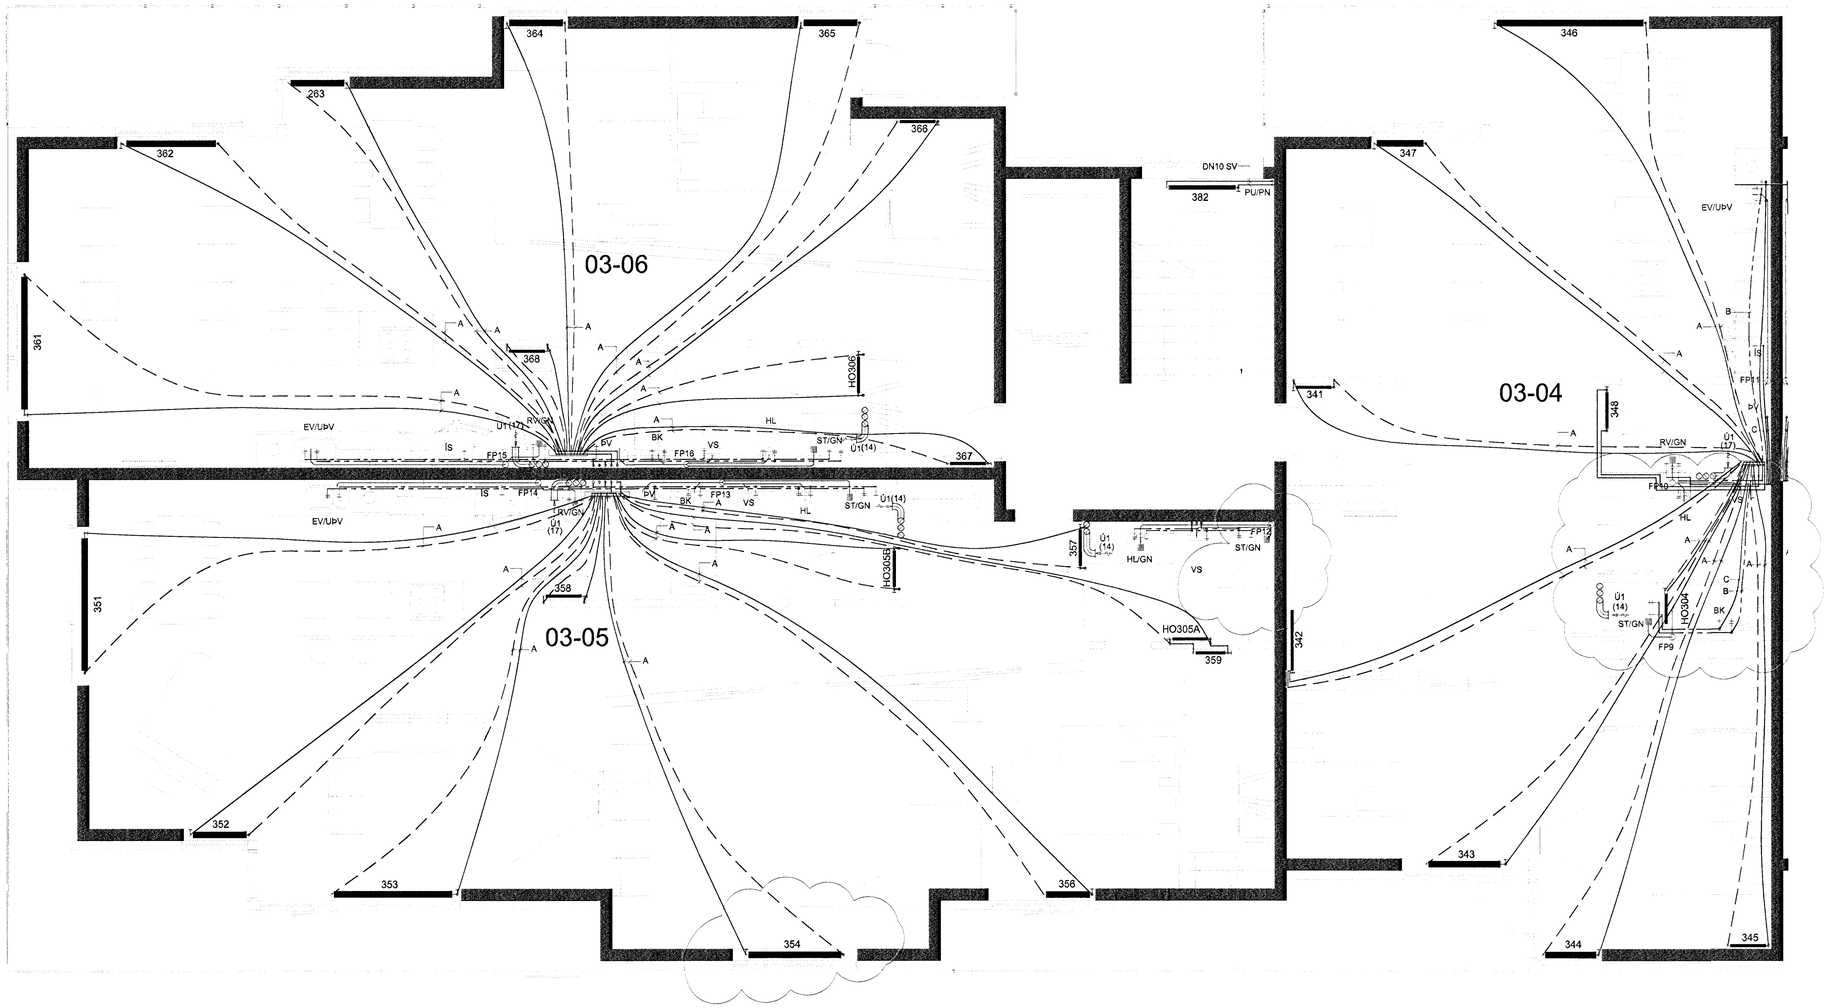

OFNATAFLA HÚS 21b - 3. HÆÐ

FRAMRÁS 75°C/BAKRÁS 35°C
△T= 40° C

OFN NR.	GERÐ	STÆRÐ H*L (mm)	AFKÖST W
ÍBÚÐ 03-04			
341	PANEL	500*500	310 W
342	PANEL	600*1000	1020 W
343	PANEL	300*1200	1370 W
344	PANEL	300*800	910 W
345	PANEL	600*600	600 W
346	PANEL	300*2200	2500 W
347	PANEL	300x600	680 W
348	PANEL	500*500	310 W
HO304	HANDKLÆÐAOFN	1000*500	400 W
ÍBÚÐ 03-05			
351	PANEL	300*2000	2200 W
352	PANEL	300*800	900 W
353	PANEL	300*2000	2200 W
354	PANEL	300*1600	1820 W
356	PANEL	300x600	680 W
357	PANEL	500*500	310 W
358	PANEL	500*500	310 W
359	PANEL	500*500	310 W
HO305A	HANDKLÆÐAOFN	1000*500	400 W
HO305B	HANDKLÆÐAOFN	1000*500	400 W
ÍBÚÐ 03-06			
361	PANEL	300*2000	2200 W
362	PANEL	300*1400	1600 W
363	PANEL	300*800	910 W
364	PANEL	300*800	910 W
365	PANEL	300*800	910 W
366	PANEL	500*500	310 W
367	PANEL	500*500	310 W
368	PANEL	500*500	310 W
HO306	HANDKLÆÐAOFN	1000*500	400 W
STIGAHÚS			
382	PANEL	600*1200	1200 W

SKÝRINGAR:

HITA- OG NEYSLUVATNSKERFI - INNSTEYPTAR RÖR Í RÖR LAGNIR:

A TÁKNAR FRAM- OG BAKRÁSARLAGNIR OFNAKERFIS Ø16 ÁLPEX Í Ø25 HLÍFÐARRÖRI SEM STAÐSETT ER Í MIÐJU PLÖTUÞVERSNIÐI.

B TÁKNAR HITALÖGN NEYSLUVATNS Ø20 ÁLPEX Í Ø25 HLÍFÐARRÖRI SEM STAÐSETT ER Í MIÐJU PLÖTUÞVERSNIÐI.

C TÁKNAR KALDAVATNSLÖGN NEYSLUVATNS Ø20 ÁLPEX Í Ø32 HLÍFÐARRÖRI SEM STAÐSETT ER Í MIÐJU PLÖTUÞVERSNIÐI.

FRÁVEITUKERFI - PÍPUSTÆRÐIR:

PÍPUSTÆRÐIR SKULU VERA SAMKVÆMT EFTIRFARANDI TÖFLU NEMA ANNAÐ SÉ SÝNT Á UPPDRÁTTUM:

TÆKI	FP	VS	EV	RV	GN	HL	ÞV	SB	BK
DN	100PP	100PP	50PP	50PP	50PP	40PP	50PP	50PP	50PP

ÚTLOFTUN FALLPÍPNA UPP ÚR ÞAKI ER Ø75

TILVÍSANIR:

ALMENNAR SKÝRINGAR . . . . . SJÁ BL. NR. L(15-21)_001
RÚMMYND FRÁRENNSLISLAGNA . . . . . SJÁ BL. NR. L(21b)_445
RÚMMYND HITA- OG NEYSLUVATNSLAGNA . SJÁ BL. NR. L(21b)_443

TENGIGRIND OFNALAGNA OG TENGINGAR OFNA Á 2.- 5. HÆÐ (SKEMATÍSK):

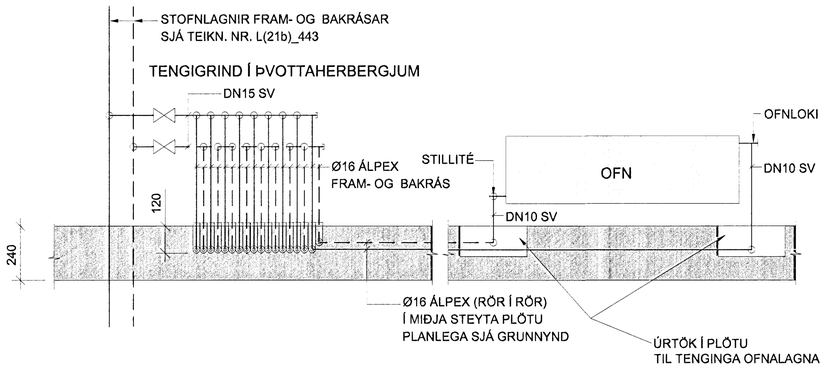

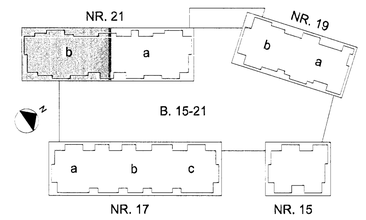

Samþykkt þann 24. jan. 2013
Byggingafulltrúinn í Hafnarfirði
Fh. Hrólfur S. Gunnlaugsson

ÁRITUN SAMRÆMINGARHÖNNUÐAR

B	12.01.2013	BREYTINGAR Á BAÐHERB. ÍBÚÐA 03-04 OG 03-05. OFN 354	JB
A	31.05.2012	OFNAKERFI Í STAÐ GÓLFHITAKERFIS	JB JB
BR.	DAGS.	BREYTING	REIKN. TEIKN.

NORÐURBAKKI 21b

ÞRIFA-, HITA- OG LOFTRÆSIKERFI
3. HÆÐ
GRUNNMYND

MKV.:	1:50
DAGS.:	14.08.2008
HANNAÐ/TEIKN.:	JB/GG
VERKNR.:	05104

YFIRFARIÐ: GI
SAMÞYKKT:
KENNITALA: 130557-4439

Conís VERKFRÆÐIRÁÐGJÖF
Kennitala: 600105-1400
Hlíðasmára 11, 201 Kópavogur
Sími: 517-3090
Netfang: conis@conis.is
Veffang: www.conis.is

TEIKN. NR: L(21b)_421 BR: A

N21_015-3.HÆÐ/L(21b)_421