


HÚS 21b - GRUNNMYND 2. HÆÐ - 1:50

Samþykkt þann

24. jan. 2013

Byggingulitun og Hafnarfræðingur
Eva Höfnir S. Gunnhugstún

ARTUN SAMRÆMINGARHÖNDLUGAR

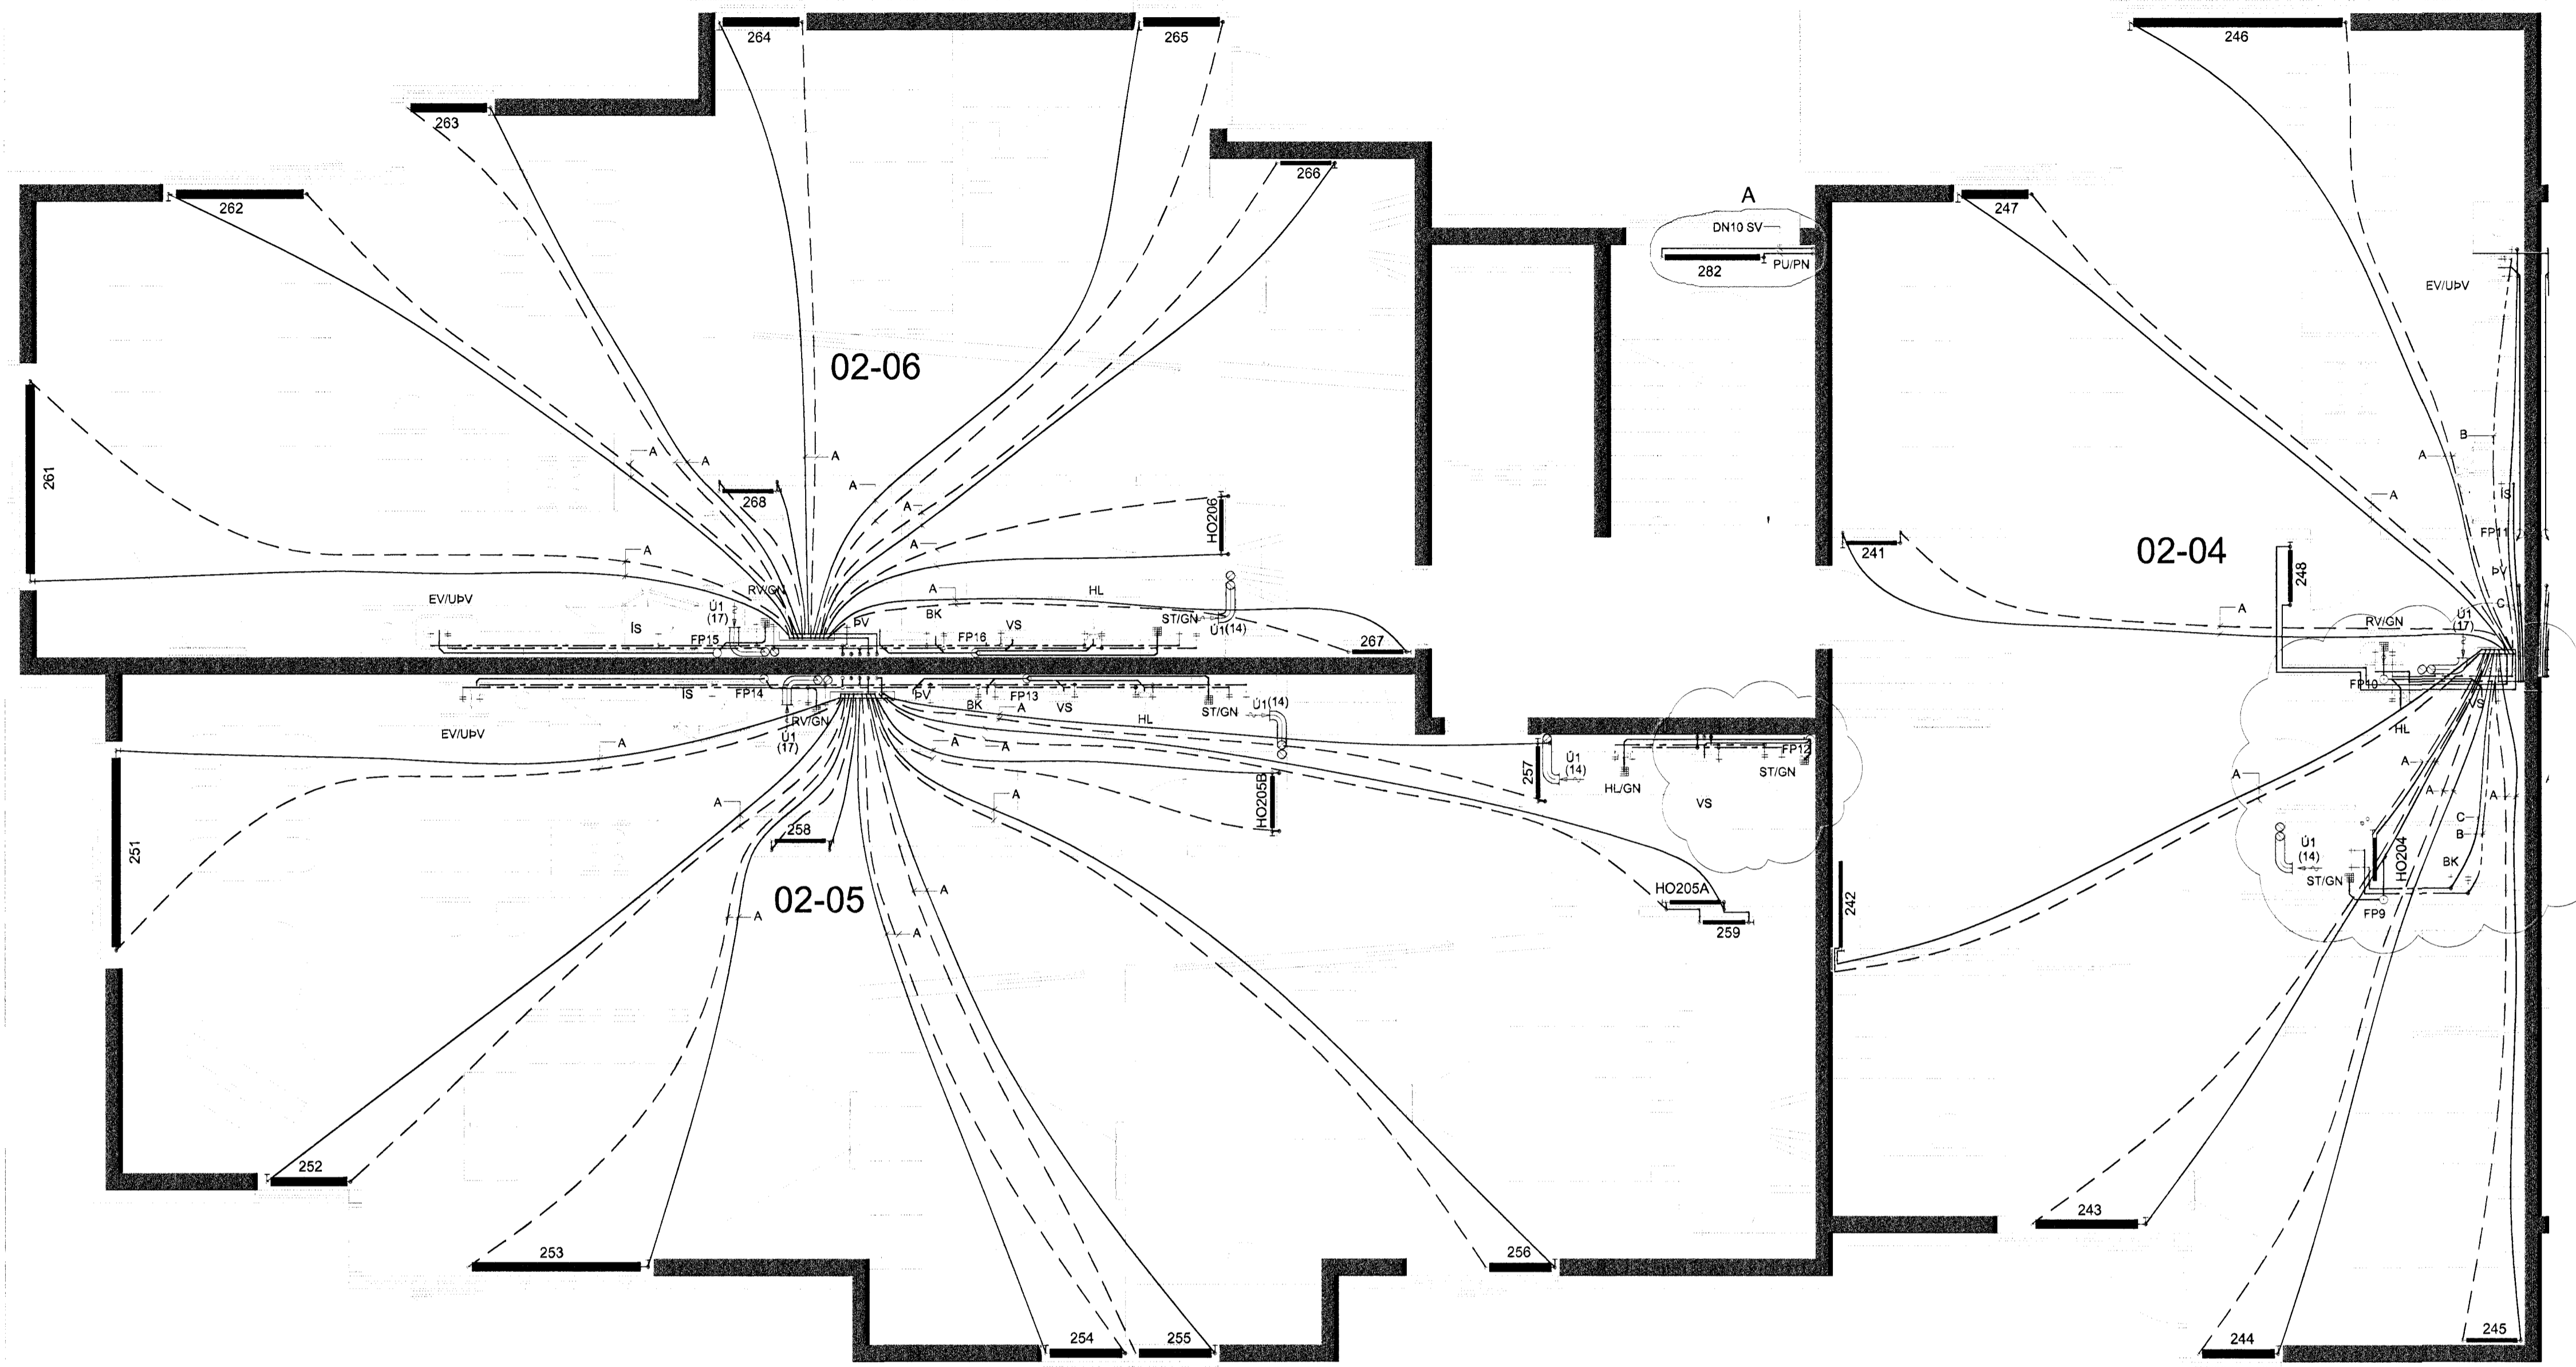

OFNATAFLA HÚS 21b - 2. HÆÐ

FRAMRÁS 75°C/BAKRÁS 35°C
ΔT= 40° C

OFN NR.	GERÐ	STÆRD H*L (mm)	AFKÖST W
ÍBÚÐ 02-04			
241	PANEL	500*500	310 W
242	PANEL	600*1000	1020 W
243	PANEL	300*1200	1370 W
244	PANEL	300*800	910 W
245	PANEL	600*600	600 W
246	PANEL	300*2200	2500 W
247	PANEL	300*600	680 W
248	PANEL	500*500	310 W
HO204	HANDKLÆÐAOFN	1000*500	400 W
ÍBÚÐ 02-05			
251	PANEL	300*2000	2200 W
252	PANEL	300*800	900 W
253	PANEL	300*2000	2200 W
254	PANEL	300*800	910 W
255	PANEL	300*800	910 W
256	PANEL	300*600	680 W
257	PANEL	500*500	310 W
258	PANEL	500*500	310 W
259	PANEL	500*500	310 W
HO205A	HANDKLÆÐAOFN	1000*500	400 W
HO205B	HANDKLÆÐAOFN	1000*500	400 W
ÍBÚÐ 02-06			
261	PANEL	300*2000	2200 W
262	PANEL	300*1400	1600 W
263	PANEL	300*800	910 W
264	PANEL	300*800	910 W
265	PANEL	300*800	910 W
266	PANEL	500*500	310 W
267	PANEL	500*500	310 W
268	PANEL	500*500	310 W
HO206	HANDKLÆÐAOFN	1000*500	400 W
STIGAÐÚS			
282	PANEL	600*1200	1200 W

SKÝRINGAR:

HITA- OG NEYSLUVATNSKERFI - INNSEYPTAR RÖR Í RÖR LAGNIR:

- A TÁKNAR FRAM- OG BAKRÁSARLAGNIR OFNAKERFIS 016 ALPEX Í 025 HLIÐARRÖRI SEM STAÐSETT ER Í MIÐJU PLÖTUVÆRSNIDI.
- B TÁKNAR HITALÖGN NEYSLUVATNS 020 ALPEX Í 025 HLIÐARRÖRI SEM STAÐSETT ER Í MIÐJU PLÖTUVÆRSNIDI.
- C TÁKNAR KALDAVATNSLÖGN NEYSLUVATNS 023 ALPEX Í 032 HLIÐARRÖRI SEM STAÐSETT ER Í MIÐJU PLÖTUVÆRSNIDI.


FRÁVEITUKERFI - PÍPUSTÆRDIR:

PÍPUSTÆRDIR SKULU VERA SAMKVÆMT EFTIRFARANDI TÖFLU NEMA ANNAD SÉ SÝNT Á UPPDRÁTTUM:

TÆKI	FP	VS	EV	RV	GN	HL	ÞV	SB	BK
DN	100PP	100PP	50PP	50PP	50PP	40PP	50PP	50PP	50PP

ÚTLOFTUN FALLPÍPNA UPP ÚR ÞAKI ER 075

TENGRIND OFNALAGNA OG TENNGAR OFNA Á 2.- 5. HÆÐ (SKEMATÍSK):

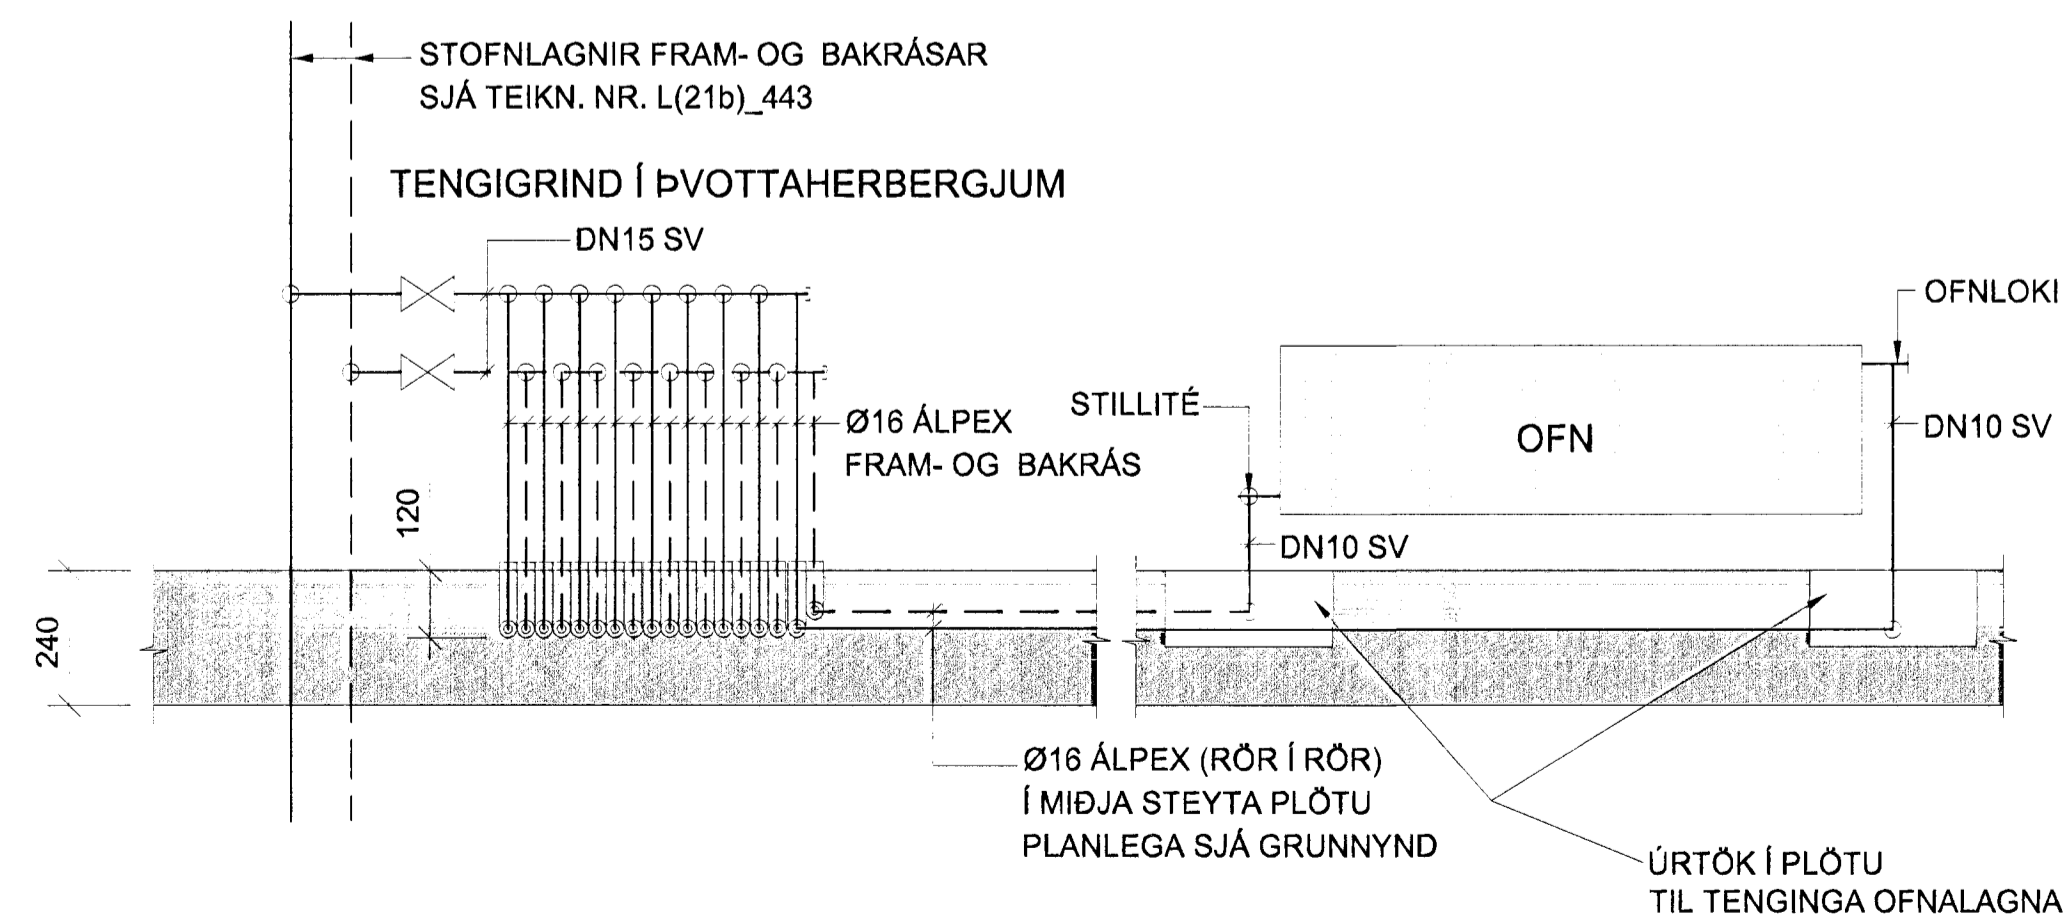

TILVÍSANIR:


ALMENNAR SKÝRINGAR SJÁ BL. NR. L(15-21)_001
RÚMMYND FRÆNNISLAGNA SJÁ BL. NR. L(21b)_445
RÚMMYND HITA- OG NEYSLUVATNSLAGNA . SJÁ BL. NR. L(21b)_443

C	13.05.2013	BREYTINGAR A BAH-HERB. ÍBÚGA 02-04 OG 02-05	JB	JB
B	20.05.2012	OFN 282	JB	JB
A	13.05.2012	OFNAKERFI Í STAD GOLFHTAKERFIS	JB	JB
BR.	DAGS.	BREYTING	REKNI.	TEKNI.

NORÐURBAKKI 21b

ÞRIFA-, HITA- OG LOFTRESIKERFI
2. HÆÐ
GRUNNMYND

MKVJ.: 1:50
DAGS.: 14.08.2008
HANNAÐTEKNI.: JB/GG
VERKNR.: 0104

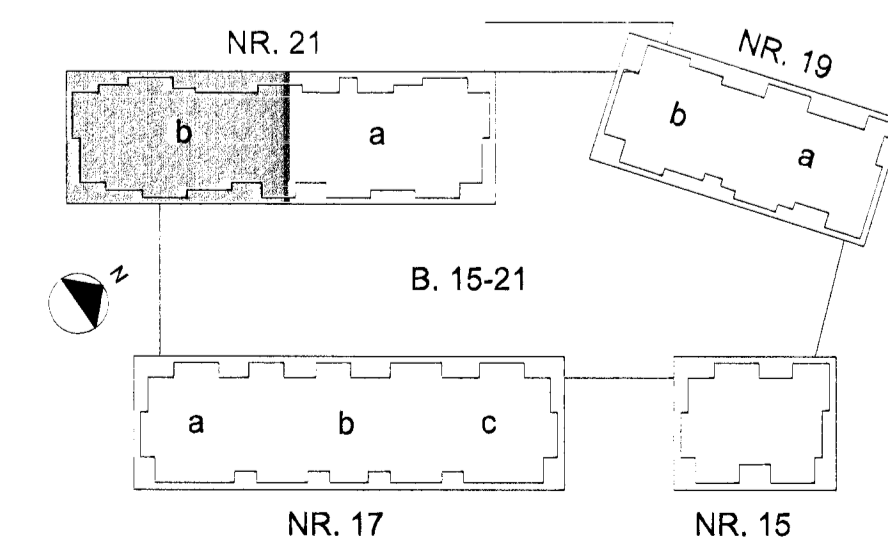

YTRIFARID:
SAMÞYKKT: *[Signature]*
KENNITALA: 1306574439
TEKNI. NR.: L(21b)_416

