


Samþykkt þann
 01 OCT 2012
 Byggingafulltrúinn P-00-00
 Fh. Sigurður Steinar Jónsson

SKÝRINGAR:
 Almennar skýringar sjá teikningu P-00-00, skýringarblað.

Alfharður Pálsson H.P.
 Kt. 080152-4429

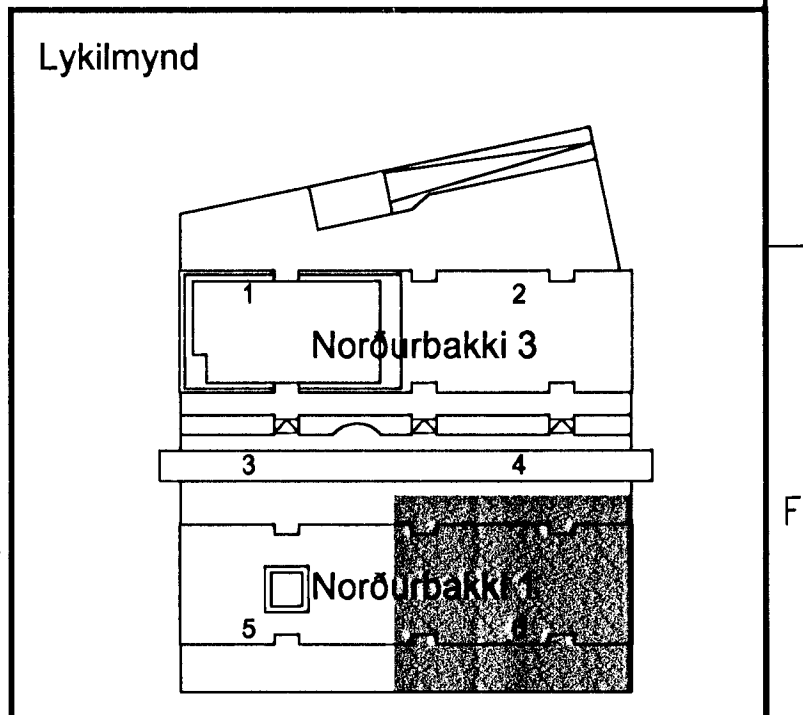

www.verkis.is - sími: +354 422 8000

SAMÞYKKT: *Alfharður Pálsson*

D 2012-07-26	Frárennsli	SJ	AS	KME	AS
C 2008-04-28	FP frá rými 0102	SæJ	SæJ	HoH	GA
2006-10-19	VERKTEIKNING	SæJ	SæJ	SHH	

ÚTG DAGS SKÝRINGAR TEIÐ HANN RÝNT SAMÞ

NORÐURBAKKI 1 OG 3
 Hita-, neyslu- og frárennsliagnir
 í kjallara
 Grunnmynd 6

