

OFNATAFLA HÚS 21a - 2. HÆÐ  
FRAMRÁS 75°C/BAKRÁS 35°C  
ΔT= 40° C

OFN NR.	GERÐ	STÆRD H*L (mm)	AFKOST W
<b>IBÚÐ 02-01</b>			
211	PANEL	300*2000	2200 W
212	PANEL	300*800	650 W
213	PANEL	300*1400	1600 W
214	PANEL	300*800	910 W
215	PANEL	500*1000	880 W
216	PANEL	500*500	310 W
217	PANEL	500*500	310 W
HO201	HANDKLÆÐAOFN	1000*500	400 W
<b>IBÚÐ 02-02</b>			
221	PANEL	300*2000	2200 W
222	PANEL	300*800	900 W
223	PANEL	300*1400	1600 W
224	PANEL	300*800	910 W
225	PANEL	300*800	910 W
226	PANEL	300*800	680 W
227	PANEL	500*500	310 W
228	PANEL	500*500	310 W
229	PANEL	500*500	310 W
HO202A	HANDKLÆÐAOFN	1000*500	400 W
HO202B	HANDKLÆÐAOFN	1000*500	400 W
<b>IBÚÐ 02-03</b>			
231	PANEL	500*500	310 W
232	PANEL	600*1000	1020 W
233	PANEL	300*800	910 W
234	PANEL	300*1200	1370 W
235	PANEL	300*800	680 W
236	PANEL	300*2200	2500 W
237	PANEL	500*500	310 W
HO203	HANDKLÆÐAOFN	1000*500	400 W
<b>STIGAHÚS</b>			
281	PANEL	600*1200	1200 W

SKÝRINGAR:

HITA- OG NEYSLUVATNSKERFI - INNSTEYPTAR RÖR Í RÖR LAGNIR:

- A TÁKNAR FRAM- OG BAKRÁSARLAGNIR OFNAKERFIS Ø16 ALPEX Í Ø25 HLIÐARRÖRI SEM STAÐSETT ER Í MIÐJU PLÖTUVERSNIDI.
- B TÁKNAR HITALÖGN NEYSLUVATNS Ø20 ALPEX Í Ø25 HLIÐARRÖRI SEM STAÐSETT ER Í MIÐJU PLÖTUVERSNIDI.
- C TÁKNAR KALDAVATNSLÖGN NEYSLUVATNS Ø20 ALPEX Í Ø32 HLIÐARRÖRI SEM STAÐSETT ER Í MIÐJU PLÖTUVERSNIDI.


FRÁVEITUKERFI - PÍPUSTÆRDIR:

PÍPUSTÆRDIR SKULU VERA SAMKVÆMT EFTIRFARANDI TÖFLU NEMA ANNAD SÉ SÝNT Á UPÐRÁTTUM.

TÆKI	FP	VS	EV	RV	GN	HL	ÞV	SB	BK
DN	100PP	100PP	50PP	50PP	50PP	40PP	50PP	50PP	50PP

ÚTLÖFTUN FALLPÍPNA UPP ÚR ÞAKI ER Ø100

TENGIGRIND OFNALAGNA OG TENGINGAR OFNA Á 2.- 5. HÆÐ (SKEMATÍSK):

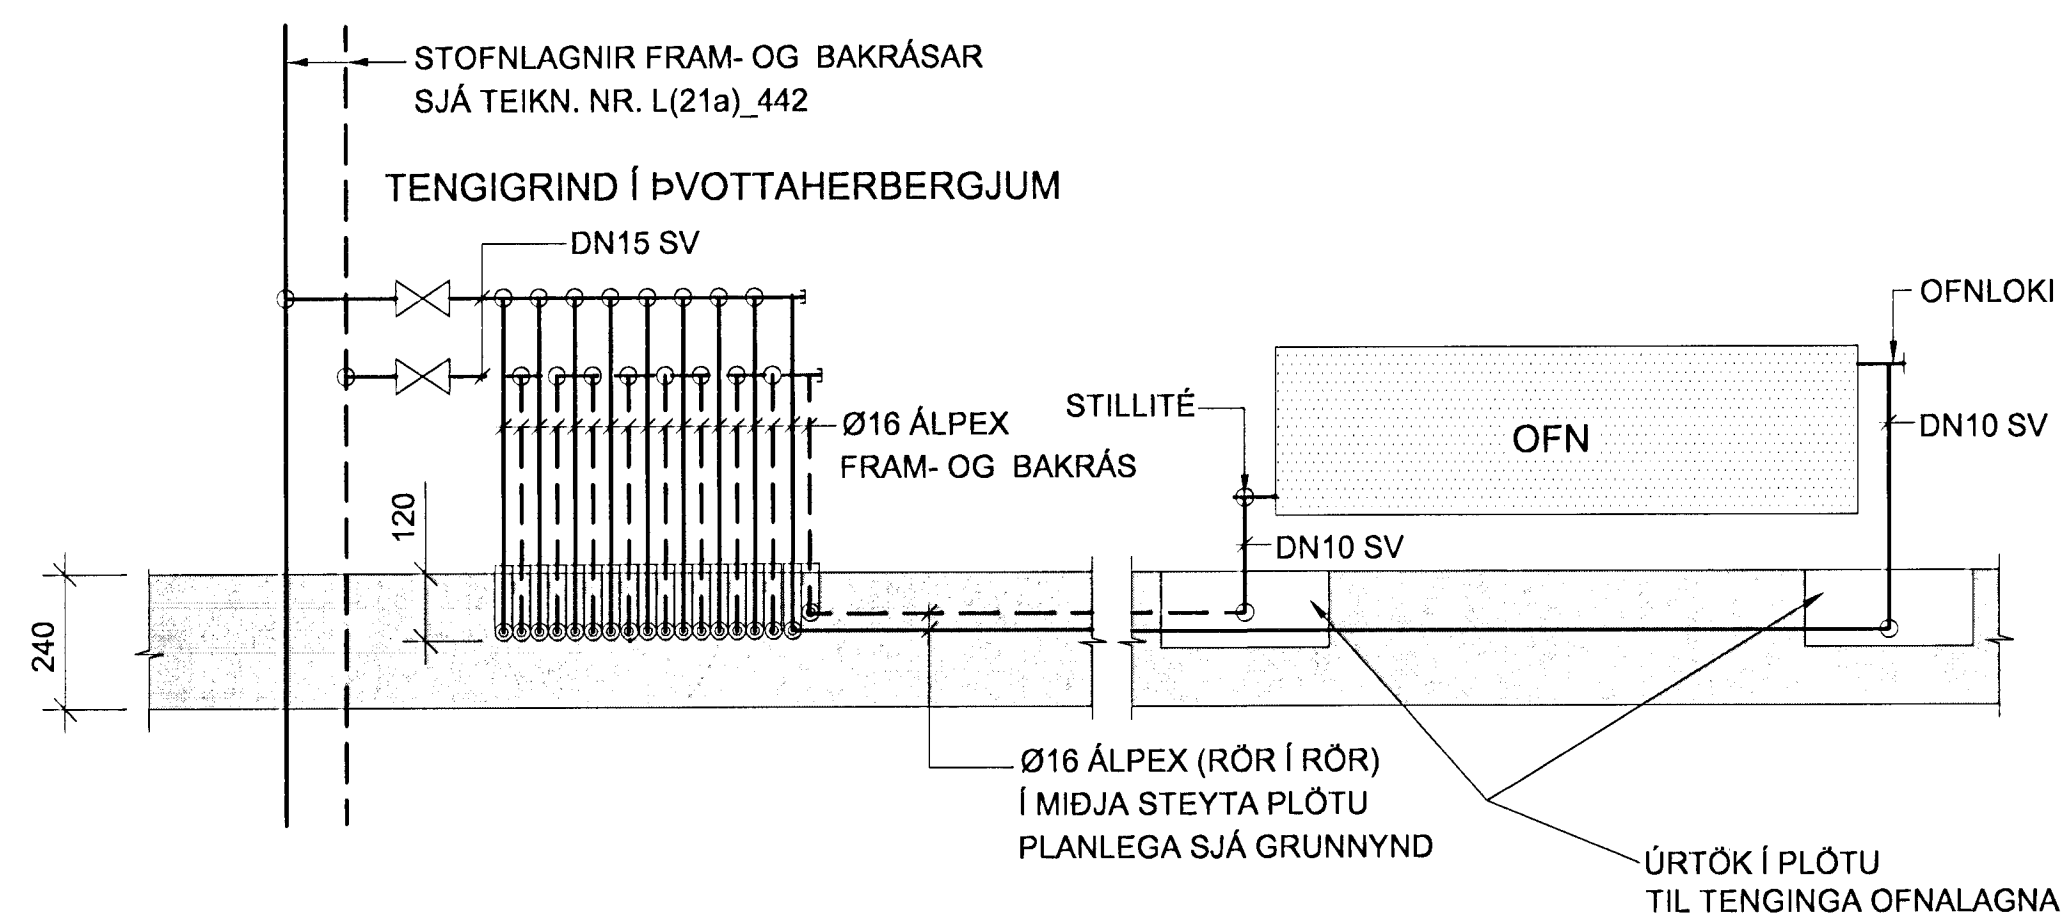

TILVÍSANIR:


ALMENNAR SKÝRINGAR . . . . . SJÁ BL. NR. L(15-21)\_001  
FRÁVEITUKERFI . . . . . SJÁ BL. NR. L(15-21)\_012

A 13/05/2012 OFNAKERFI STAD GÖLFHITAKERFIS JB  
BR. DAGS. BREYTING REKNI. TEKN.

NORÐURBAKKI 21a

ÞRIFA-, HITA- OG LOFTRÆSIKERFI  
2. HÆÐ  
GRUNNMYND

MKV:	1:50
DAGS:	14.08.2008
HANNAÐTEKNI:	JB/GG
VERKNI:	08/14

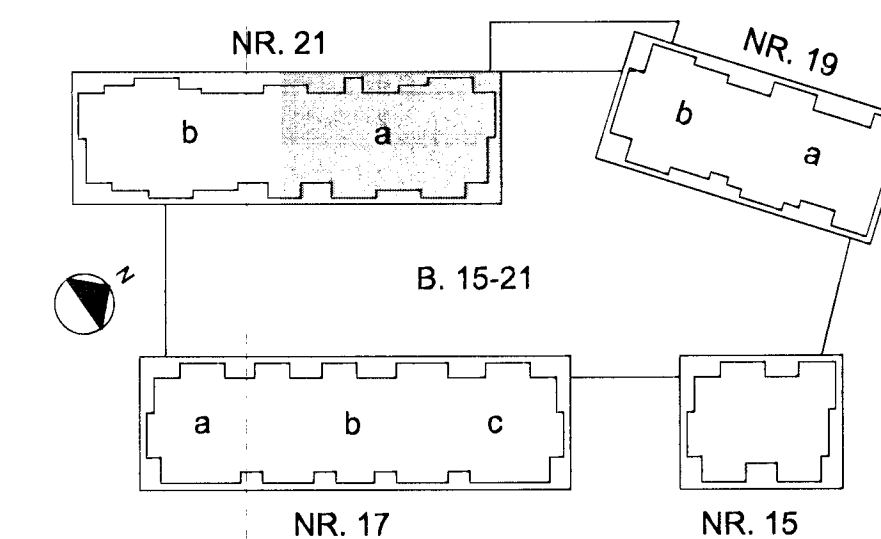

YFRFARND:   
SAMBYKKT:   
KENNITALA: 130657-4439  
TEKNI NR: L(21a)\_415



Kennitala: 000105-100  
Höfnarsíða 11, 201 Kópavogur  
Sími: 917-2090  
Vefsiðla: www.conis.is