


HÚS 21a - PLATA YFIR 1. HÆÐ - 1:50

Samþykkt þann

23. maí 2012

Dýggjaulltrúinn í Hafnarvík  
Pn. Hrólfur S. Gunnarsson

ÁRITUN SAMÞEMINGARÖNDUDAR

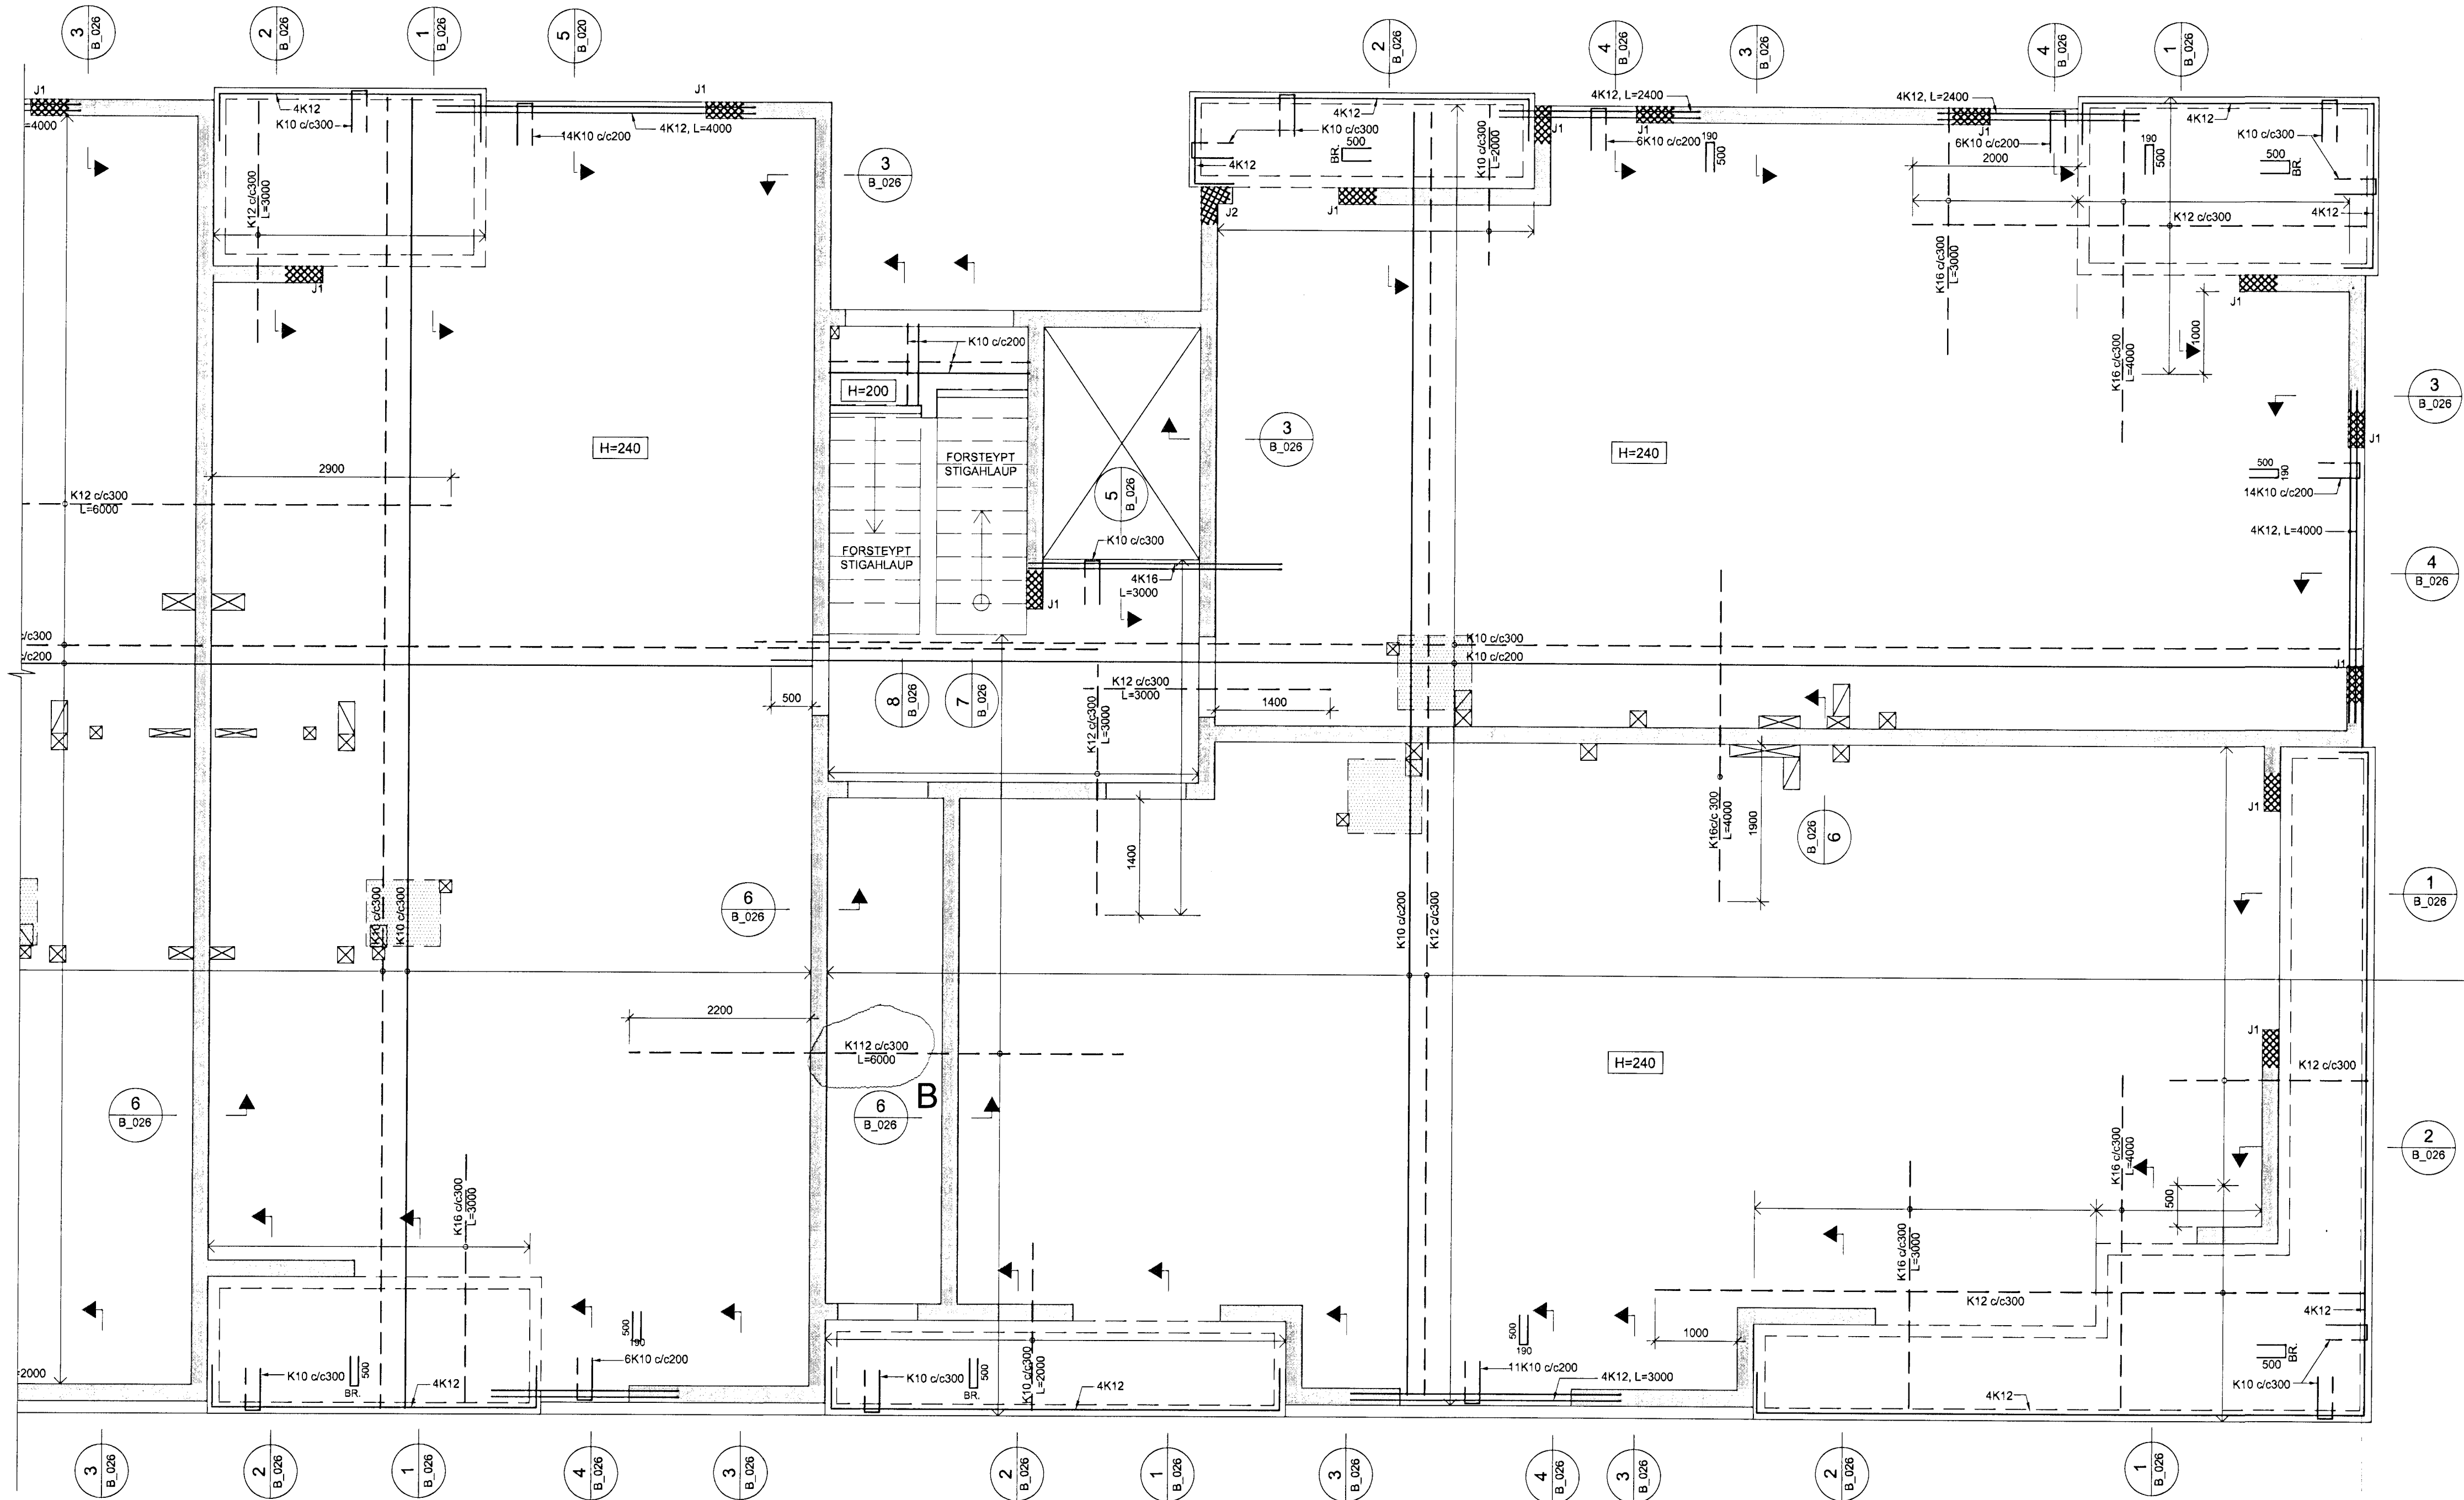

SKÝRINGAR:


- ÖLL MÁL ERU Í MILLIMETRUM, ALLIR KÓTAR ERU Í METRUM
- ALLA VEGGI SKAL BENDA MEÐ TVÓFALDRI GRIND
- ALLA VEGGI Á 1. HÆÐ SKAL BENDA MEÐ K10c/c200 LÓÐRÉTT OG K10c/c150 LÁRÉTT NEMA ANNAD SÉ SÉRSTAKLEGA TILGREINT - SJÁ ALMENN SNID FYRIR VEGGBENDINGU Í KRINGUM OP OG Á SAMSKYTTUM
- ÞAR SEM PLÖTUBENDING ER SÝND Í KRINGUM OP, SVALIR O.Þ.H SKAL JÁRN ÁVALT GANGA SKEYTILENGD FRAM YFIR, NEMA ANNAD SÉ TILGREINT.
- Í KRINGUM GÓT Í PLÖTUM SKAL ALMENNT EKKI SKERDA JÁRNABENDINGU, ÞJAPPA SKAL JÁRNUM SAMAN Í KRINGUM GÓT (LEYFILEGT AD STEKKA ÞVERMÁL Á JÁRNUM T.D. 1K16 JAFNGILDIR 2,5 K10)
- ÞAR SEM PLÖTUBENDING ER SÝND YFIR VEGGUM SKAL HÚN ALMENNT VERA MIÐJUSETT YFIR VEGG NEMA ANNAD SÉ TILGREINT.

TÁKN:


▨ SÉR BENDING Í VEGGENDUM

SÉR BENDING Í VEGGENDUM			
TÁKN	LÓÐRÉTT JÁRN	LYKKJUR	KRÓKAR
J1	5+5 K16	K10c/c75 B 450	c/c300
J2	5+5+2 K12	K10c/c75 B 450	-

KRÓKAR ERU K8 JÁRN BEYGD:

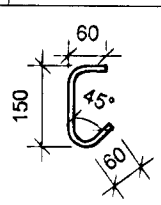

LEGGJA SKAL KRÓKA ÞANNGIÐ AD ÞEIR VÍXLIST LÁRÉTT BENDING Í VEGG SKAL GANGA SKEYTIL YFIR LYKKJU

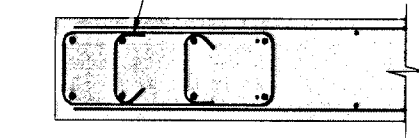


TILVÍSANIR:

ALMENNAR SKÝRINGAR . . . . . SJÁ BL. NR. B(15-21)\_001  
GÓT OG RAUFAR . . . . . SJÁ BL. NR. G(21)\_601

B	14.05.2012	LENGD Á JÁRN	JB
B	11.04.2012	PLÖTUGERÐ OG JÁRNABENDINGU BREYTT	JB JB
BR.	DAGS.	BREYTING	REKNI. TEKNI.

NORÐURBAKKI 21a

BURÐARVIRKI	
PLATA YFIR 1.HÆÐ	
GRUNNMYND	
MKV:	1:50
DAGS:	19.02.2008
HANNAÐ/TEKNI:	JB
VERSIÐ:	05104

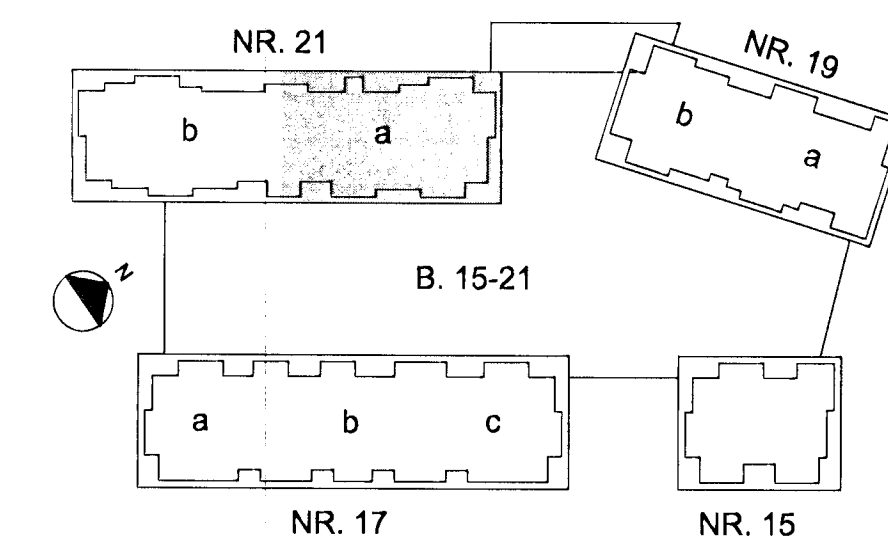

YFIRFARÐ: *[Signature]*

SAMÞYKKT: *[Signature]*

KENNITALA: 130657-4439

TEKNI NR: B(21a)\_410

BR: A

**Conís**  
VEIÐIÐRÁÐGJÖF

Kennitala: 600105-1400  
Höfundur: 11.201 Kópavogur  
Sími: 517-3300  
Vefang: www.conis.is