


HÚS 21a - GRUNNMYND 3. HÆÐ - 1:50

Samþykkt þann
13. júní 2012
Bygginguvalráðinn í Hafnarfirði
Eli Höfður S. Gunnlaugsson

ÁRFTUN SAMÞYKINGARINNAR

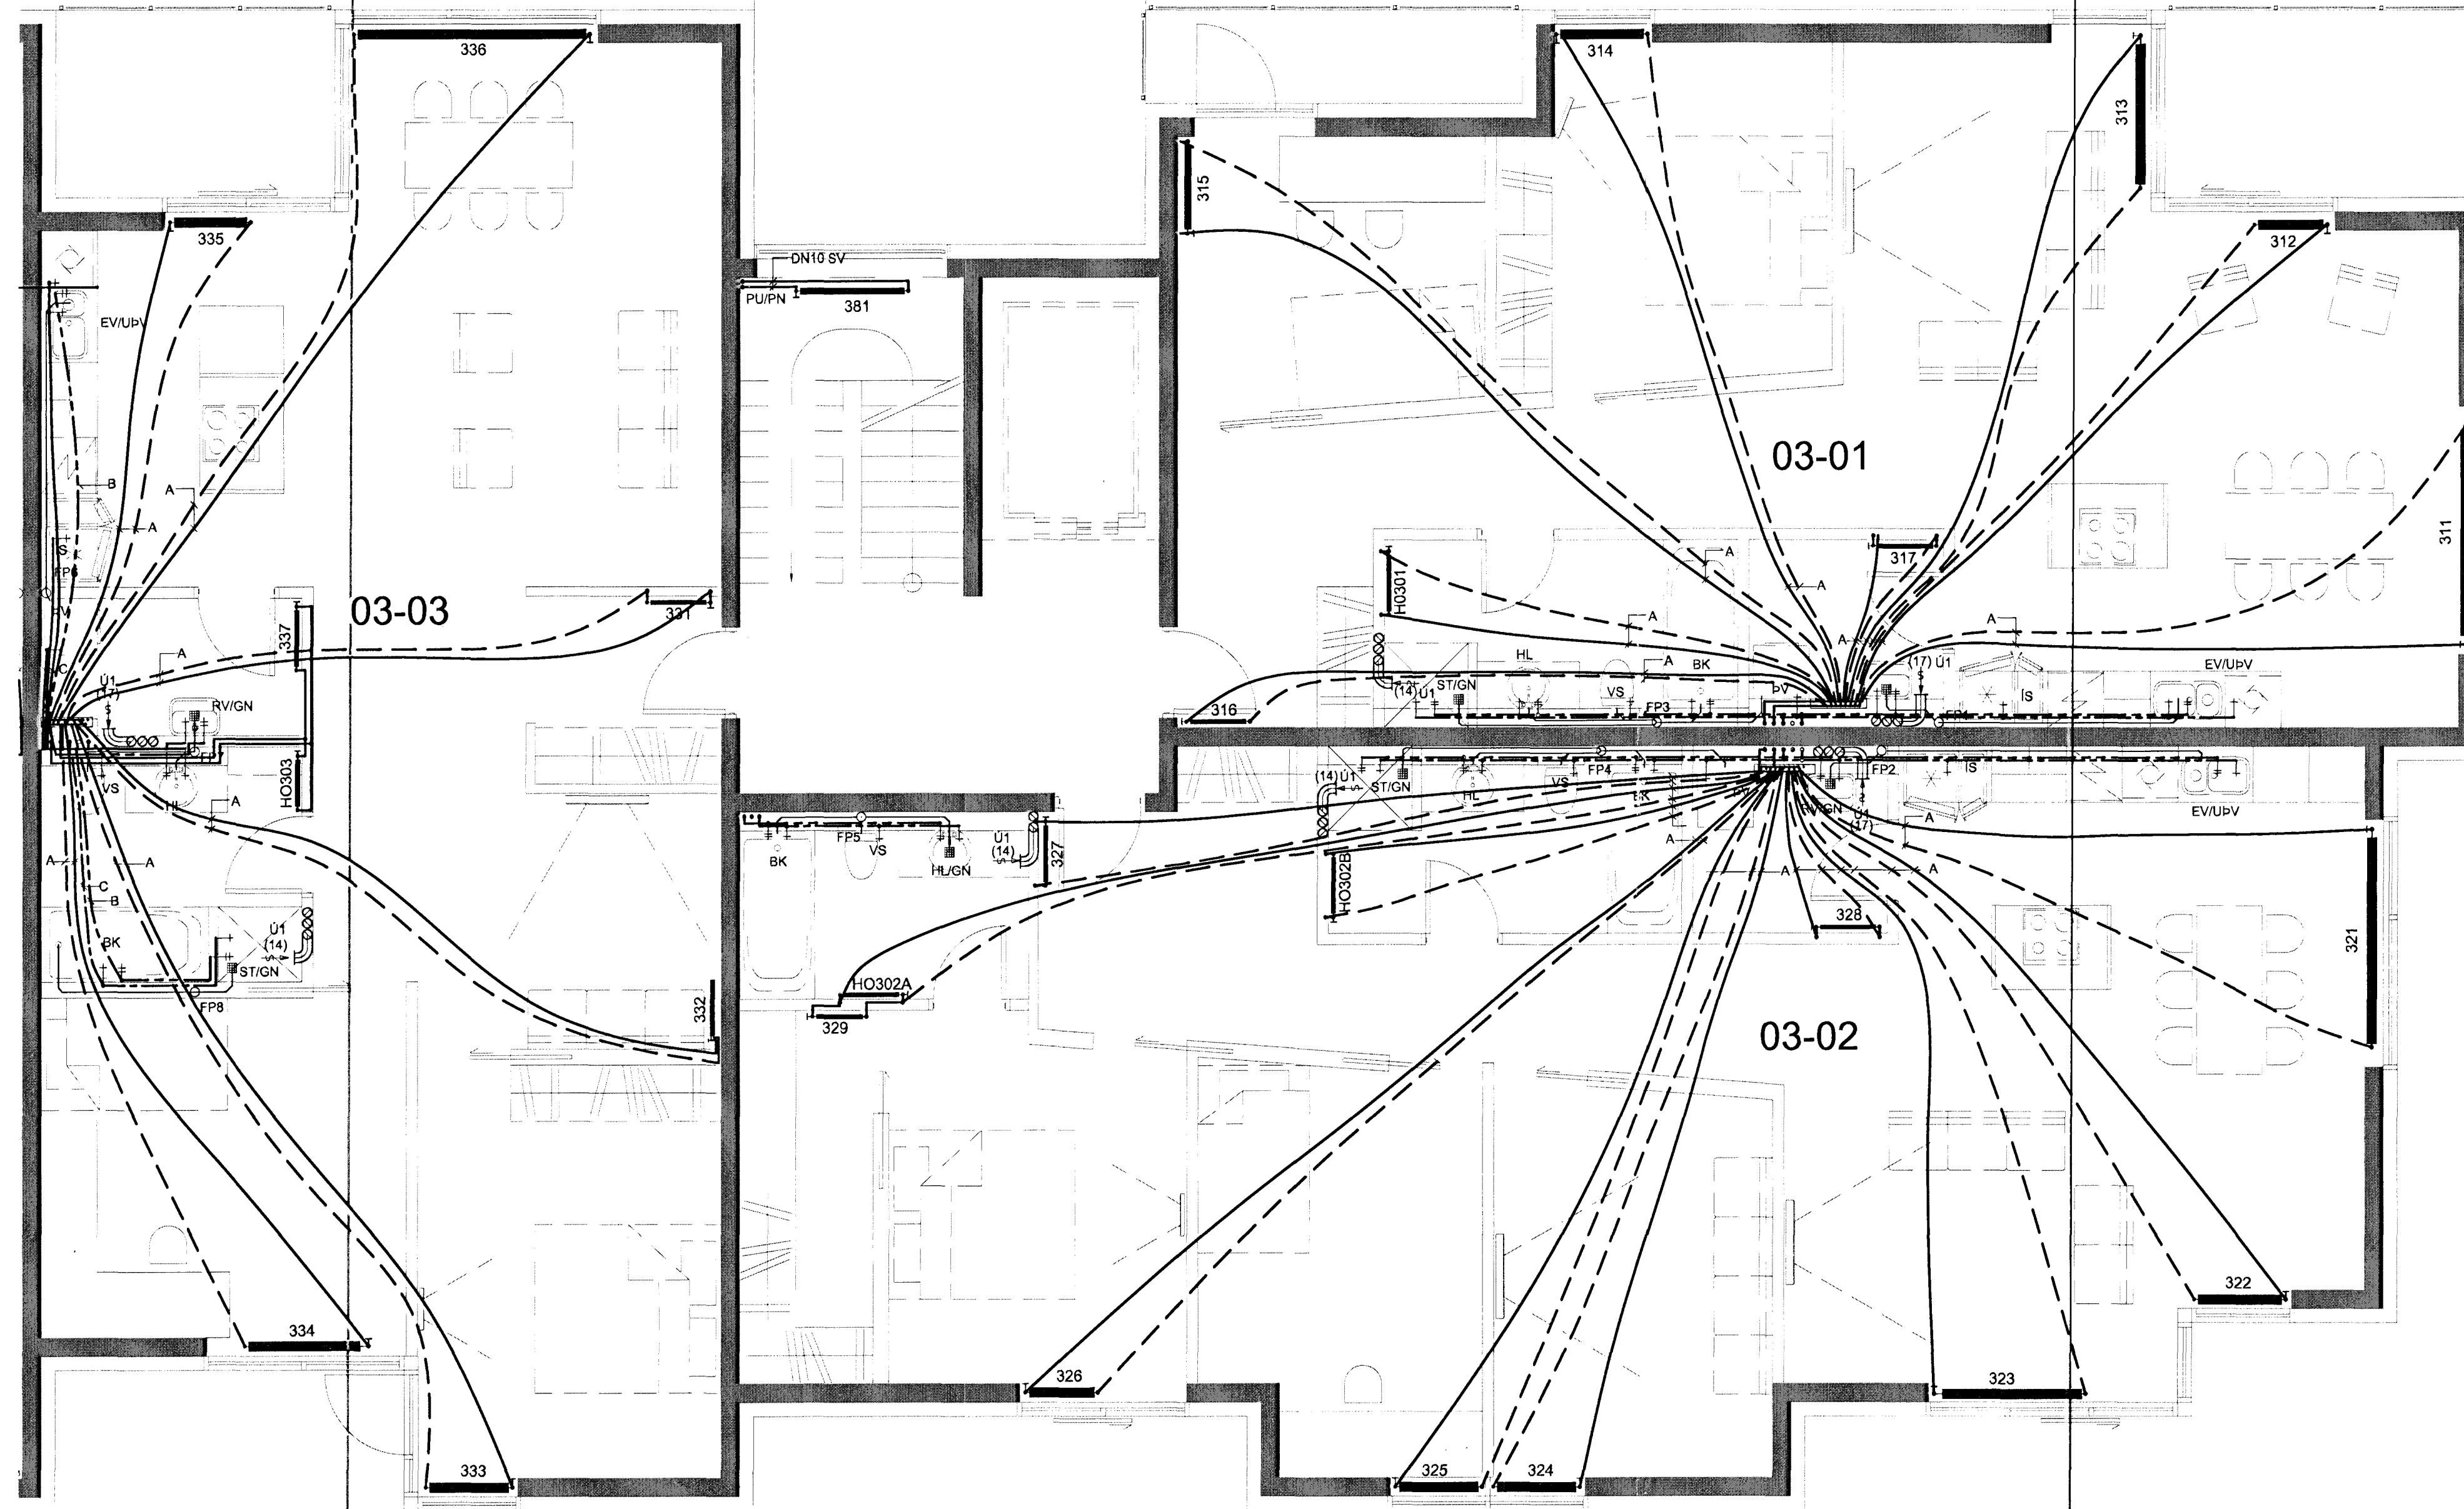

OFNATAFLA HÚS 21a - 3. HÆÐ

FRAMRÁS 75°C/BAKRÁS 35°C
ΔT= 40° C

OFN NR.	GERÐ	STÆRÐ H*L (mm)	AFKÓST W
ÍBÚÐ 03-01			
311	PANEL	300*2000	2200 W
312	PANEL	300*600	650 W
313	PANEL	300*1400	1600 W
314	PANEL	300*800	910 W
315	PANEL	500*1000	880 W
316	PANEL	500*500	310 W
317	PANEL	500*500	310 W
HÖ301	HANDKLÆÐAOFN	1000*500	400 W
ÍBÚÐ 03-02			
321	PANEL	300*2000	2200 W
322	PANEL	300*800	900 W
323	PANEL	300*1400	1600 W
324	PANEL	300*800	910 W
325	PANEL	300*800	910 W
326	PANEL	300*600	680 W
327	PANEL	500*500	310 W
328	PANEL	500*500	310 W
329	PANEL	500*500	310 W
HÖ302A	HANDKLÆÐAOFN	1000*500	400 W
HÖ302B	HANDKLÆÐAOFN	1000*500	400 W
ÍBÚÐ 03-03			
331	PANEL	500*500	310 W
332	PANEL	600*1000	1020 W
333	PANEL	300*800	910 W
334	PANEL	300*1200	1370 W
335	PANEL	300*600	680 W
336	PANEL	300*2200	2500 W
337	PANEL	500*500	310 W
HÖ303	HANDKLÆÐAOFN	1000*500	400 W
STIGAHÚS			
381	PANEL	600*1200	1200 W

SKÝRINGAR:

HITA- OG NEYSLUVATNSKERFI - INNSTEYPTAR RÖR Í RÖR LAGNIR:

- A TÁKNAR FRAM- OG BAKRÁSARLAGNIR OFNAKERFIS Ø16 ALPEX Í Ø25 HLIÐARRÖRI SEM STAÐSETT ER Í MIÐJU PLÖTUVERSNIDI.
- B TÁKNAR HITALÖGN NEYSLUVATNS Ø20 ALPEX Í Ø25 HLIÐARRÖRI SEM STAÐSETT ER Í MIÐJU PLÖTUVERSNIDI.
- C TÁKNAR KALDAVATNSLÖGN NEYSLUVATNS Ø20 ALPEX Í Ø32 HLIÐARRÖRI SEM STAÐSETT ER Í MIÐJU PLÖTUVERSNIDI.


FRÁVEITUKERFI - PÍPUSTÆRDIR:

PÍPUSTÆRDIR SKULU VERA SAMKVÆMT EFTIRFARANDI TÖFLU NEMA ANNAD SÉ SÝNT Á UPPDRÁTTUM:

TÆKI	FP	VS	EV	RV	GN	HL	PV	SB	BK
DN	100PP	100PP	50PP	50PP	50PP	40PP	50PP	50PP	50PP

ÚTLOFTUN FALLPÍPNA UPP ÚR BAKI ER Ø75

TENGIRIND OFNALAGNA OG TENGINGAR OFNA Á 2.- 5. HÆÐ (SKEMATÍSK):

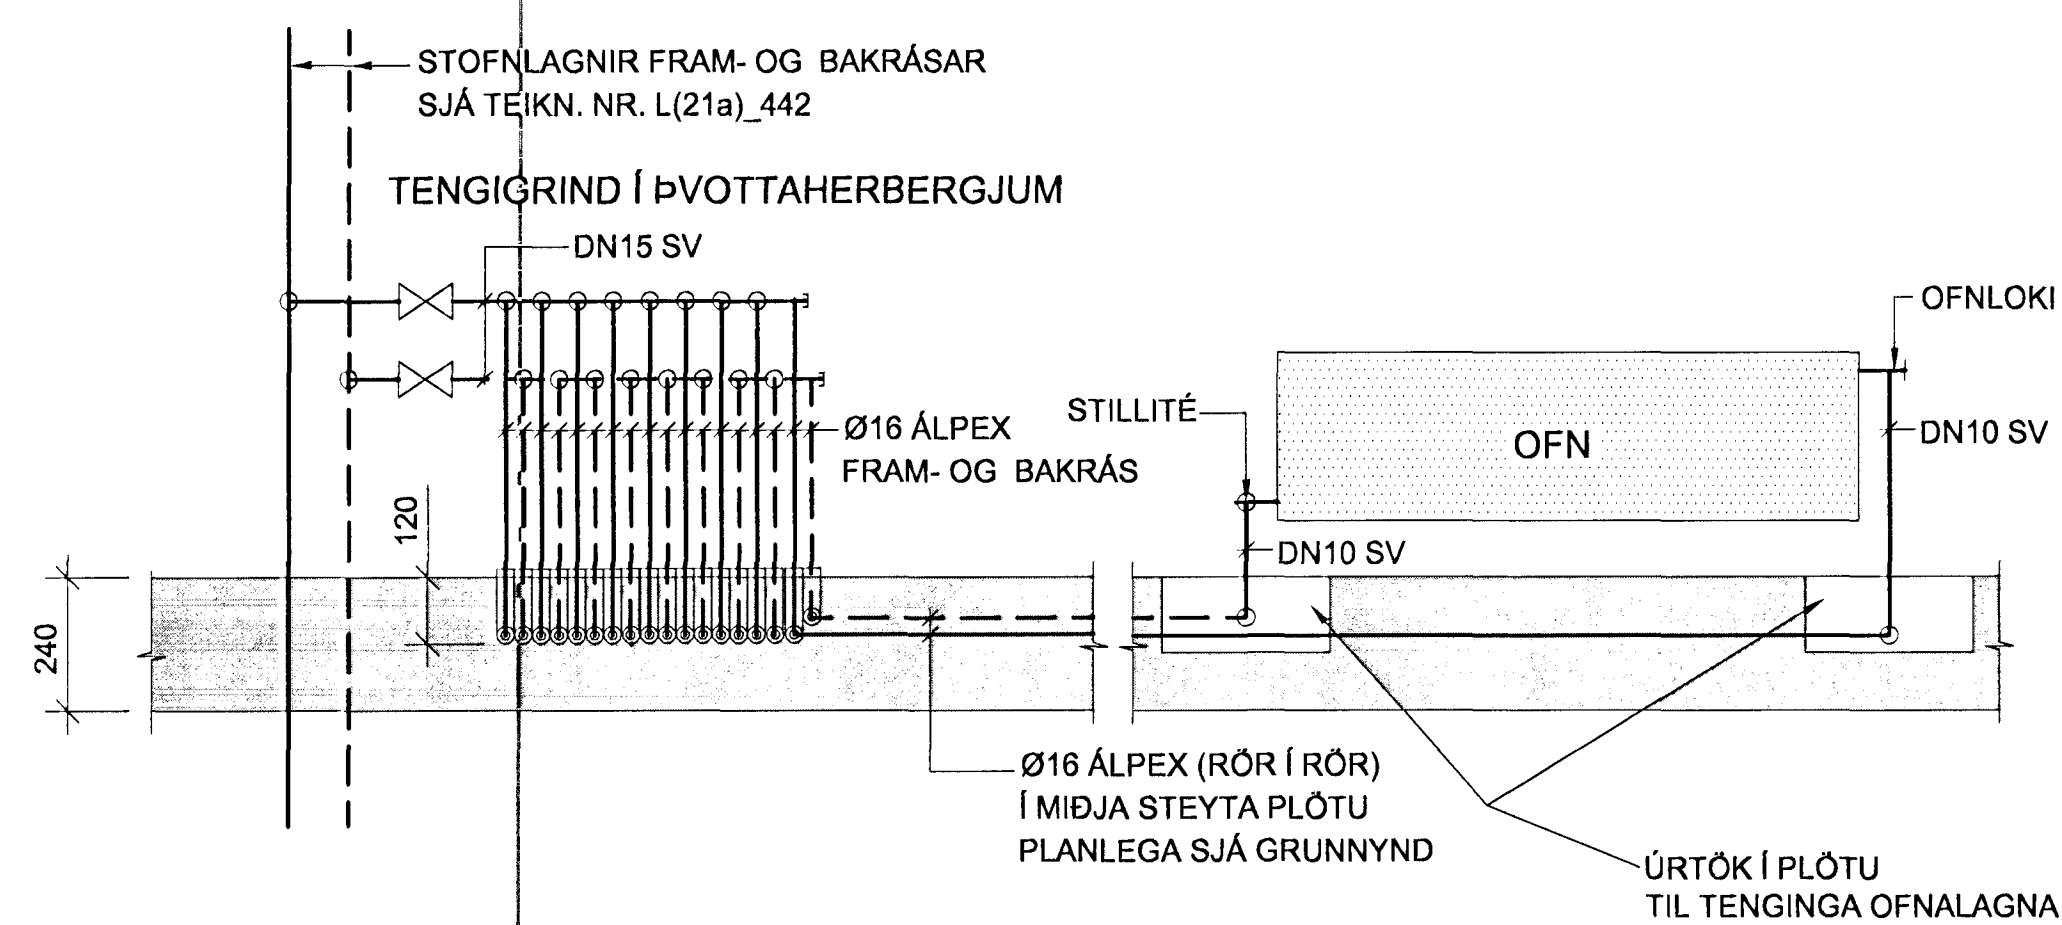

TILVÍSANIR:

- ALMENNAR SKÝRINGAR SJÁ BL. NR. L(15-21)_001
- RÚMMYND FRÁRENNISLAGNA SJÁ BL. NR. L(21a)_444
- RÚMMYND HITA- OG NEYSLUVATNSLAGNA SJÁ BL. NR. L(21a)_442

Á 31.05.2012 OFNAKERFI Í STAÐ ÓDULHITAKERFIS JB
SÍÐ. DAGS. BREYTING REIKN. TEIKN.

NORÐURBAKKI 21a

ÞRIFA-, HITA- OG LOFTRÆSIKERFI

3. HÆÐ


GRUNNMYND

MRK.: 1:50

DAGS: 14.08.2008

HANNAÐ/TEIKN.: JS/SJS

VERNR.: 05/04

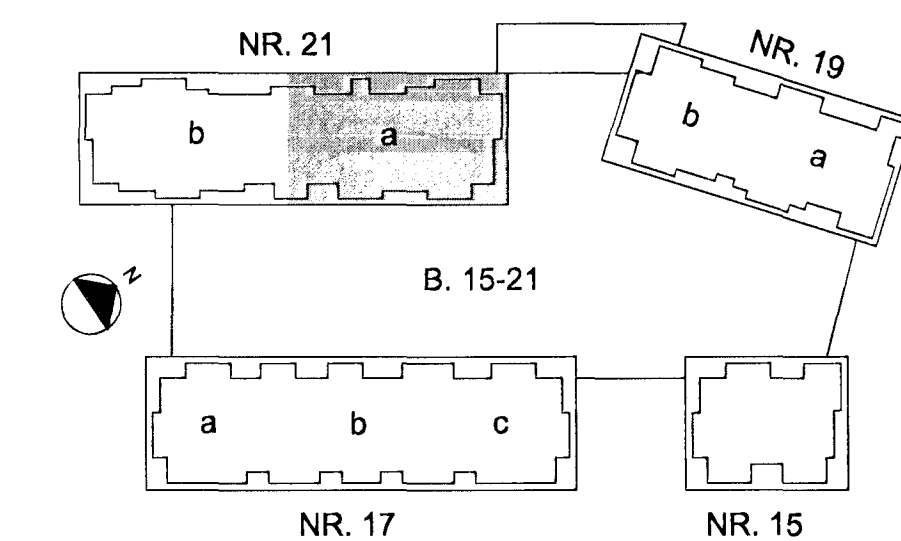

YRRFARIR: GI
SAMÞYKKT: *[Signature]*
KENNITALA: 130557-4439
TEIKN. NR.: L(21a)_420



Kennitala: 600105-1400
Höfnunarsíða: 11.001 Kópavogur
Sími: 517-3000
Vefbúg: www.conis.is

TEIKN. NR.: L(21a)_420