NORÐURBAKKI 5a, 5b og 5c. HAFNARFIRÐI.

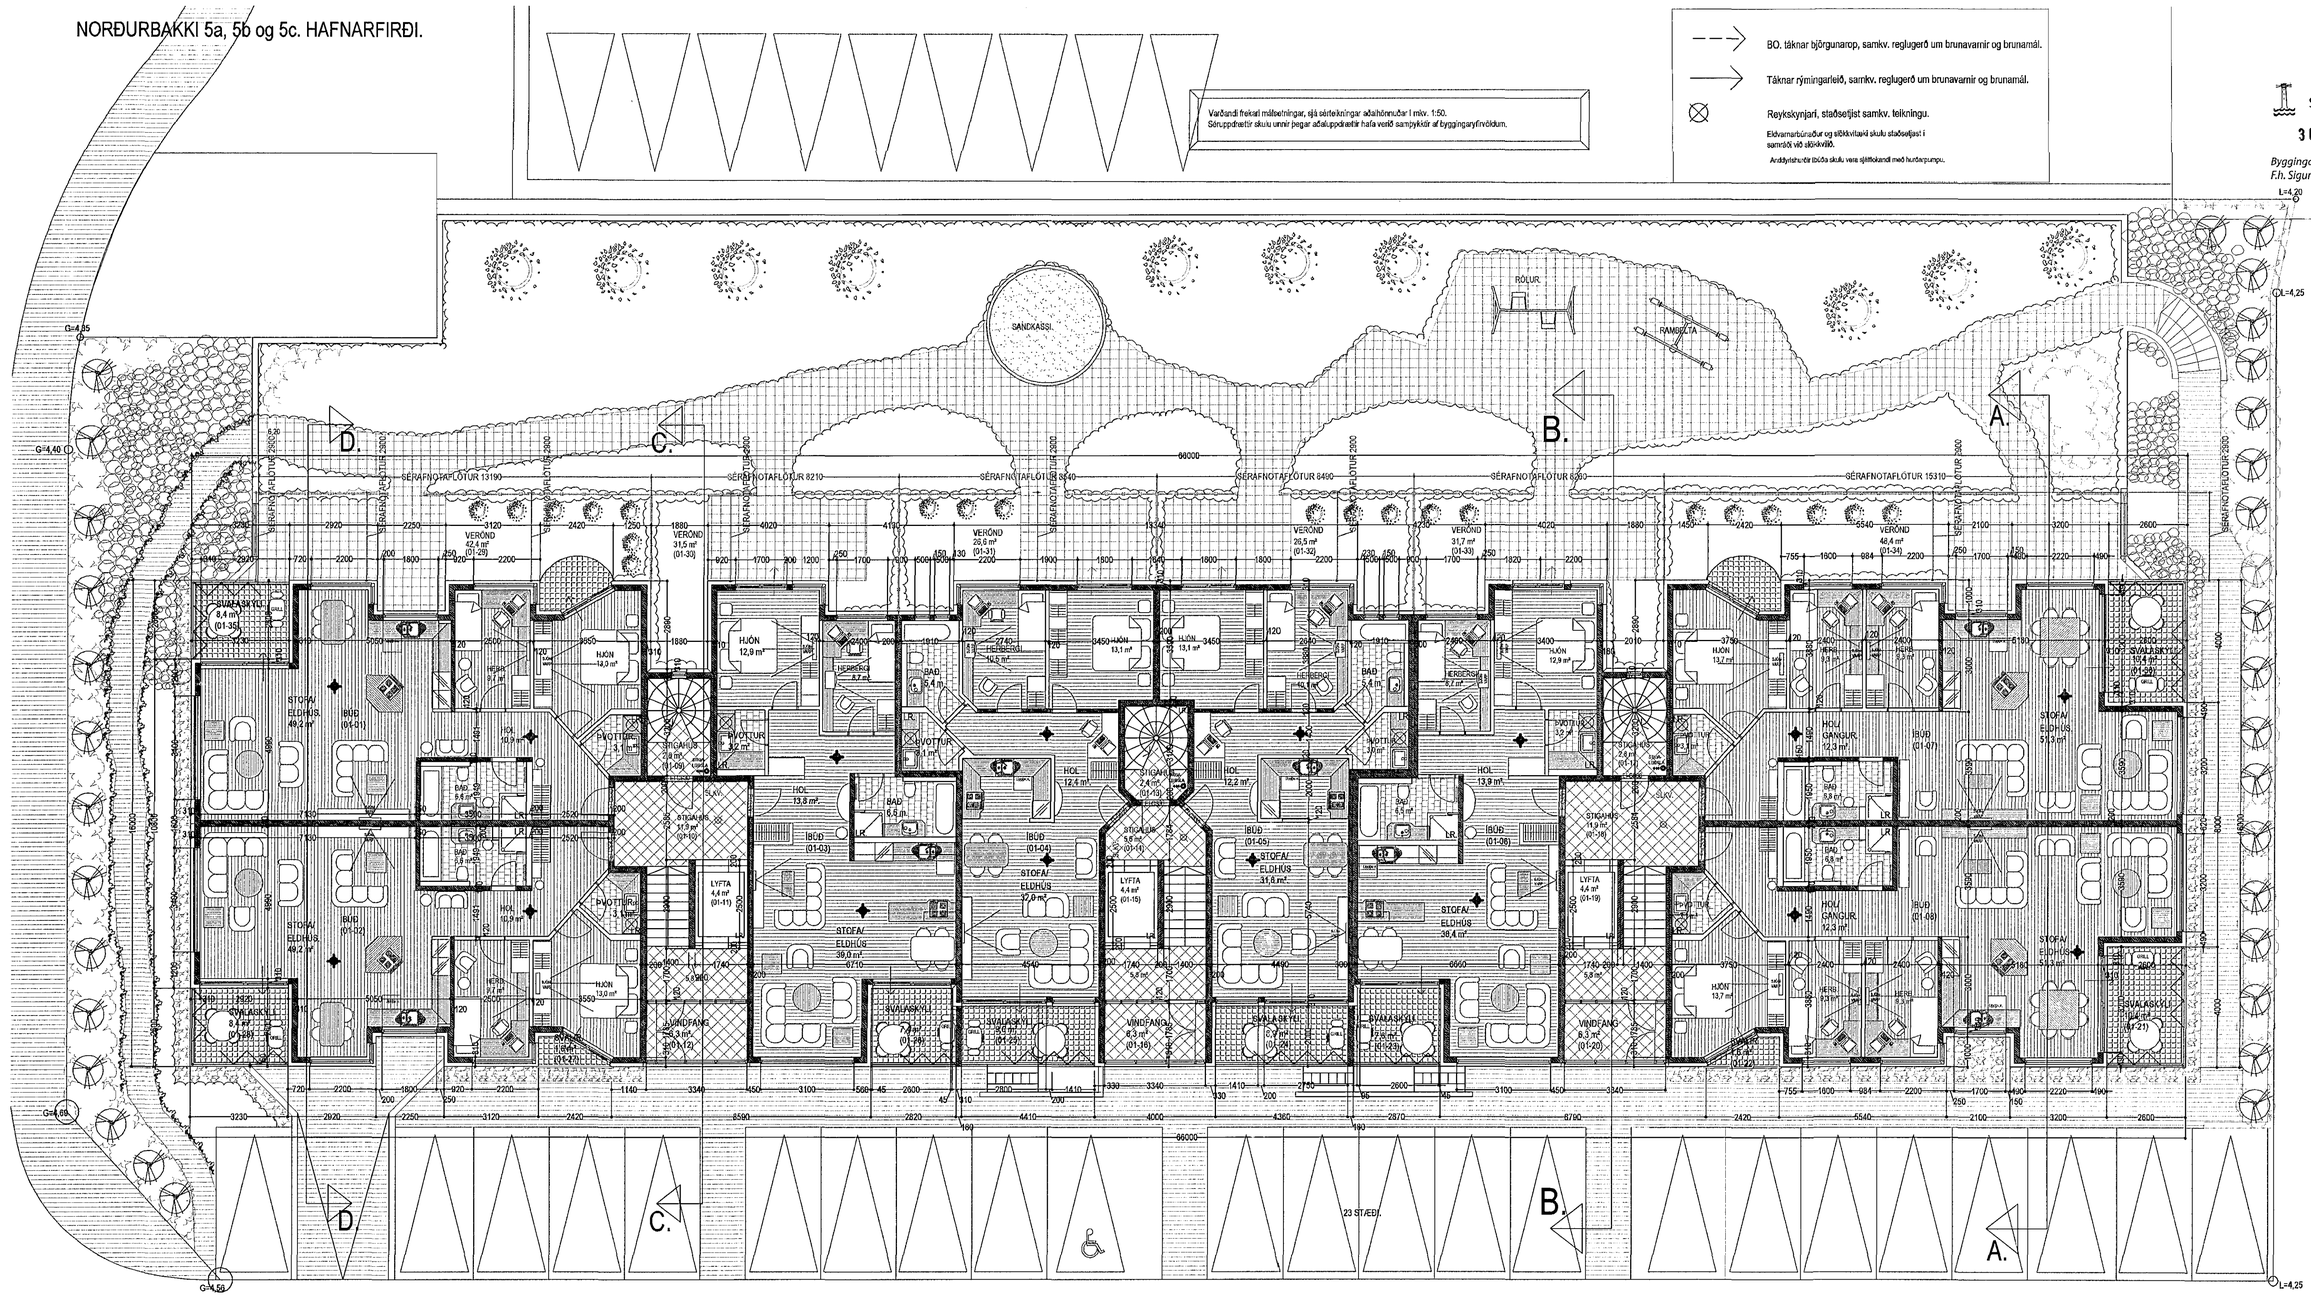

GRUNNMYND 1. HÆÐ. MKV. 1:100.

SVALASKÝLI.
Svalaskýlum er lokað með 8-10 mm hertu gleri.
Hverju svalaskýli er lokað (B-LOKUN) með glereiningum sem hvíla í þar til gerðum álbrautum.
Svalaskýli eru opnanleg sbr. grein 102 í byggingarreglugerð.
Niðurföll og yfirföll eru á svölum.

BO. táknar björgunarop, samkv. reglugerð um brunavarnir og brunamál.

Táknar rýmingarleið, samkv. reglugerð um brunavarnir og brunamál.

Reykskynjari, staðsetjist samkv. teikningu.

Eldvarnarbúnaður og slökkvitæki skulu staðsetjast í samráði við slökkvilið.

Anddyrishurðir íbúða skulu vera sjálflokandi með hurðarpumpu.

NORÐURBAKKI 5a, 5b og 5c. HAFNARFIRÐI.

Sigurður Þorvarðarson byggingafræðingur bfí.
Teiknistofan Strandgötu 11 220 Hafnarfirði.
Sími: 5661510. Netfang: teiknistofan@simnet.is
STH. teiknistofan ehf. kt. 510298-2769. Kt. aðalhönnuðar: 141250-4189.

Skýringar:	Aðaluppdráttur.	
Teikning:	Grunnmynd 1. hæð.	
Mælikvarði:	1 : 100.	Dagsetning: 07 desember 2005.
Undirskrift:	5/11 14	
Blað nr: 2 af 8.		
Breytt: Svalaskýli B-lokun teiknuð í okt. 2014. Sig. Þ.		