


# HNITASKRÁ:

x	y	pkt.
355606.111	399975.221	1
355623.589	399981.288	2
355639.649	399986.863	3
355652.875	399991.454	4
355666.102	399996.045	5
355679.328	400000.637	6
355674.081	400015.752	7
355660.855	400011.161	8
355660.199	400013.050	9
355646.972	400008.459	10
355646.317	400010.349	11
355674.658	400020.187	12
355681.217	400001.292	13
355694.443	400005.884	14
355687.885	400024.778	15
355679.382	400021.827	16
355676.495	400027.087	17
355684.819	400030.065	18
355701.127	400035.726	19
355703.182	400030.090	20
355690.787	400025.569	21
355697.639	400006.778	22
355711.732	400011.917	23
355729.583	400018.426	24
355727.870	400023.124	25
355724.112	400021.753	26
355718.973	400035.846	27
355717.275	400035.229	28
355717.125	400035.641	29
355721.226	400037.453	30
355722.077	400035.810	31
355730.608	400039.774	32
355735.850	400046.942	33
355724.130	400058.777	34
355710.489	400054.009	35
355709.326	400057.025	36
355704.202	400055.156	37
355695.234	400051.886	38
355704.880	400030.707	39
355716.514	400080.441	40
355697.595	400073.951	41
355676.882	400066.537	42
355683.515	400047.668	43
355678.994	400046.036	44
355660.106	400039.233	45
355638.938	400031.605	46
355643.037	400019.796	47
355629.811	400015.205	48
355623.526	400013.023	49
355619.310	400019.719	50
355653.678	400058.172	51
355630.234	400049.612	52
355617.445	400042.364	53
355608.653	400036.644	54
355593.171	400026.660	55
355592.610	400025.328	56
355599.908	400004.825	57
355613.751	400009.630	58
355596.273	400003.563	59

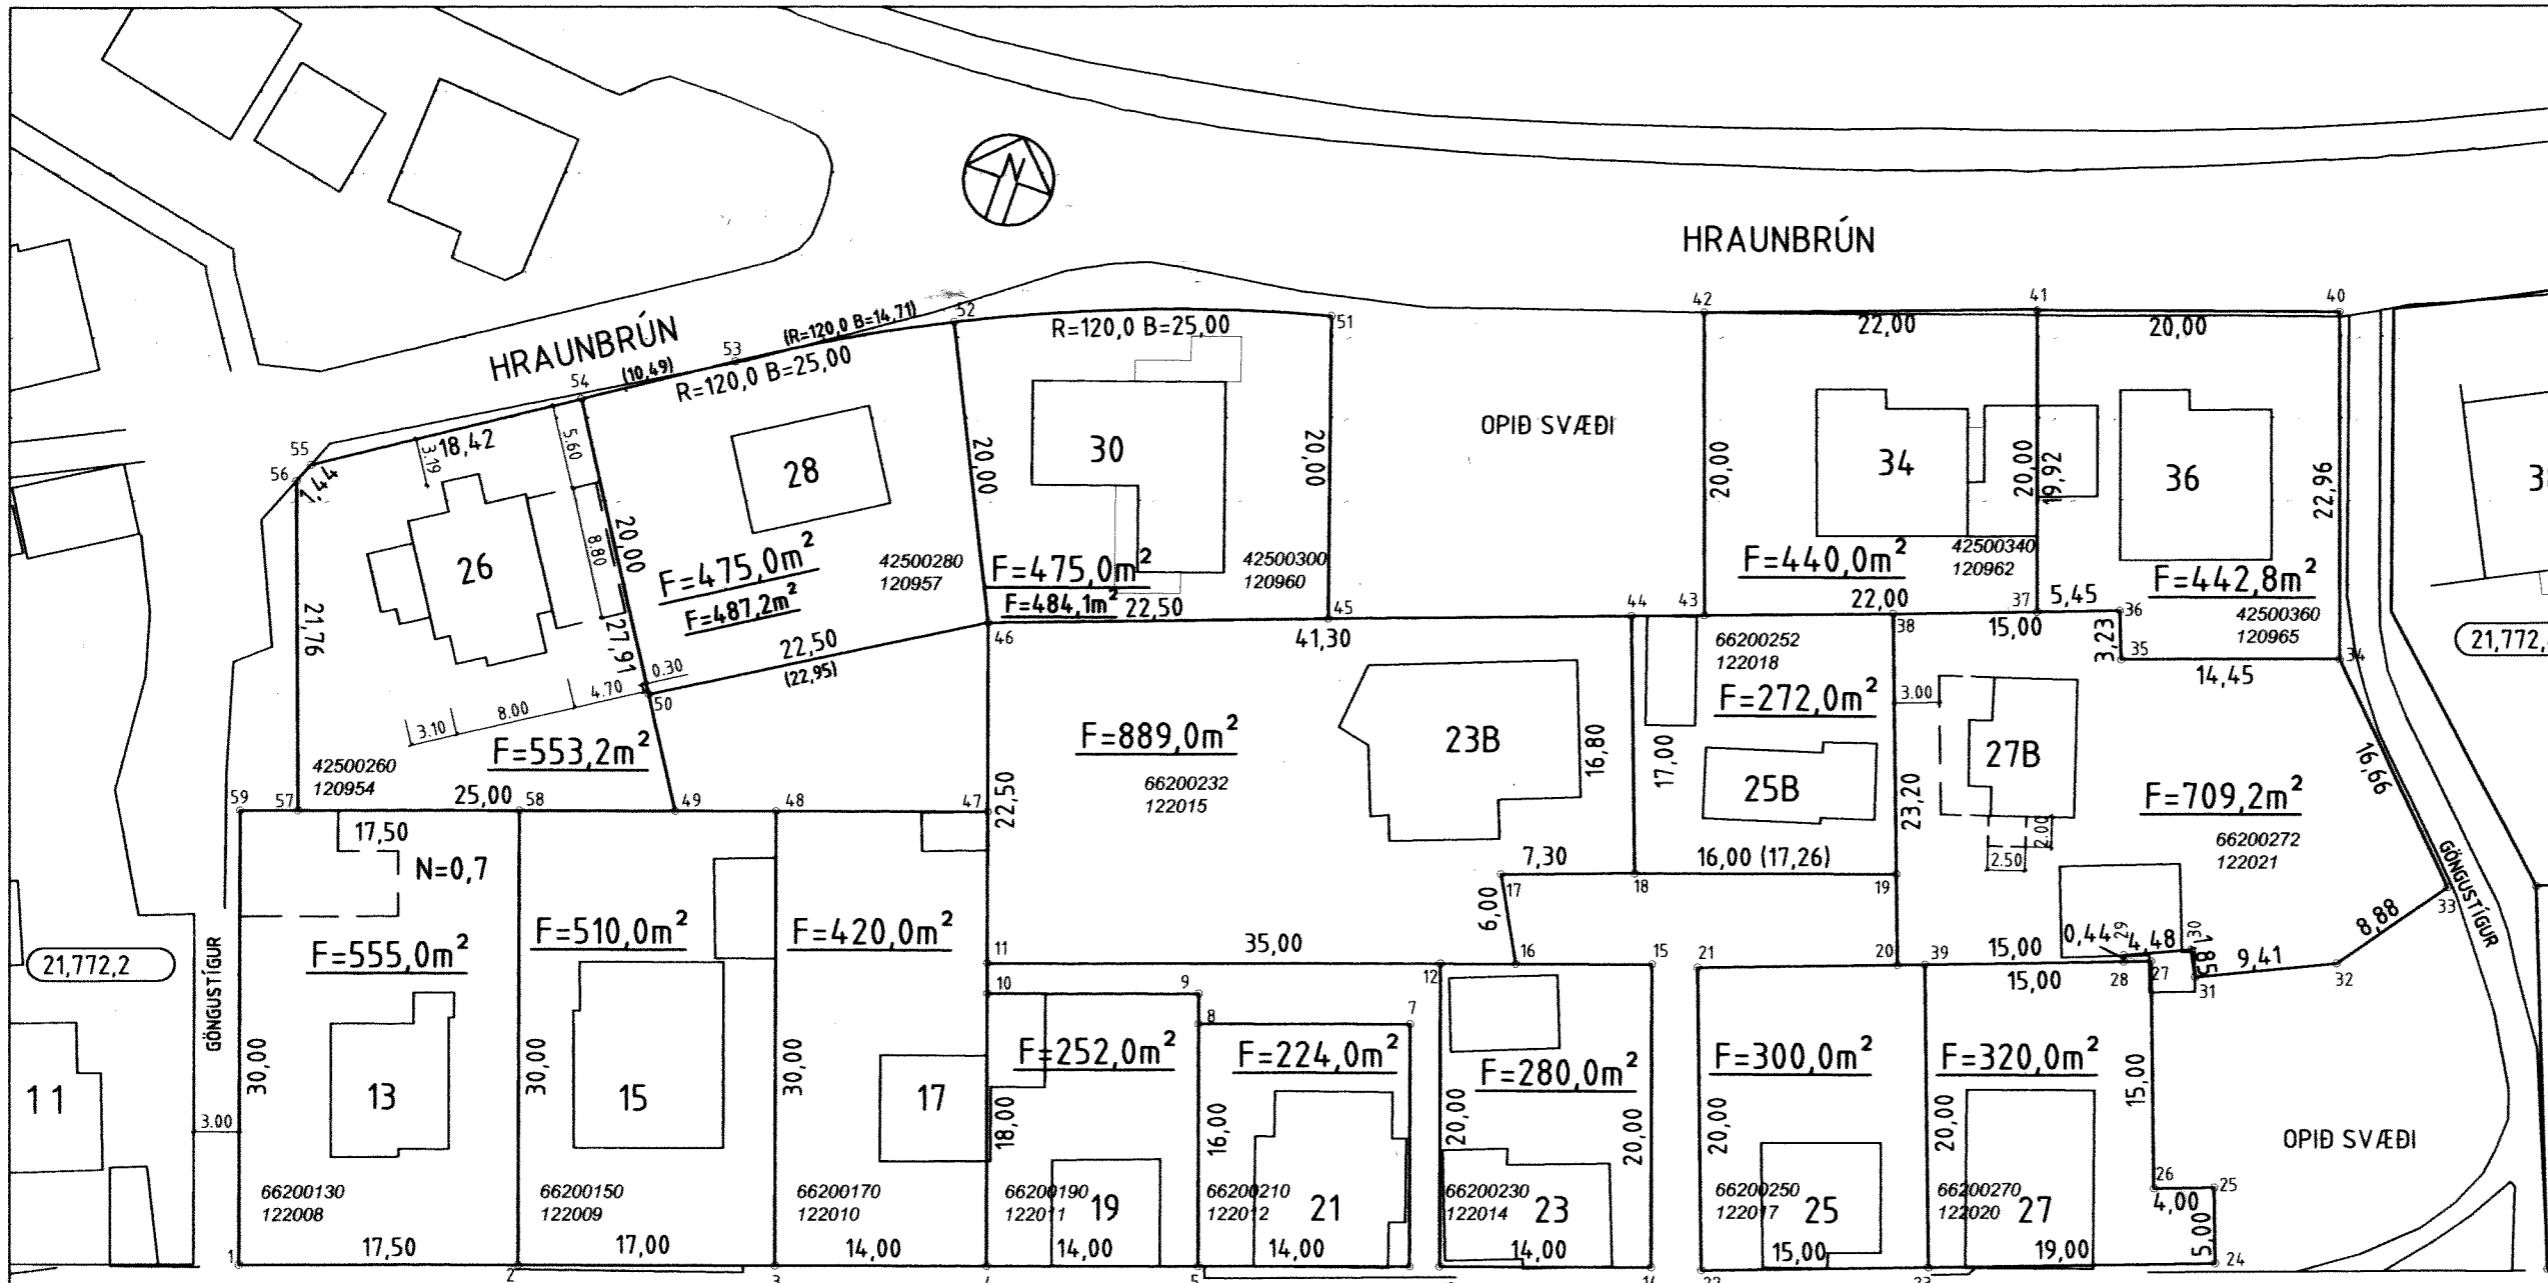


## SKÝRINGAR:

- BYGGINGARREITUR
- ÚTLÍNUR BYGGINGA
- F FLATARMÁL LÓÐAR
- 7 NÚMER LÓÐAR
- s10 HORNÞUNKTAR LÓÐA
- 10000010 ÞJÓÐSKRÁRNÚMER
- 180351 LANDNÚMER
- 23,221,1 STGR.NÚMER AÐLIGGJANDI LÓÐABLAÐA

## BREYTINGAR:

NORDURBRAUT 13, LÓÐARSTÆKKUN SKV. SKIPUL.NEFND DAGS. 9.5.2002 OG BÆJARSTJ. DAGS. 16.5.2000  
 BR. DEILISKPL. NORDURBRAUT 13, NÝR BYGGINGARREITUR OG KVÖÐ UM LJÓSASTÁUR AFLÉTT. SAMP. SKIPUL-BYGGINGARFULLTR. 7.9.05 OG BÆJARSTJ. 21.6.05  
 HRAUNBRÚN 26, BREYTT LÓÐARSTÆRD SKV. SKIPULAGS- OG BYGG.RÁÐI DAGS. 28.8.2007 OG BÆJARRÁÐI 11.9.2007  
 NORDURBRAUT 13. BR. NÝTINGARHLUTF. SAMKV. SKIPUL OG BYGG FULLTR. 5.3.2008, ÖÐLAST GILDI 3.4.2008  
 NORDURBRAUT 27B. BR. DEILISKIPUL. VIÐBÓTAR BYGG.REITIR SAMP. SKIPULAGS OG BYGGINGARFULLTRÚA 19.11.2008, ÖÐLAST GILDI 5.1.2009

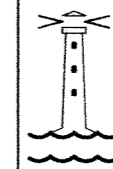

# HAFNARFJARÐARBÆR UMHVERFIS- OG TÆKNISVIÐ

NORDURBRAUT 13-27 HRAUNBRÚN 26-36  
MÆLIBLAÐ 21,772,3

Teikn.nr.: 333.032	
Mælt: IR	Samþykkt: HS MK
Hannað: HS/SH	M.kv.: 1:500
Teiknað: EJ	Dags.: JÚNÍ 2002
Breytt:	