



Samþykkt á fundi bygginga-
nefndar þ. 28/8 1985
BYGGINGAFULLTRÚINN
Í HAFNARFIRDI


Halldór Thórhildur

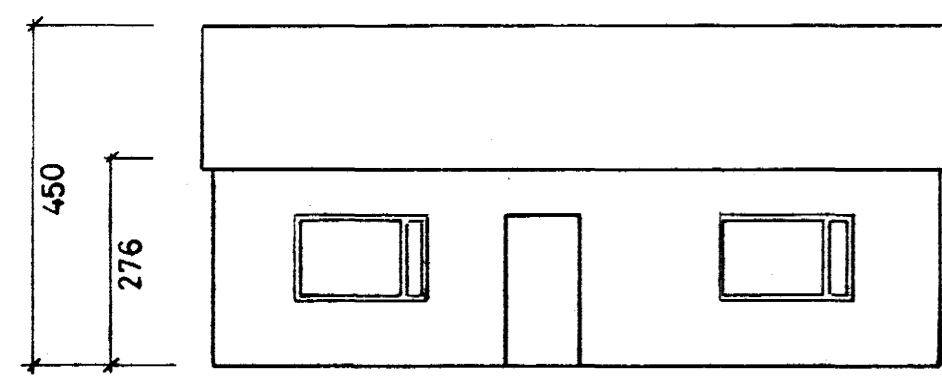


SUÐUR

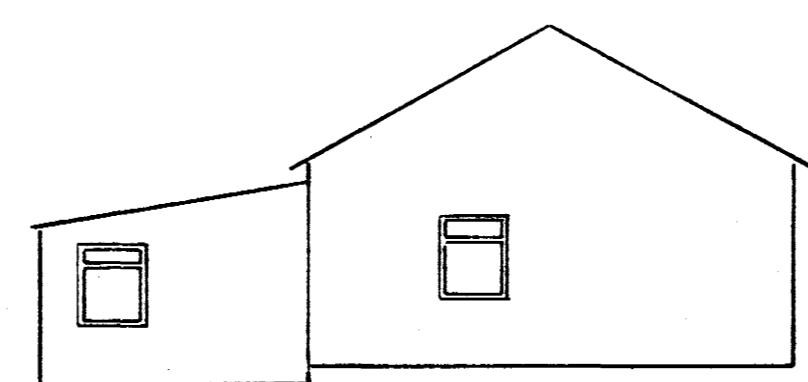


VESTUR

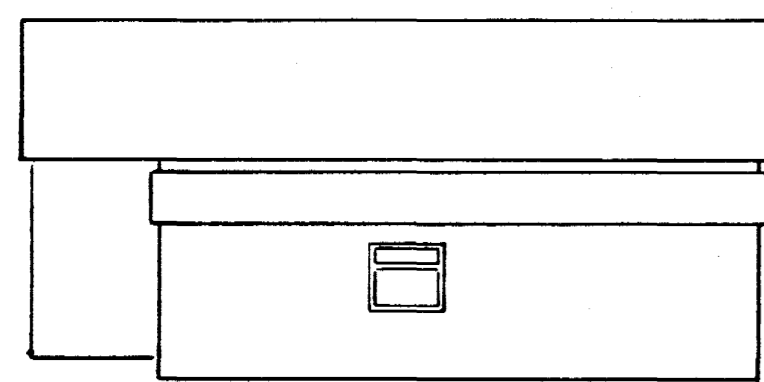


NORÐUR

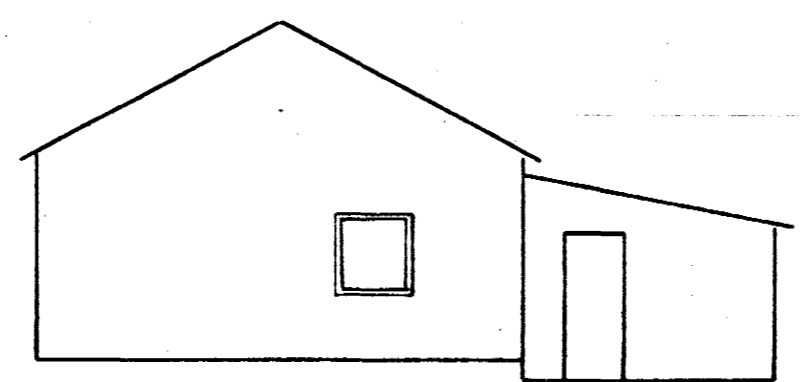


AUSTUR

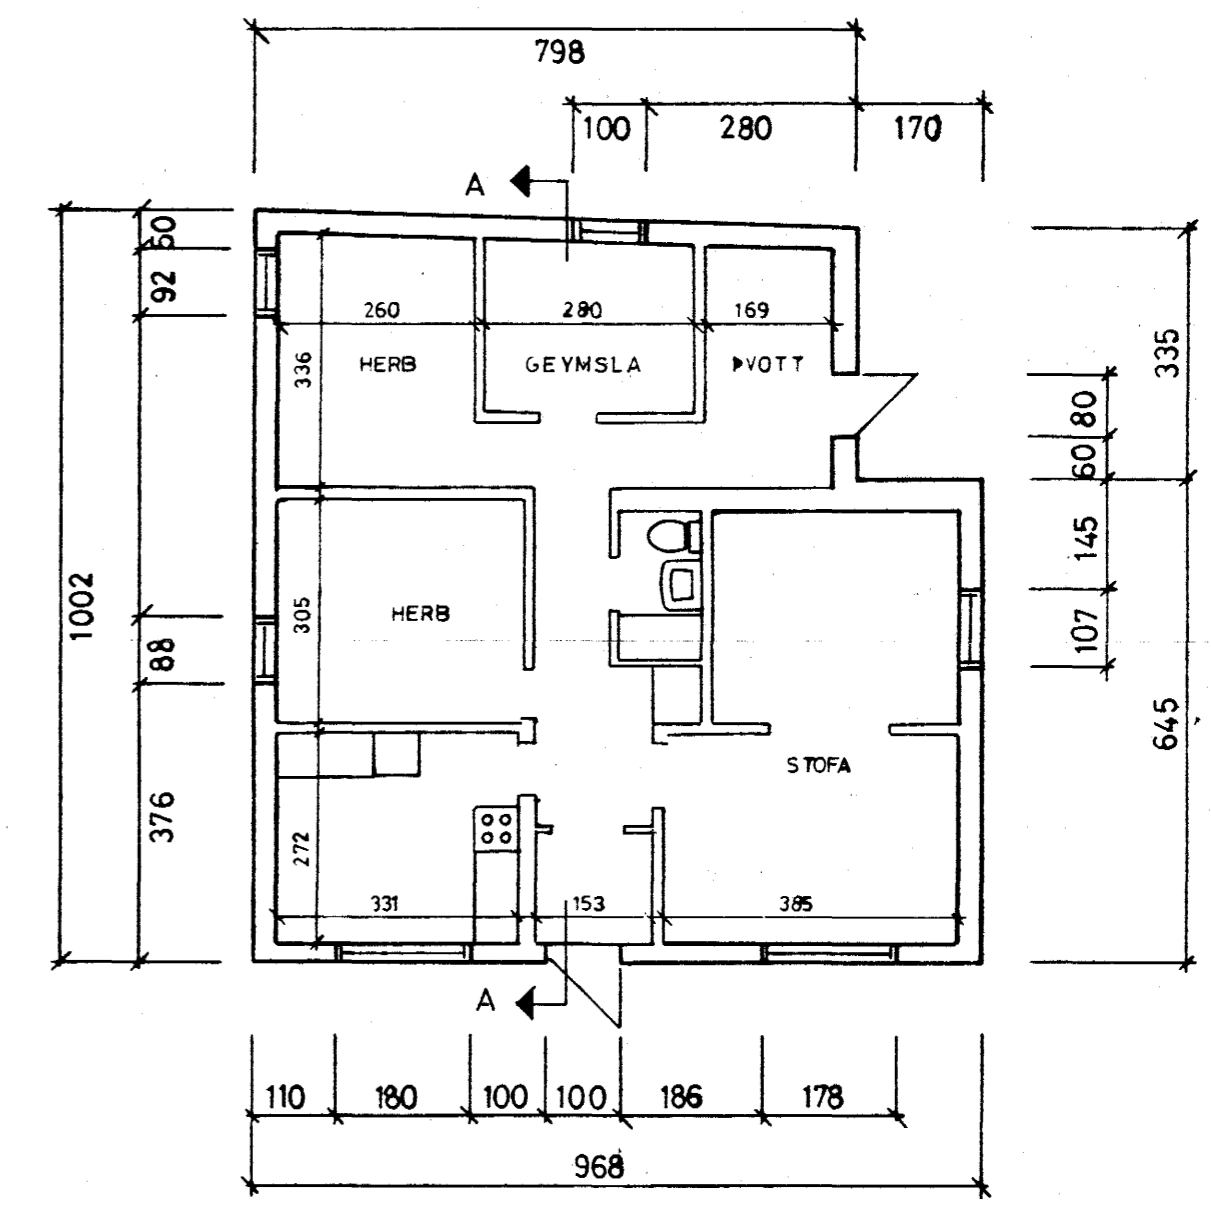

Brúttóflatarm. 90,2 m²

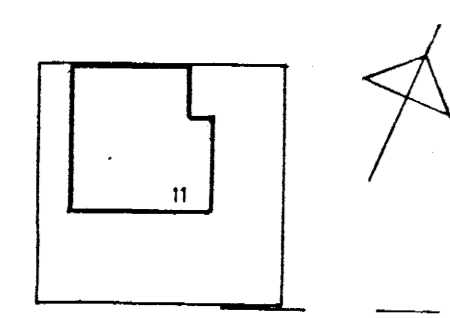

NORÐURBRAUT

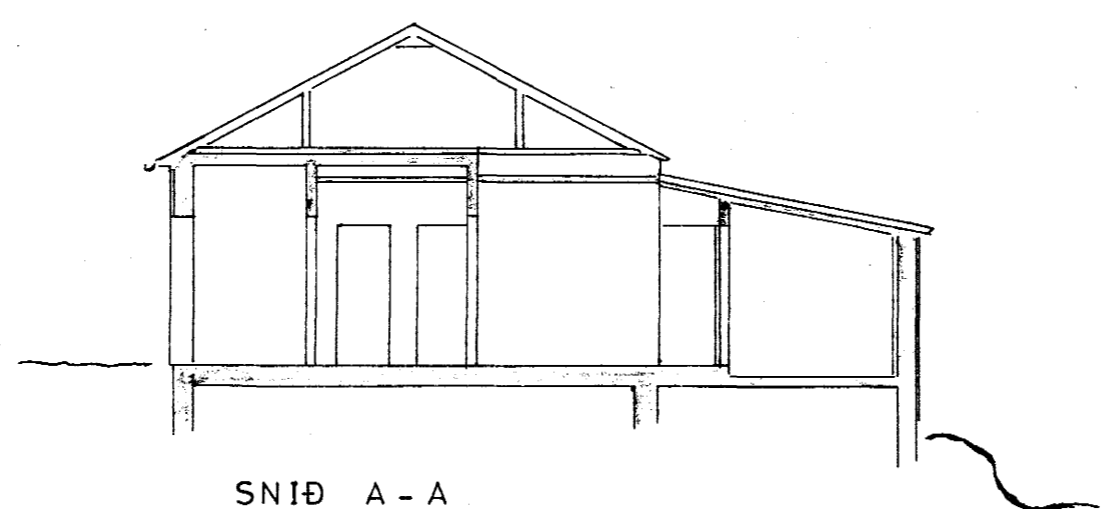

SNID A - A

NORÐURBRAUT 11

ÚTLIT OG GRUNNMYND 1:100

AFSTÖÐUMYND 1:500

GERT EFTIR MÆLINGU Í JÚLÍ 1985

ÖRN INGVARSSON MVFI

Örn Ingvarsson