




SUÐUR

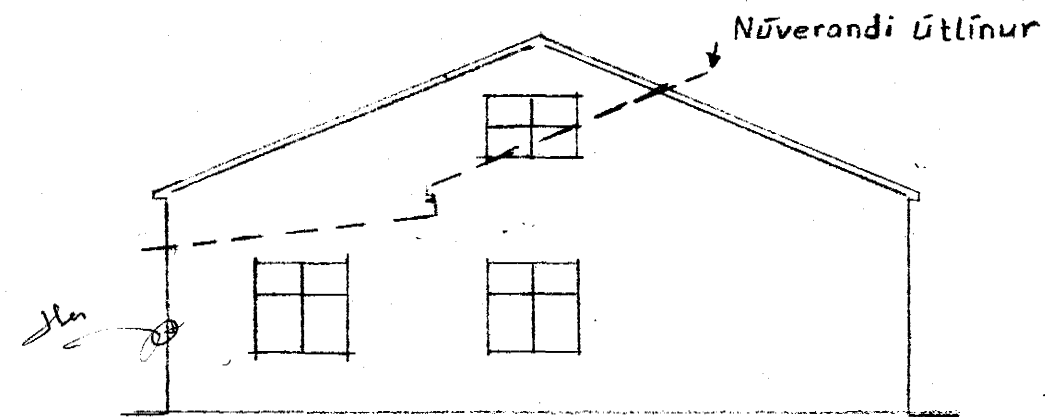




VESTUR

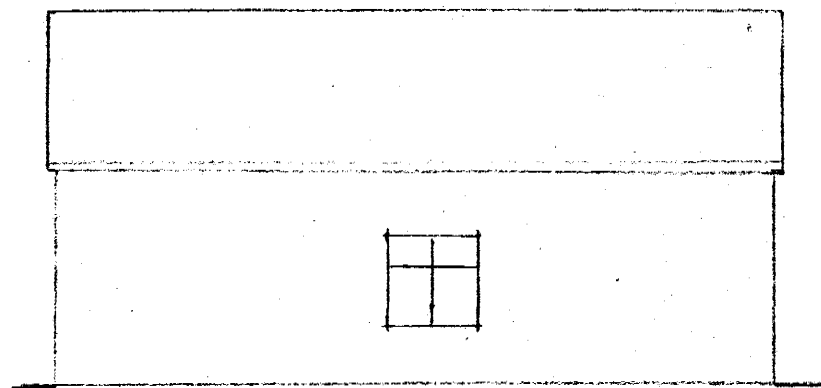

NORÐUR

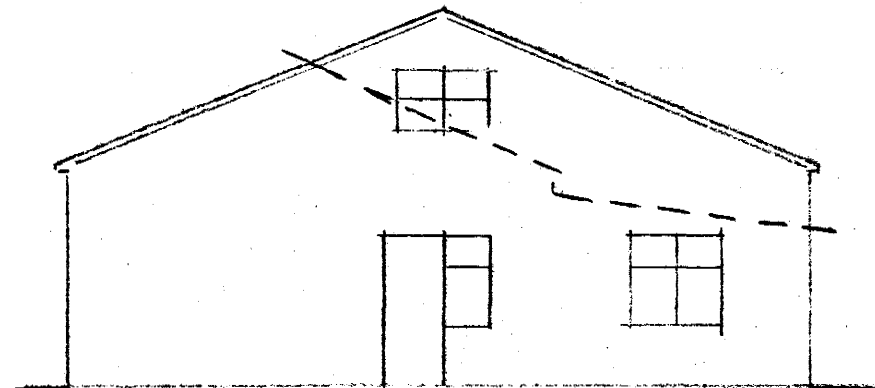

AUSTUR

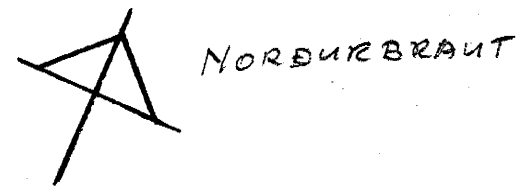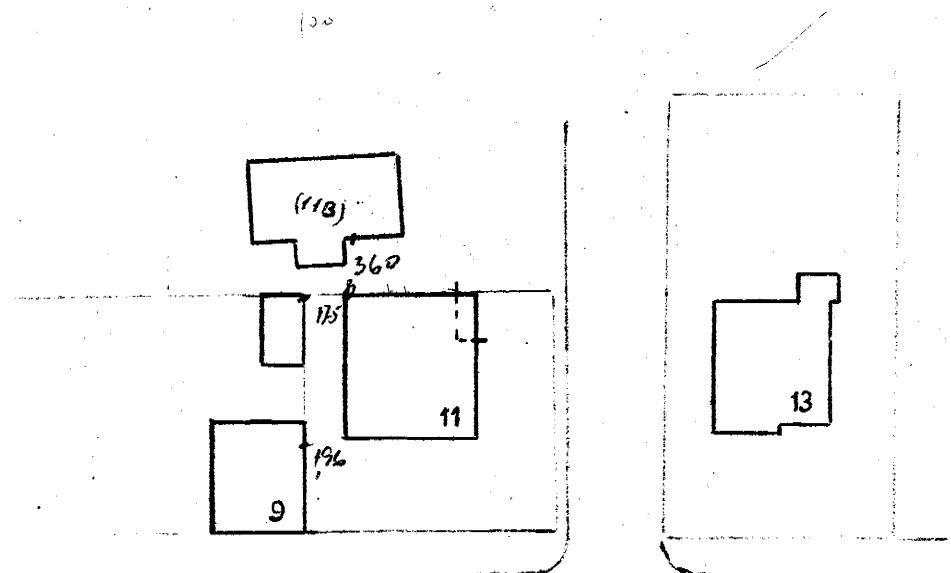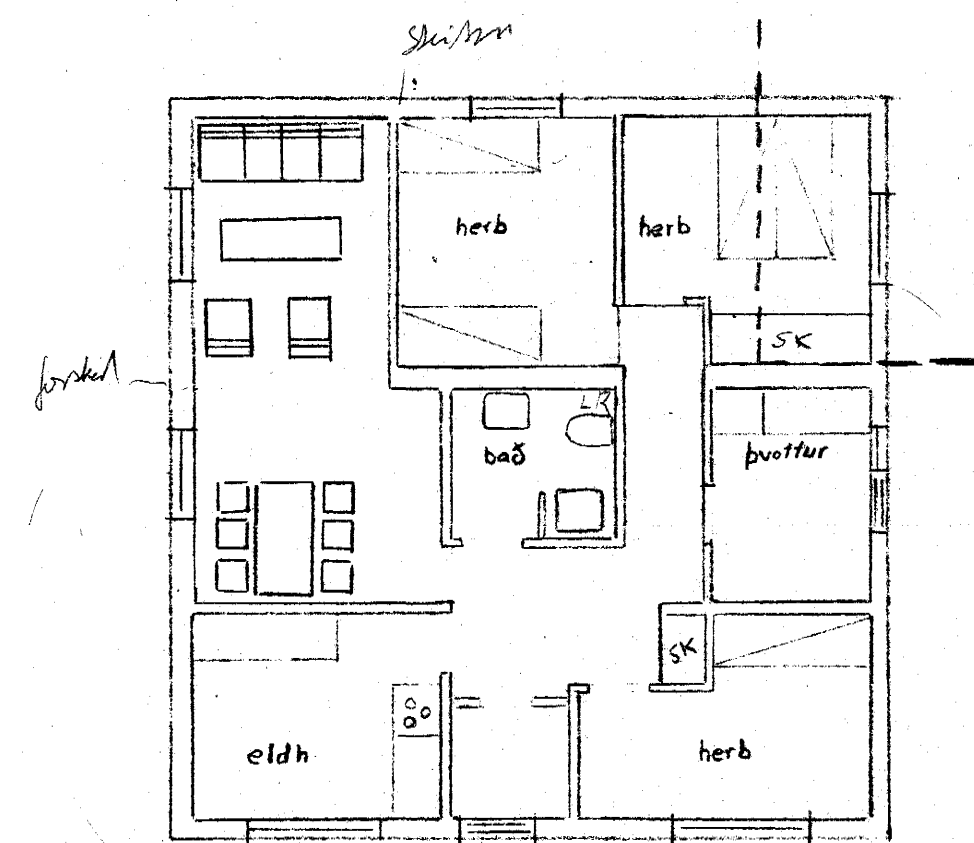

NORÐURBRAUT 11

ÚTLIT OG GRUNNMYND 1:100

AFSTÖÐUMYND 1:500

GERT EFTIR MÆLINGU Í APRIL 1982

ÖRN INGVARSSON MVFÍ.

*Örn Ingvarsson*

TILLAGA