
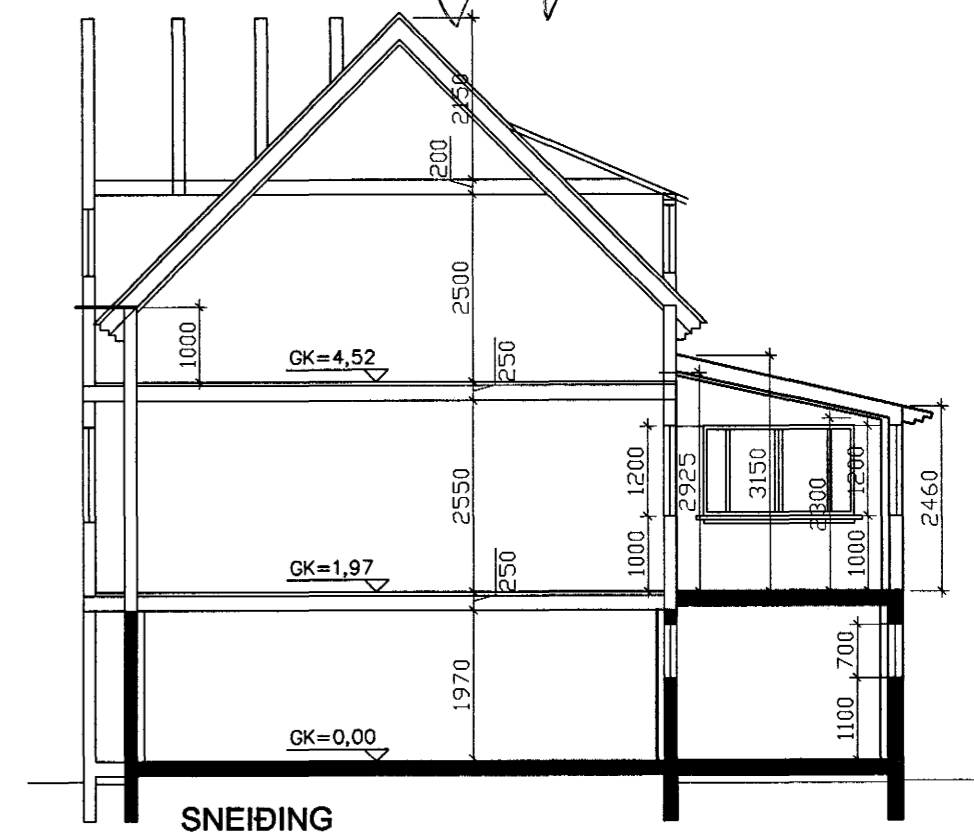
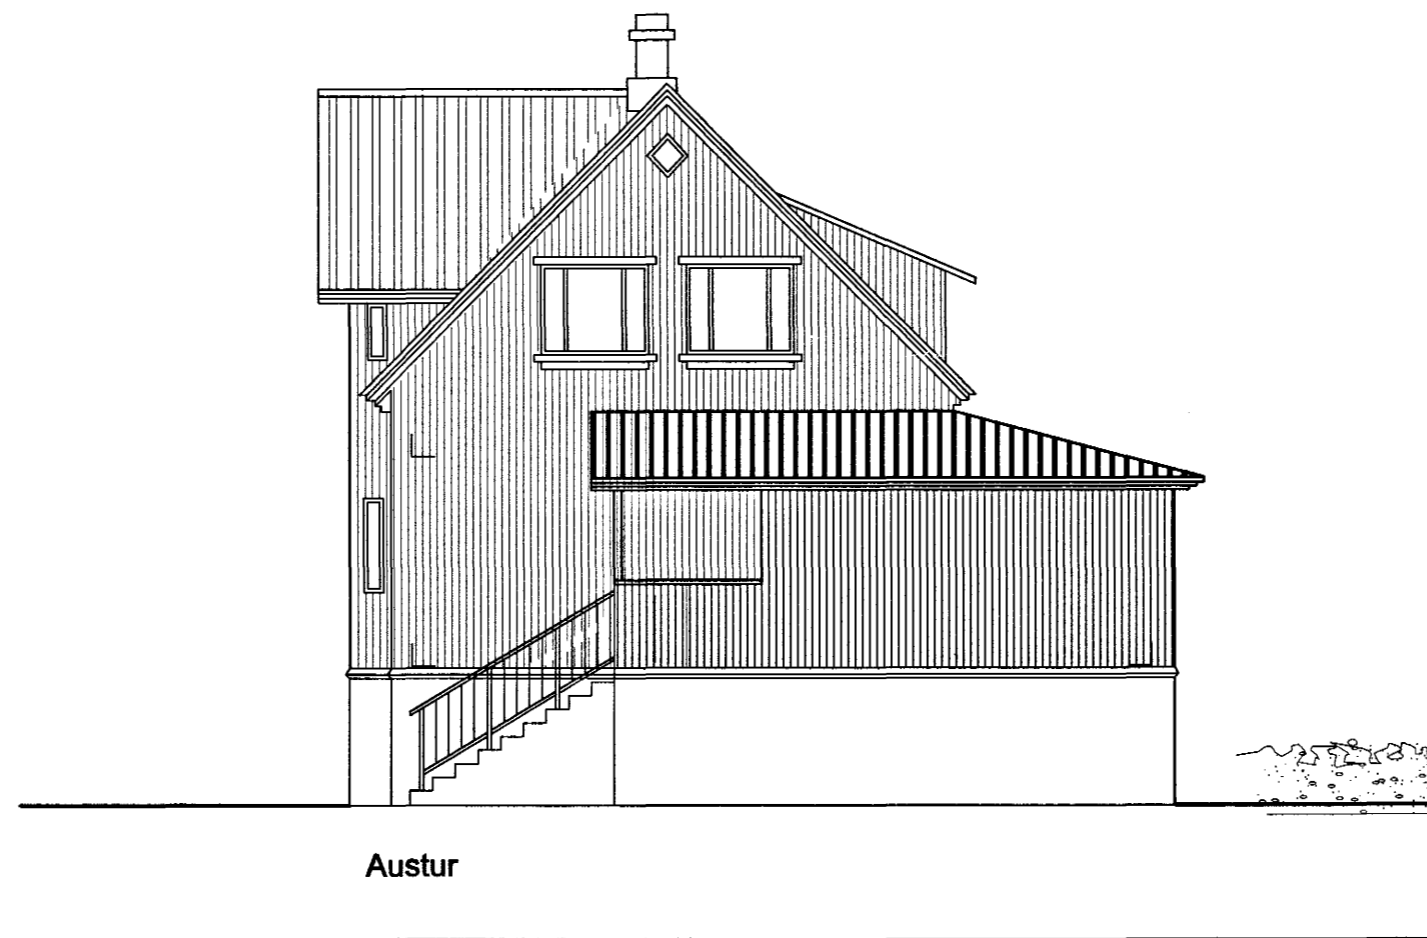


Saupykki nágranna
 undirskafis veganna Norðurbraut 13
 ljúsum yfir með undirskaf okkar að
 við erum saupykki því að
 þreytingar eru þessum teikningu
 veitt gæta í lúsum nr. 13
 við Norðurbraut
 Björg S. Sigurðardóttir. Norðurbr. 15
 Erla Kristín Þirgisdóttir. Norðurbr. 11
 Jökull Guðjónsson. Hraunbr. 24
 Þórunn Guðjónsdóttir. Hraunbr. 26

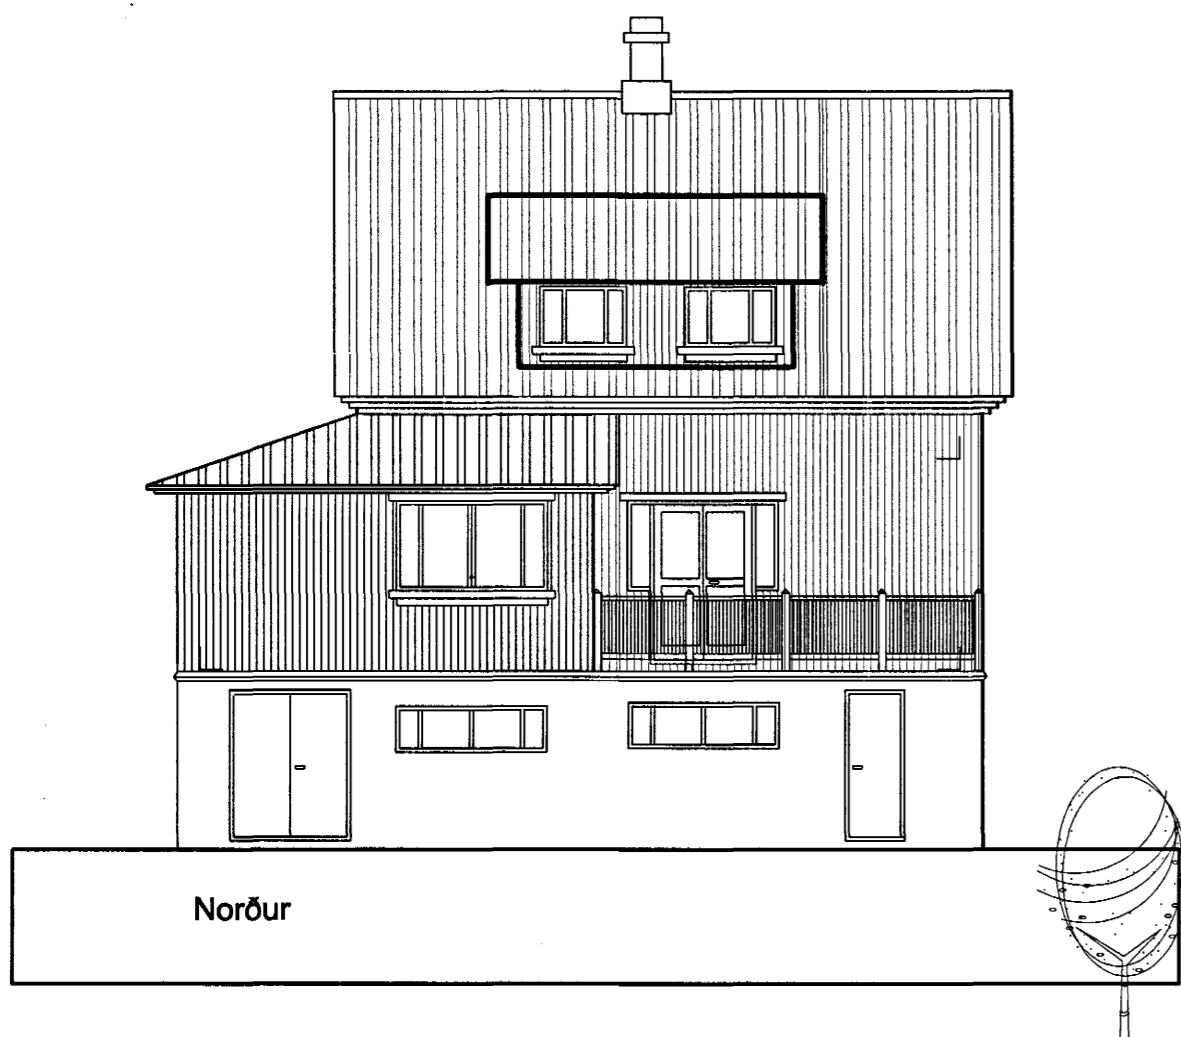

BREYTT:	DAGS:	LÝSING: