

Breiting á húsinu nr 19.

við Nonðurbraut.


Kvæði 1:100




Götuhlíð




Bakhlíð

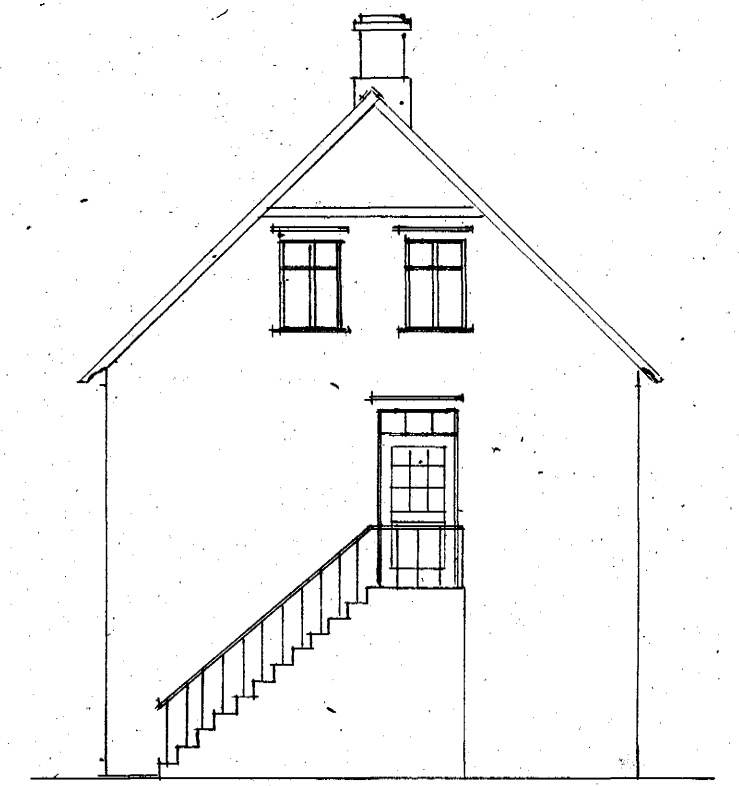


Fyrir breitingu

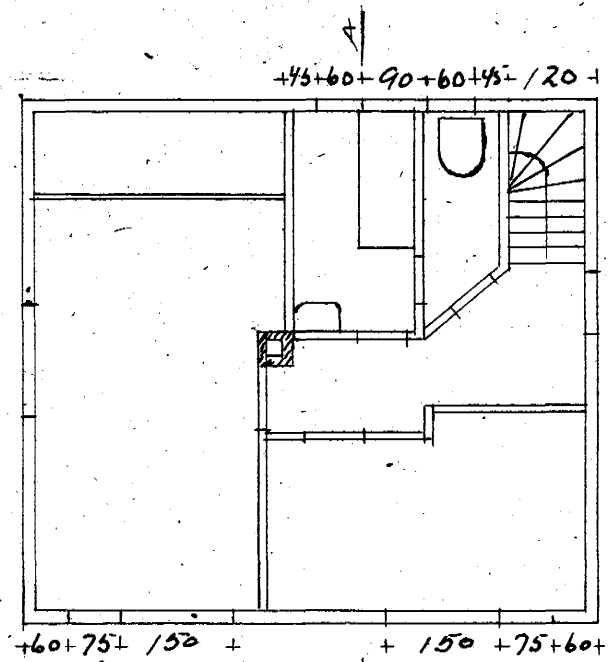

Þakhlíð

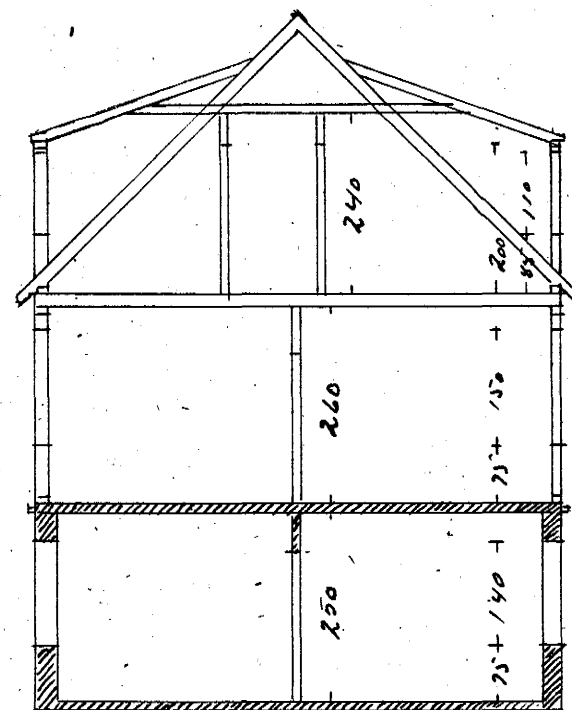


SKLÖÐLIV. AA

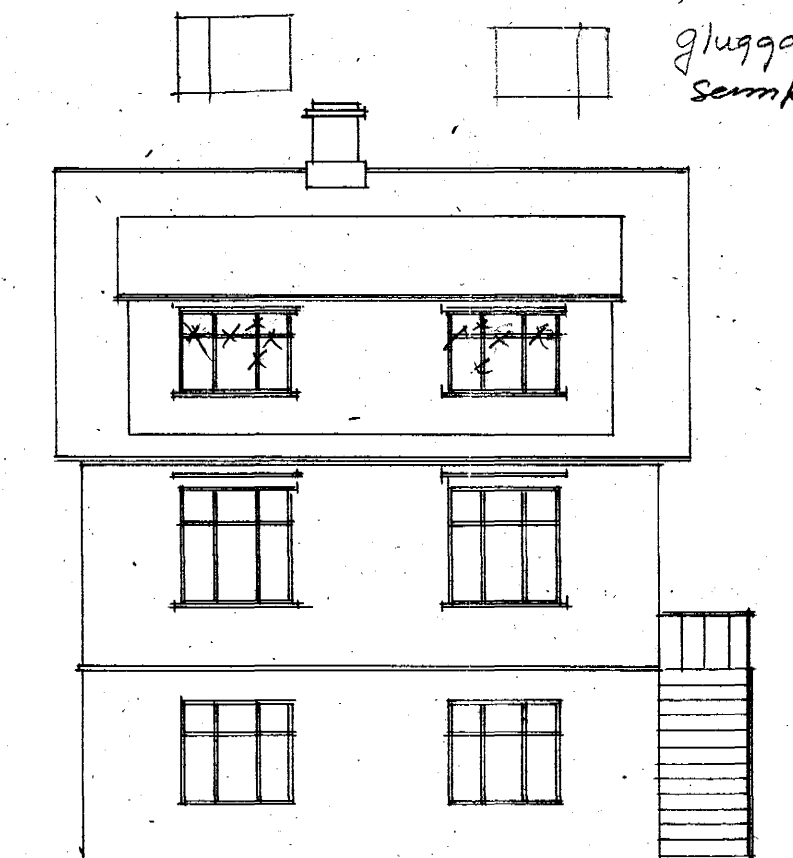

Götuhlíð



Bakhlíð

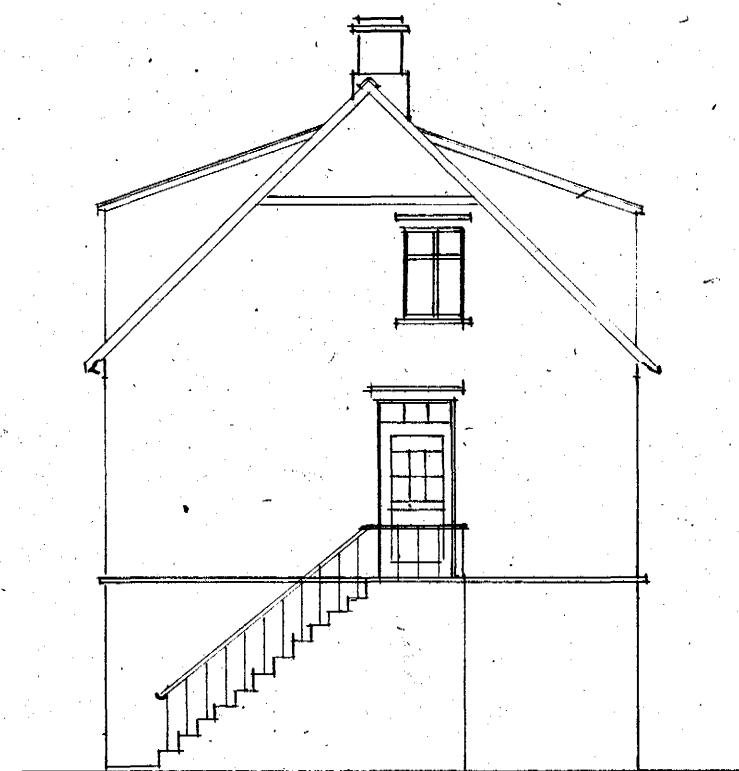

Eftir breitingu

Hafnarfirði mars 1948  
Vigfus Sigurdsson.