

Eig:

Hermundur Þórðarson


Norðurbraut nr. 21

Breyting

1:100

AFSTÖÐUMYND

1:500





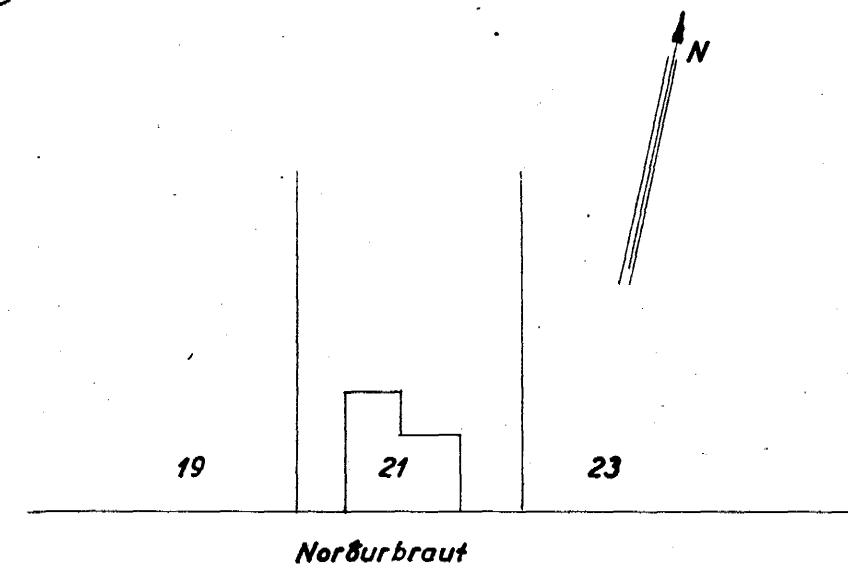


df. 4/9 '55
 Endurskoð. 12/6 '68
 Endurskoð. 25/11 '70
 ————— 23/1 '74

HÚSAMÍÐAMEISTARI:

FYRIR BREYTINGU

EFTIR BREYTINGU

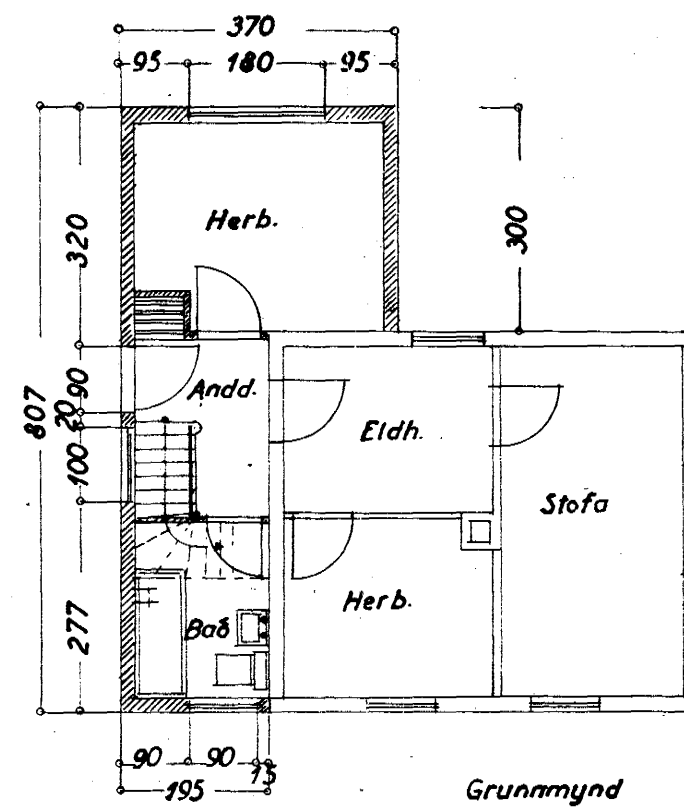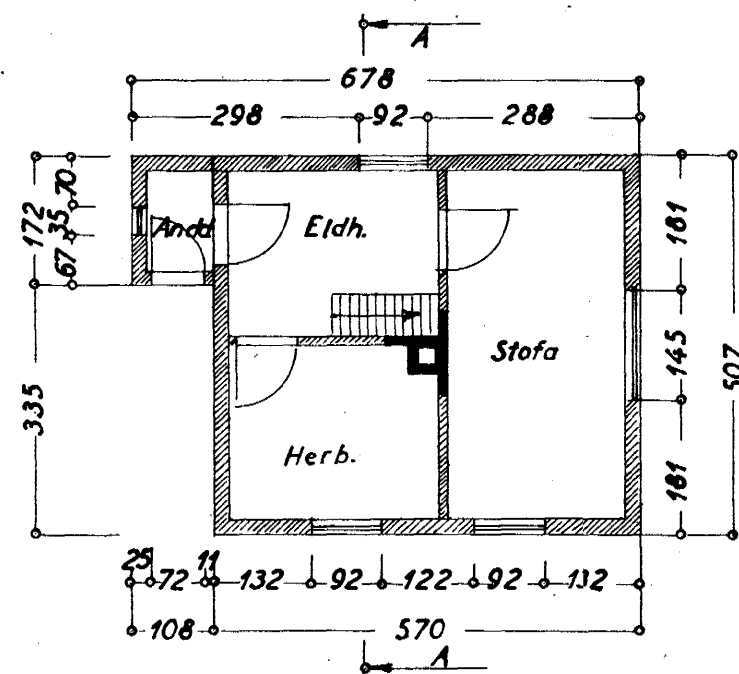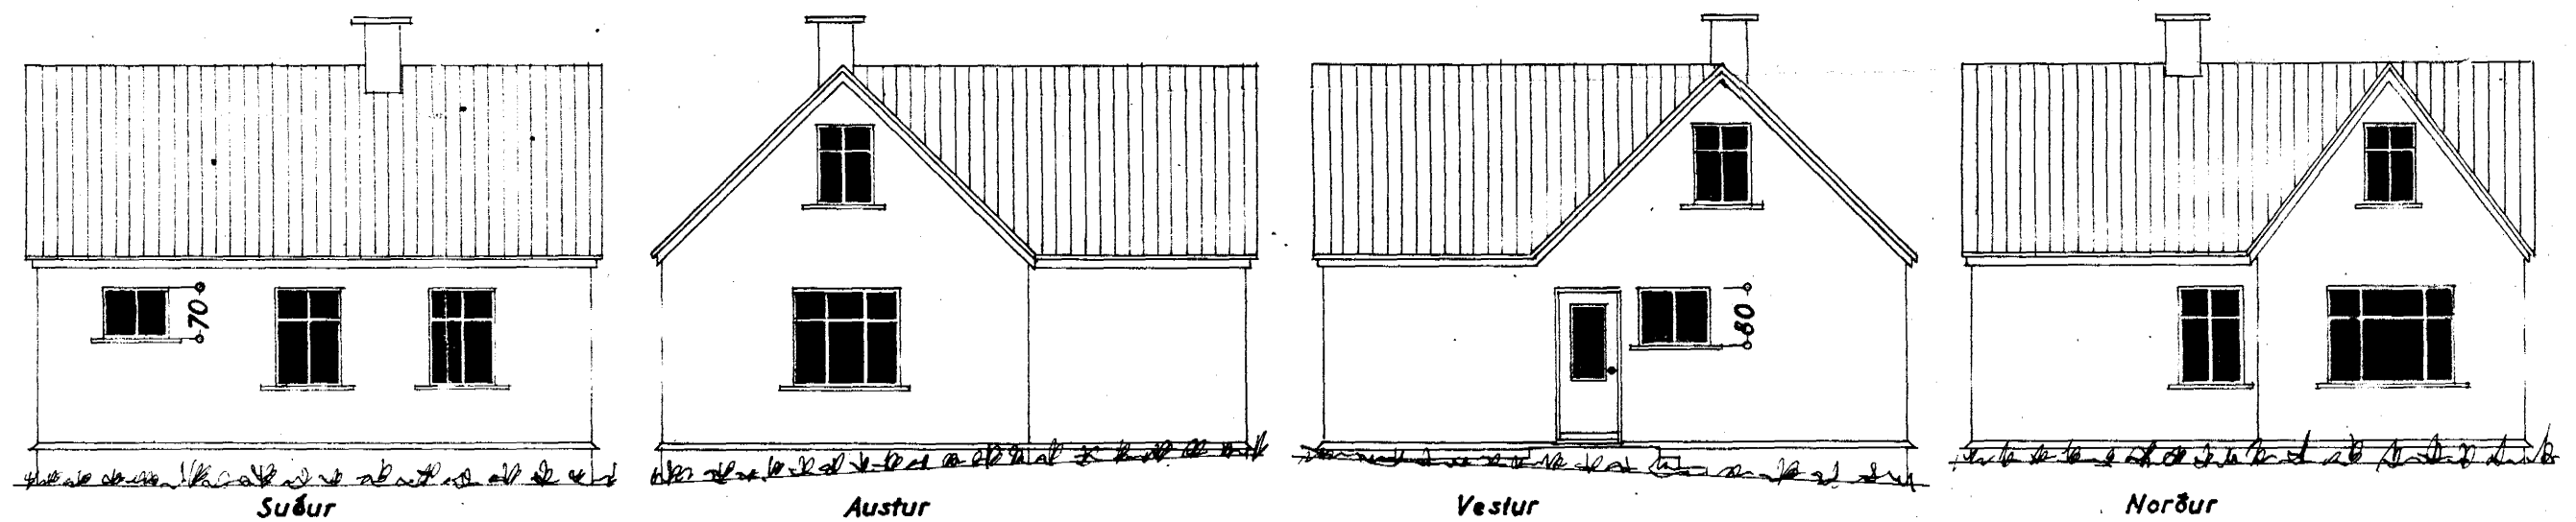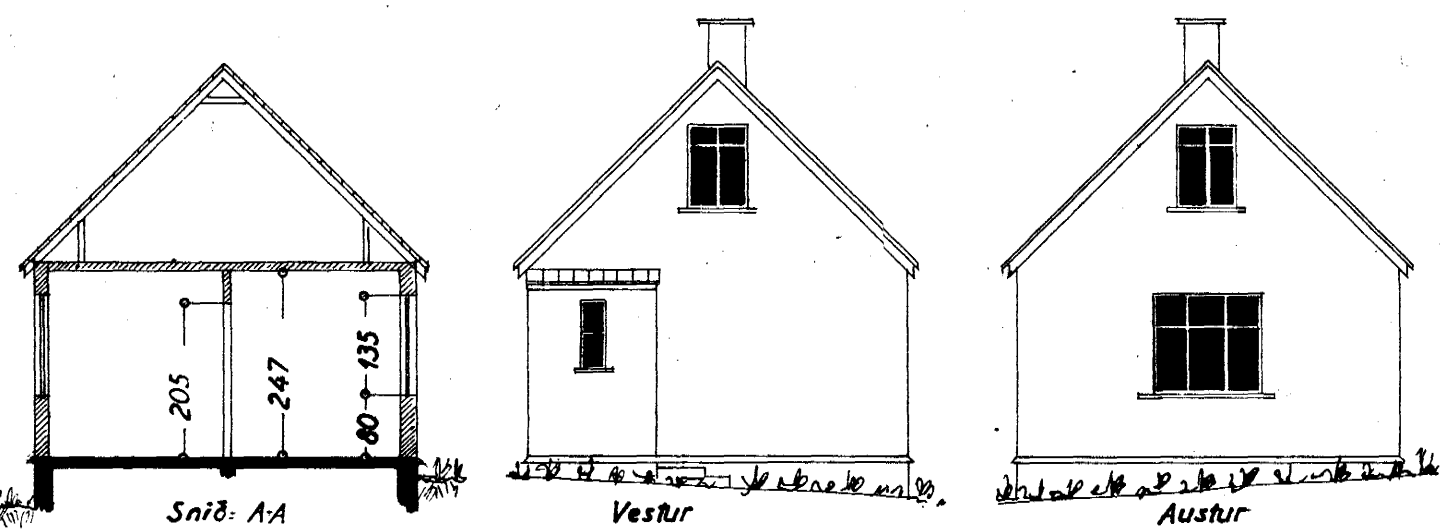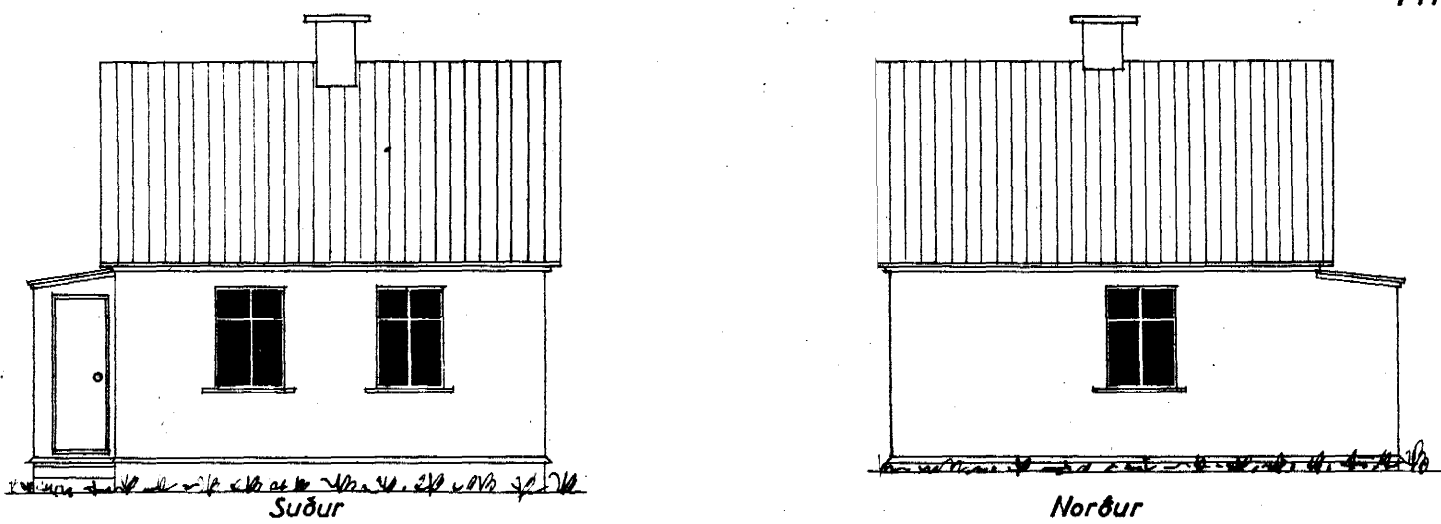

afsluttuðir í sept. '55
 F. Sigurðsson