



Breyting á kótta
 Samþ. 8/7 99
 BÍLSKÚR
 10.11.99.H.
 B. (K=0,85)

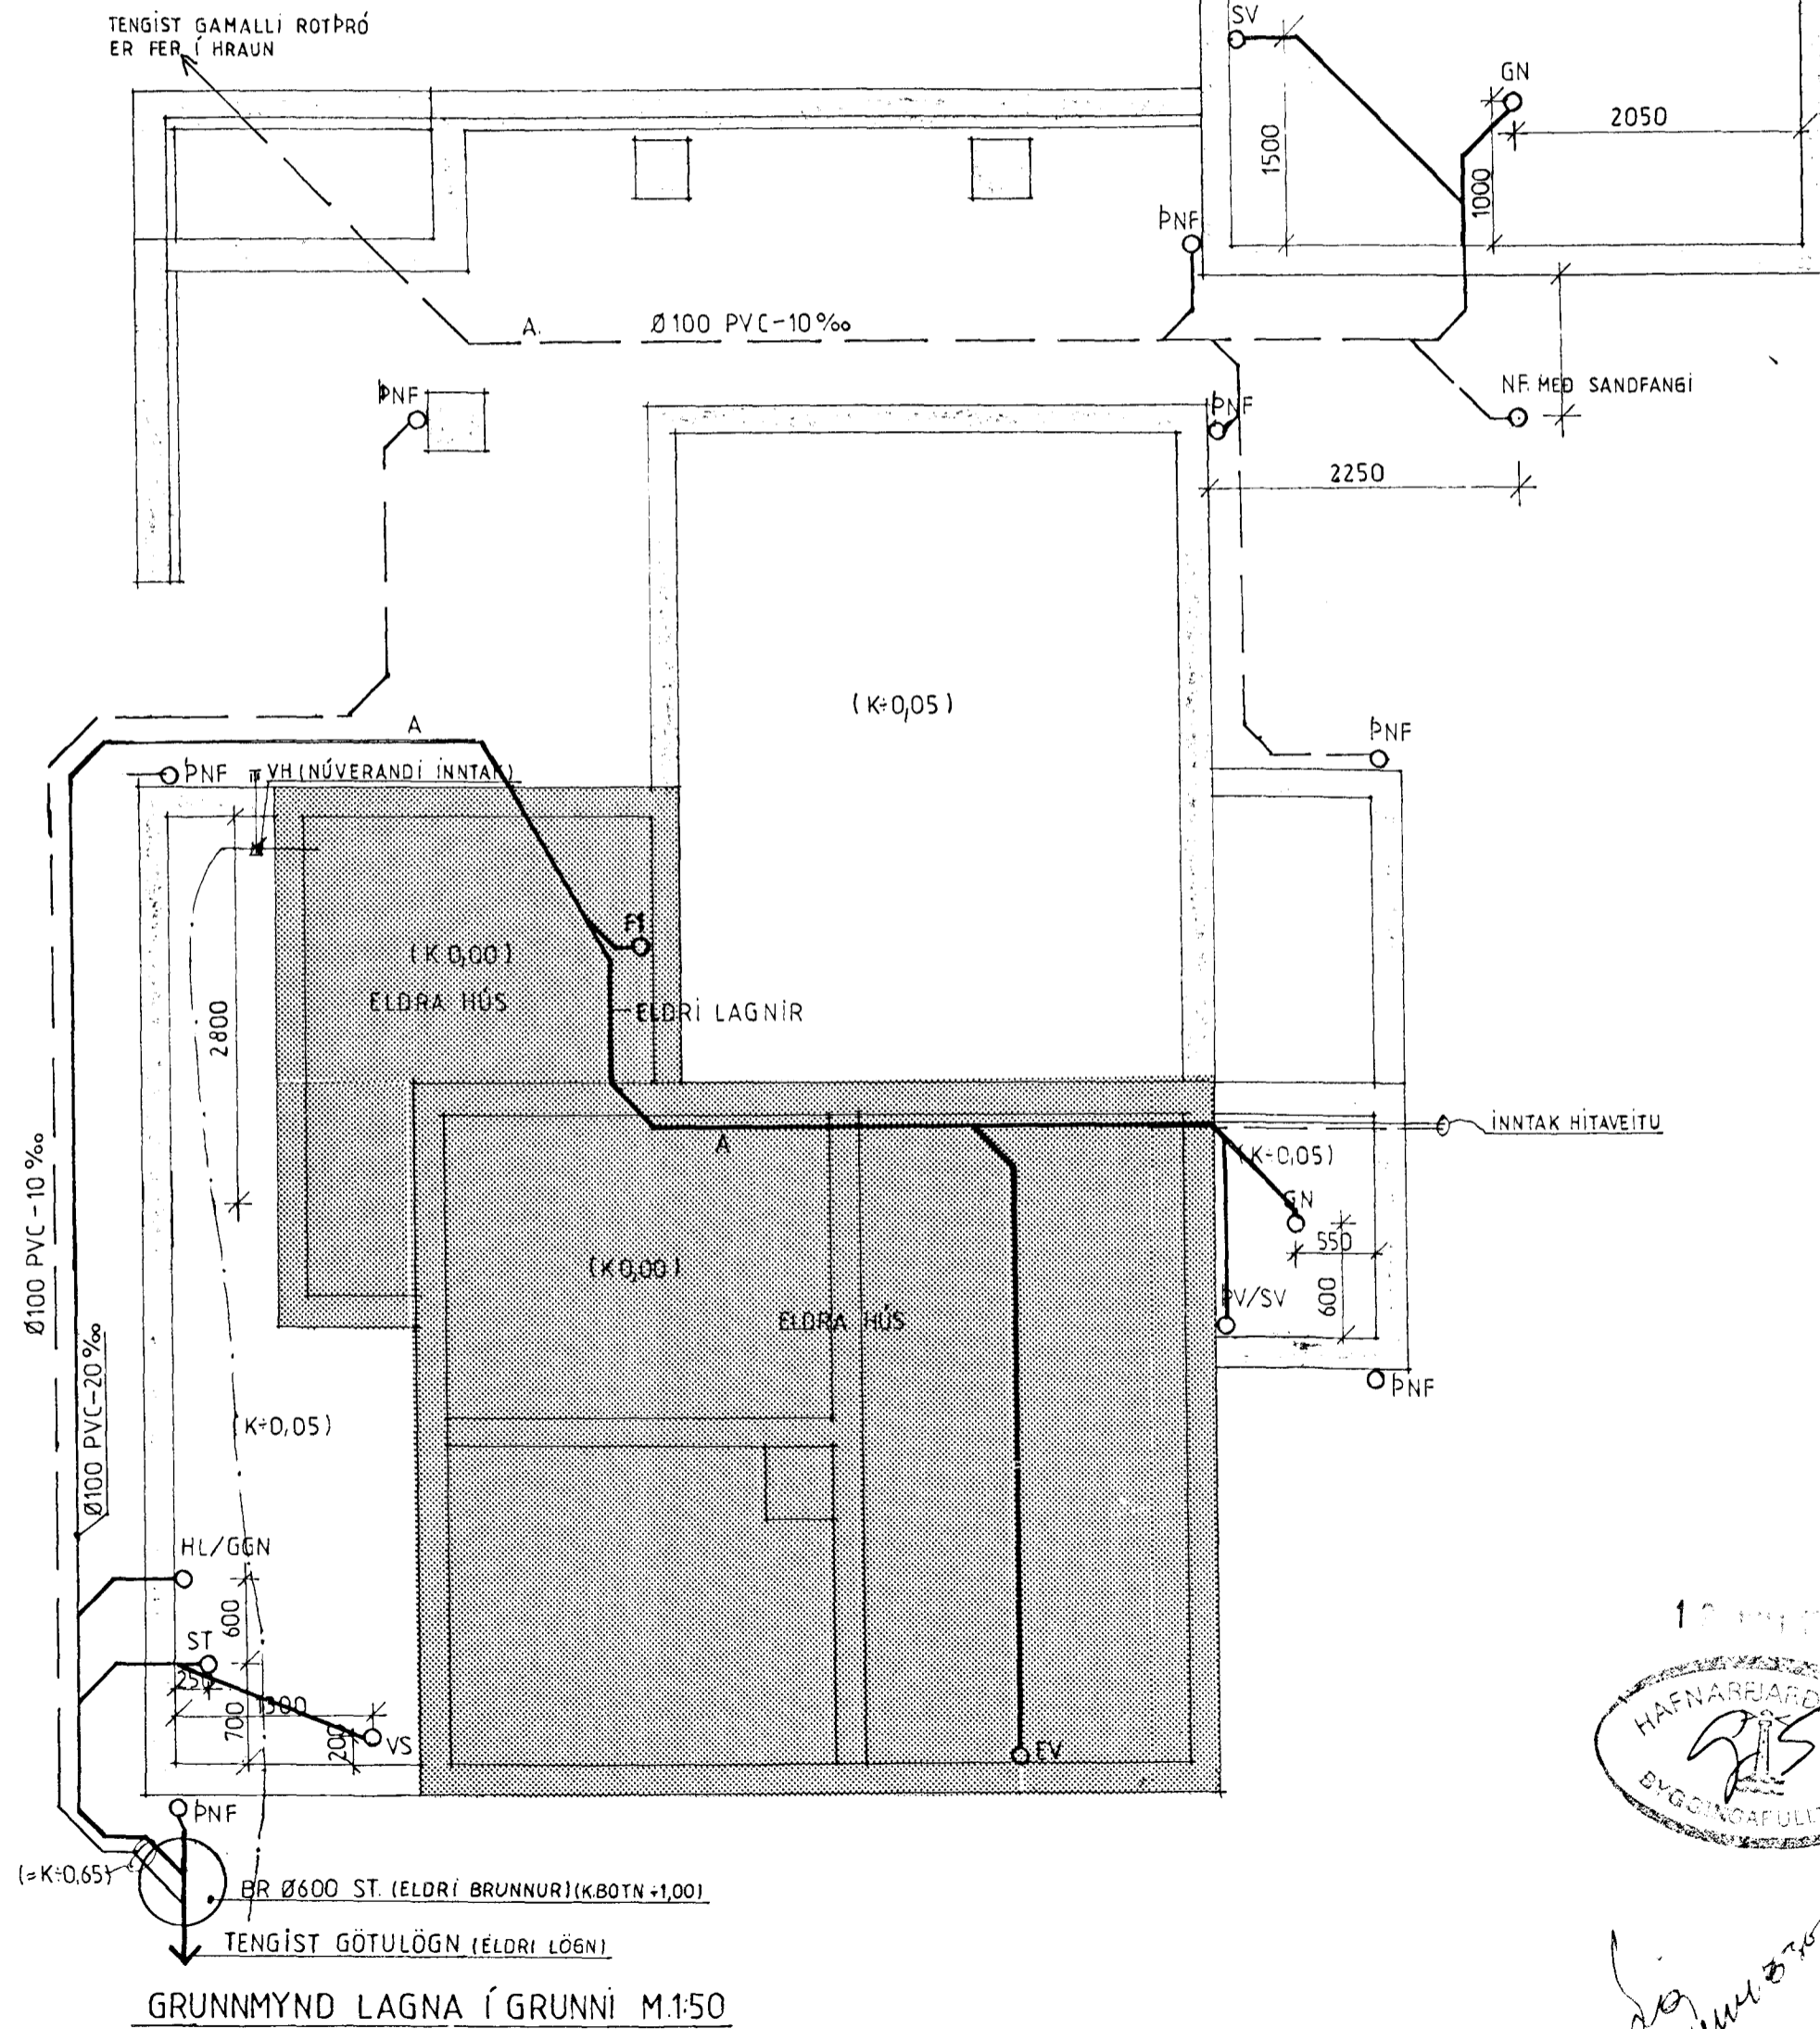

GRUNNMYND LAGNA Í GRUNNI M.1:50

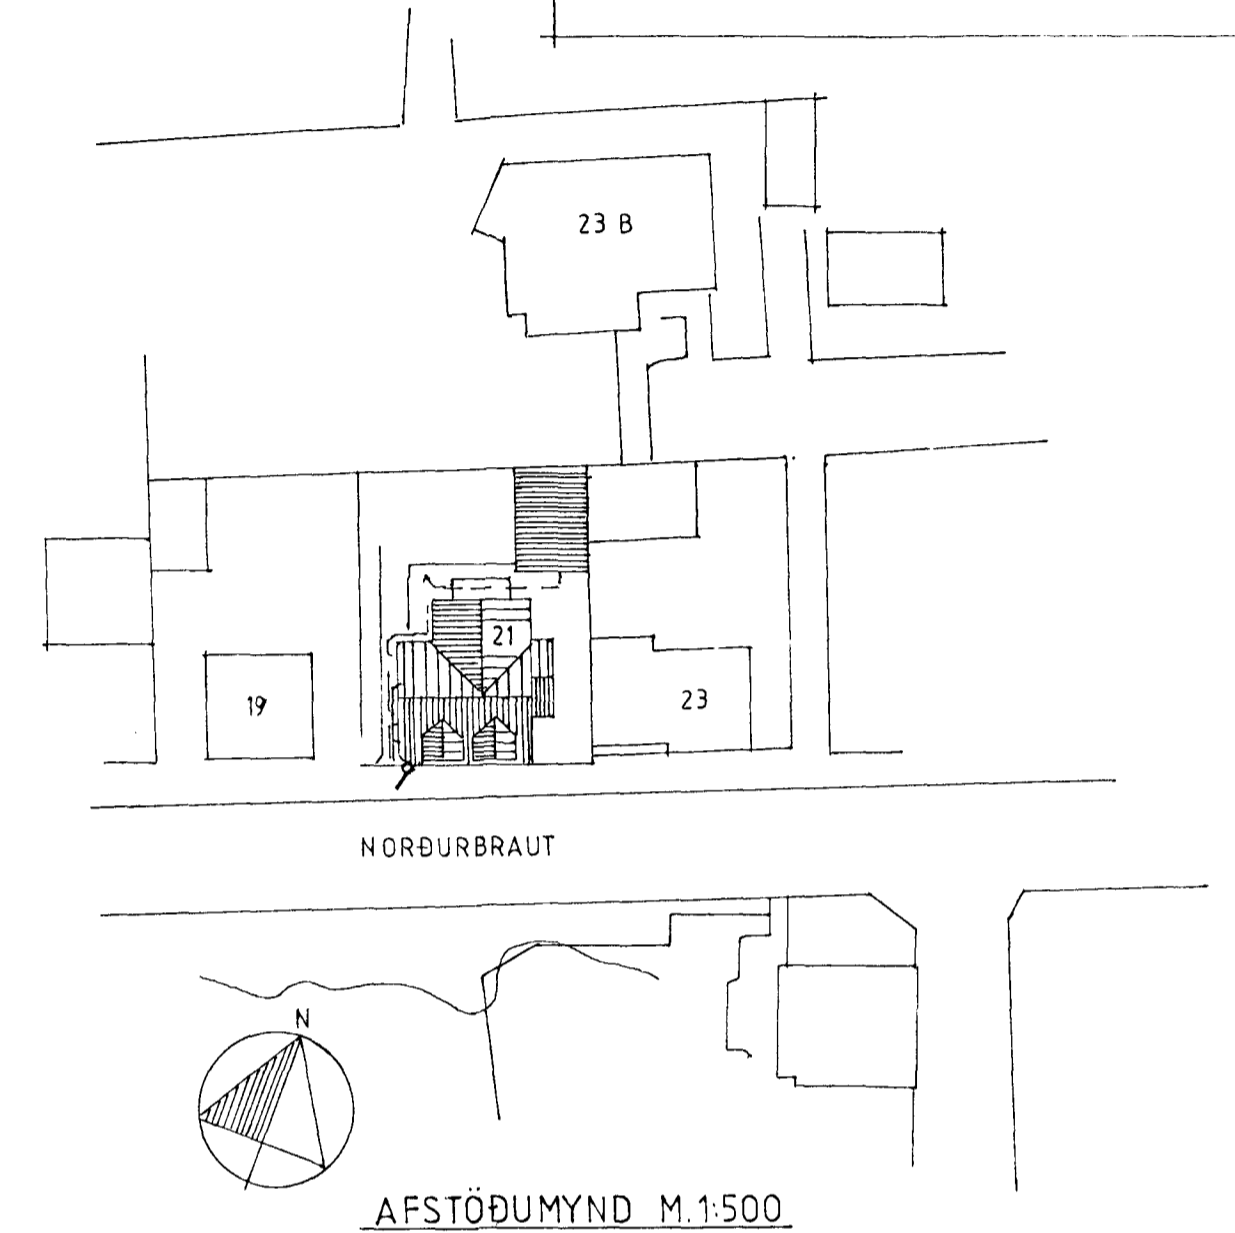

SKÝRINGAR: FRÁRENNSLISLÖGN.

Allir hæðarkótar eru í hæðarkerfi og í metrum, önnur mál eru í mm. Áður en vinna hefst skal athuga lagstað lagna og kótasetningu. Pípur skulu lagðar á vel þjappaða undirstöðu úr sandi eða finni möl þannig að ekki sé hættu á að lögnin brotni eða sigi. Grunnlagningar skulu vera úr steinsteyptum rörum eða PVC-rörum og þannig lagðar að þær hvíli á belgjum en ekki á múffum. Beygjur á lögn skal framkvæma með þar til gerðum beygjustykkjum og þess gætt að lögnin sé bein milli þeirra. Samskeyti skulu þétt með gúmi-hringjum. Fylla skal yfir lögn með sandi eða finni möl og þjappa efnið vel að þeim. Allt efni skal vera í samræmi við ákvæði gildandi byggingasamþykktar, IST 65 og IST 68.



B 20058 KÓTI Á BÍLSKÚR		REYKJAVÍK 17.07.1992		KVARÐI: 150, 1500, 1-100	
A 0992 LAGNALEIÐUM V/ KLAPPAR		REKNI/TEIKN YFIRFARIÐ		VERK	
BR	DAGS	BREYTING A	LEGA	USKR	BL NR BR
					2.01
ARMANN ÓSKAR SÍGURÐSSON FTFI ALFHEIMUR 9, 104 REYKJAVÍK S 36156			ARMANN ÓSKAR SÍGURÐSSON FTFI 140761-2069		
ATHS			SAMÞYKKT		

Armán Óskar Sigurðsson

NORÐURBRAUT 21, HAFNARFIRÐI
 VIÐBYGGING, NÝTT ÞAK OG BÍLSKÚR

LAGNIR Í GRUNNI: GRUNNMYND, AFSTÖÐUMYND,
 FALLSTAMMAR