


AFSTÖÐUMYND

1:500




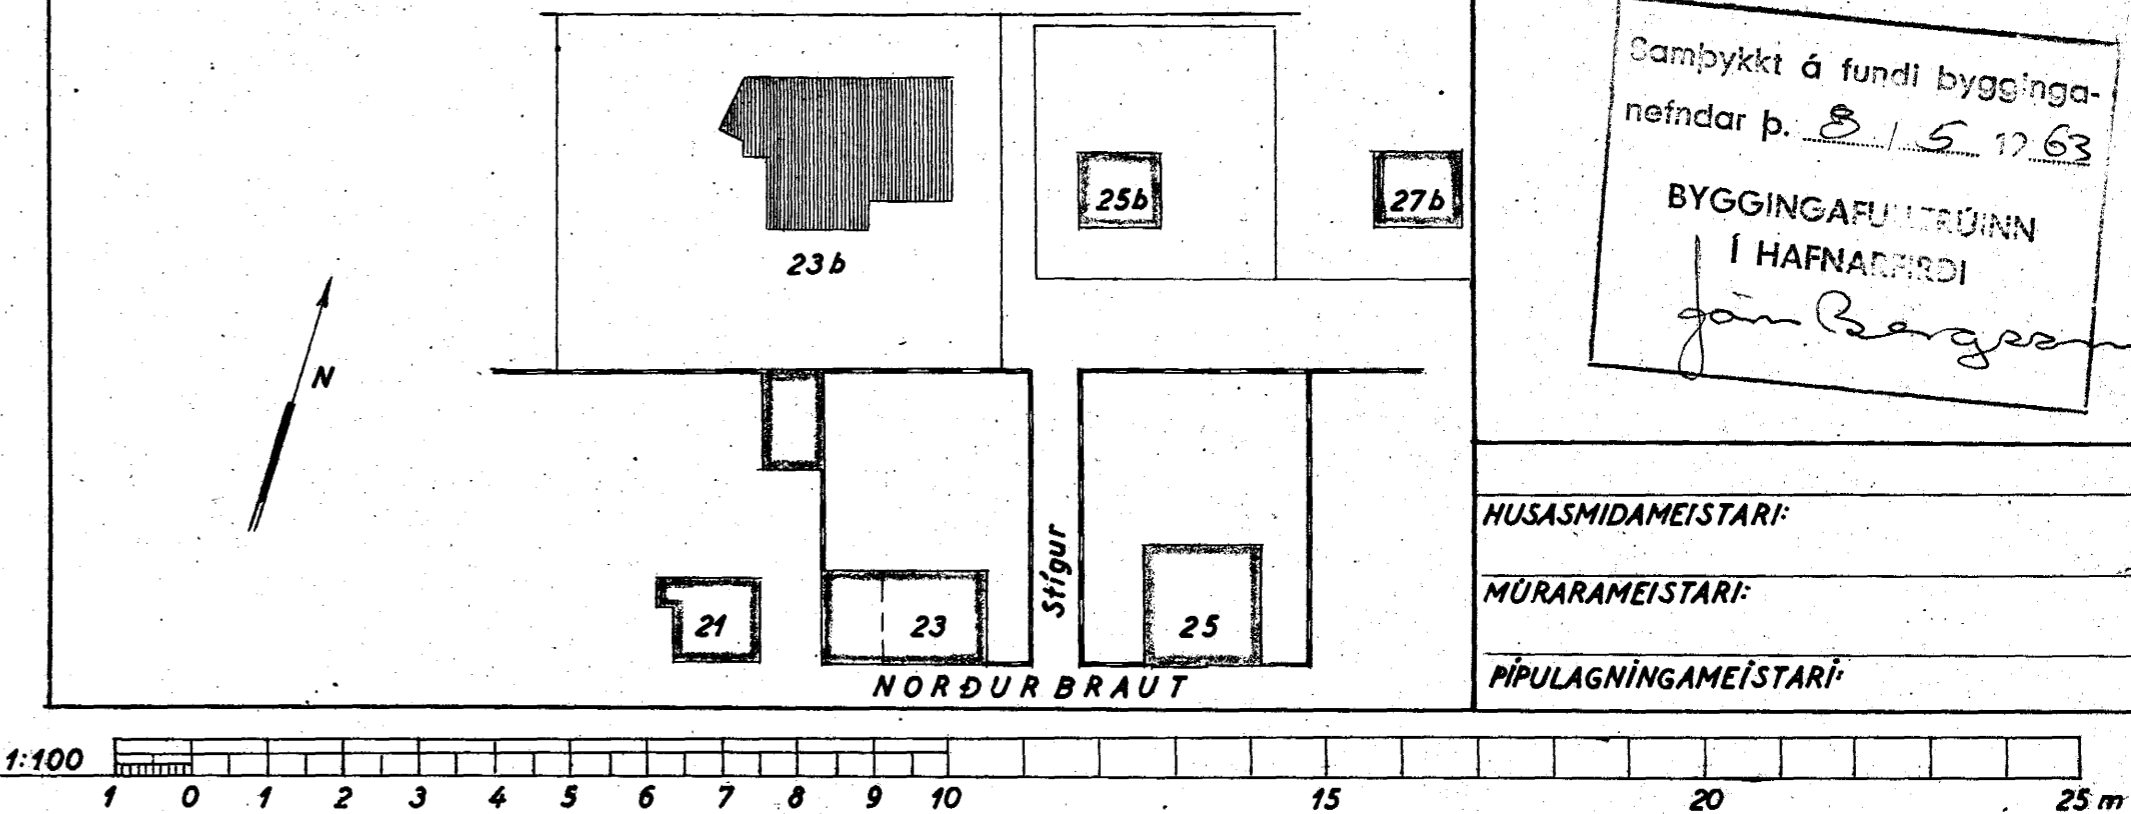


Samþykkt á fundi bygginga-  
nefndar þ. 8/5 1963  
BYGGINGAFLUTRÚINN  
Í HAFNARFIRDI  
*Jón Bergson*

HUSASMÍÐAMEISTARI:

MÜRARAMEISTARI:

ÞÍPULAGNINGAMEISTARI:

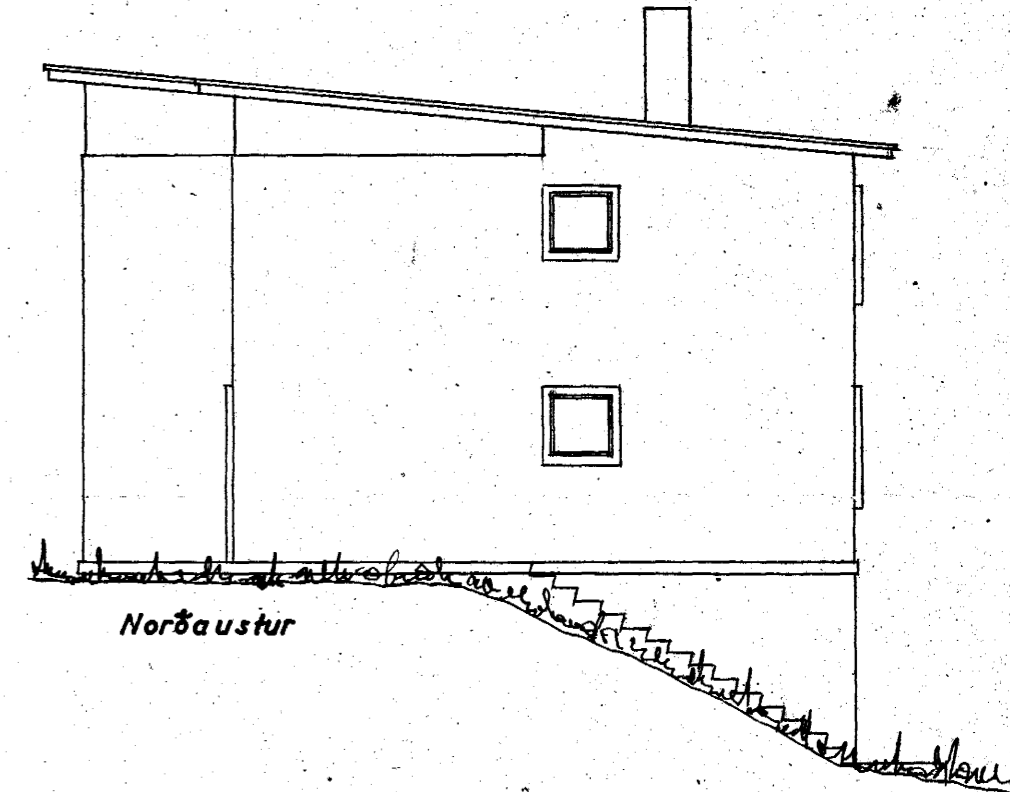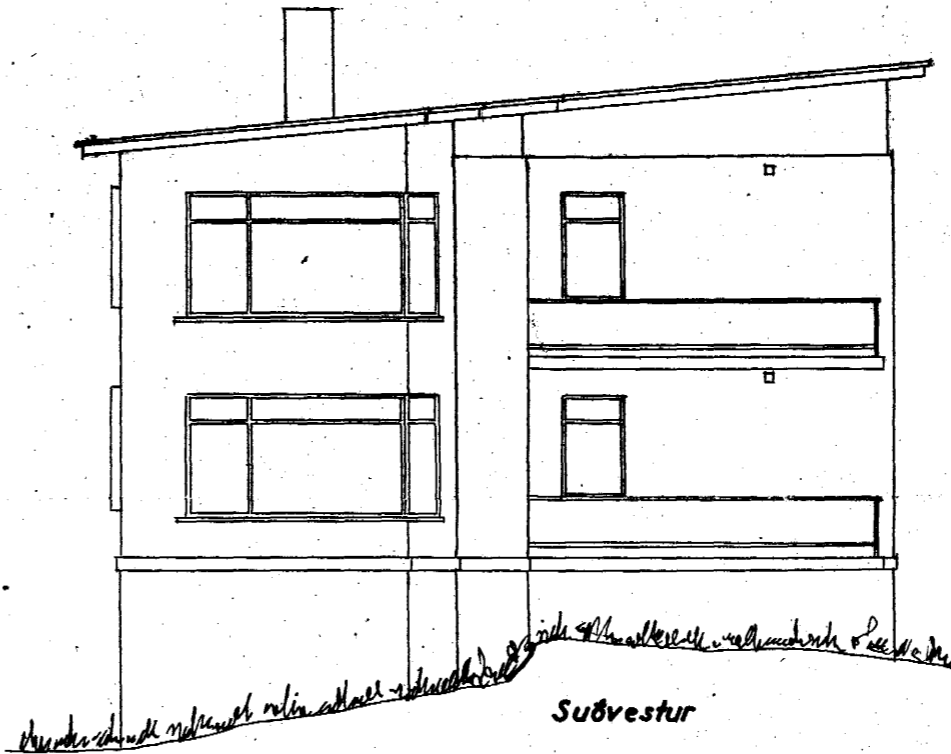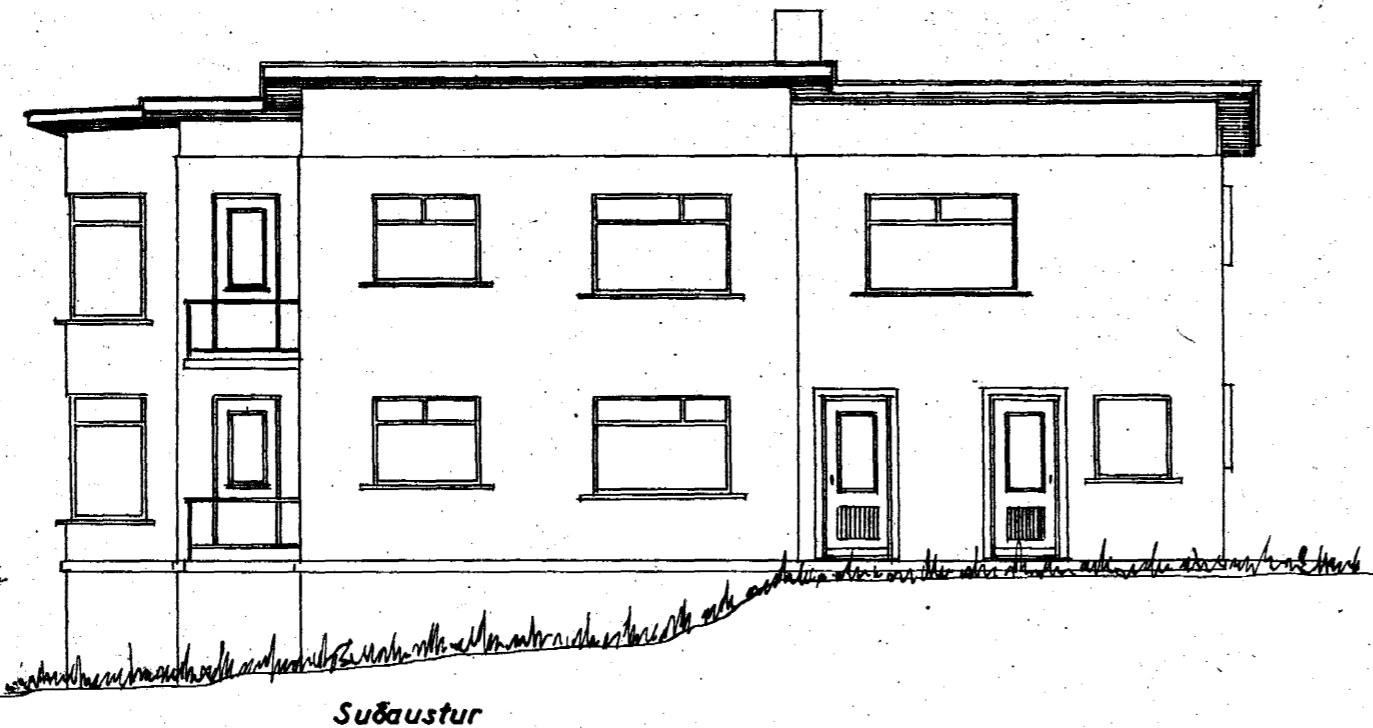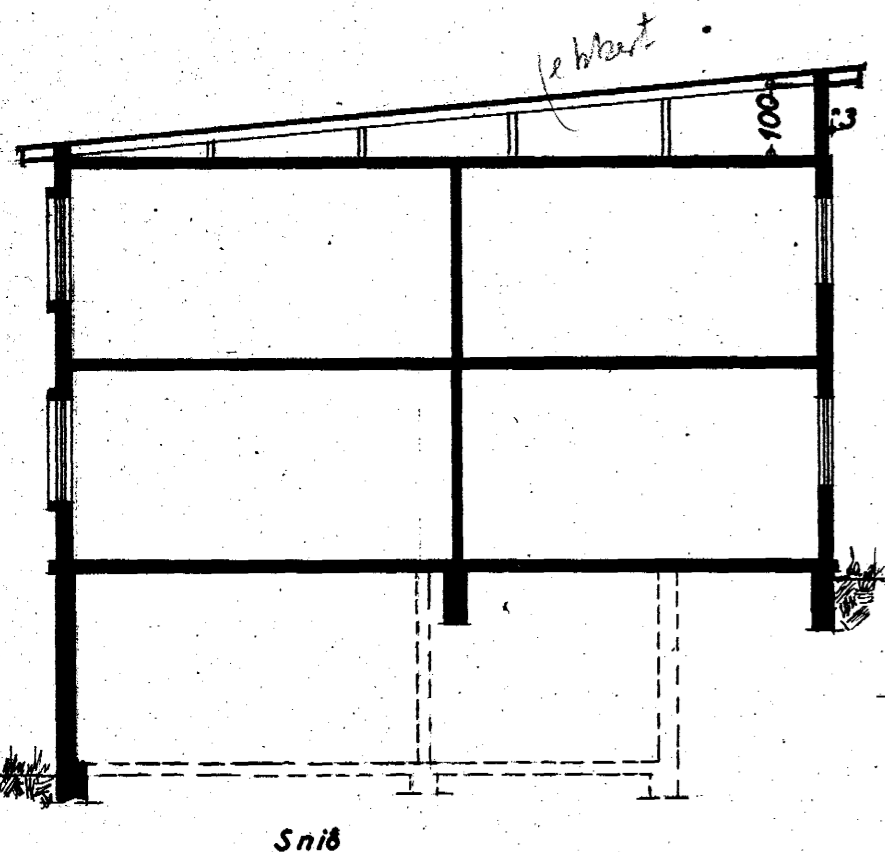

**NORÐURBRAUT NR. 23B**  
**Breyting á þaki, (úr valmapaki).**  
Snið } 1:100  
Útlit }  
Afstöðumynd 1:500  
Hafnarfirði í maí 1963  
*F. Sigurðsson*