

Samþykkt á fundi bygginga-
nefndar þ. 25 / 8 1982

BYGGINGAFULLTRÚINN


Ch. I HAFNARFIRÐI

Pjetur Steinarsson


Áskilið er samþykkt
Breytingaráttindi




Suðurhlið
Útlit fyrir breytingu

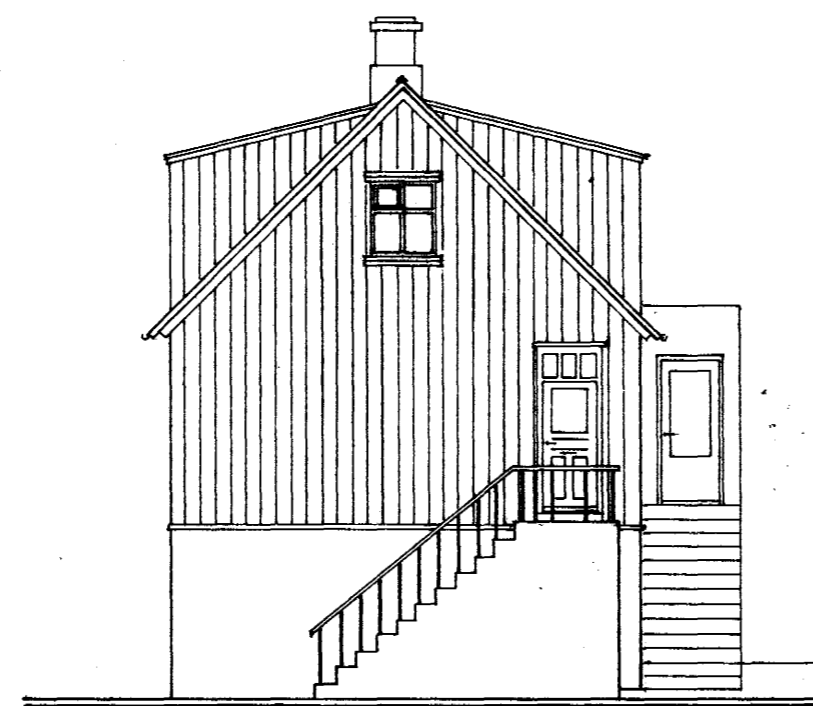


Austurgafi
Útlit fyrir breytingu

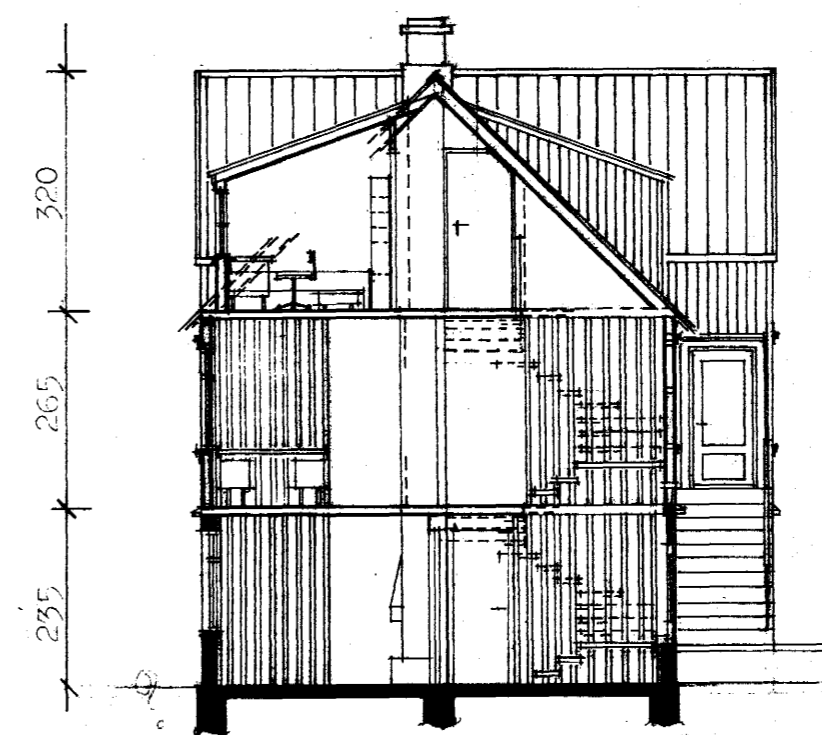


SNEIÐING A-A
eftir breytingu

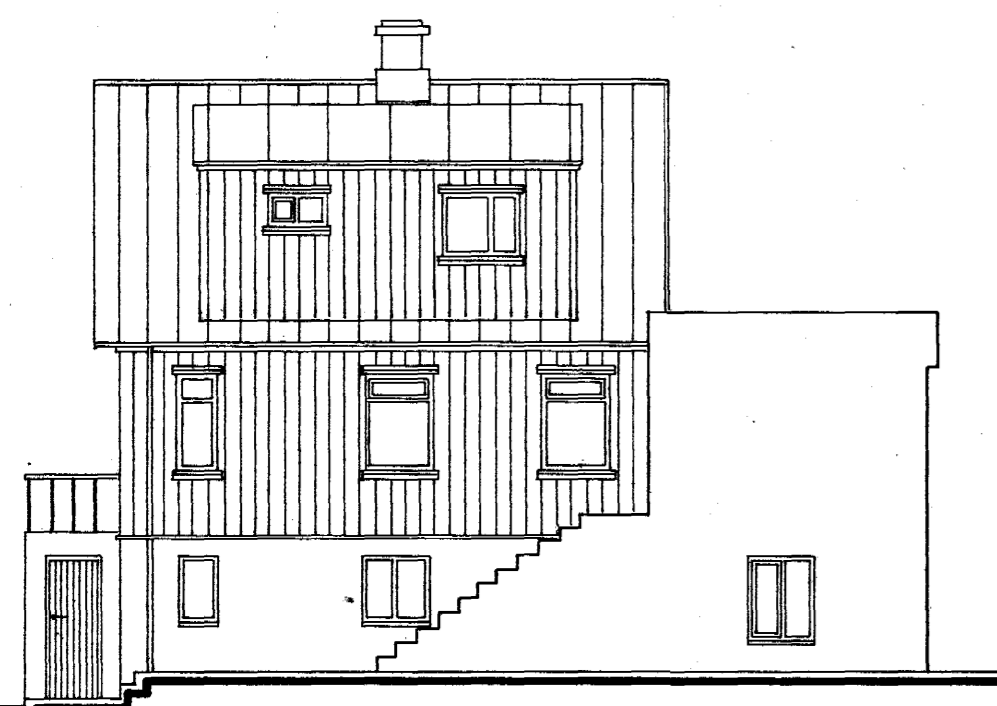

Norðurhlið
Útlit fyrir breytingu

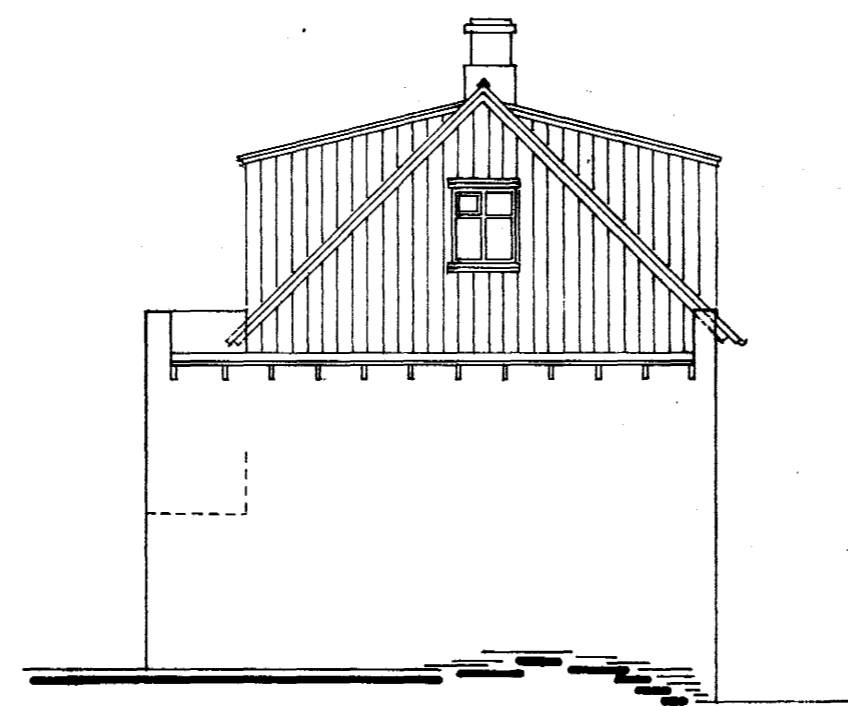

Vestuendi
Útlit fyrir breytingu

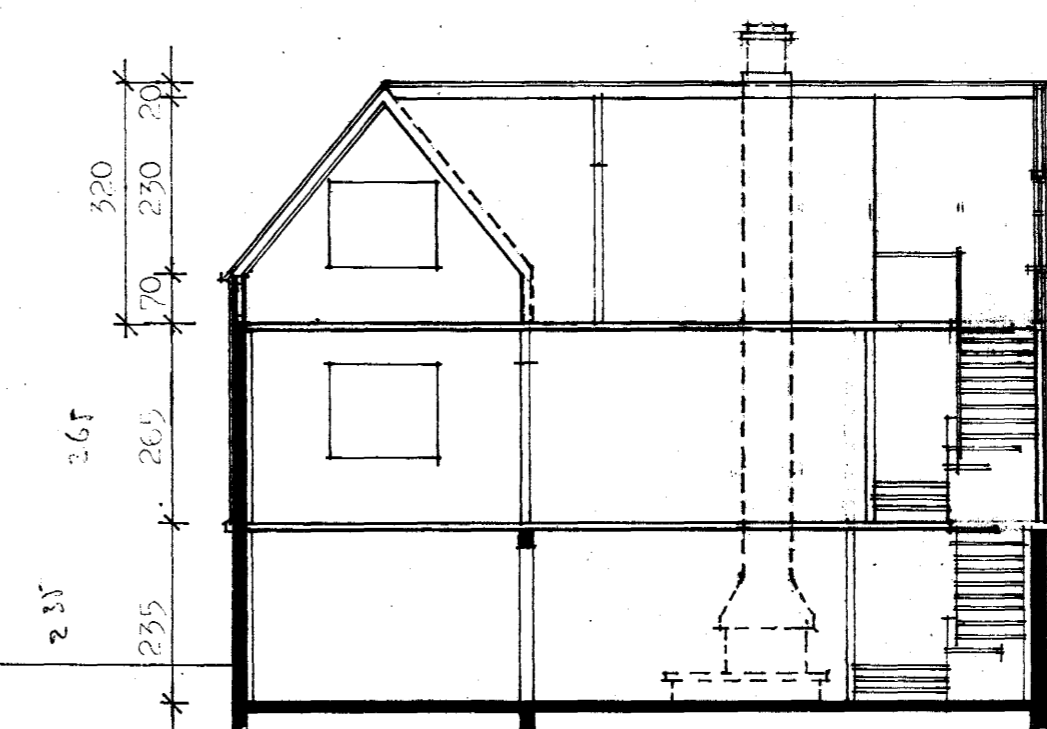

SNEIÐING B-B
eftir breytingu

6620-0220 01

20.-7.'82.

Sigurbör Adalsteinsson

Norðurbraut 23, Hafnarfirði

Útlitsmyndir fyrir breytingu

Sneiðingar eftir breytingu

Sigurbör Adalsteinsson Arkitekt FAI

Mk. 1:100

blað 3

Teikn. BP