
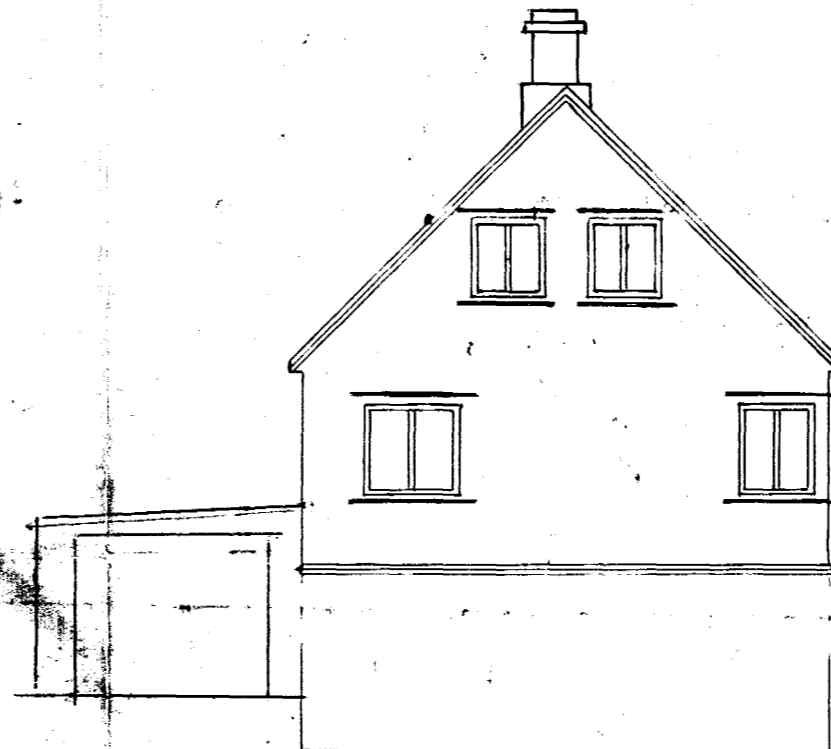




Hús Jóhanns Vilhjalmssonar  
við Nönustíg Nr Hafnarfirði

kvæði 1:100



S.P.  
23/5/58

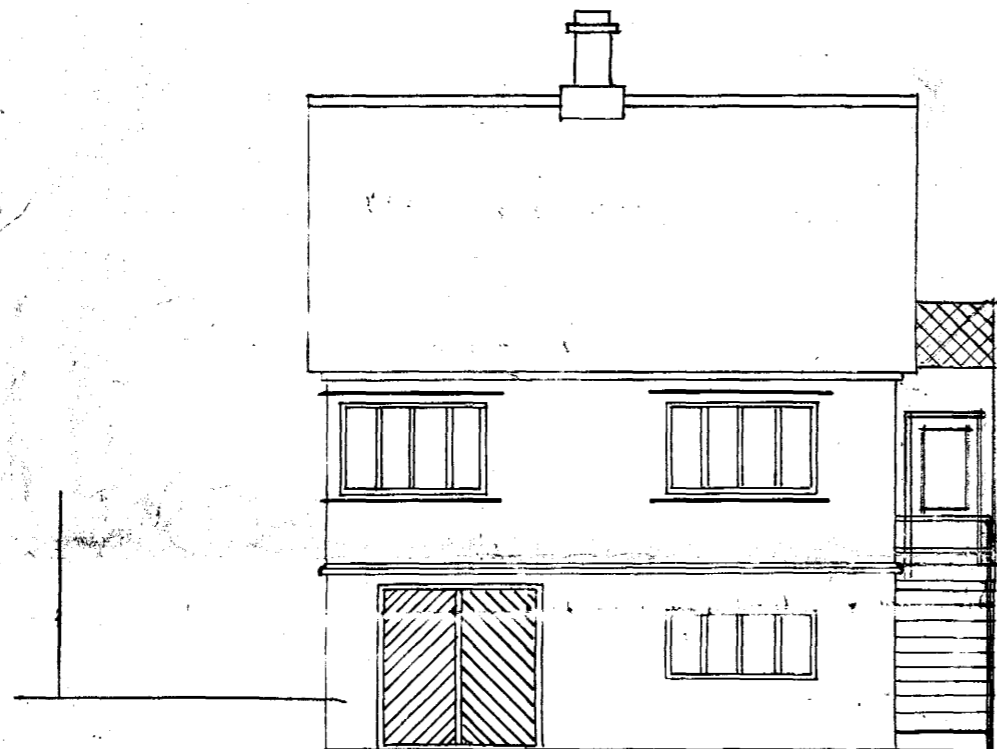

Breyting sýnd með náudu.

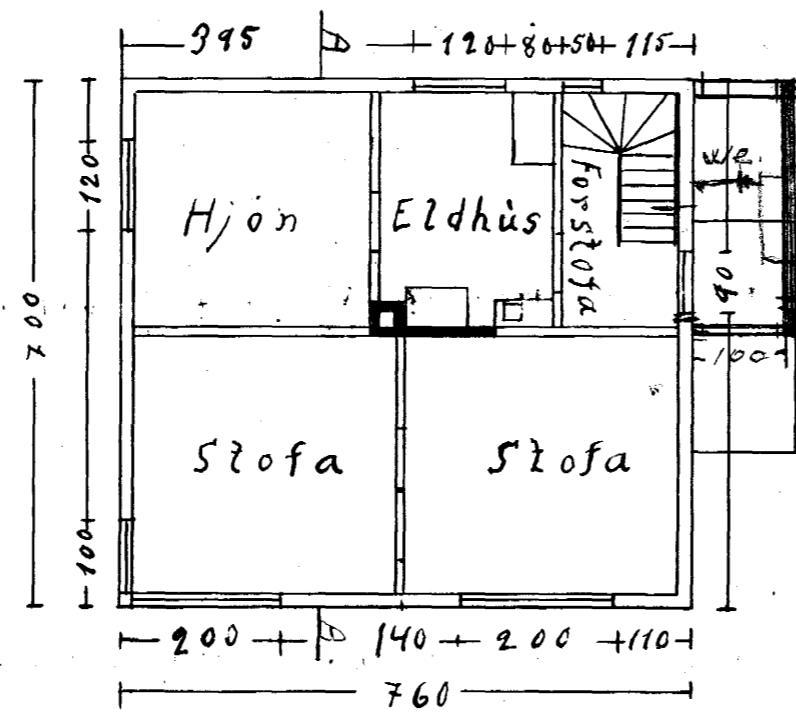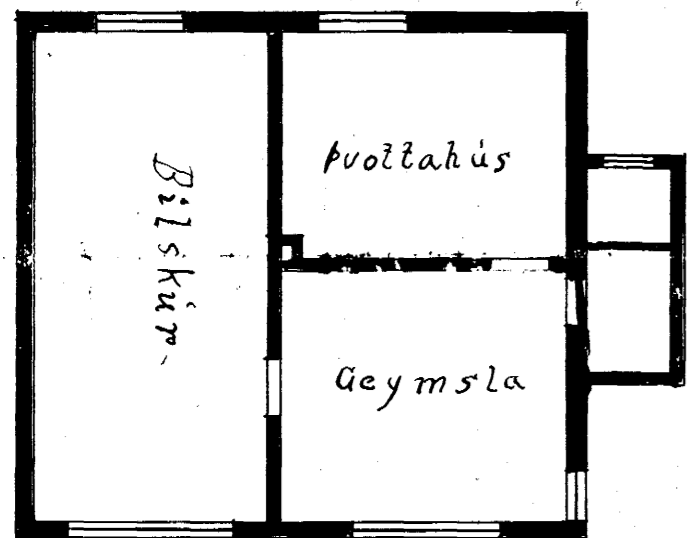

Nönustigur

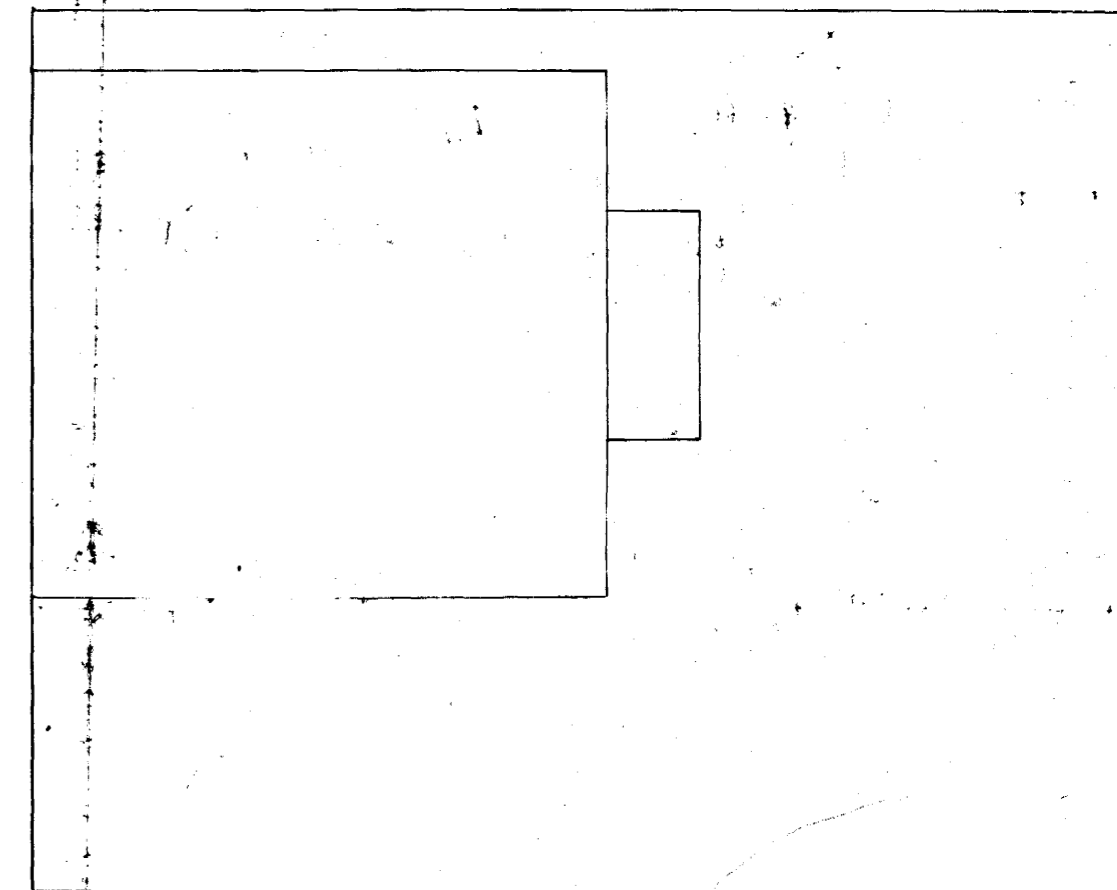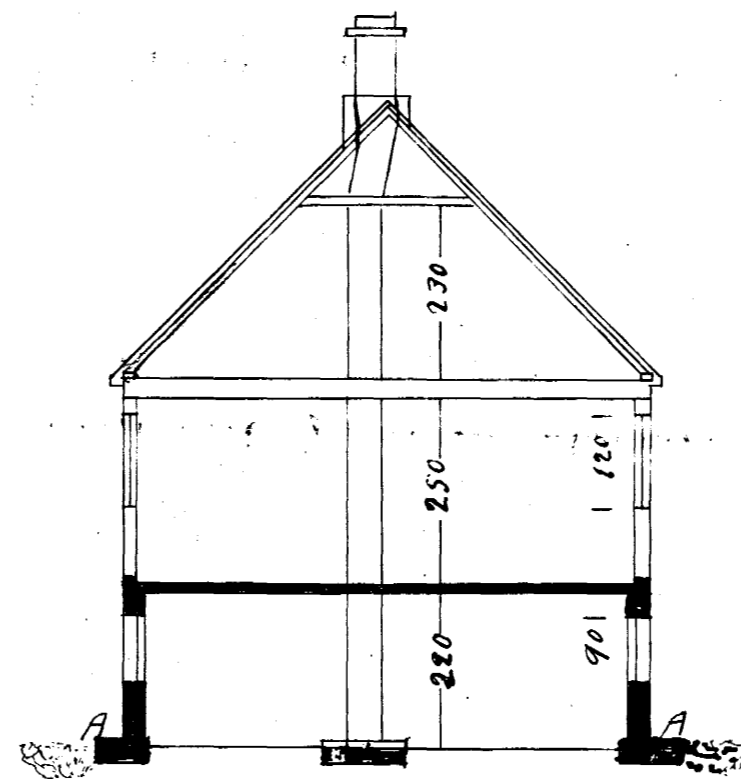

Ljurgjartur Vilhjalmsson

1/20-13