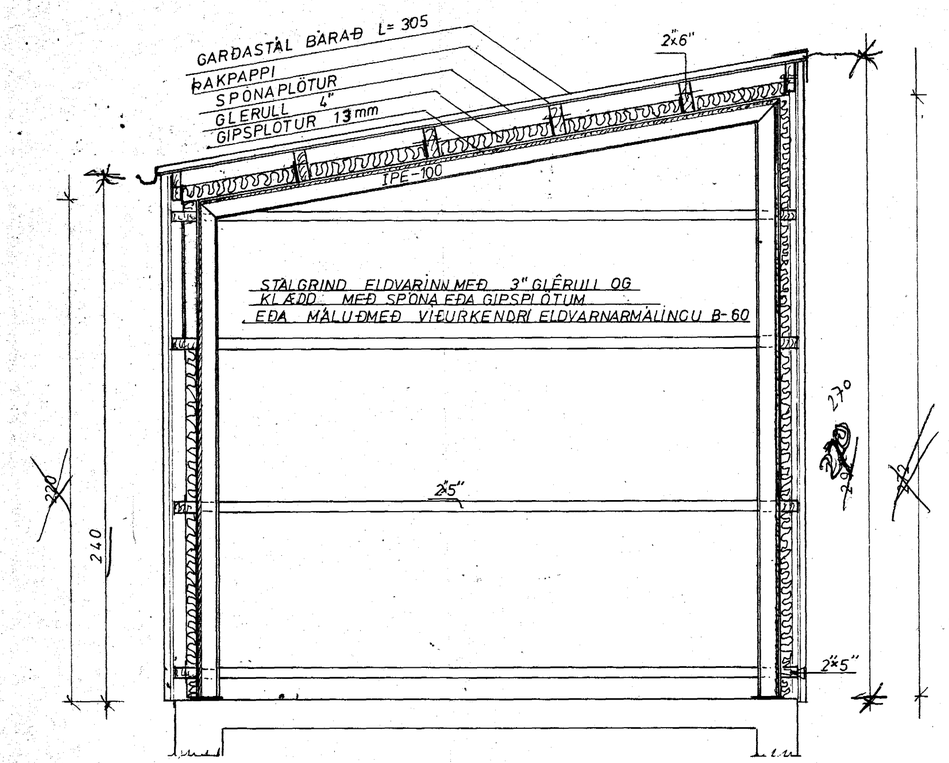

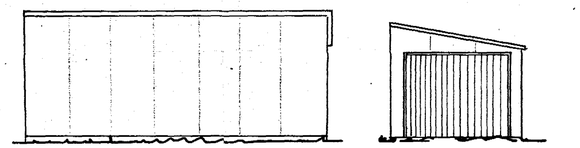

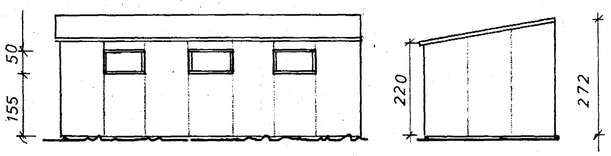

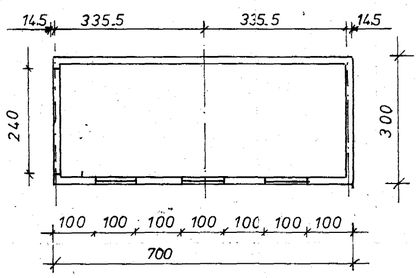

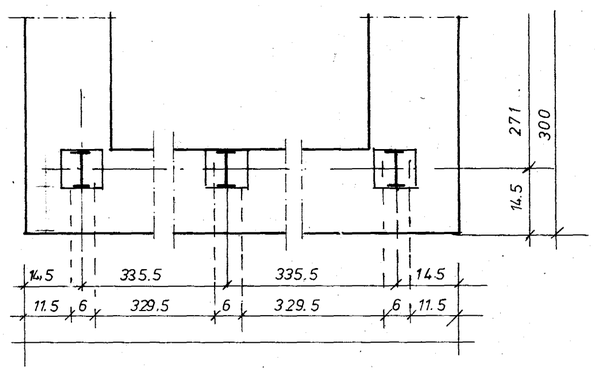

Samþykkt á fundi byggingarnefndar þ. 6/8 1980
BYGGINGAFULLTRÚINN
Í HAFNARFIRÐI

Byggingin verði í samræmi við hönnun með leiðréttingum.
Fullnægjandi þéttleiki kólfum
Brunamálastofnun ríkisins.
F. Sig

SAMÞYKKT 5 MAÍ 1980
SBR. BRÉF DAGS. 19
Þórir Hilmarsson
BRUNAMÁLASTOFNUN RÍKISINS

Úrgildi

3.0 x 7.0 = 21.0 m², 54.0 m³

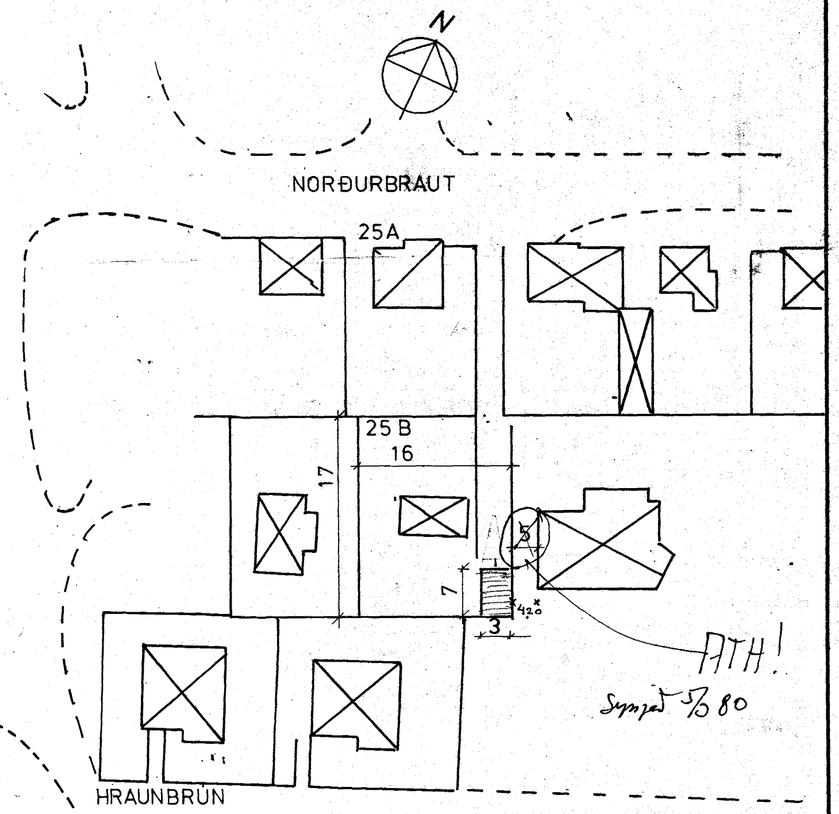

Fjöldi	Heiti	Nr.	Efni	Teikn. nr.	Stærð Módel nr.	Athugasemd	Blað
Breytingar				Breytingar			

Byggð

Ingólfur Guðmundsson
NORÐURBRAUT 25 B.
HAFNARFIRÐI

BÍLGEYMSLA
stálgrindahús 21 m² 50 m³

Mkv. 1:500 1:100 1:50,1:10
Dags. 79-11-14
Teikn. Sigurbjörn
Ath.

Sigurbjörn Þorkelsson hf.

Verknúmer

HÉÐINN

Teikn. nr. 32 - 7

Notist