



Samþykkt á fundi bygginga-
nefndar þ. 23/7 1980
BYGGINGAFULLTRÚINN
Í HAFNARFIRÐI
P. Bjarnason


FYRIR BREYTINGU:

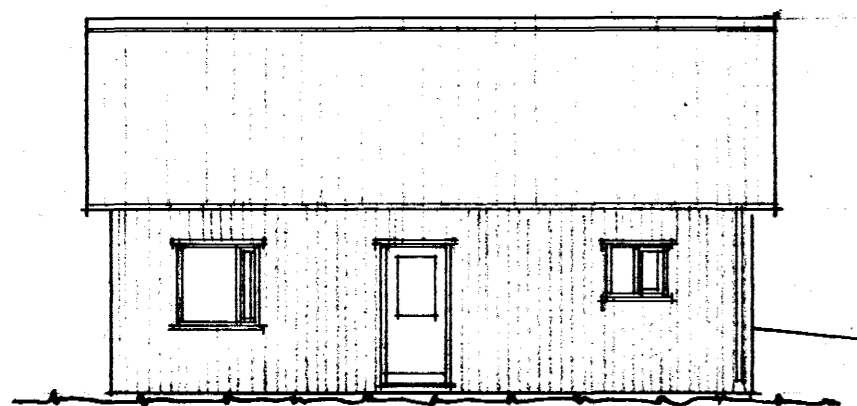


SUÐUR

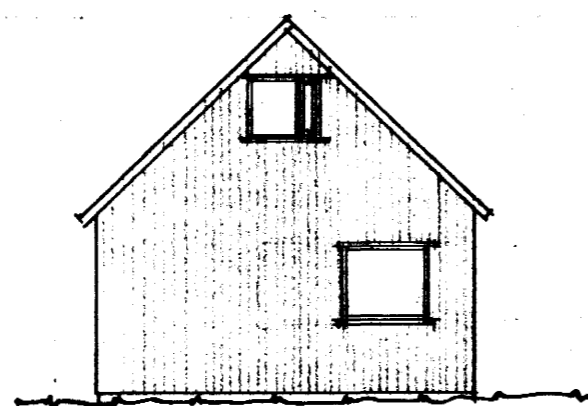

VESTUR

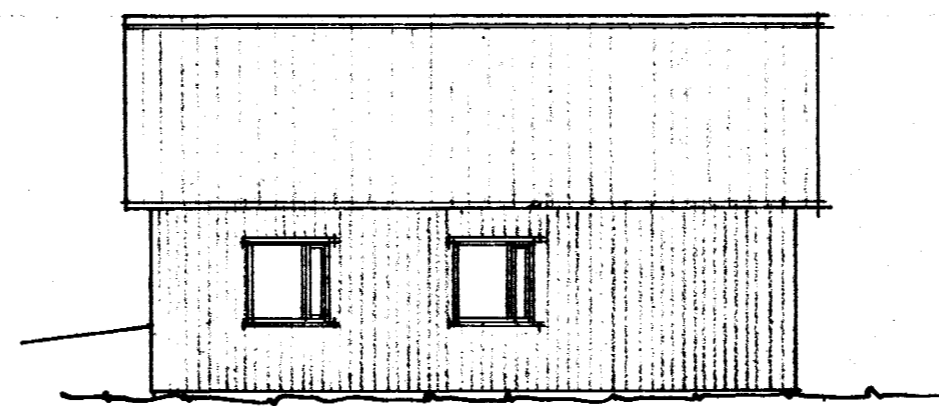


NORÐUR

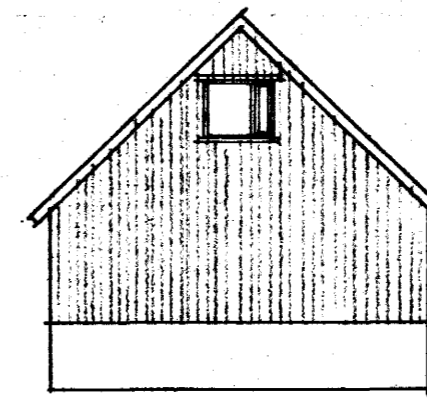


AUSTUR


EFTIR BREYTINGU:

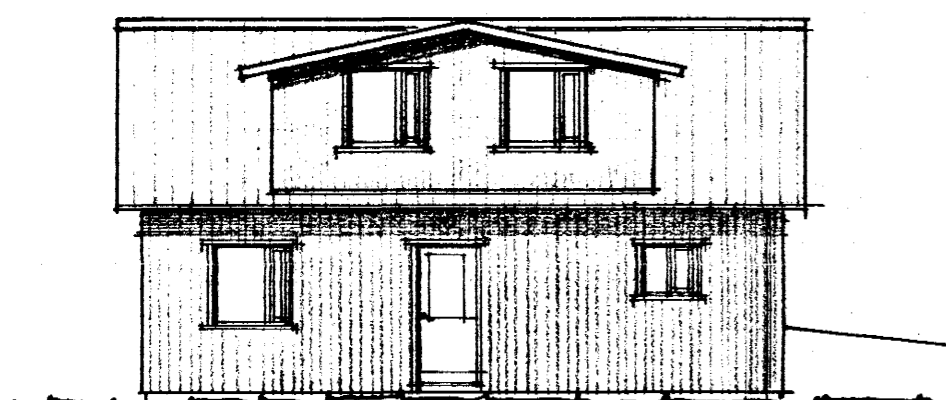


SUÐUR

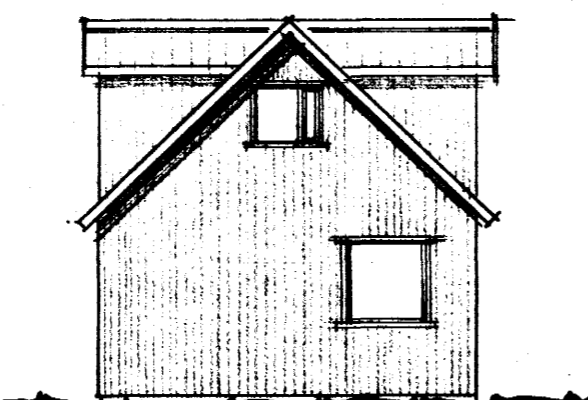

VESTUR


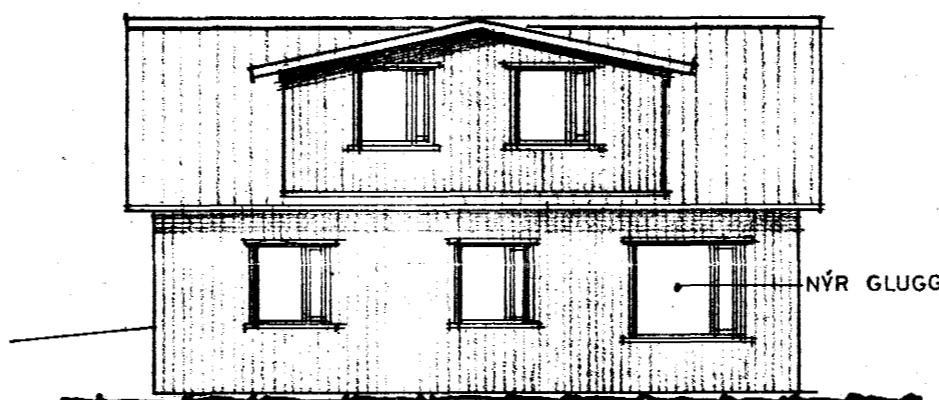


NORÐUR

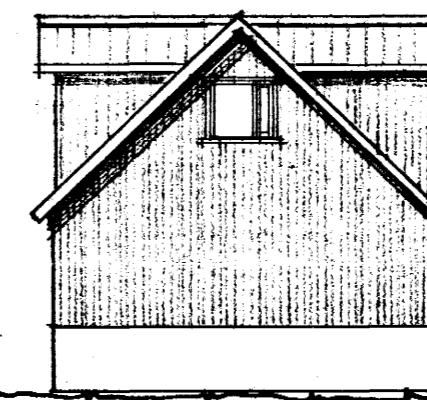

AUSTUR

Úr Gildi

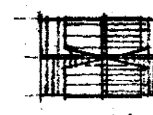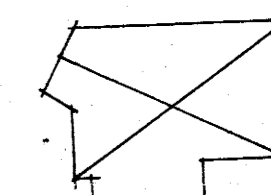


25b


AFSTÖÐLUMYND 1:500

NORÐURBRAUT


20 m³

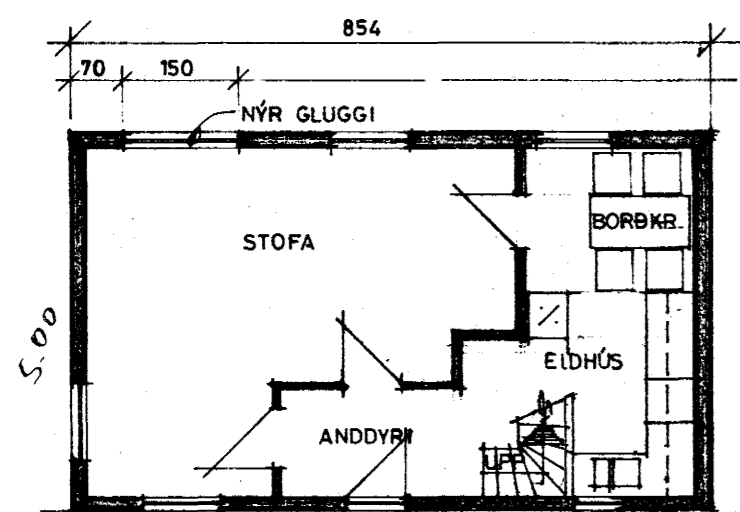

JARDHÆÐ 1:100

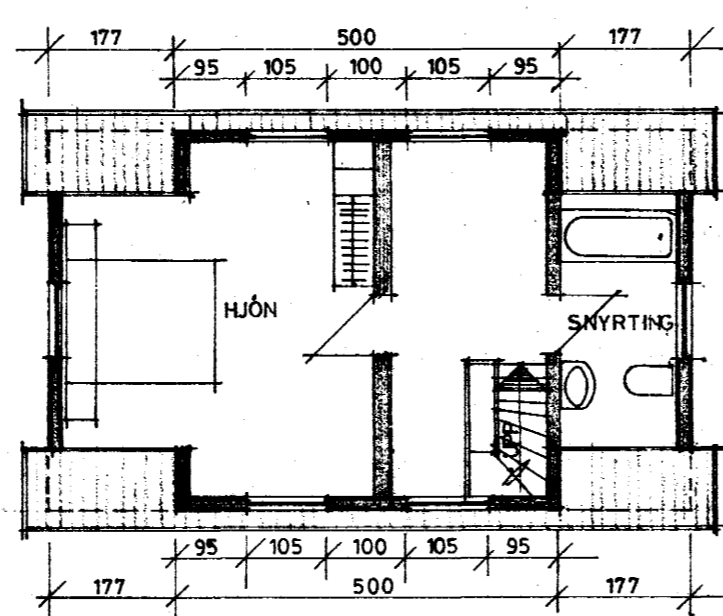

RISHÆÐ 1:100

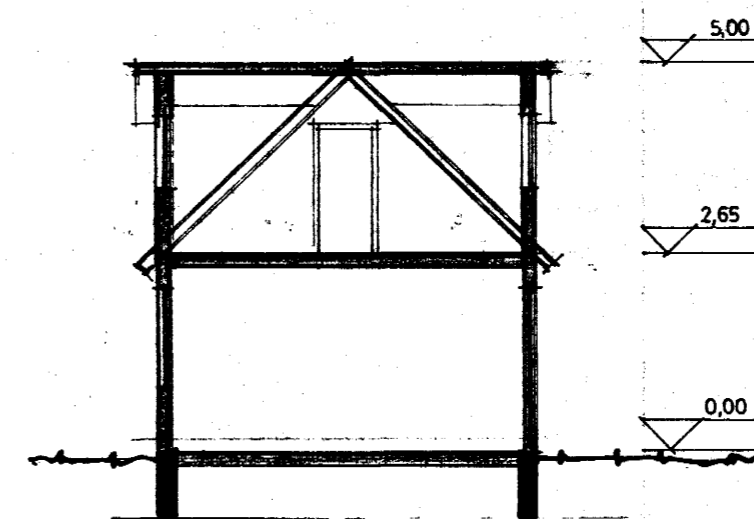

ÞVERSNÍÐ 1:100

TEIKNISTOFAN HRINGBRAUT 56, HAFNARFIRÐI
PALL V. BJARNASON, ARKITEKT, FAÍ SÍMI 543 55
KVARÐI 1:100, 1:500 DAGS. JÚLÍ 1980 TEIKN. PVB
NORÐURBRAUT 25b, HAFNARFIRÐI
KVISTIR
ADALTEIKNINGAR

Páll v. Bjarnason 79.01