





Samþykkt bann

01 SEPT. 2004


Byggingafulltrúinn í Hafnarfirði
F.h. Kristján Þórarinnsson

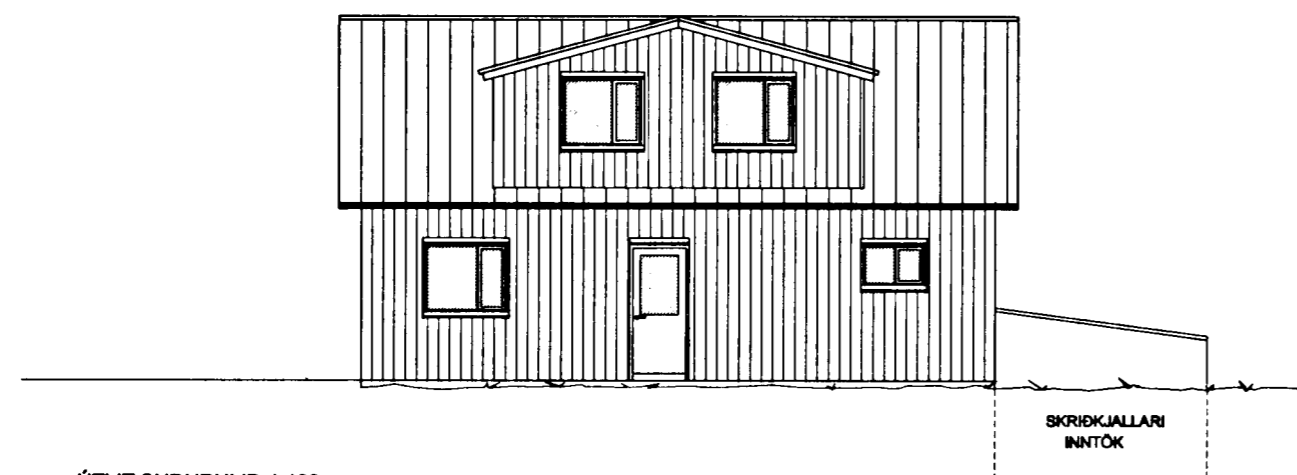


ÚTLIT SUÐURHLÍÐ 1:100

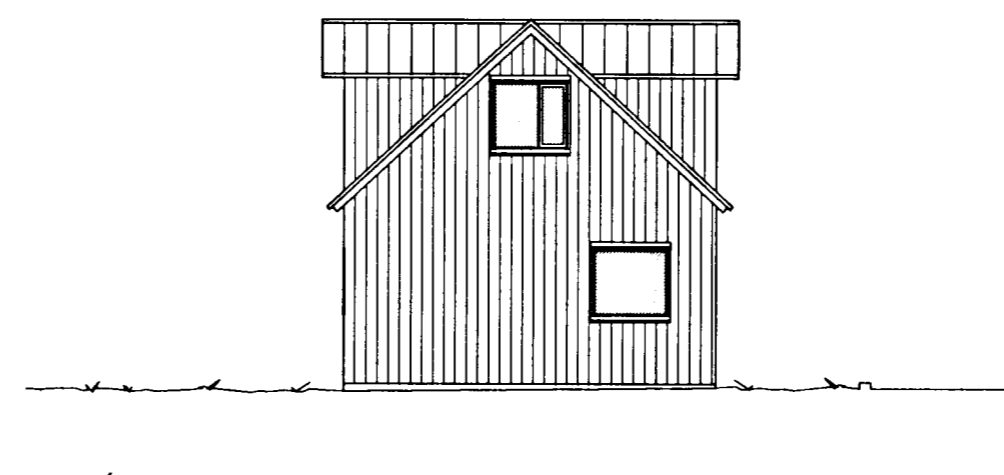


ÚTLIT VESTURGAFL 1:100

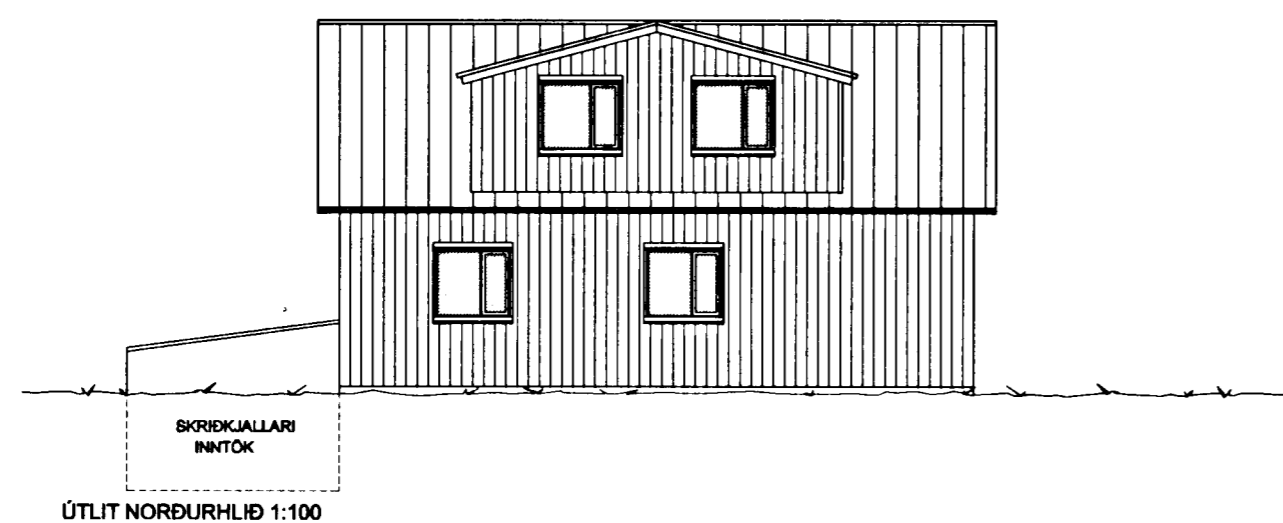


ÚTLIT NORÐURHLÍÐ 1:100

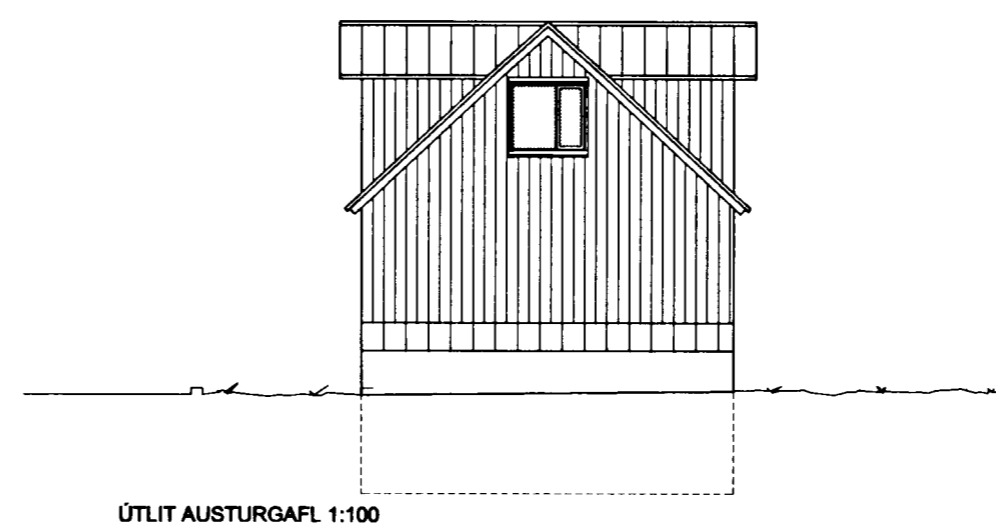


ÚTLIT AUSTURGAFL 1:100

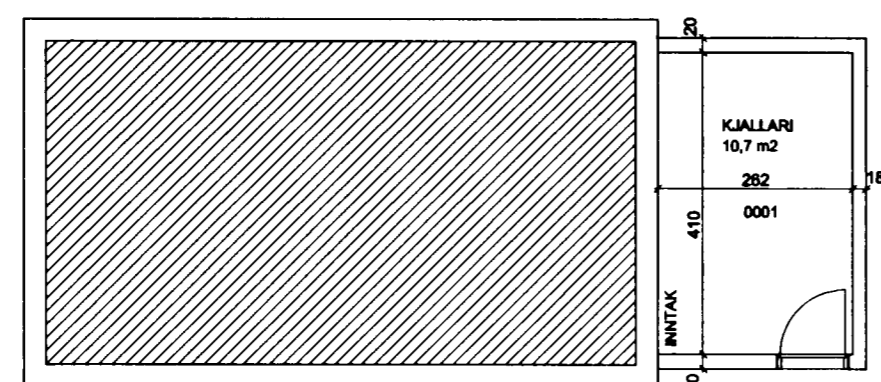


GRUNNMYND KJALLARA 1:100

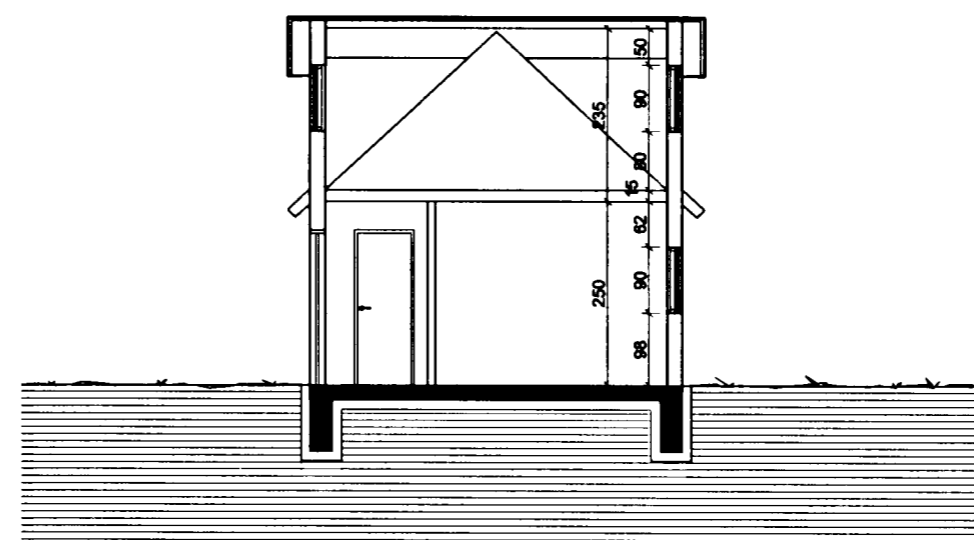

ÞVERSKURÐUR 1:100

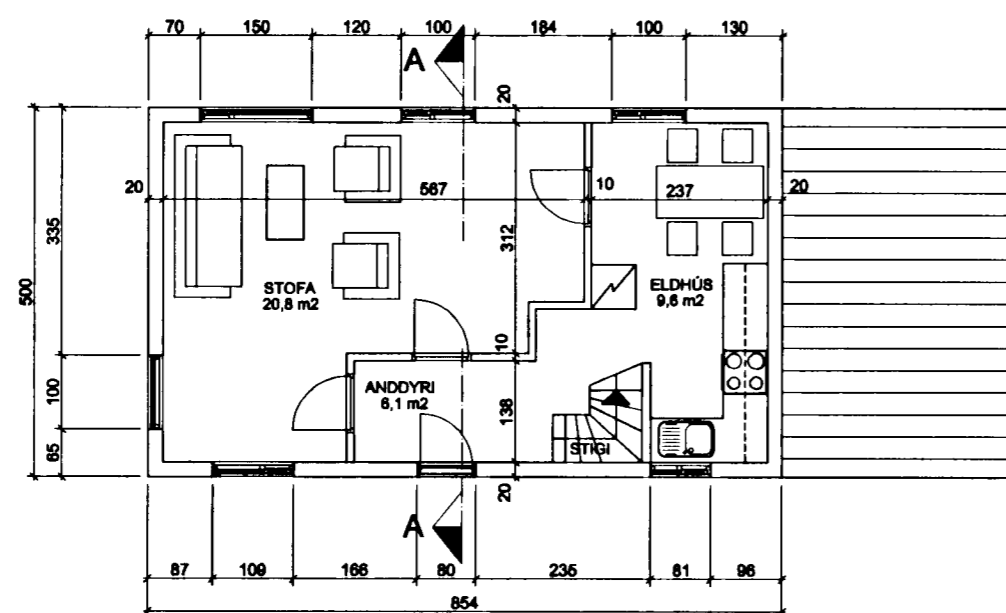

GRUNNMYND JARÐHÆÐAR 1:100

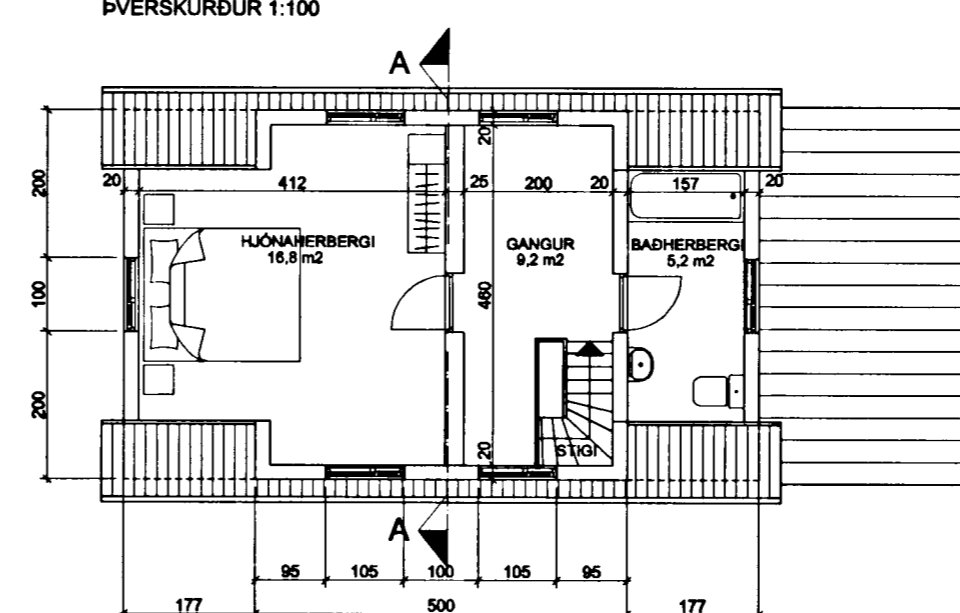

GRUNNMYND RÍSHÆÐAR 1:100

BREYTT:	DAGS:	LÝSING:

NORÐURBRAUT 25b, HAFNARFIRÐI
REYNDARTEIKNING



379.03

TEIKNISTOFAN ÞRÚÐVANGUR PÁLL V. BJARNASON, FAÍ
Hönnun - Ráðgjöf - Endurbýggingar kt. 060346-2249

ÚTLIT, GRUNNMYNDIR
SKURÐUR LAUFÁSVEGUR 7 101 REYKJAVÍK

blað 3 af 3
HANNAD: PVB SÍMI: 693 6991, 562 3888
TEIKNAD: ÖP DAGS: 24.08.04 MKV: 1:100