


SKÝRINGAR


ÁÆTLUÐ AFKASTAGETA HITAKERFIS HÚSSINS ER 15.000 KKal/KLST
 MIDAD VÍÐ $dT=40^\circ C$. UPPHITADUR FLÖTUR UTANHÚSS ER CA. 35 M².
 SÉ MIDAD VÍÐ AD ORKUPÖRF PLANS SÉ CA. 200 W/M² ÞÁ ÞARF
 $200 \times 35 = 7000 W$ EÐA CA. 6000 KCal/KLST. MIDAD VÍÐ $dT=20^\circ C$
 Í SNJÓBRÆÐSLUKERFI ÞÁ GEFUR AFRENNSLI OFNAKERFIS 7500 KCal/KLST
 ÞANNIG AD INNSPÝTING ER EKKI NAUDSYNLEG.

FÍN GRÚS ER ÞJÖPPUÐ Í KÓTA 12.5 CM UNDIR ENDANLEGU YFIRBORDI
 OG SNJÓBRÆÐSLULÖGN LÖGD MEÐ 25 CM MILLIBILI OFAN Á. ÞÁ KEMUR
 SANDUR YFIR OG SÍÐAN HELLULÖGN.

TENGING SNJÓBRÆÐSLU: SJÁ TENGIMYND Á BLADI NR. L-03.

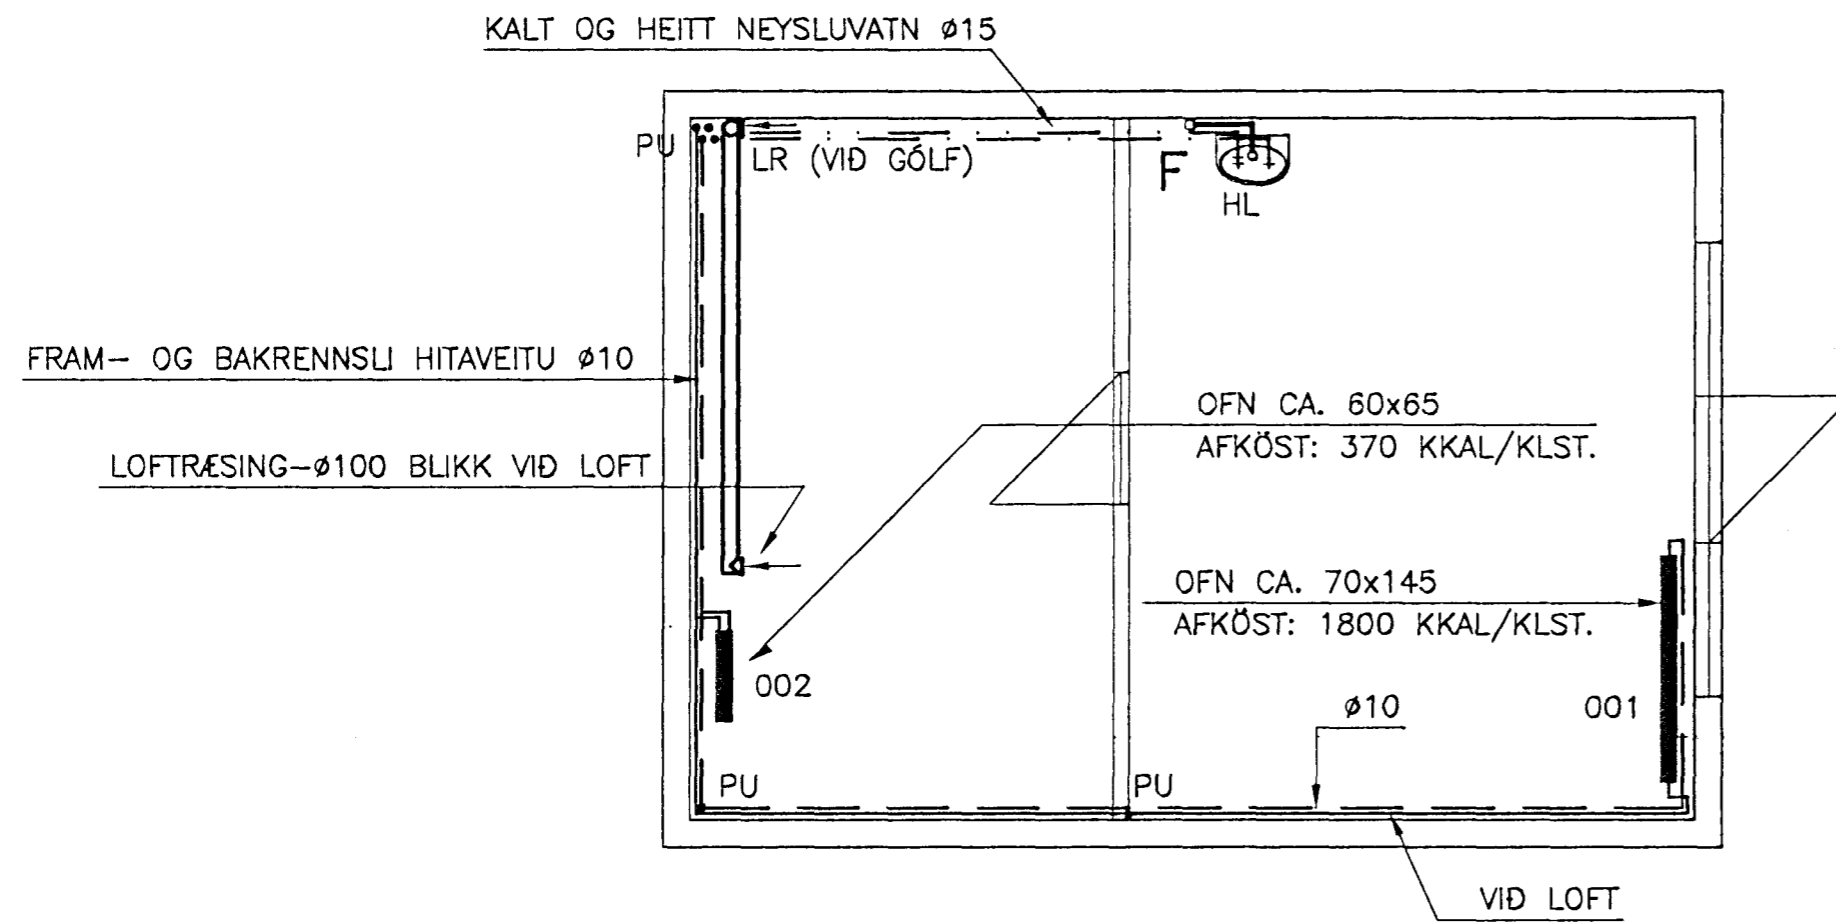


KJALLARI – GRUNNMYND 1:50

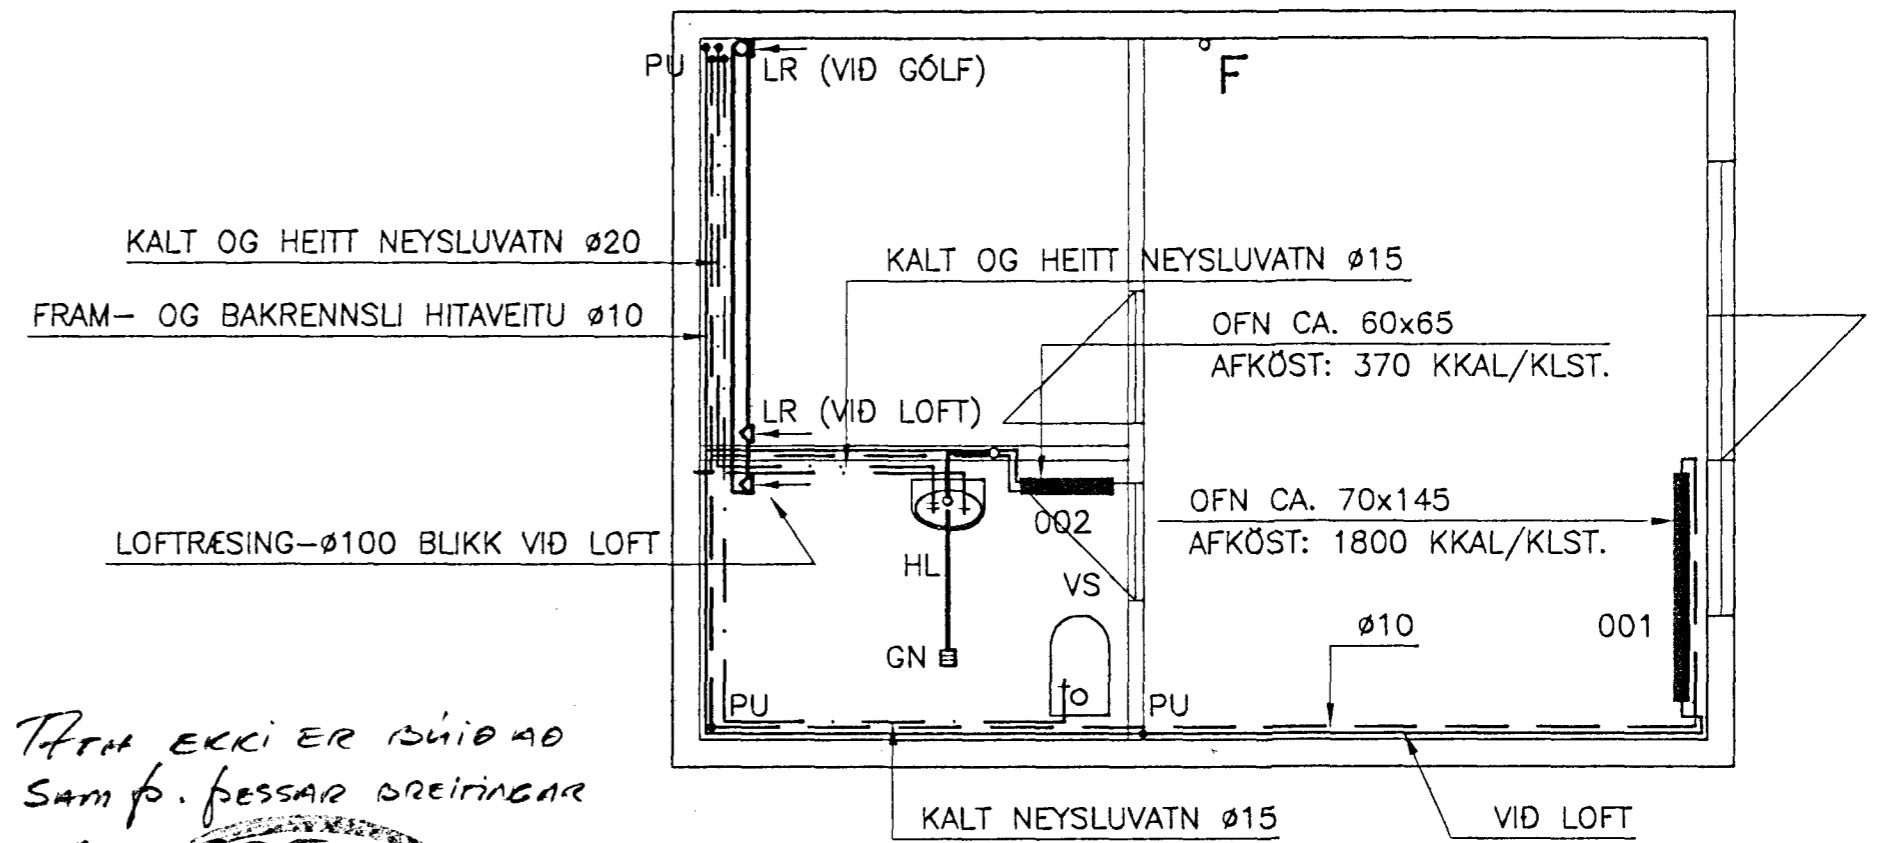

*Þetta ekki er talið að
 samf. þessar breytingar
 12/8 97*

KJALLARI – GRUNNMYND 1:50
 MÖGULEG BREYTING SÍÐAR

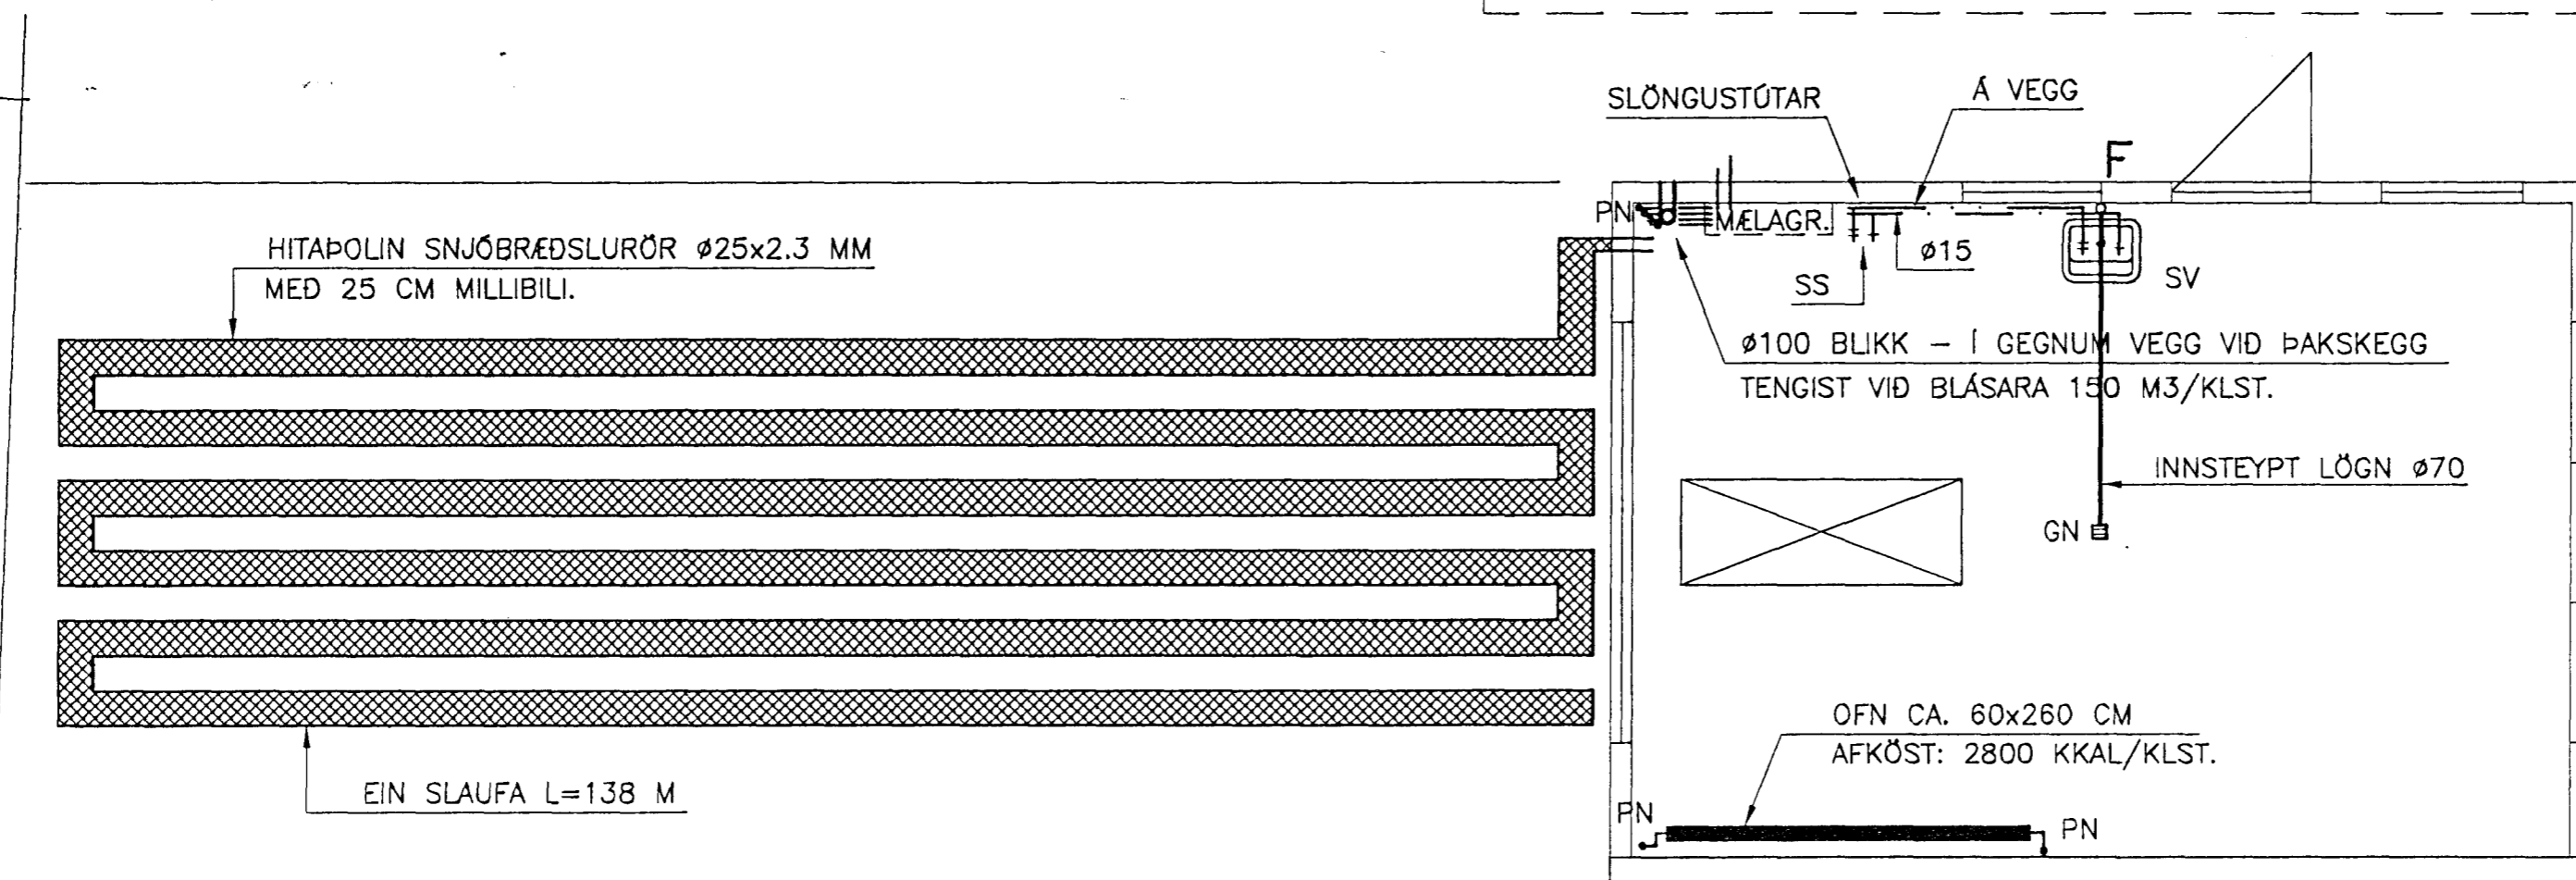

JARDHÆÐ – GRUNNMYND 1:50

12 AUG. 1997



NORDURBRAUT 27B BÍLSKÚR	HAFNARFIRÐI	KVARDI 1:50	TEIKNINR. BLAD NR. L-02
----------------------------	-------------	-------------	----------------------------

HITA- OG HREINLETISLAGNIR JARDHÆÐ OG KJALLARI – GRUNNMYNDIR		VERKFRÆDISTOFA KÓPAVOGS	
--	--	----------------------------	--

①	08.97	INNRA SKIPULAG – MÖGUL. BREYT.	KMP	HANNAD: KMP	TEIKNAD: KMP	YFIRFARID:	DAGS.: JÚLÍ 1997
BREYT.	DAGS.	TEXTI	AF	SAMÞYKKT: <i>Hannar Árdarþórunn</i>	KT.: 130257-2409	Hamraborg 7 200 Kópavogi Sími: 564 44 22 Fax: 564 44 33	