


Ⓐ
LAGNIR Í EINANGRUNARHÓLKUM
LAGÐAR Í HLÍFDARRÖRI Ø150.
KALT OG HEITT NEYSLUVATN Ø22 PEX
FRAM- OG BAKRENNSLI HITAVEITU Ø22 PEX

KALDAVATNSHEIMÆÐ Ø32 PEX

HEIMTAUG HITAVEITU

NÍÐURFALL Í PLANI MED SANDFANGI

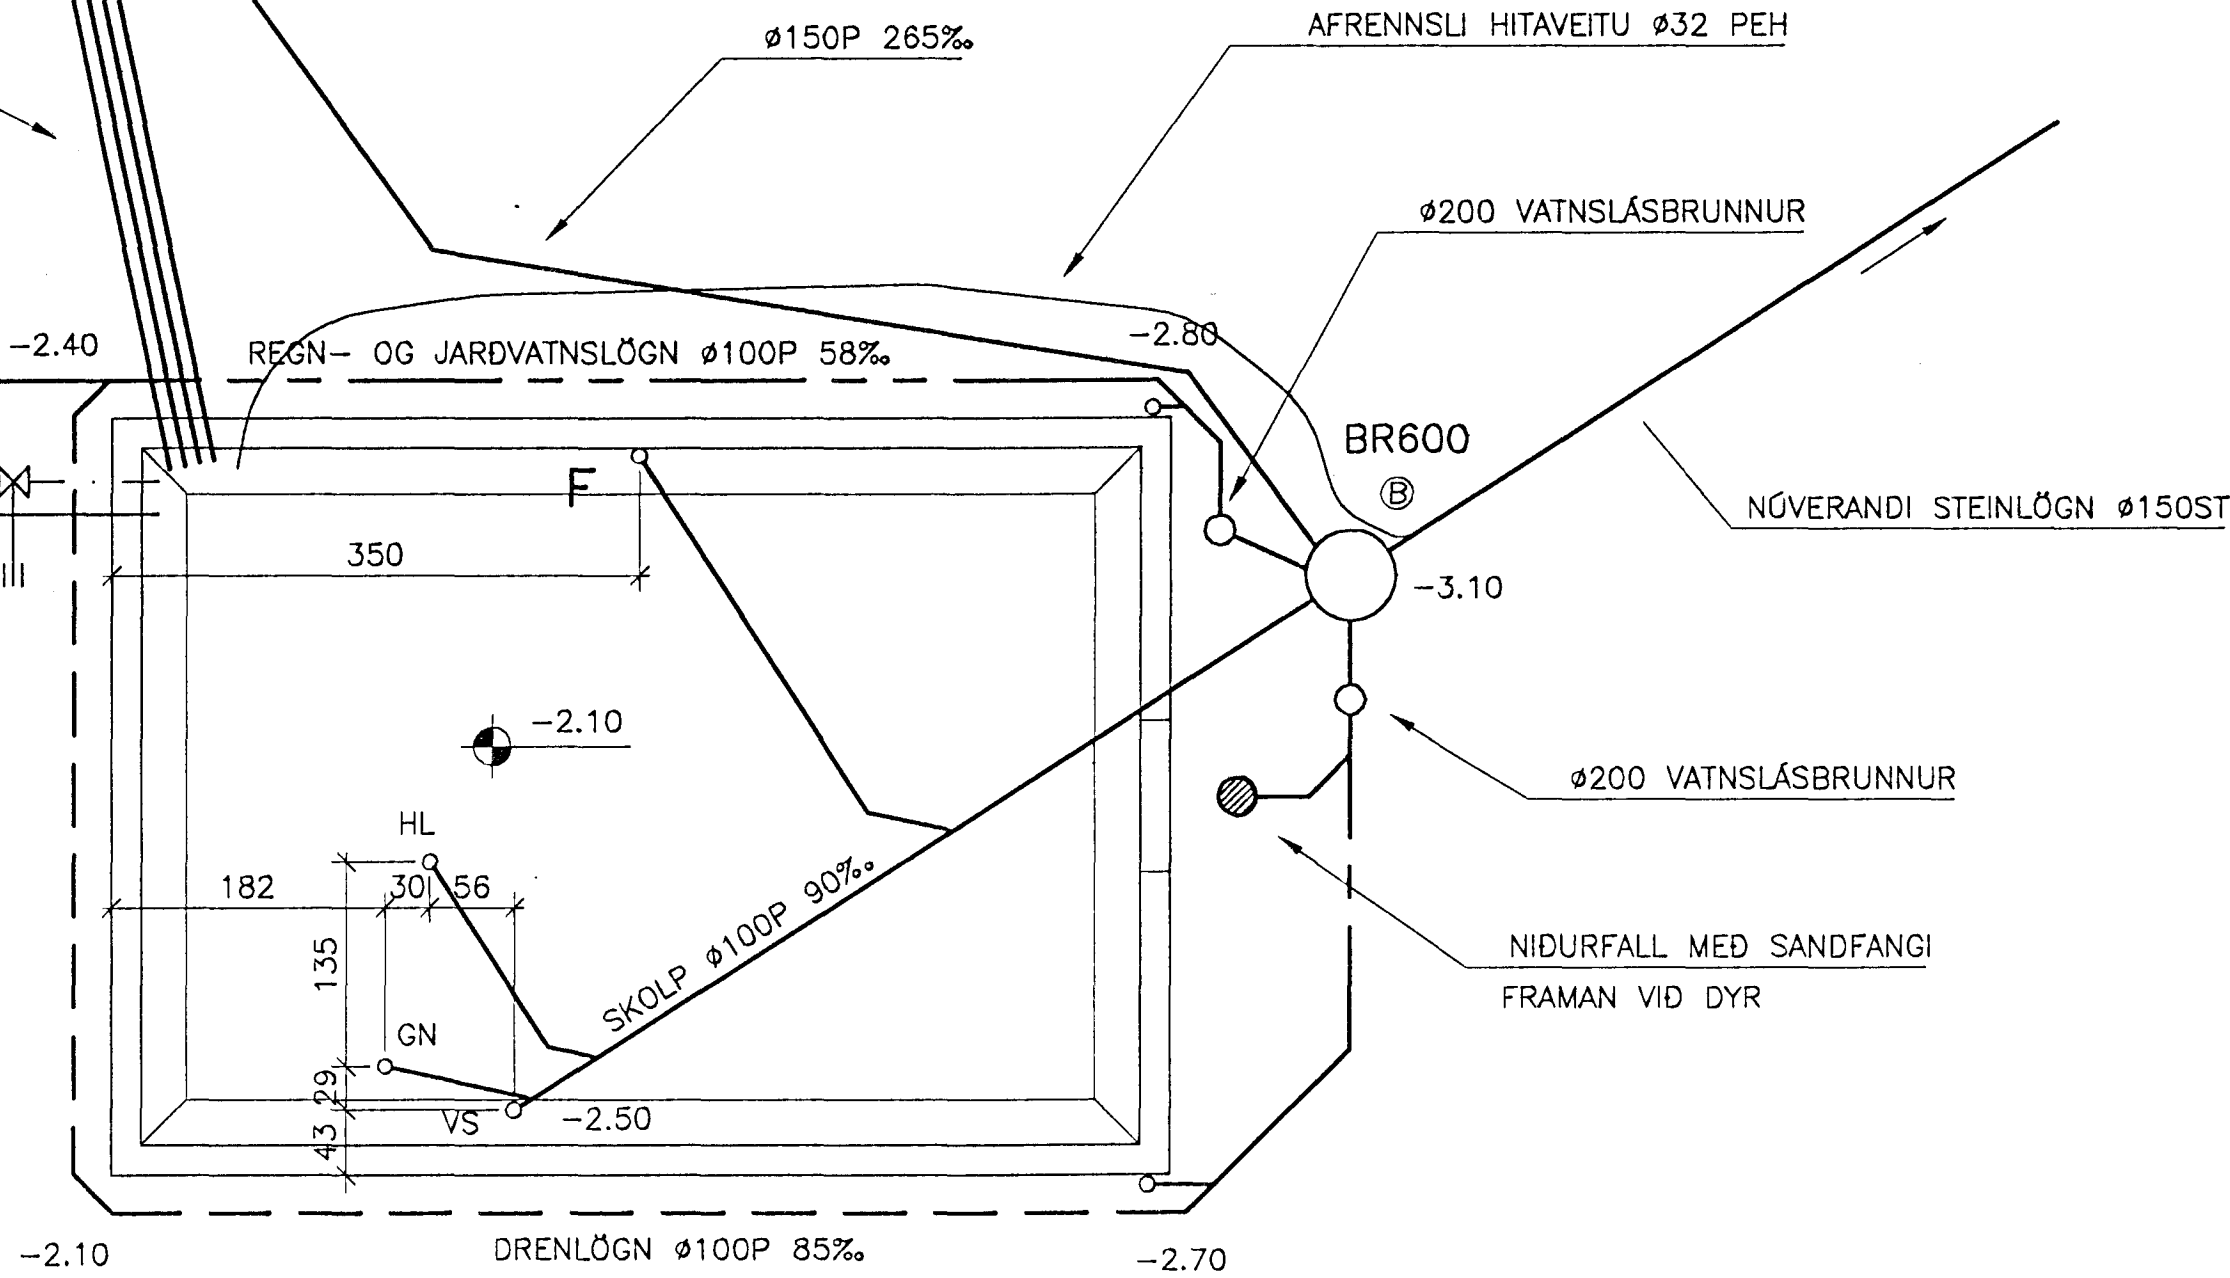

GRUNNLAGNIR 1:50

ATH. AÐEINS EIN KALDAVATNSHEIMTAUG

1.2 AUG. 1997
HAFNARFIRÐI
SUNNAÞÓR SUNNARSSON
BYGGINGAUFULLTÆKINGARVERKFRÆÐISTOFA

NORDURBRAUT 27B BÍLSKÚR	HAFNARFIRÐI	KVARDI 1:50 1:500	TEIKNINR. BLAD NR. L-01
----------------------------	-------------	----------------------	----------------------------

GRUNNLAGNIR			
HANNAÐ: KMP	TEIKNAD: KMP	YFIRFARID:	DAGS.: JÚLÍ 1996
SAMÞYKKT: <i>Kristinn Alai Þorsteinsson</i>	KT.: 130257-2409		

Ⓑ	08.97	AFRENNSLI HITAV. O.FL.	KMP
A	07.97	BREYTING Á TEXTA.	ÁÖG
BREYT.	DAGS.	TEXTI	AF

VERKFRÆÐISTOFA
KÓPAVOGS
Hamraborg 7 200 Kópavogi
Sími: 564 44 22 Fax: 564 44 33