




Samþykkt þann  
 06 JUNI 2003  
 Byggingafulltrúinn í Hafnarfirði  
 F.h. Sigurbjartur Halldórsson

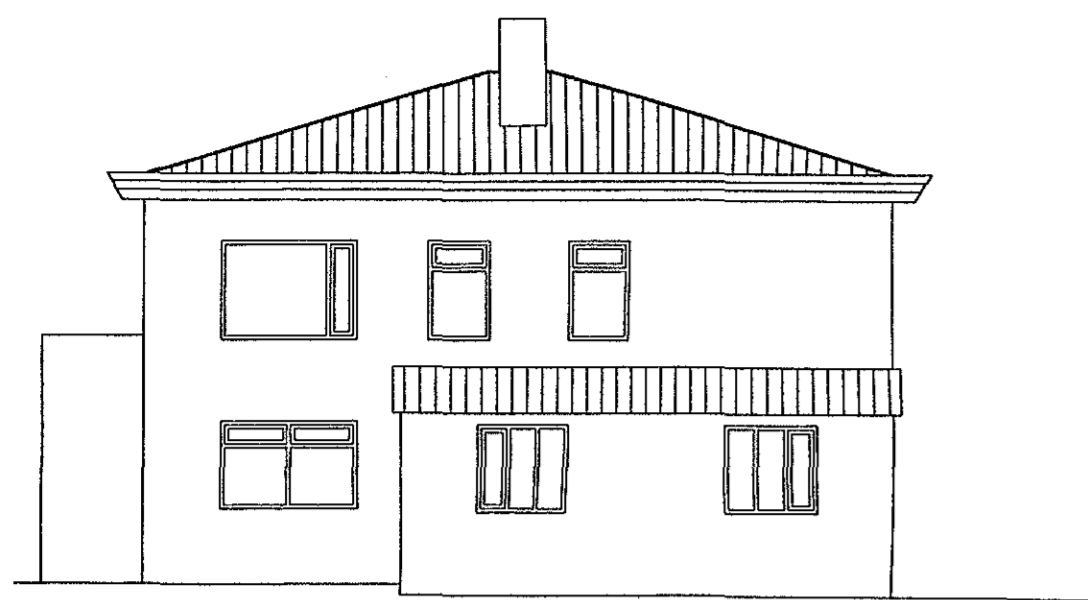


Norður

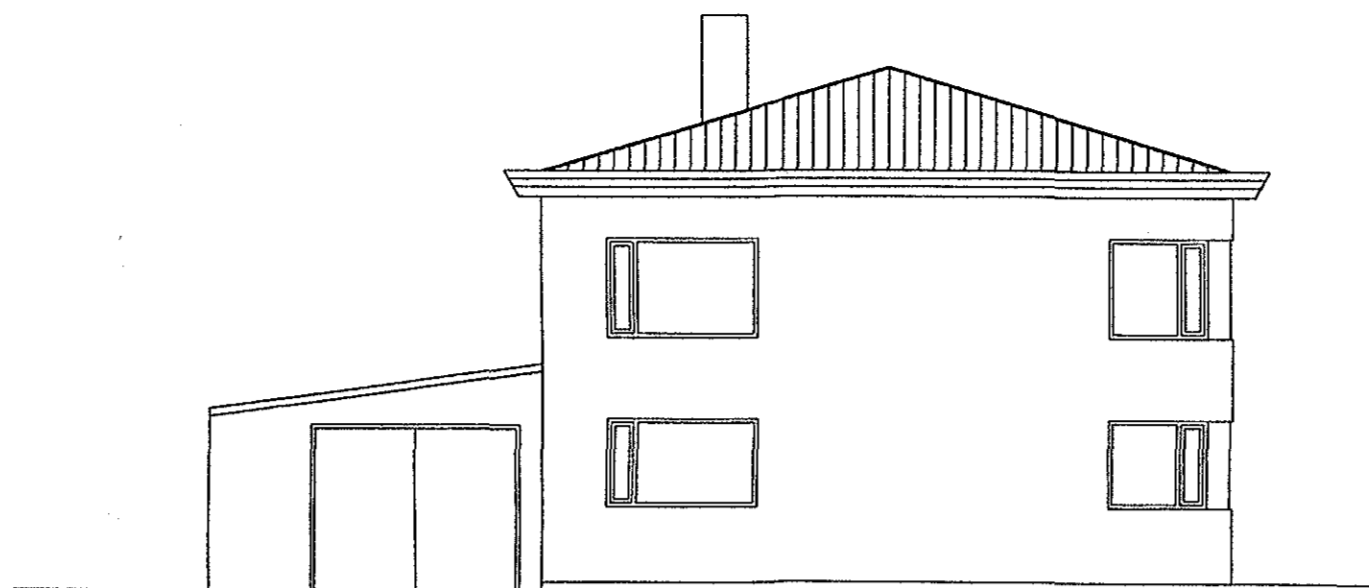


Vestur

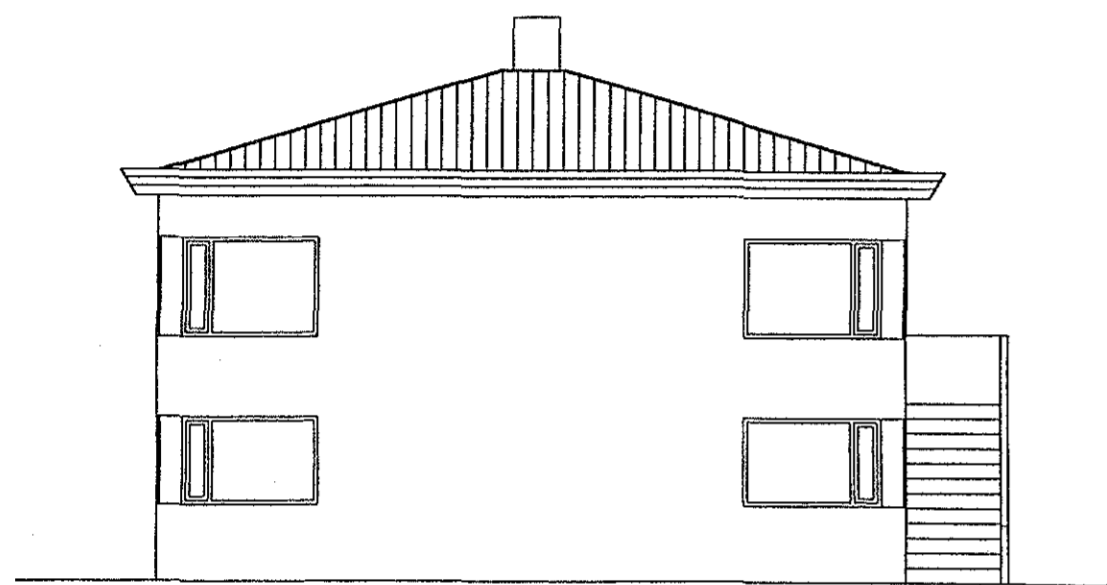


Suður

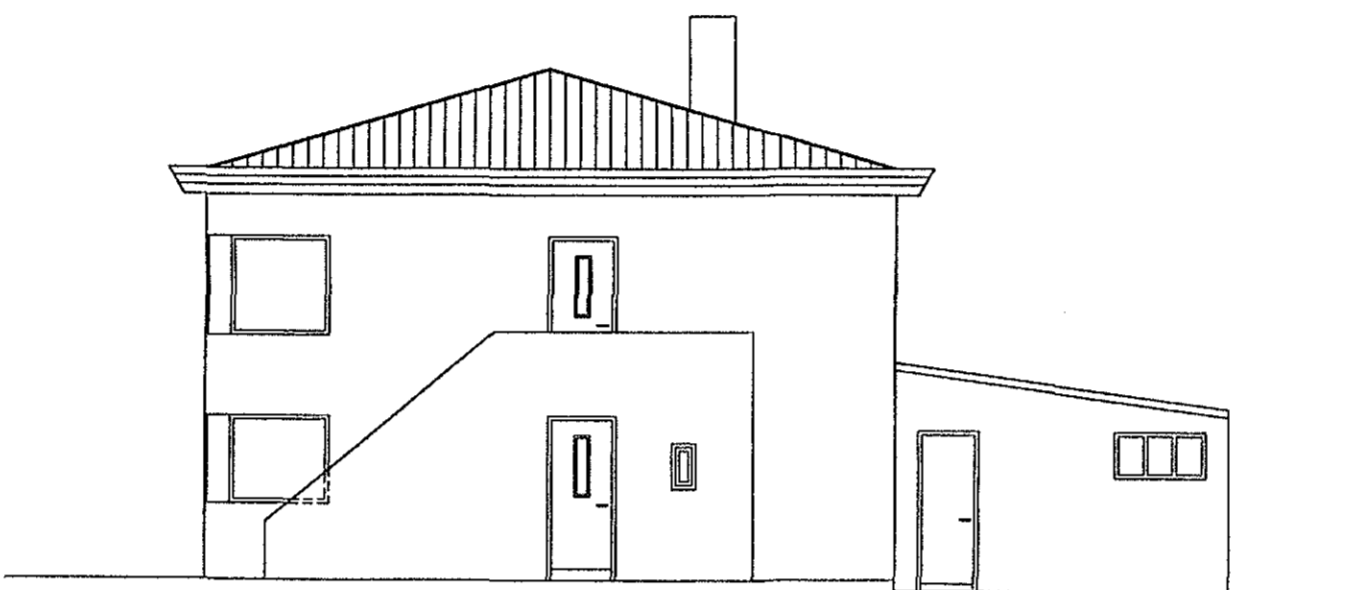


Austur

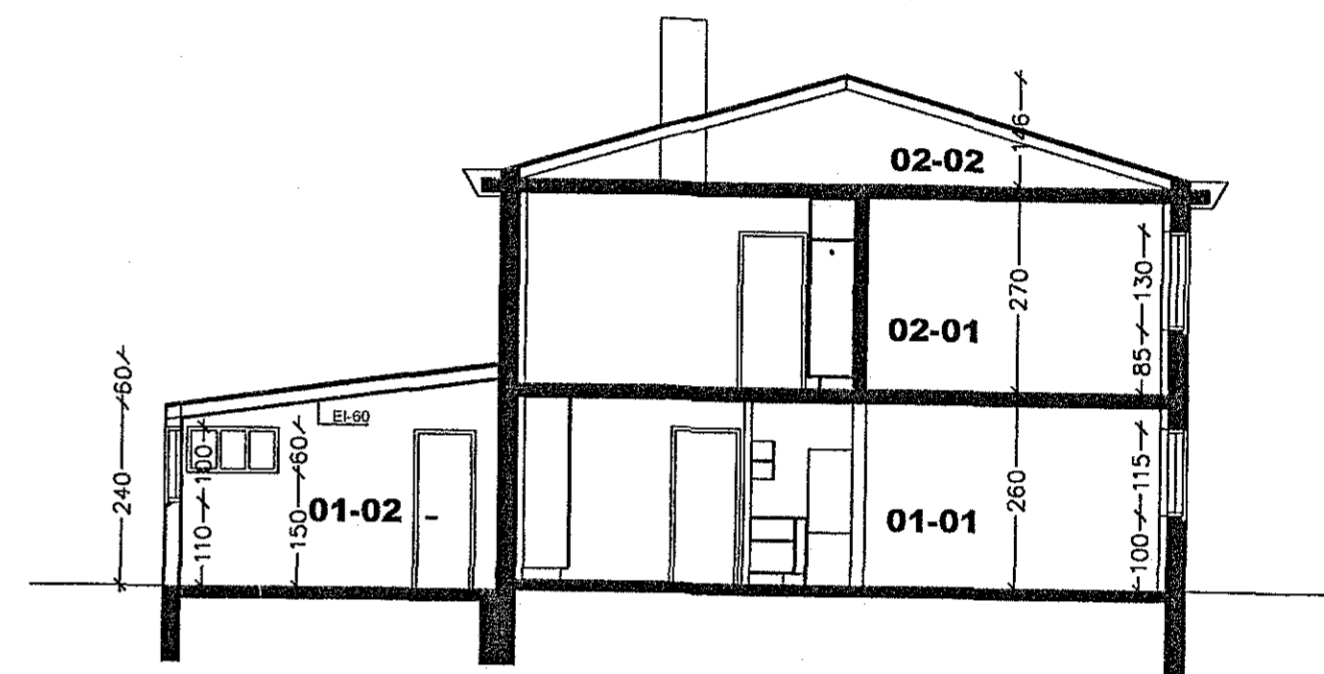


Snið

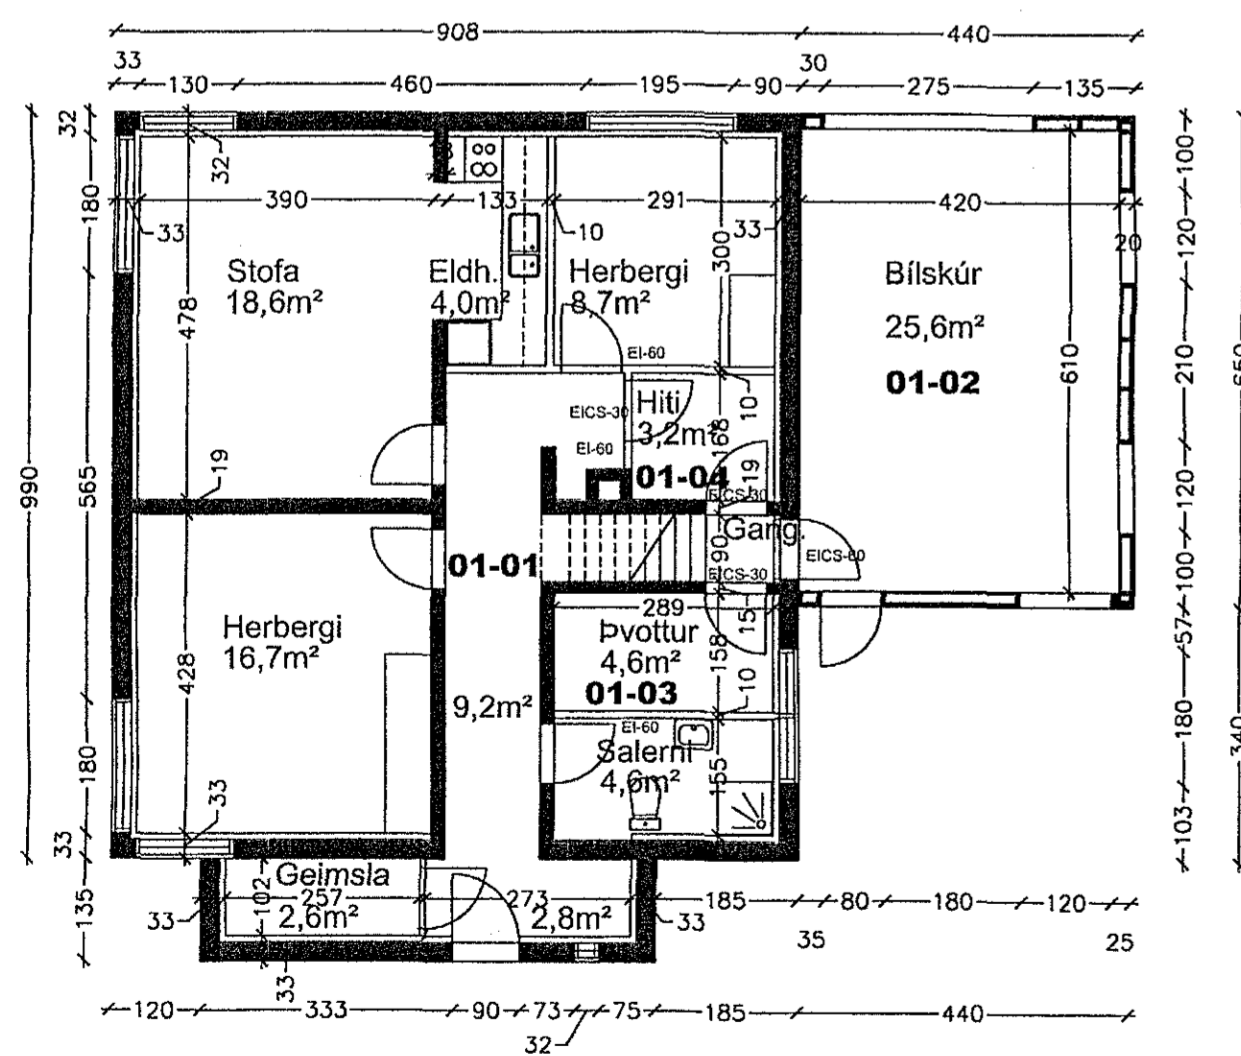

1. hæð , grunnmynd. Mkv. 1:100

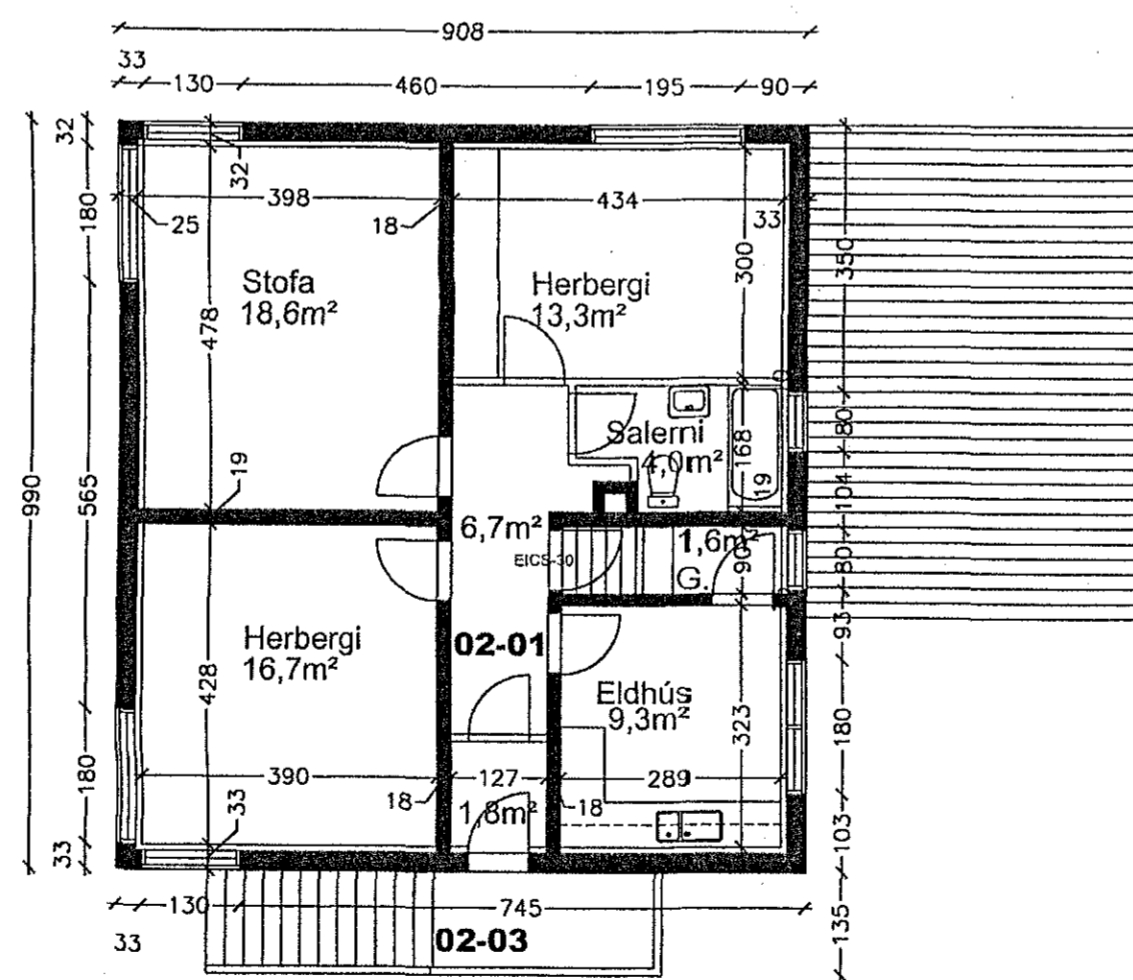

2. hæð , grunnmynd. Mkv. 1:100

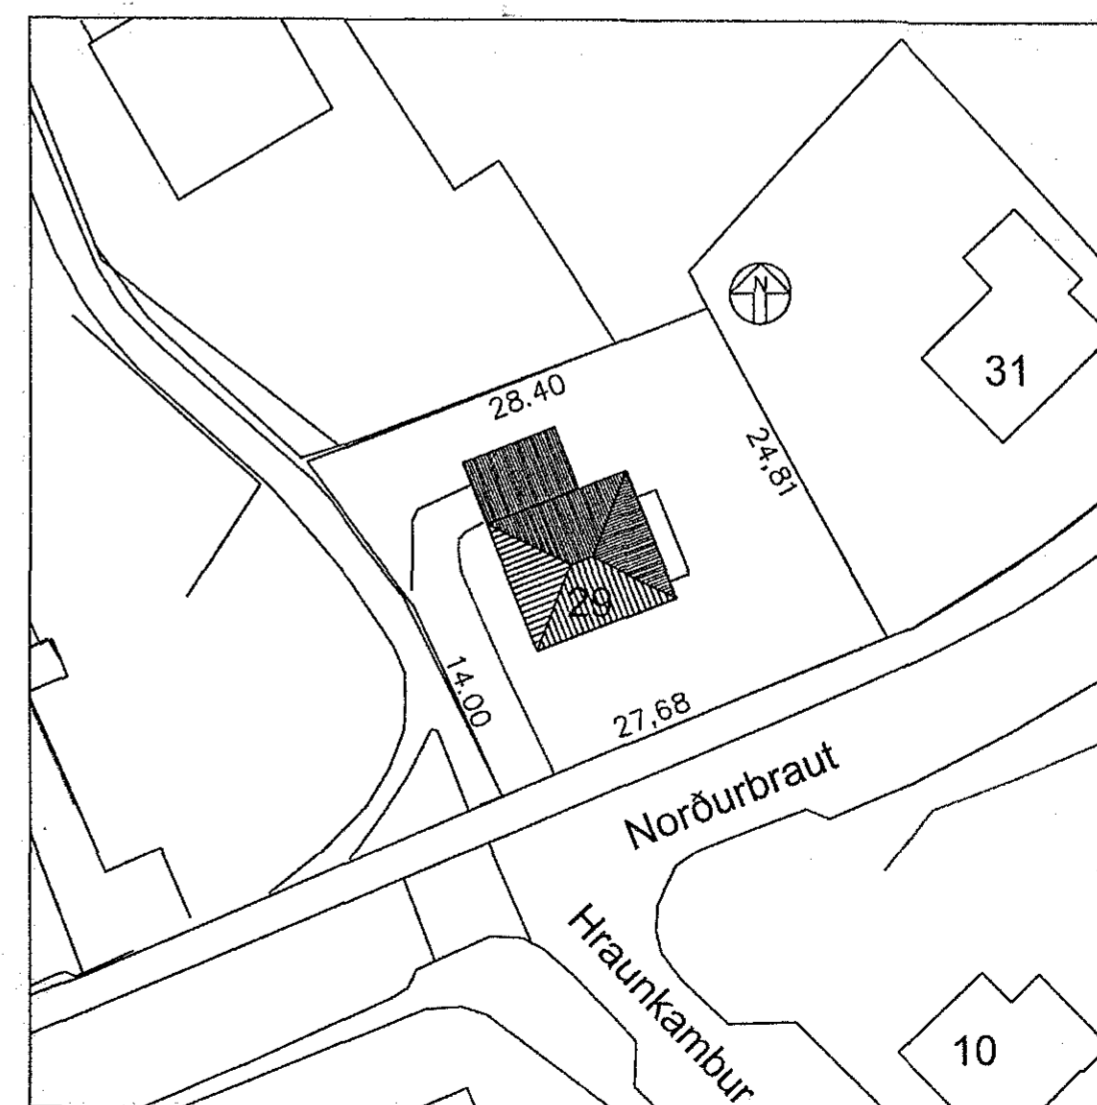

Afstöðumynd. Mkv. 1:500

Endurbætur eldvarna  
 samhlíða eðlilegu viðhaldi hússins.

**Norðurbraut 29**

220 Hafnarfjörður

Grunnmynd 1. og 2. Hæð

Útlit

Sneiðing

Afstöðumynd

Reyndrateikningar

vegna eignaskiptasamnings

MKV. 1:100 og 1:500

Dags. 14. 05. 03

Páll Björgvinsson arkitekt

Kt.:050953-3439

Sólvallagötu 35, 101 Reykjavík

Sími/Fax 562 9410 GSM 897 1657

*Páll Björgvinsson*