


Samþykkt á fundi bygginga-
nefndar þ. 17/11 1976
BYGGINGAFULLTRÚIN
Í HAENARFIRDI
E. Sigurðsson



FYRIR BREYTINGU
EFTIR BREYTINGU

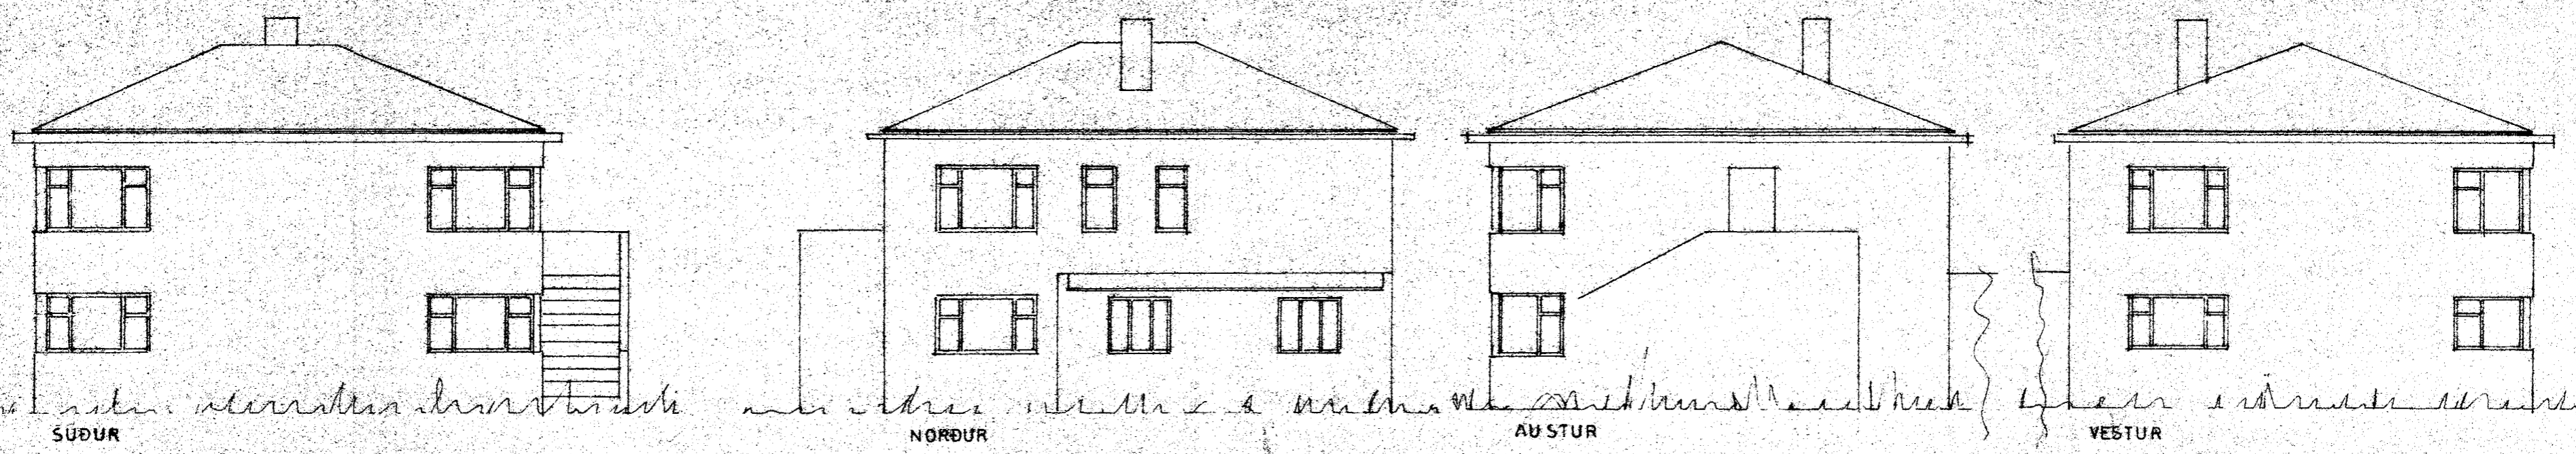

NORÐURBRAUT NR 29
GLUGGABREYTING
ÚTLIT 1:100
Hafnarfirdi 2. nóv 1976
E. Sigurðsson