




Endurbætur eldvarna
 samhliða eðlilegu viðhaldi hússins.
Norðrbráut 29
 220 Hátnarfjörður
 Grunnmynd 1. og 2. hæð
 Útlit
 Sneiðing
 Afstöumynd
 Reyndratriðningar
 vegna eignaskiptasamnings
 MKV. 1:100 og 1:500
 Dags. 14. 05. 03
 Páll Björvinsson arkitekti
 Kt. 050953-3439
 Sölvallagötu 35, 101 Reykjavík
 Sími/Fax 562 9410 GSM 897 1657
Páll Björvinsson

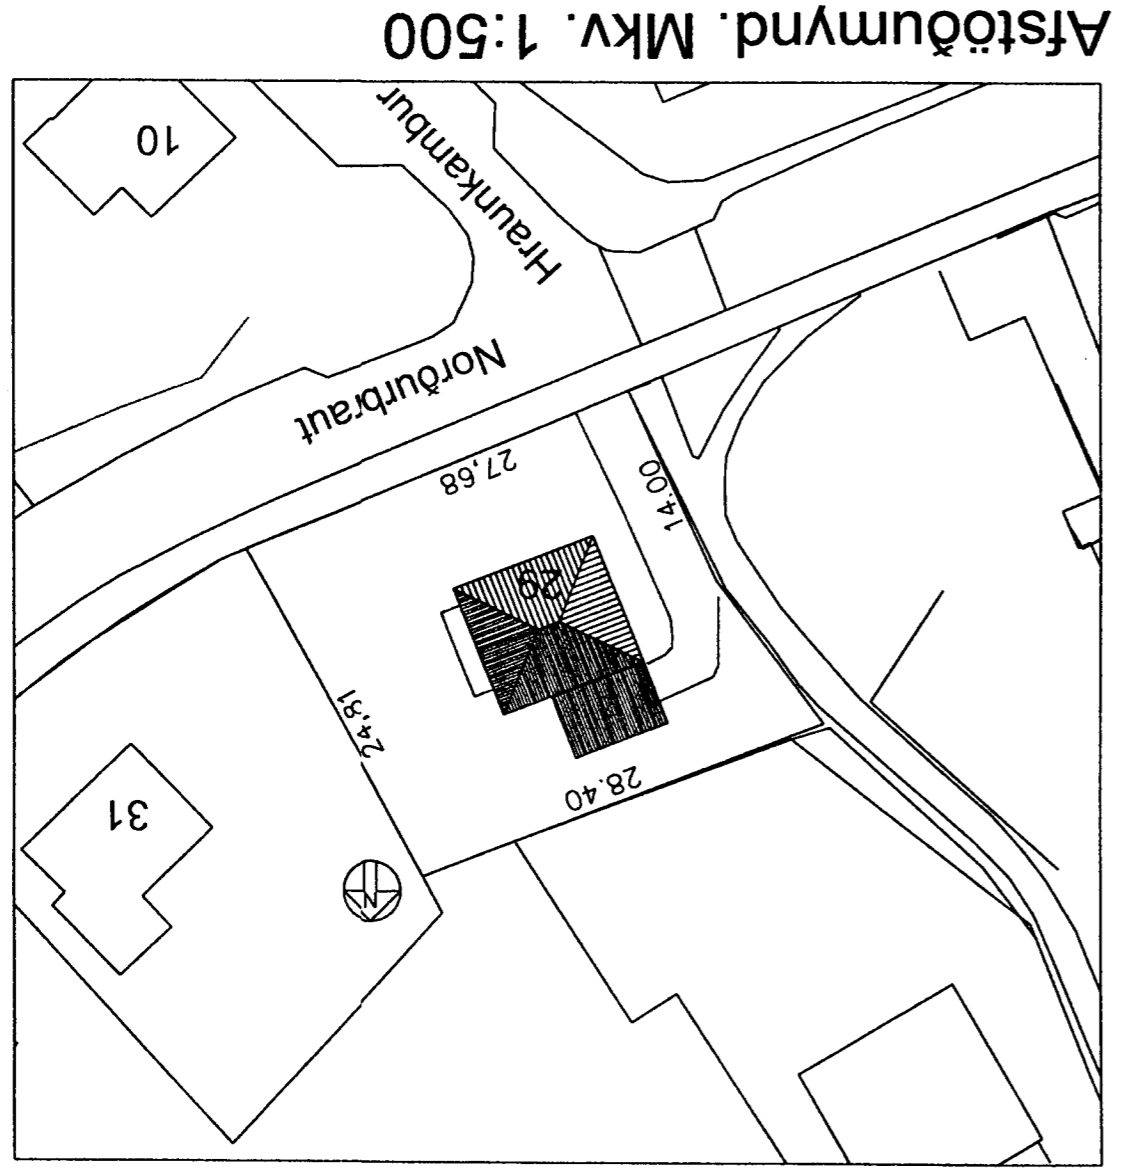




Afstöumynd. Mkv. 1:500

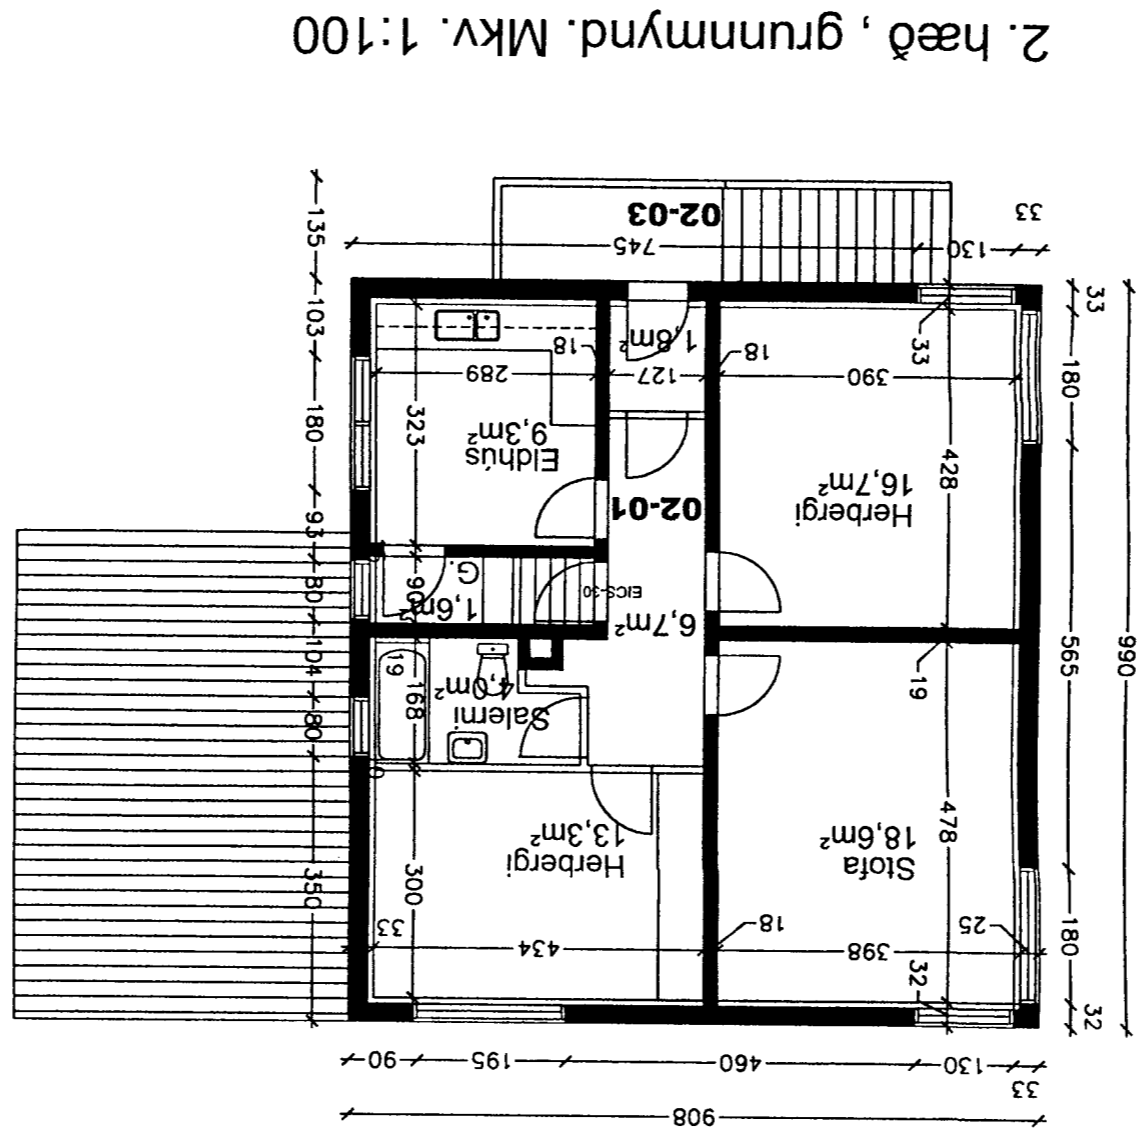

2. hæð, grunnmynd. Mkv. 1:100

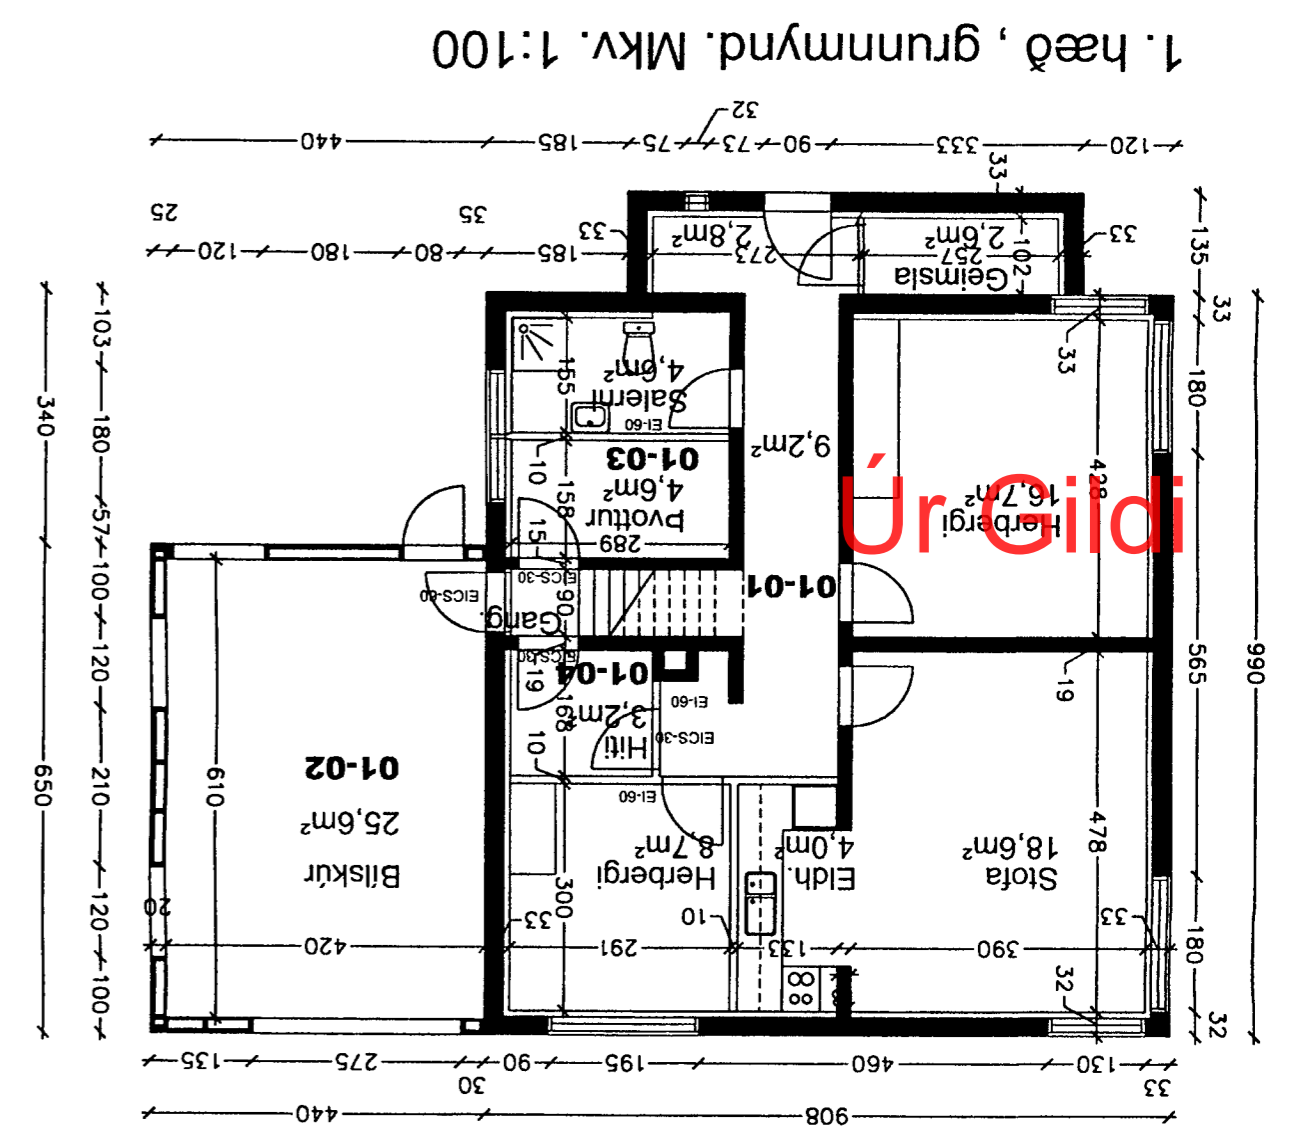

1. hæð, grunnmynd. Mkv. 1:100

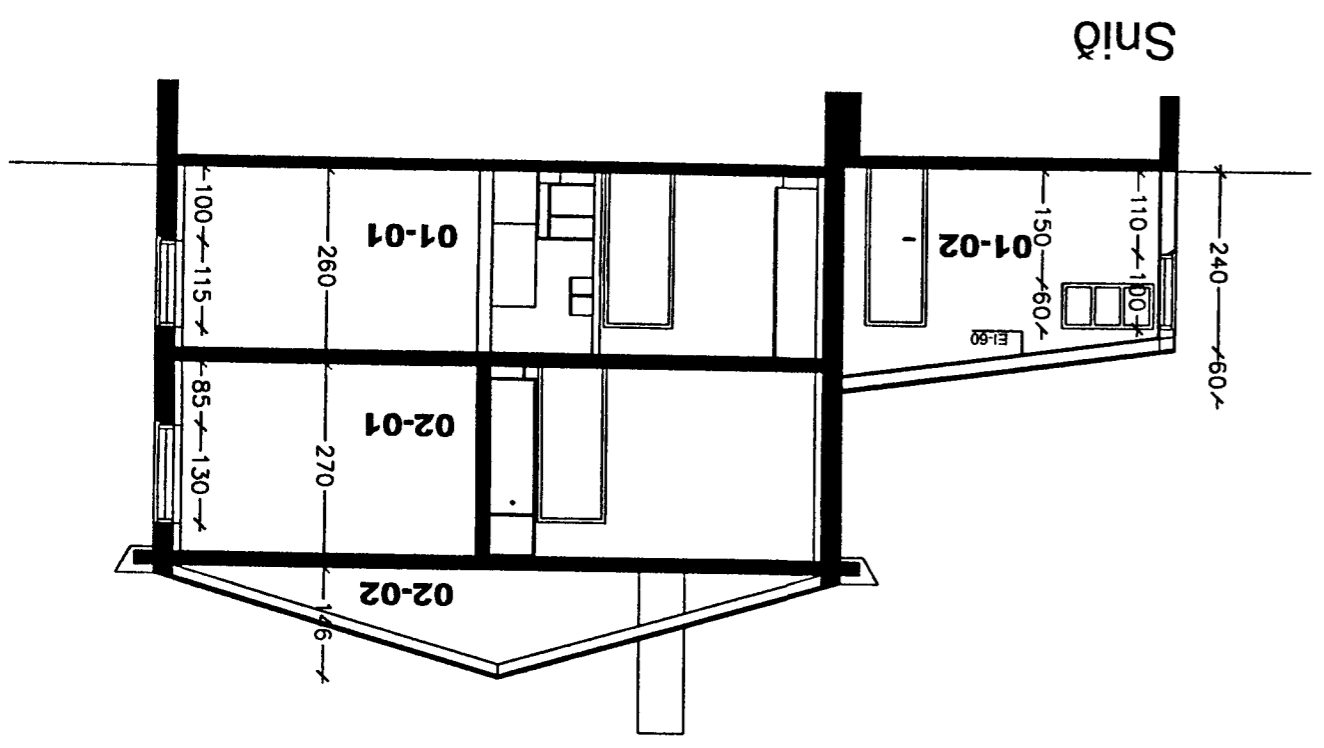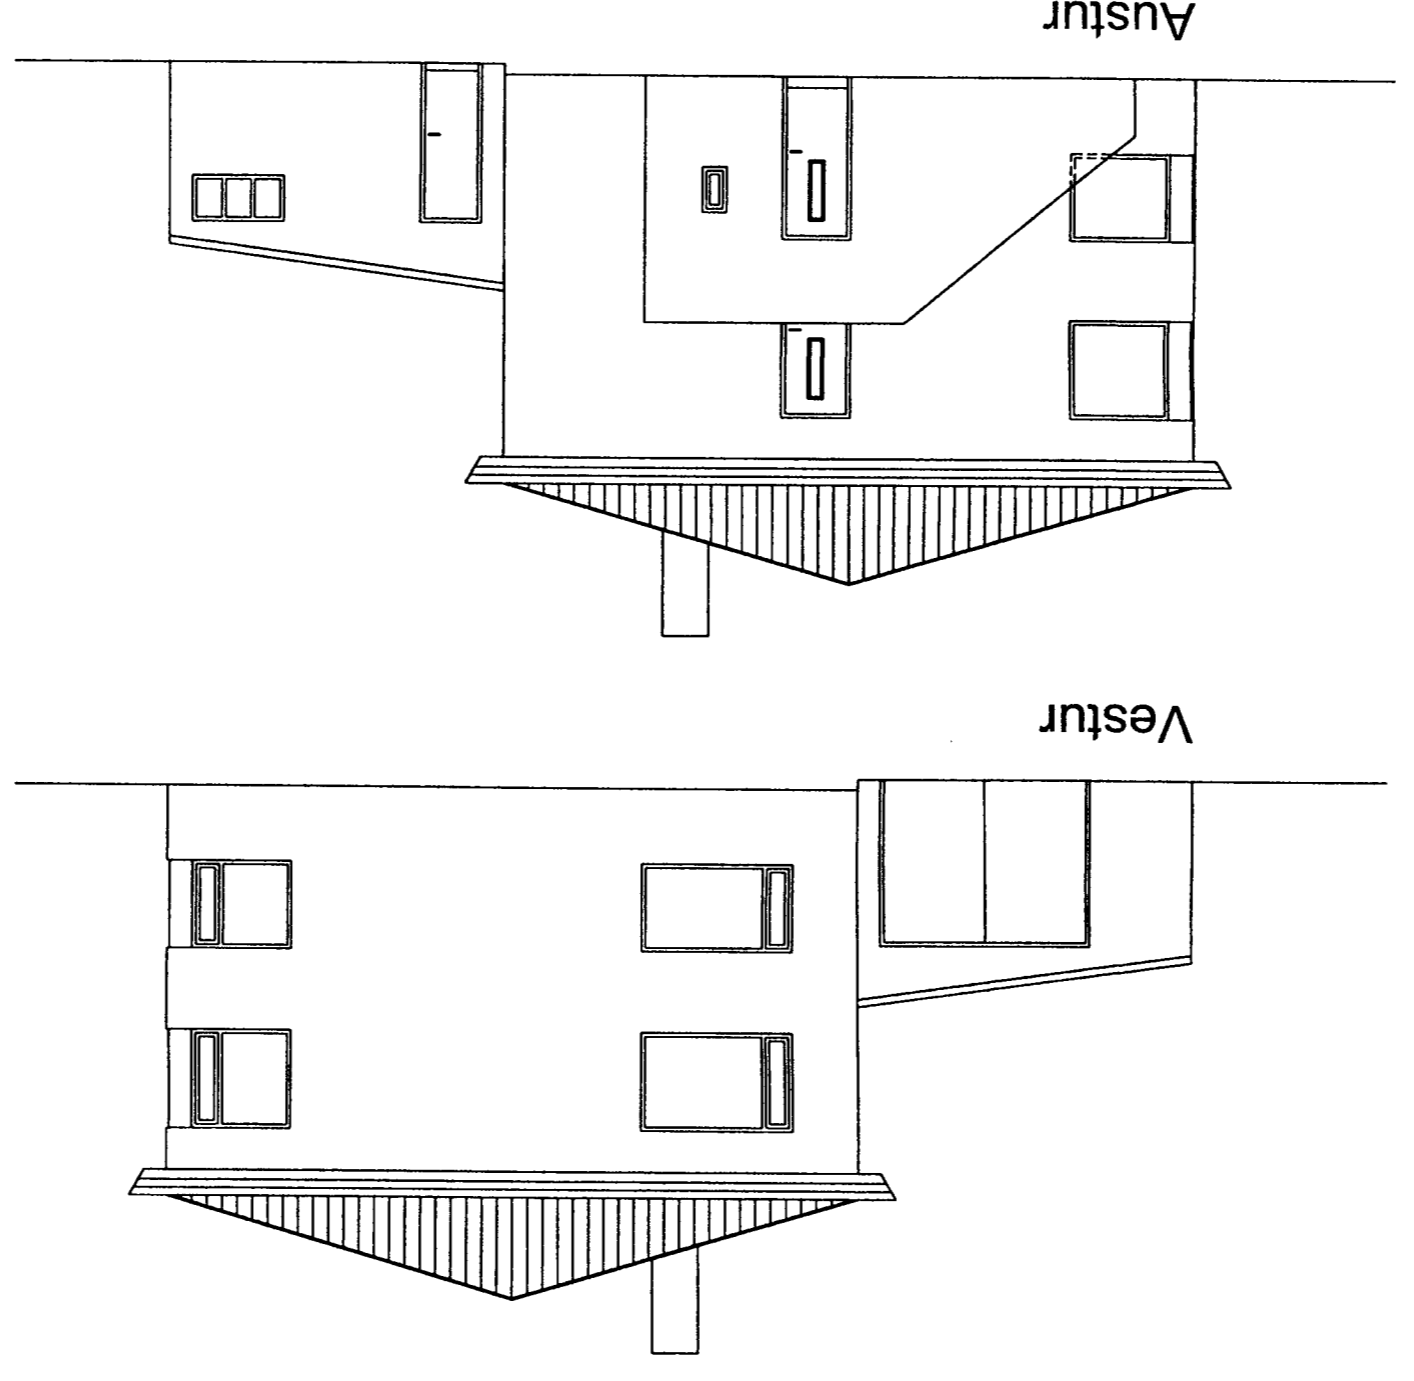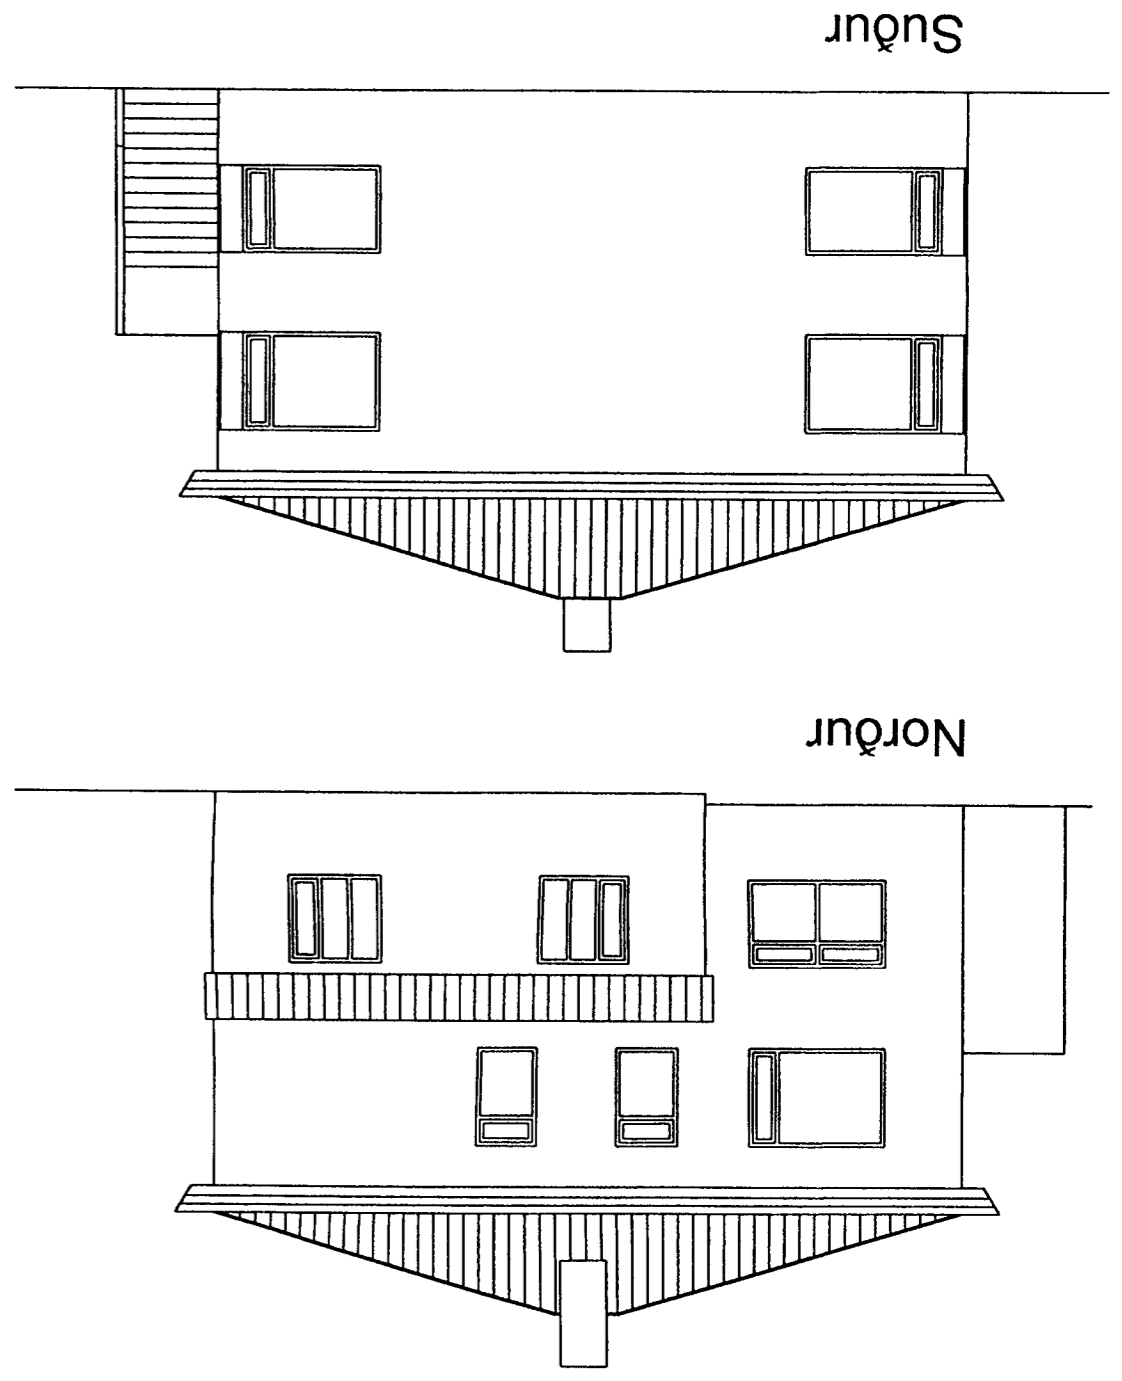

Snið

Samþykkt þann
 06 JUNI 2003
 Byggingaáhrifur og táknaður
 F.Á. Sigurbjartur Halldórsson