



Samþykkt á fundi bygginga-
nefndar þ. 28/4 1982
BYGGINGAFULLTRÚINN
Í HAFNARFIRÐI
S. Jónsson

Ath.
S. Jónsson


Ganga skal frá opnu
eldstæði í samráði við
slökkviliðsfora

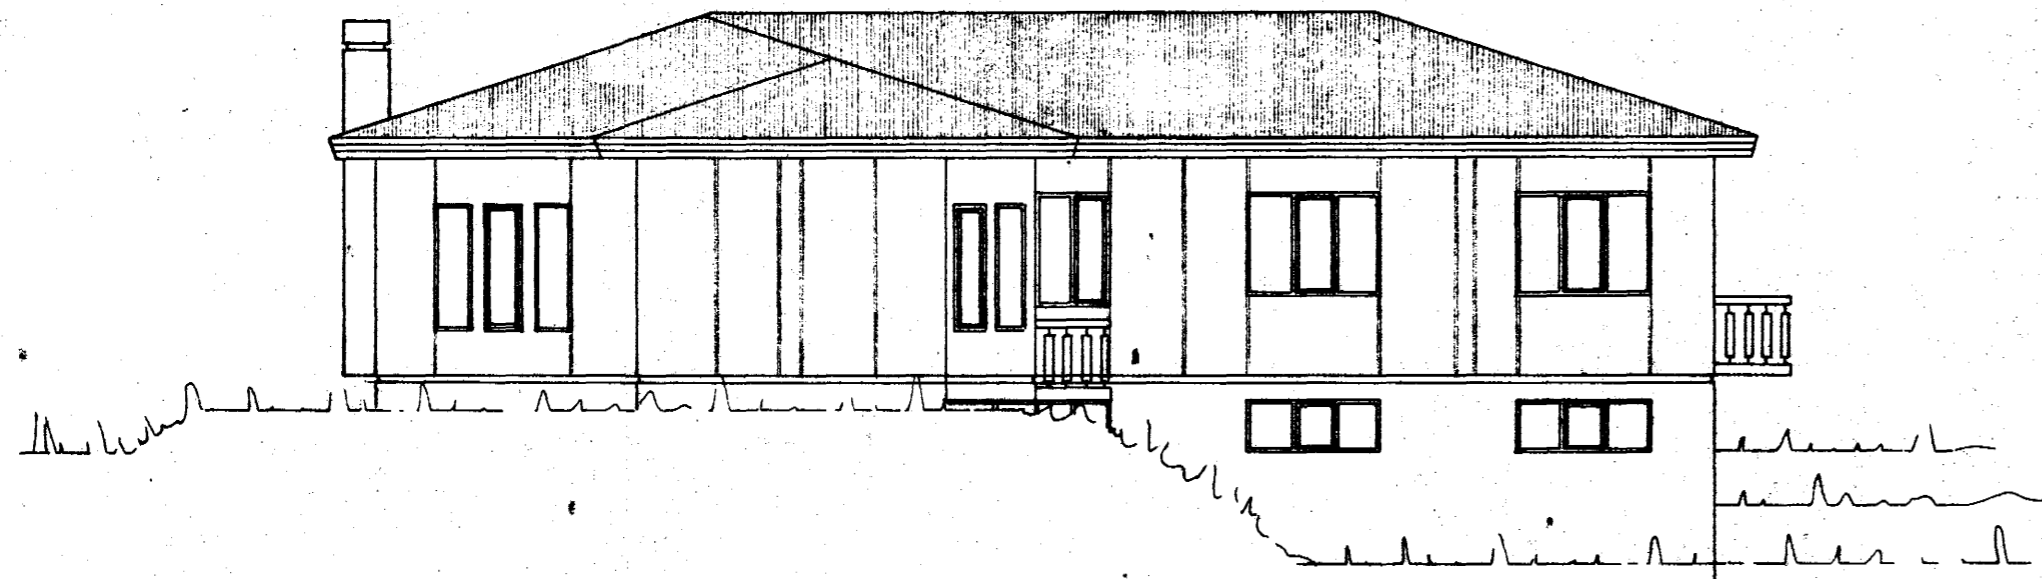


NORÐ - VESTUR

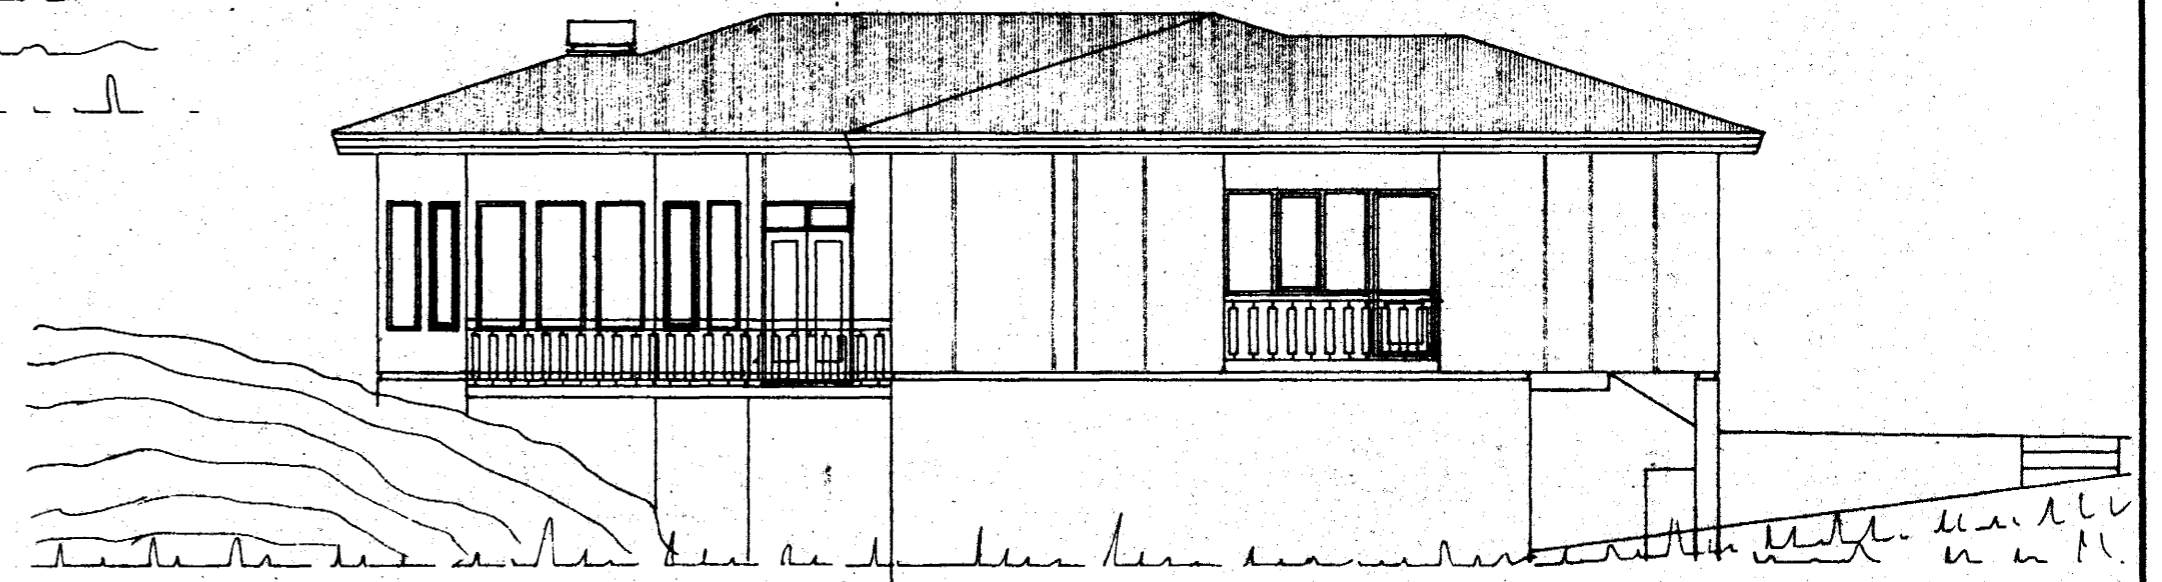

SUÐ - VESTUR

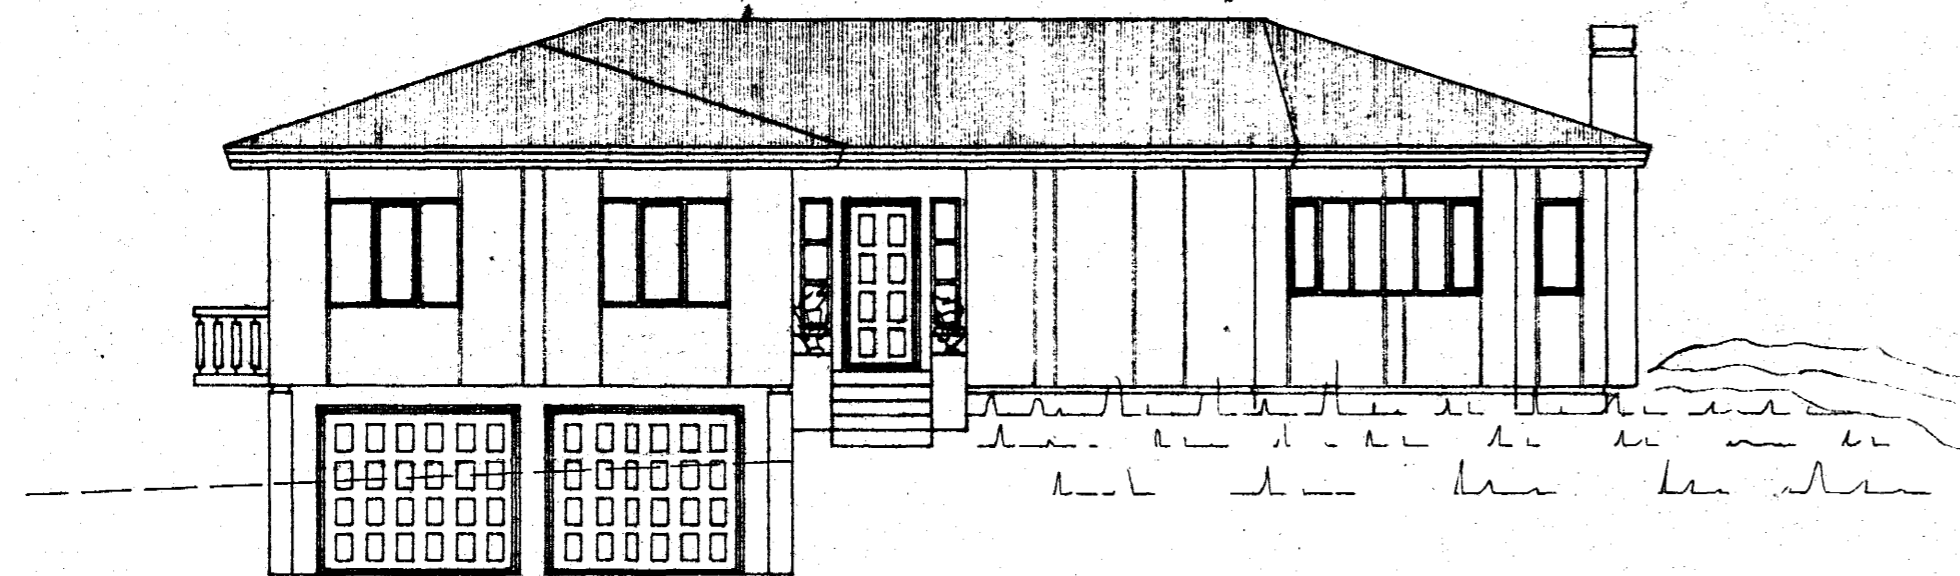

SUÐ - AUSTUR

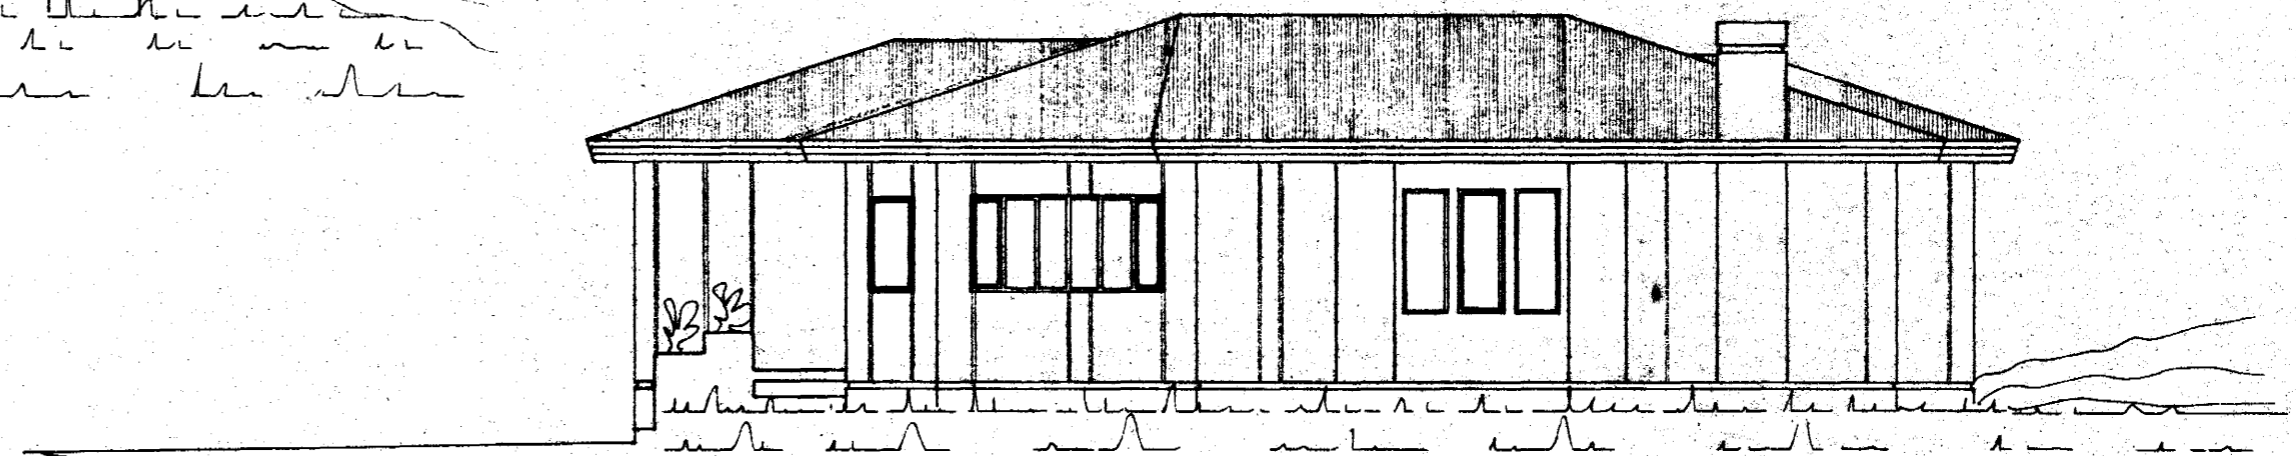

NORÐ - AUSTUR

6620-0351-01

NORÐURBRAUT 35 A, HFJ.	Mælikv. 1:100	Verk	Teikn. nr. 0.1
ÚTLIT	Hannað: Teiknað:	Yfirfarið: Samb.:	Dags. MARS '82
VERKFRÆÐIÞJÓNUSTA JÓHANNS G. BERGÞÓRSSONAR h/f.			
VERKFR. MVFI		HAFNARFIRÐI - SÍMAR 53315 OG 50241	

BREYTT APRÍL '82.