



Samþykkt á fundi bygginga-  
nefndar þ. 28/4/1982  
BYGGINGAFULLTRÚD  
Í HAFNARFIRDI  
*Sigmundur*

*Þ.H. Birtes*

Ganga skal frá önnu  
eldstæði í samráði við  
slökkviliðsliðara

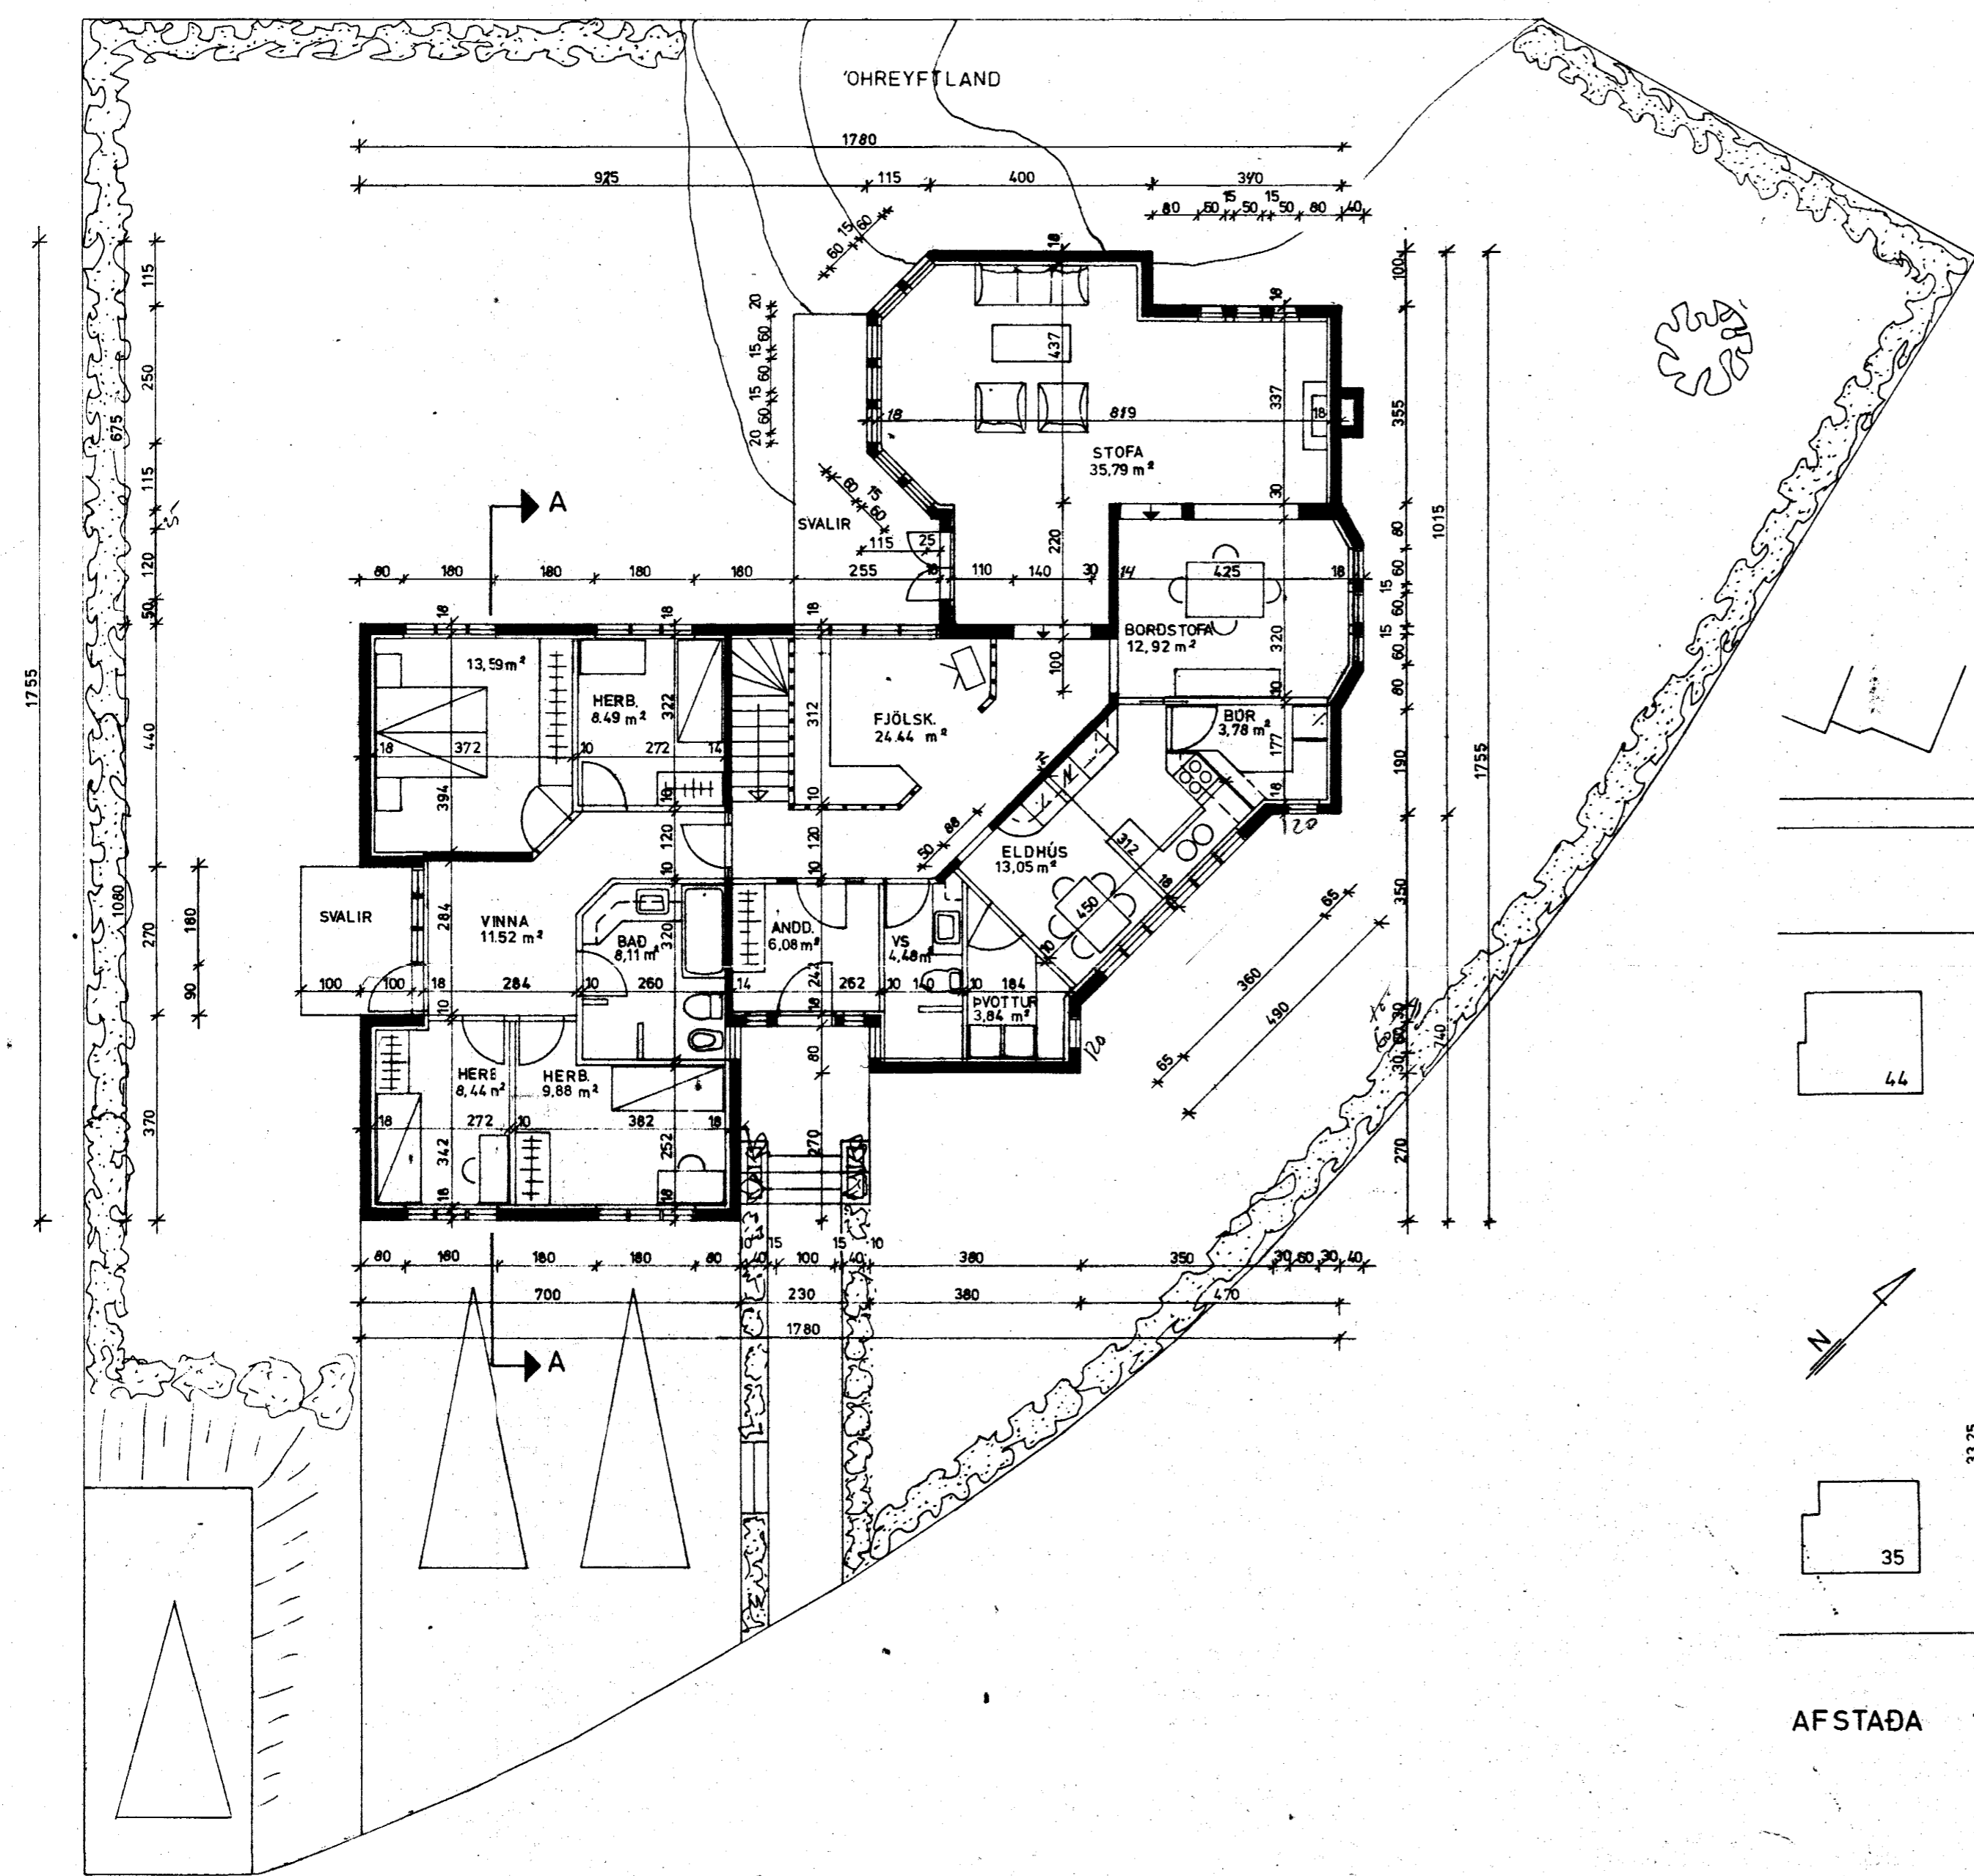

GRUNNMYND HÆÐAR 1 : 100

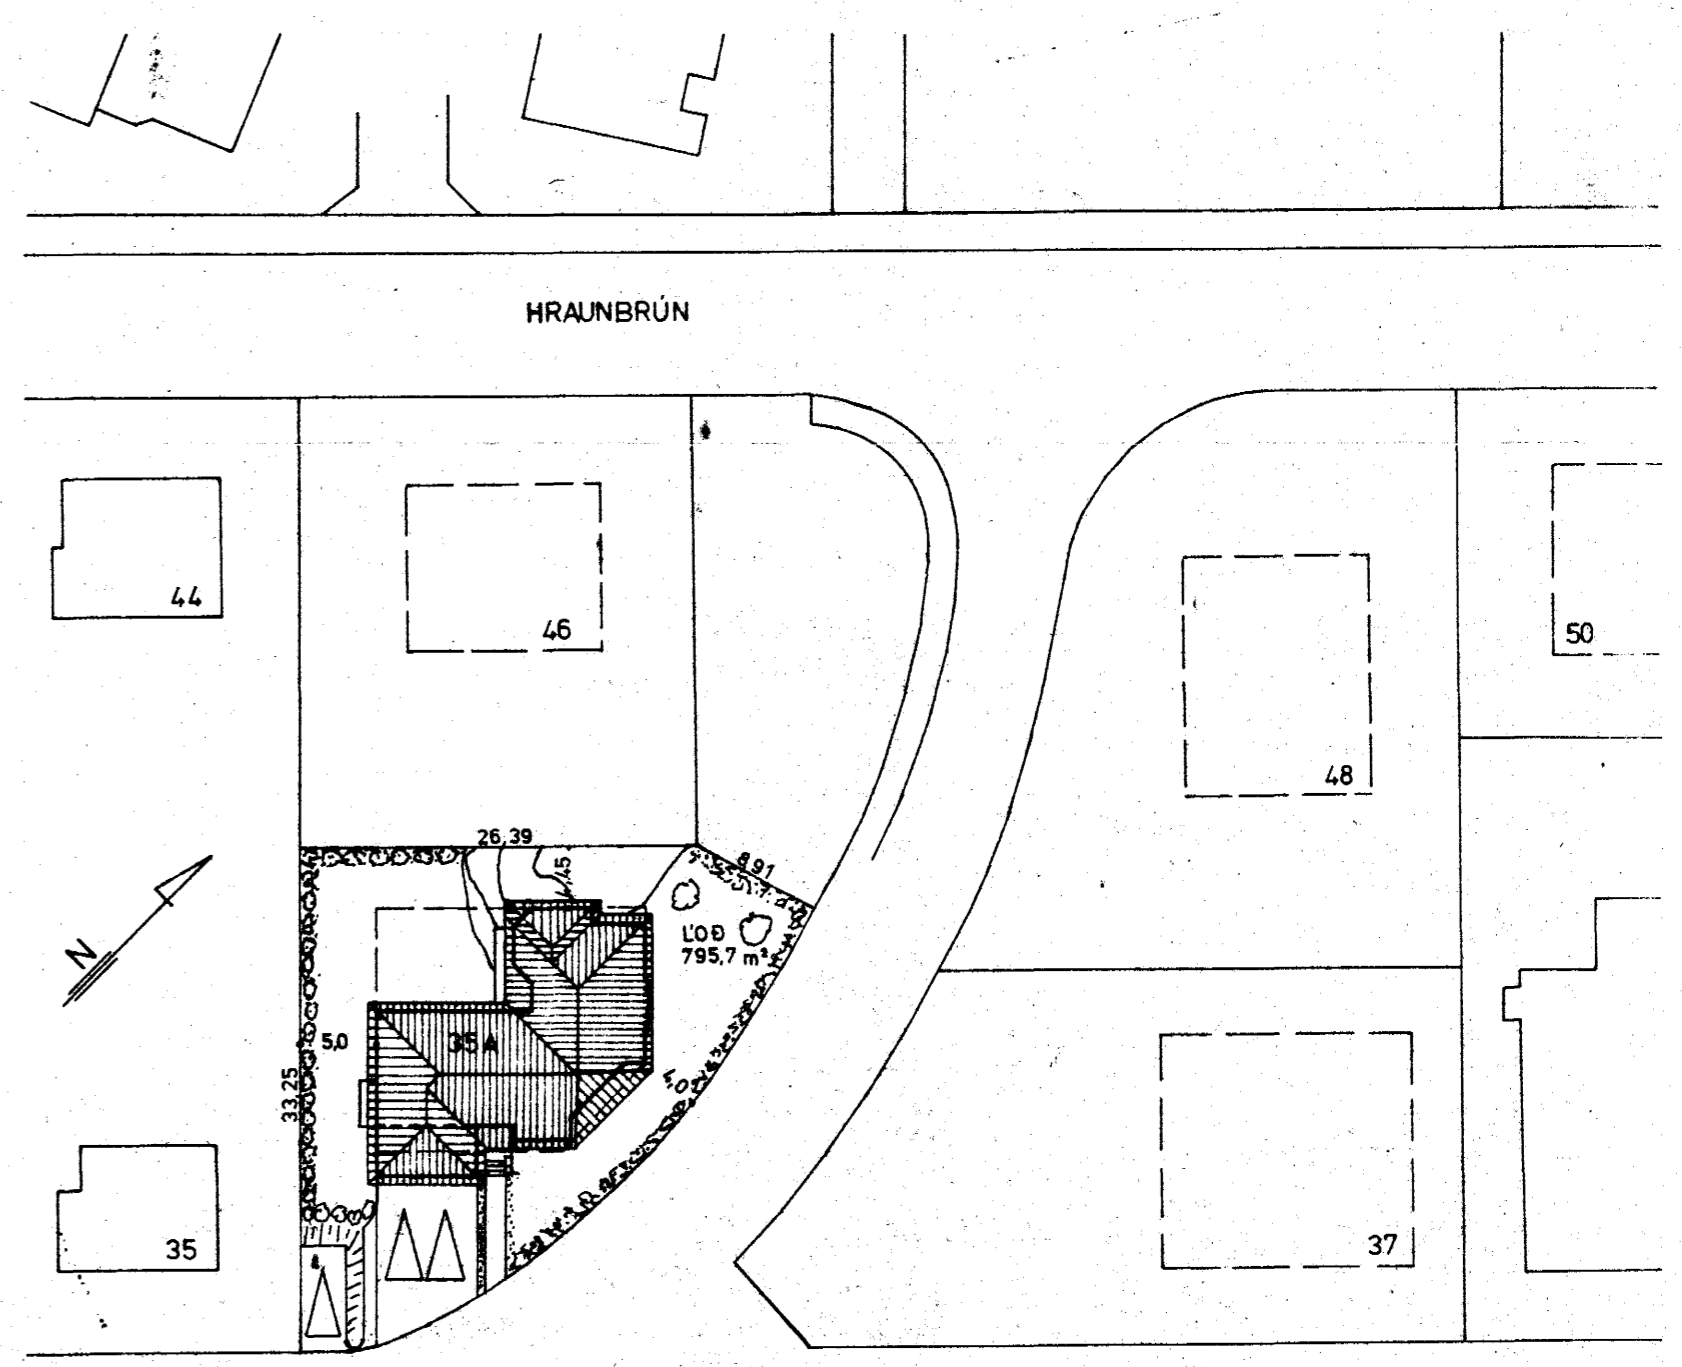

AFSTADA 1 : 500

6620-0351-01

NORÐURBRAUT 35A, HFJ.	Mælikv. 1 : 100 1 : 500	Verk	Teikn. nr. 0.2
GRUNNMYND HÆÐAR OG AFSTADA	Hannað: Teiknað:	Yfirfarið: Samb.	Dags. MARS '82.
VERKFRÆÐIÞJÓNUSTA JÓHANNS G. BERGÞÓRSSONAR h/f. VERKFR. MVFI			
HAFNARFIRDI - SÍMAR 53315 OG 50241			

BREYTT APRIL '82.