


GRUNNMYND HÆÐAR 1:50

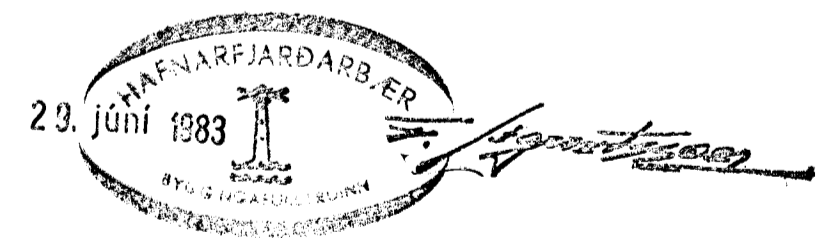

SKÝRINGAR SJA TEIKN. NR. 2.0

NORDURBRAUT 35 A, HFJ.	Mælikv 1 50	Verk	Teikn. nr 32
HITALÖGN HÆÐAR	Hannað Teiknað Jll.	Yfirfarið Samp. Jll.	Dags MARS 83
VERKFRÆÐIÞJÓNUSTA JÓHANNS G. BERGBÓRSSONAR h/f.			
VERKFR. MVFI		HAFNARFIRDI - Símar 53315 OG 50241	

BREYTT JÚNÍ 83 Jll