


GRUNNMYND HÆÐAR 1:50

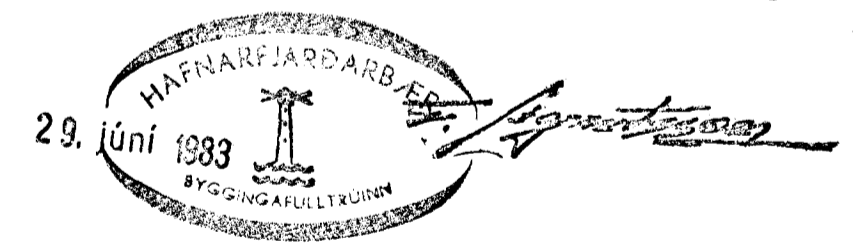

SKÝRINGAR SJÁ TEIKN. NR. 2.0

NORÐURBRAUT, 35 A, HFJ.	Mækk. 1:50	Skýringar 2.2
FRÆRENNISLÖGN HÆÐAR	Byggingafulltrúinn	MARS '83
VERKFRÆÐIÞJONUSTA JÓHANNIS G. BERGÞÓRSSONAR N.F.	VERKFR. MVEI	HAFNARFJÖRÐUR, SIMAR 1346 00 02

BREYTT JÚNÍ '83 JW