


RÚMMYND 1:50

SKYRINGAR

ALMENNAR SKYRINGAR SJÁ BL. NR. 15

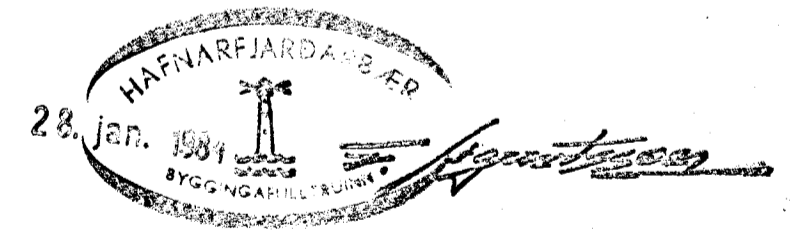

JAN 84		INNTRAK VATNSV. OG HITAV.	
BR.NR.	DAGS.	ÆÐLI BREYTINGAR	SIGN.
NORÐURBRAUT 37. HAFNARFIRÐI		DAGS. SEPT. 1983.	
RÚMMYND VATNS - OG FRÁRENNSLIÐLAGNA		HANNAÐ <i>APL</i>	
MÆLIKV. 1:50		TEIKNAD <i>APL</i>	
SIGURÐUR ÞORLEIFSSON TEKNIFRÆÐINGUR F.Ö.F.I.		VERK NR. 8237	
STRANDGÖTU 11 HAFNARFIRÐI SÍMI 54751		BLADNR. 14.	