


Samþykkt á fundi bygginga-  
nefndar þ. 14.7. 1982  
BYGGINGAFULLTRÚINN  
Í HAFNARFIRÐI  
*F. Sig.*

*Áskali er að þarfa efni á  
vatna- og holraðalögnum byggis  
í suðurlötu þotannar verði  
erlaí minni en 1.20m.  
F. Sig.*

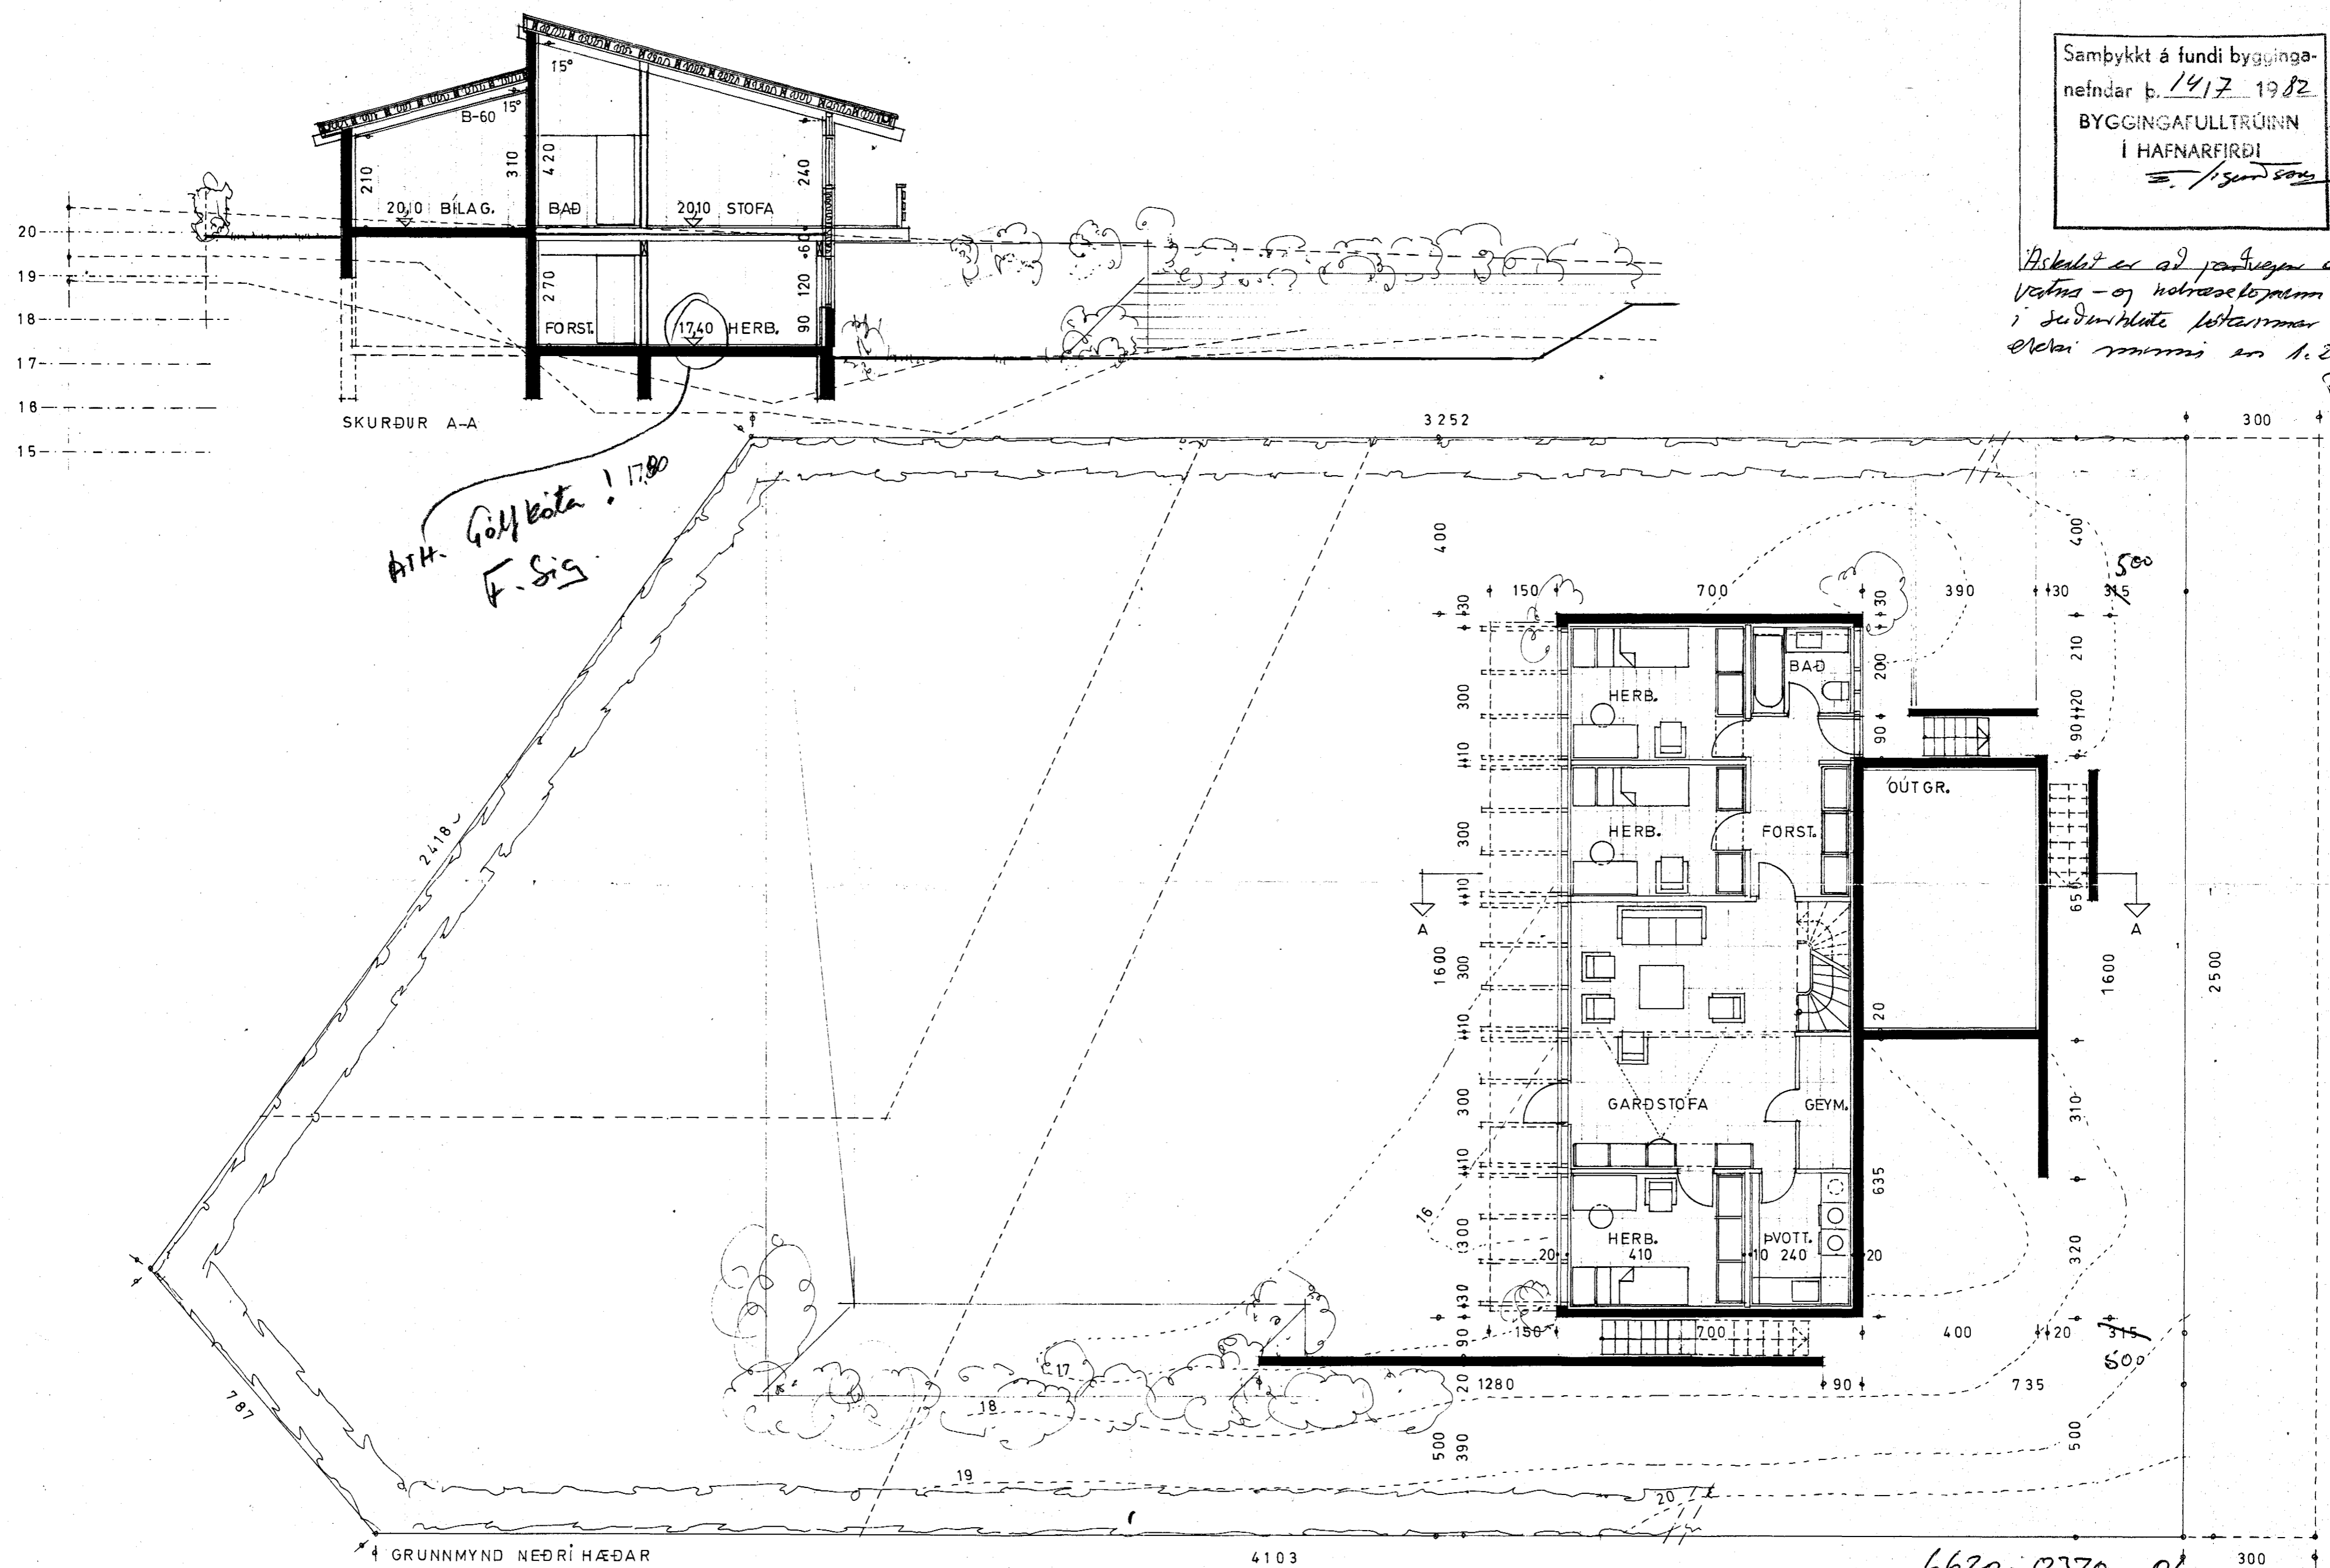

F. Sig.*

6620-0370-01  
NORÐURBRAUT 37, HAFNARFIRÐI  
GRUNNMYND, SKURÐUR MÆLIKV. 1:100  
SVERRIRNORÐFJÖRÐ ARKÍTEKT F.A.Í.  
ALENA ANDERLOVA ARKÍTEKT F.A.Í.  
HREFNUGÖTU 8, REYKJAVÍK, S.27320  
JÚNÍ'82 *Sverrir Norðfjörð*